
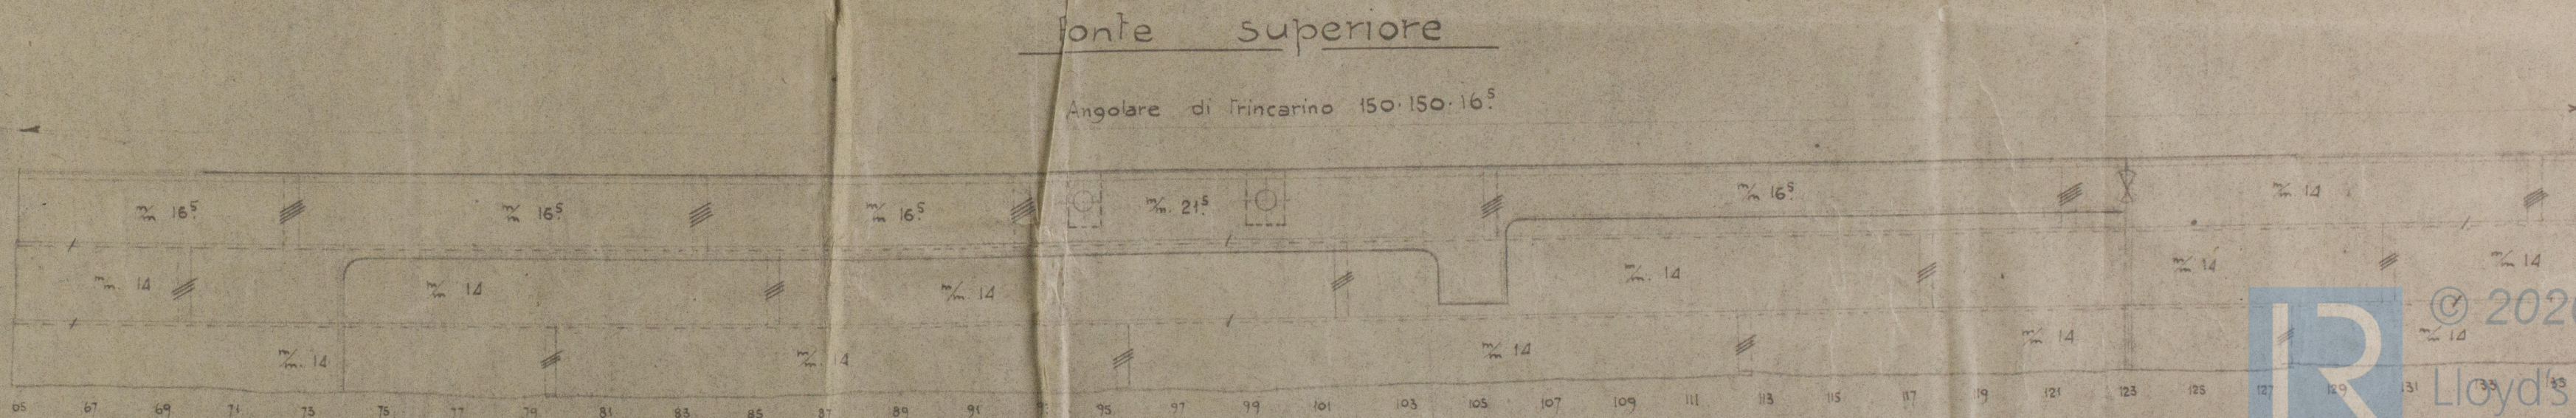
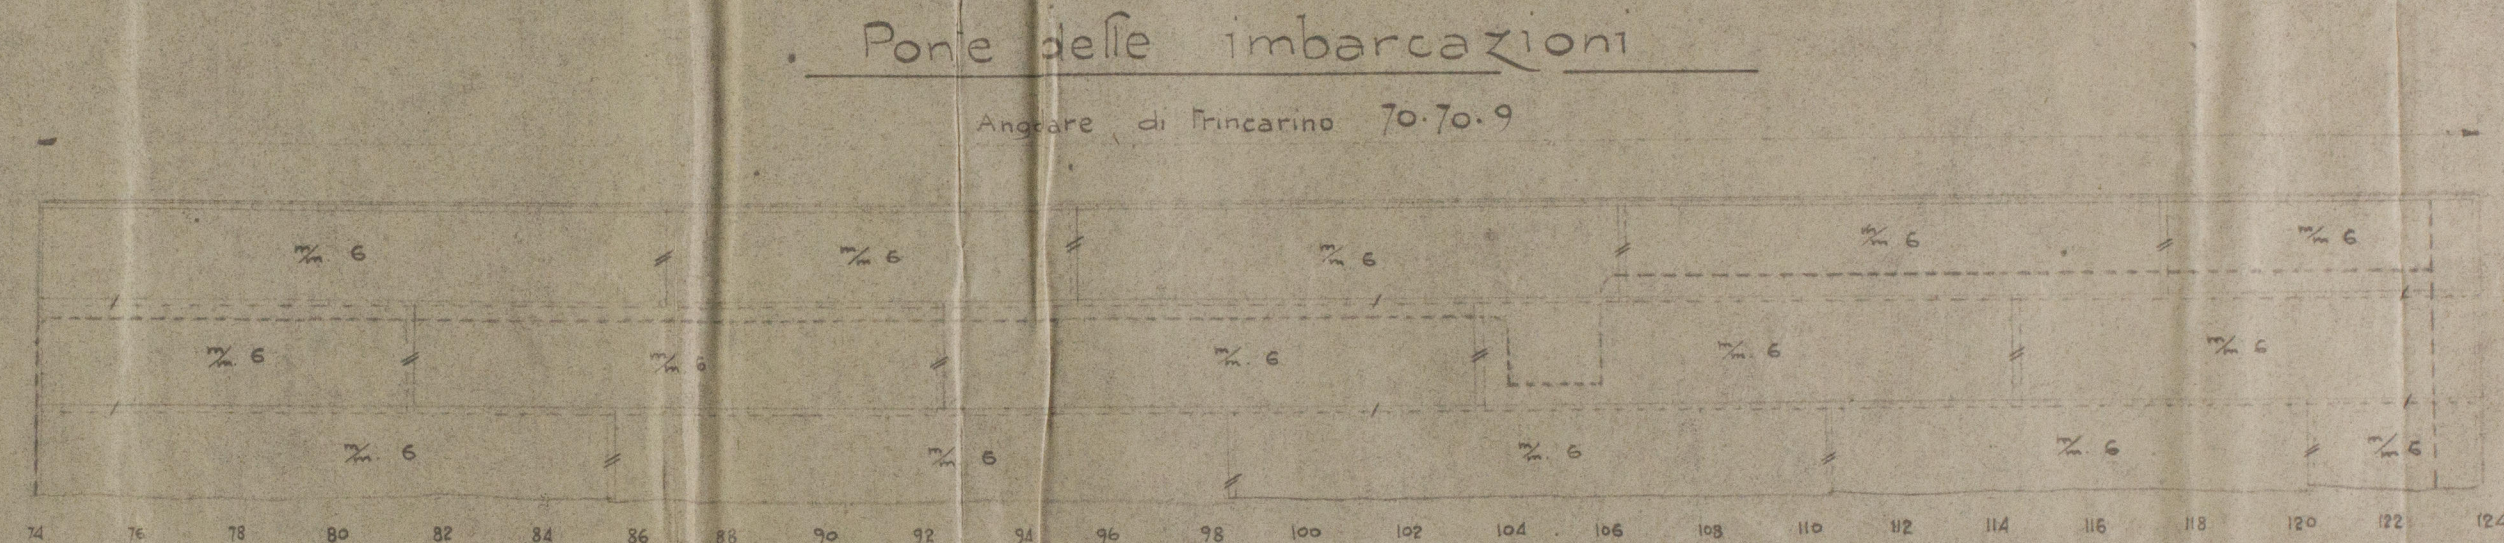
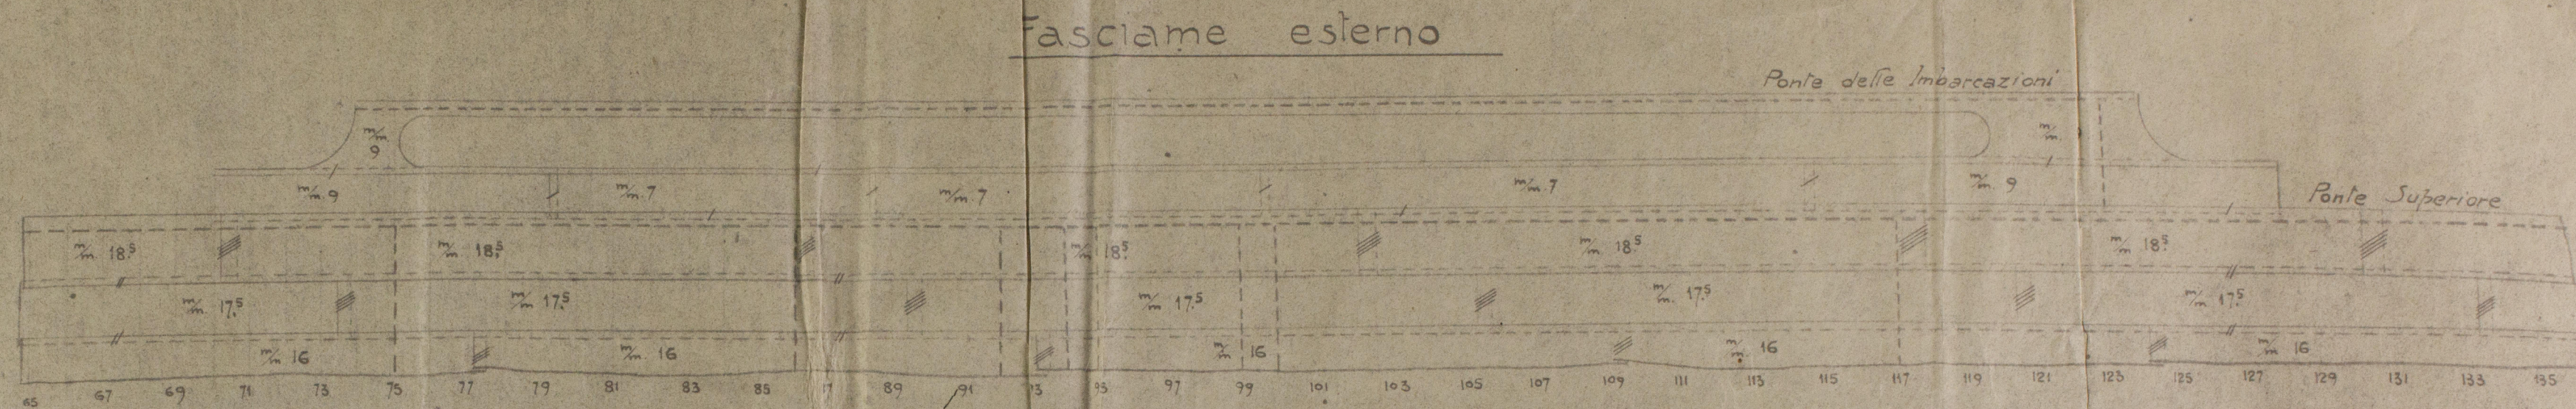


MOTONAVE N° 242

Varianti alle dimensioni dei
materiali di struttura nella parte alta
dello scafo dovute all'abolizione
del cassero centrale

Scala 1:100

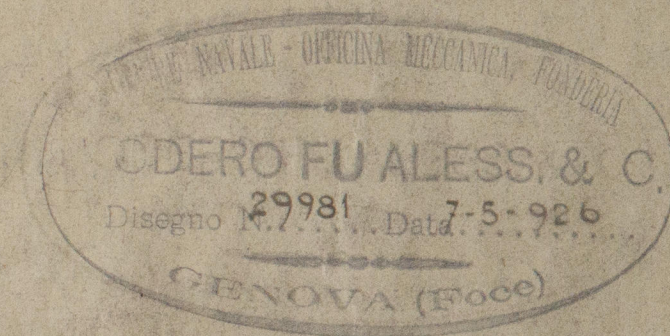

© 2020

Lloyd's Register
Foundation


W1265-16261

N


Va

na

di

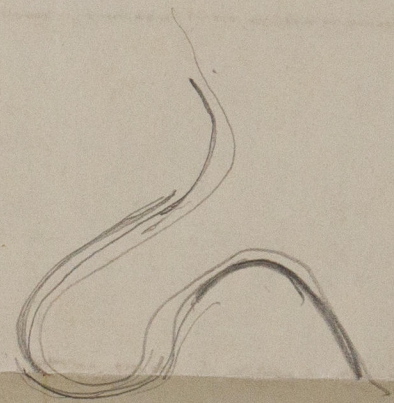

W1265-0261

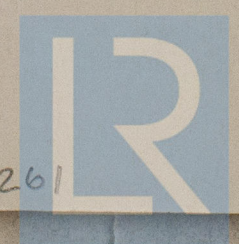

© 2020

Lloyd's Register
Foundation