

OSSATURA MAESTRA

SCALA 1/25

DISTANZA FRA LE OSSATURE			
DALL'ORDINATA 0 ALL'ORDINATA 12	INTERVALLO	mm	
" " 12 " " 133	" "	700	
" " 133 " " 181	" "	685	
" " 181 " " 193	" "	610	

DIMENSIONI PRINCIPALI

LUNGHEZZA FUORI DRITTI (IMMERSIONE m. 7.800)	(L)	m. 132.82	435' 9" 23
LARGHEZZA MAX. FUORI OSSATURA	(B)	17.60	57' 8" 97
ALTEZZA AL PONTE SUPERIORE	(D)	12.10	39' 8" 33
ALTEZZA AL 2° PONTE		9.10	29' 10" 28
ALTEZZA PER LE OSSATURE	(d)	7.84	26' 0" 61

NUMERI

1° NUMERO LONGITUDINALE	L x D	= 1607
2° NUMERO LONGITUDINALE	L x (B+D)	= 3945
RAPPORTO	L/D	= 10.98
NUMERO D'ARMAMENTO TOTALE		= 4017
IMMEDIATAMENTE SUPERIORE		= 4275


ARMAMENTO (ANCORE, CATENE E CAVI)

N° 3 ANCORE DI POSTA TIPO SENZA CEPPLO	(ciascuna)	Kg 3910
" 1 ANCORA DI TONNEGGIO TIPO CON CEPPLO		" 1400
CATENA CON TRAVERSINO DIAMETRO DEL TONNINO mm. 62	LUNGHEZZA m.	550
		45470
CAVO DI ACCIAIO PER RIMORCHIO	circ. m.	146
		240
CAVO DI ACCIAIO PER ANCORA DI TONNEGGIO	"	127
		220
N° 2 GHERLINI DI CANAPE	"	203
		2 x 185
N° 2 CAVI DI ORMEGGIO DI CANAPE	"	203
		2 x 185

P. IMBARCAZIONI

P. SUPERIORE

2° PONTE

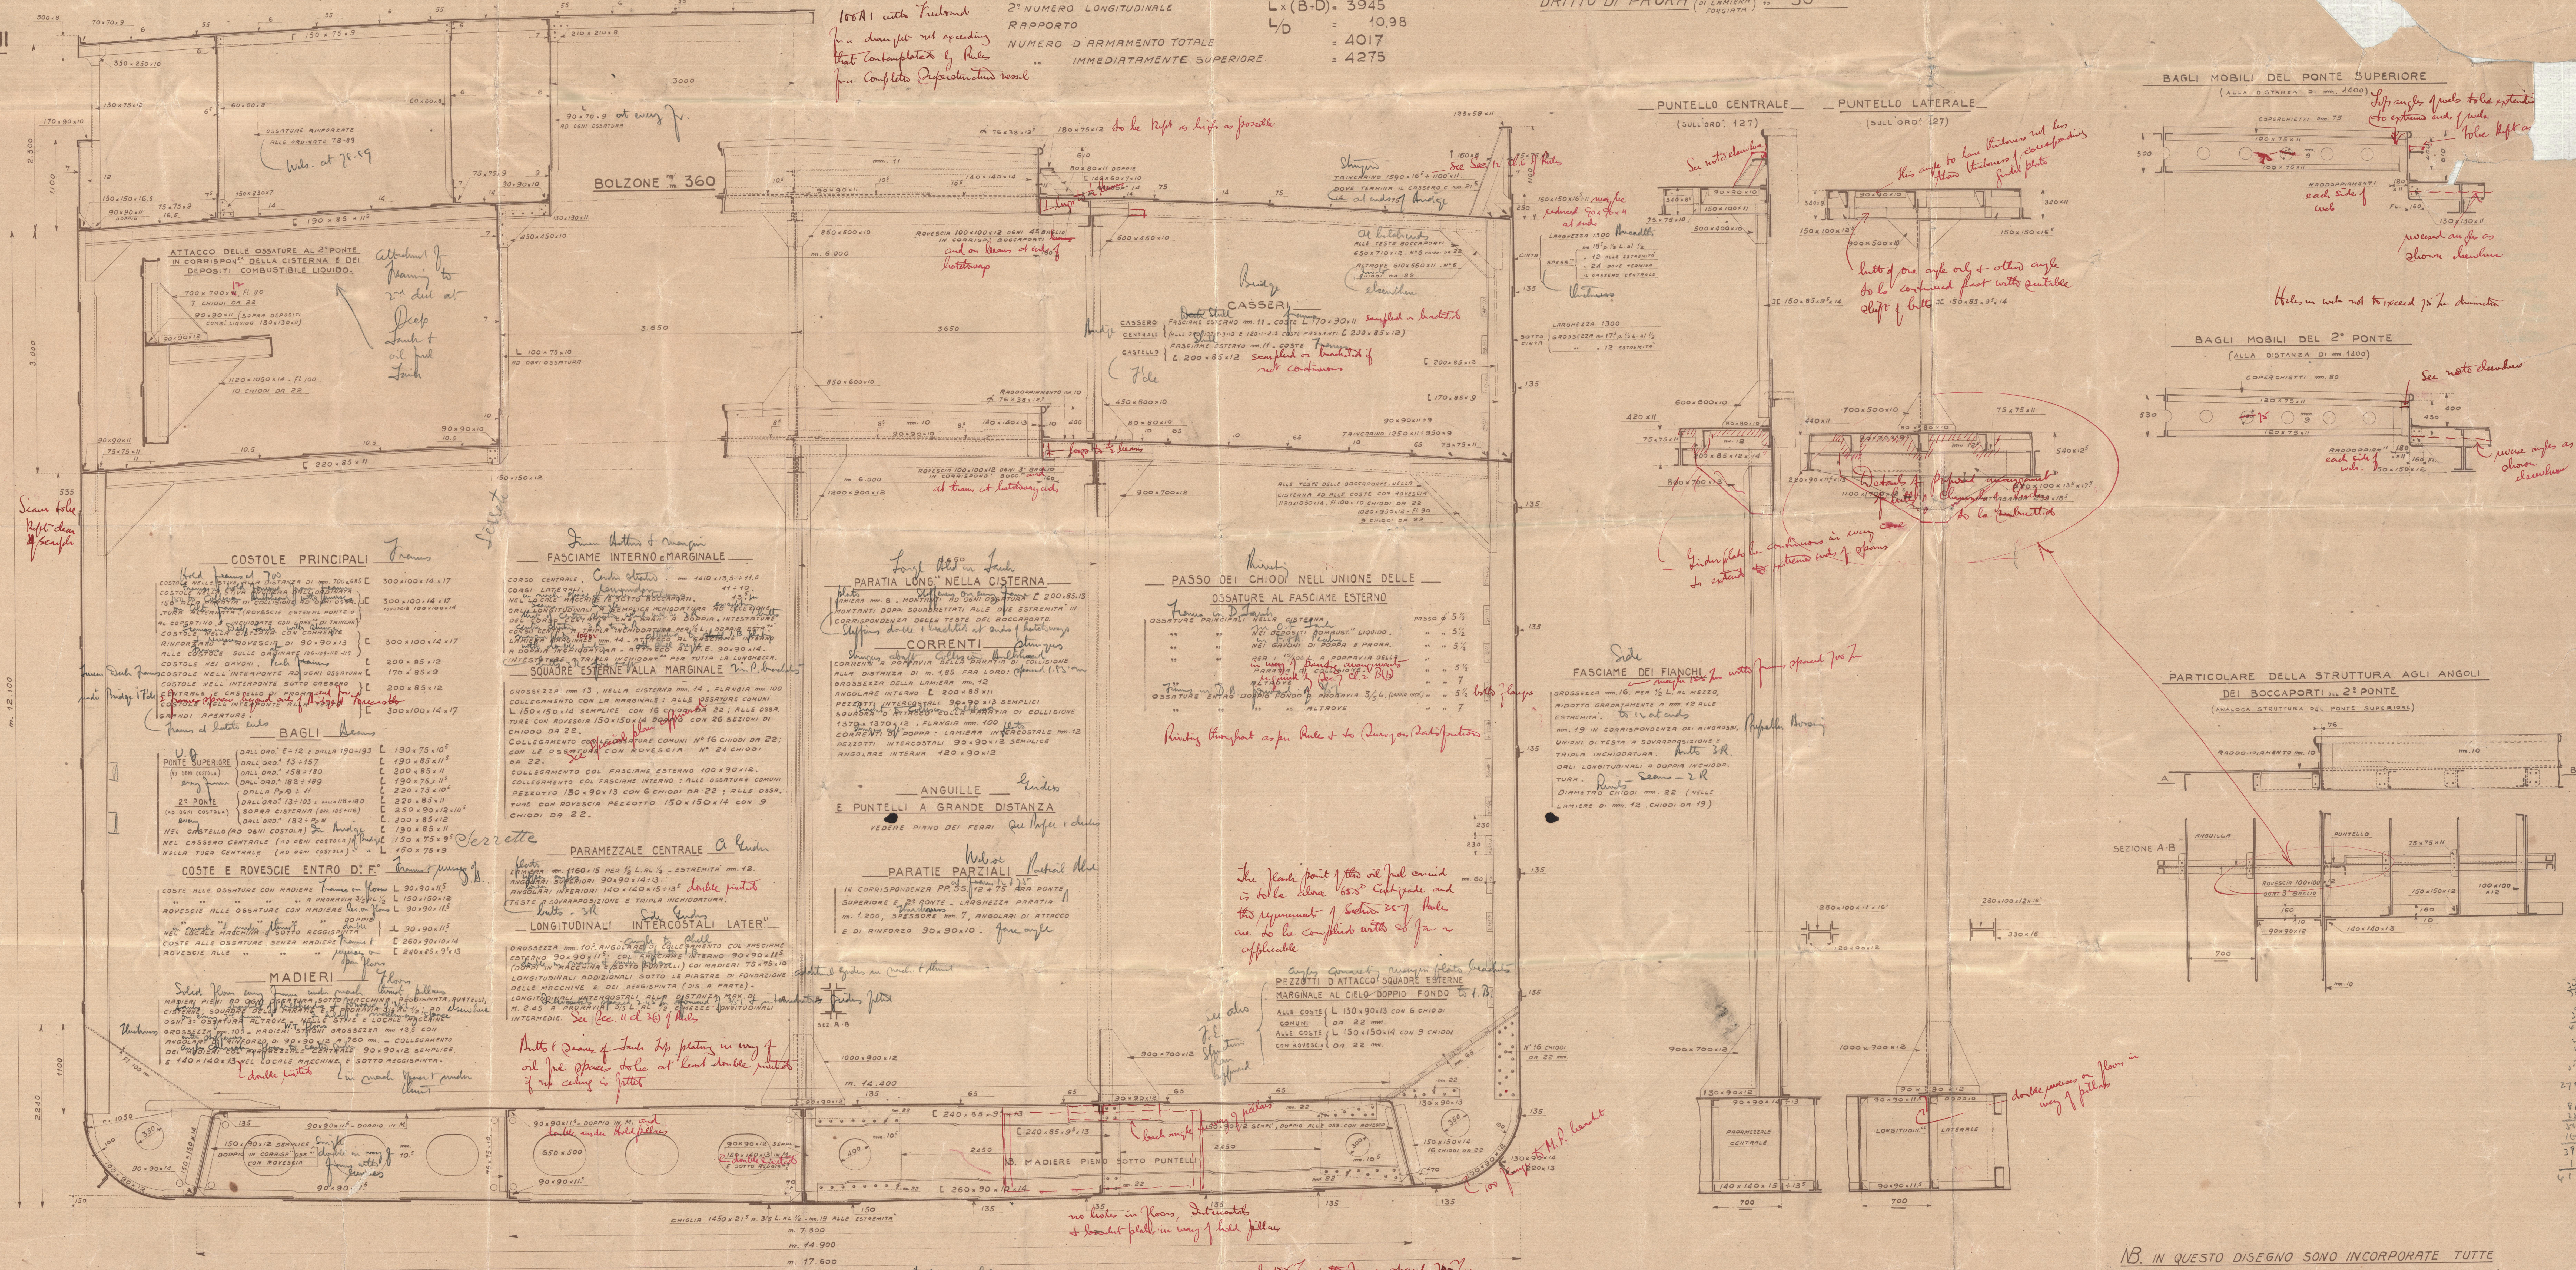

IN QUESTO DISEGNO SONO INCORPORATE TUTTE LE AGGIUNTE O MODIFICHE CHIESTE DAL LLOYD'S REGISTER CON LETTERA DELL' 11-APRILE 1925.

London

Mr

Amended and See,

4/9/25

Gen. Box 588

Mrs Teresa Oclero

RETAIN



© 2020

W1265-0262

Lloyd's Register
Foundation