
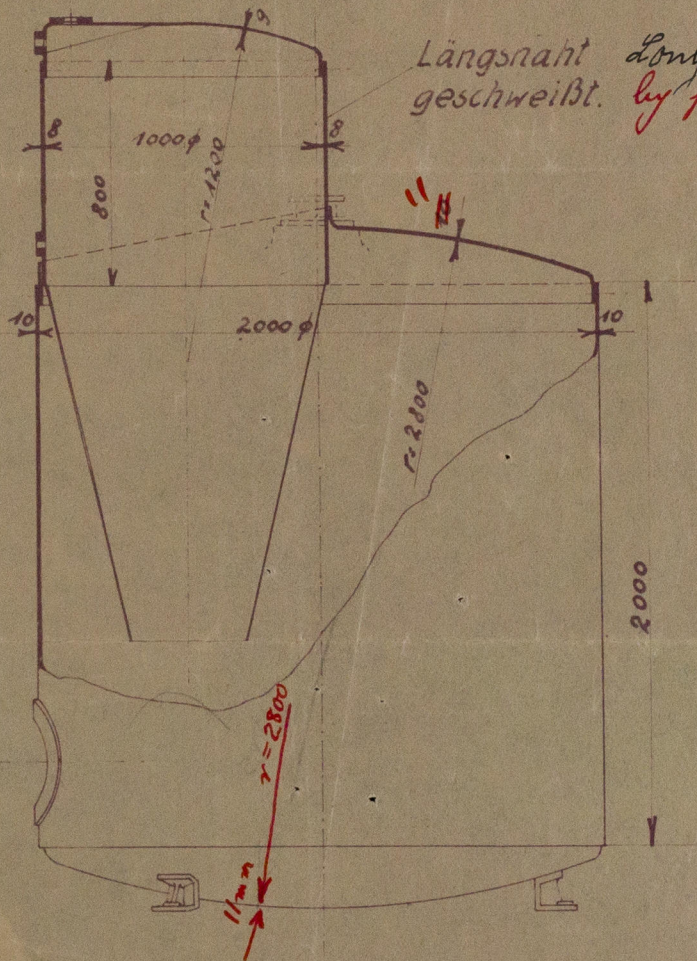


Rud. A. Hartmann  
Berlin - Rudow.

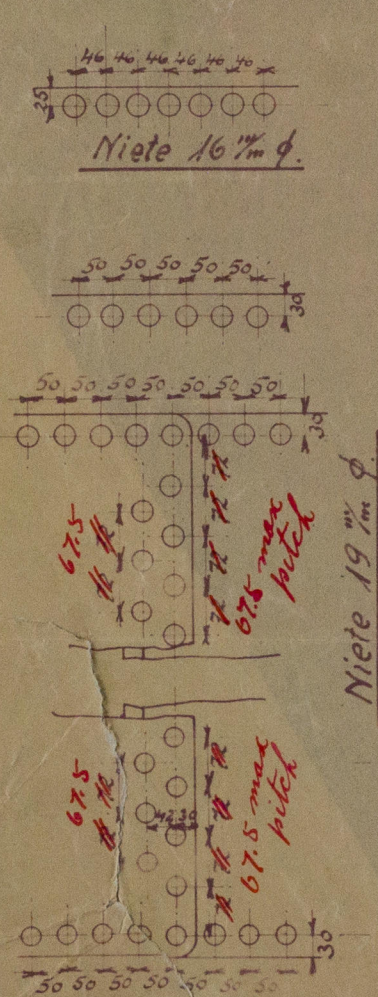

Copy

7510-721M

Fas-Separator  
Z. P. 3 kg/s  
φ

WDA 2019  
3/11/28  
Fettabscheider  
Betriebsdruck 3 kg/cm<sup>2</sup>