


DIMENSIONI PRINCIPALI

LUNGHEZZA MASSIMA ENTRO DRTTI	m 116,27
LARGHEZZA MASSIMA FUORI CCBATURA	n 16,70
ALTEZZA DI COSTRUZIONE AL PONTE PRINCIPALE	n 8,78
IMMERSIONE DALLA C. DI C. m. 0,30 (27" 3")	

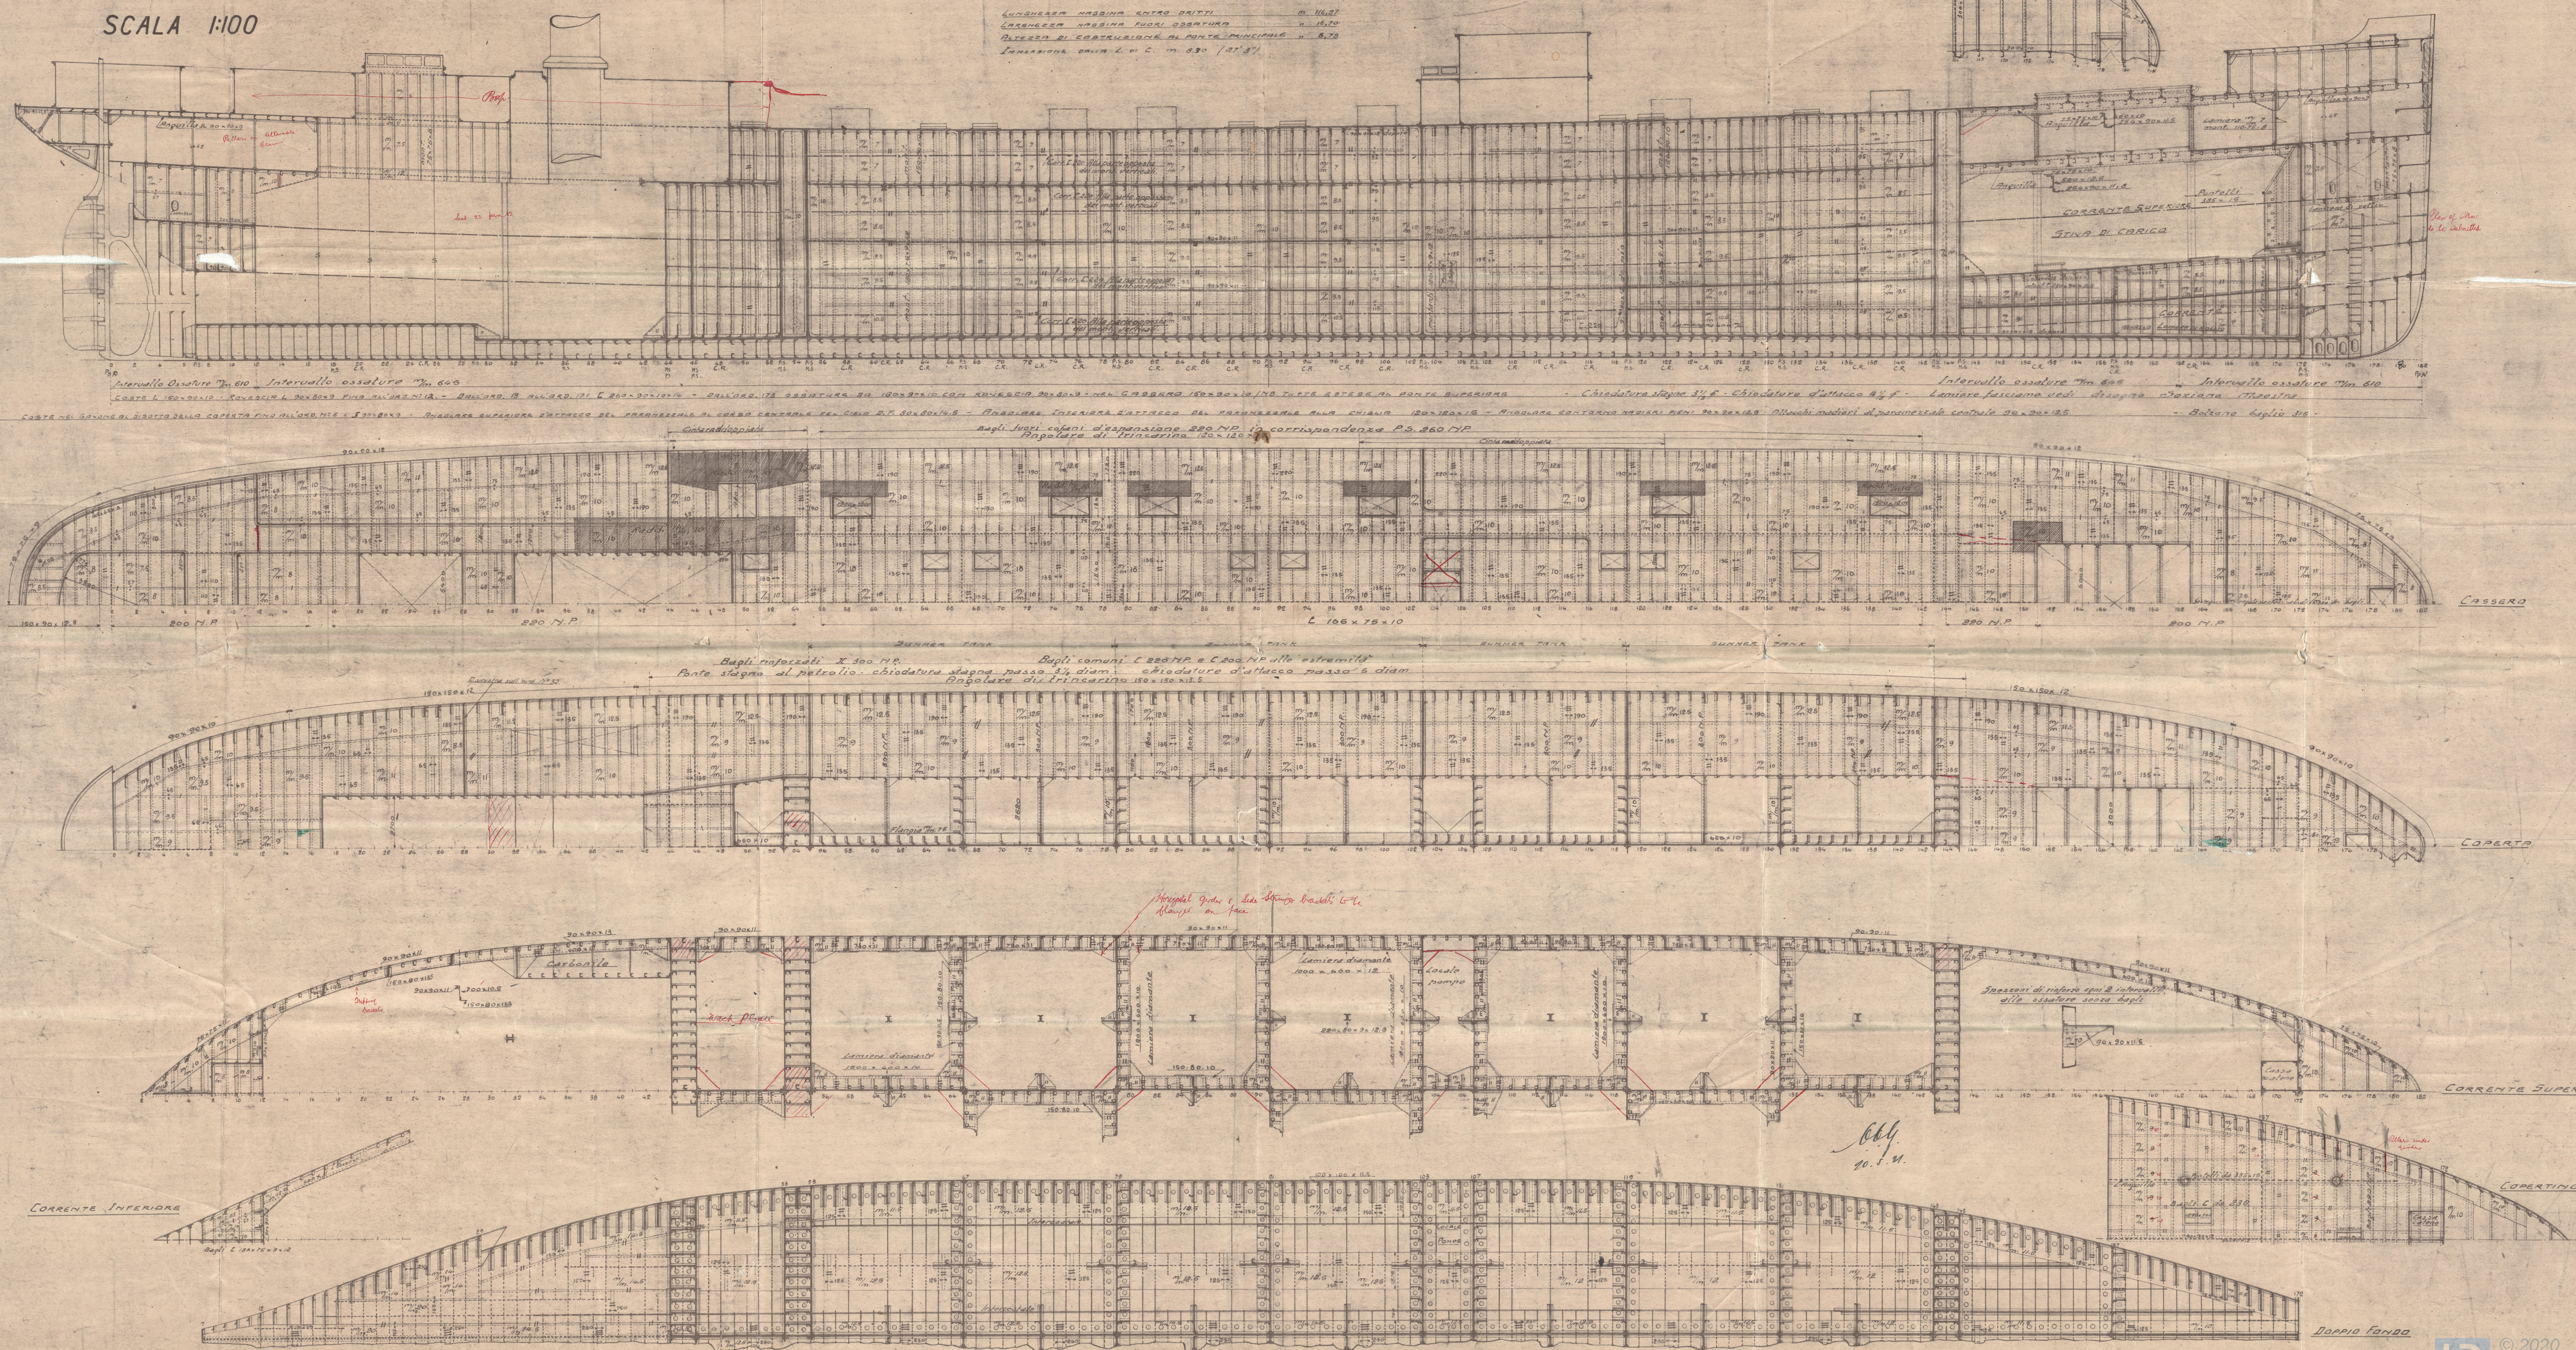

85.

Soc. Esercizio Racini

Deck Plan

~~Gen. Bo~~

~~3621.~~

~~5~~ Lupenga.

Gen 8307.

RETAIN



© 2020

Lloyd's Register
Foundation

W1274-0286