
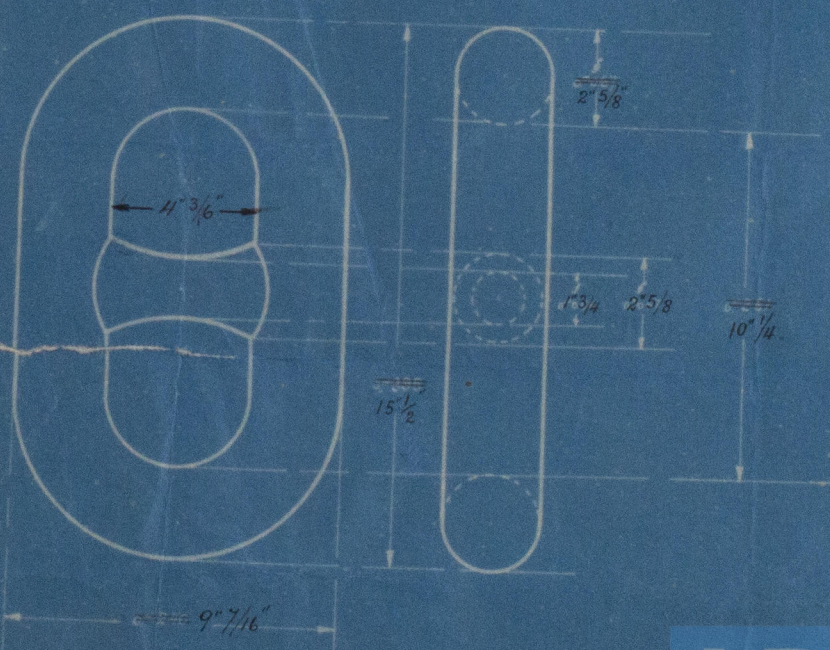


DETALLE DE LA CADENA DEL TRANSPORTE "B. BLANCA"

ESCALA 1:5

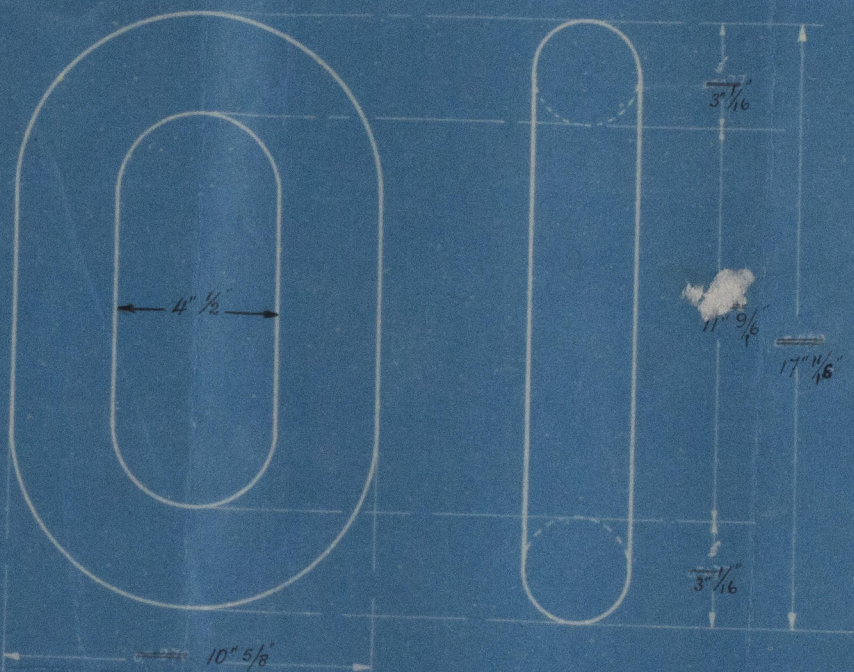

© 2020
Lloyd's Register
Foundation

WILT-10116