

S-1

石原合名會社貨客船

## 軸系裝置圖

No 503

SHAFT ARRANGEMENT

|           |        |           |
|-----------|--------|-----------|
| 工番<br>事号  | No 503 | 圖分<br>570 |
| 特工番<br>別号 |        |           |

|                       |                     |                    |                    |
|-----------------------|---------------------|--------------------|--------------------|
| 製圖<br>氏名              | 石井 (570)            | 製圖<br>氏名           | 武田                 |
| 檢圖<br>氏名              |                     | 檢圖<br>氏名           |                    |
| 出<br>圖<br>氏<br>名      | 機工務<br>1 主務<br>1 主務 | 主務<br>1 主務         | 機工務<br>1 主務        |
| 及<br>校<br>對<br>氏<br>名 | 製鋼<br>2 製鋼<br>1 製鋼  | 製鋼<br>2 製鋼<br>1 製鋼 | 製鋼<br>2 製鋼<br>1 製鋼 |
| 數<br>上<br>氏<br>名      | 工務<br>1 工務<br>1 工務  | 工務<br>1 工務<br>1 工務 | 工務<br>1 工務<br>1 工務 |


|          |     |
|----------|-----|
| 圖番<br>面号 | S-1 |
|----------|-----|

|          |     |           |     |
|----------|-----|-----------|-----|
| 製個<br>造數 | 壹隻分 | 圖示<br>反對向 | 壹隻分 |
| 新製       | 昭和  | 年         | 月 日 |

|          |          |          |           |
|----------|----------|----------|-----------|
| 工務<br>氏名 | 監督<br>氏名 | 製鋼<br>氏名 | 機工務<br>氏名 |
| No 503   |          |          |           |
|          |          |          |           |
|          |          |          |           |




noted  
on  
4/21/37  
6/2/37

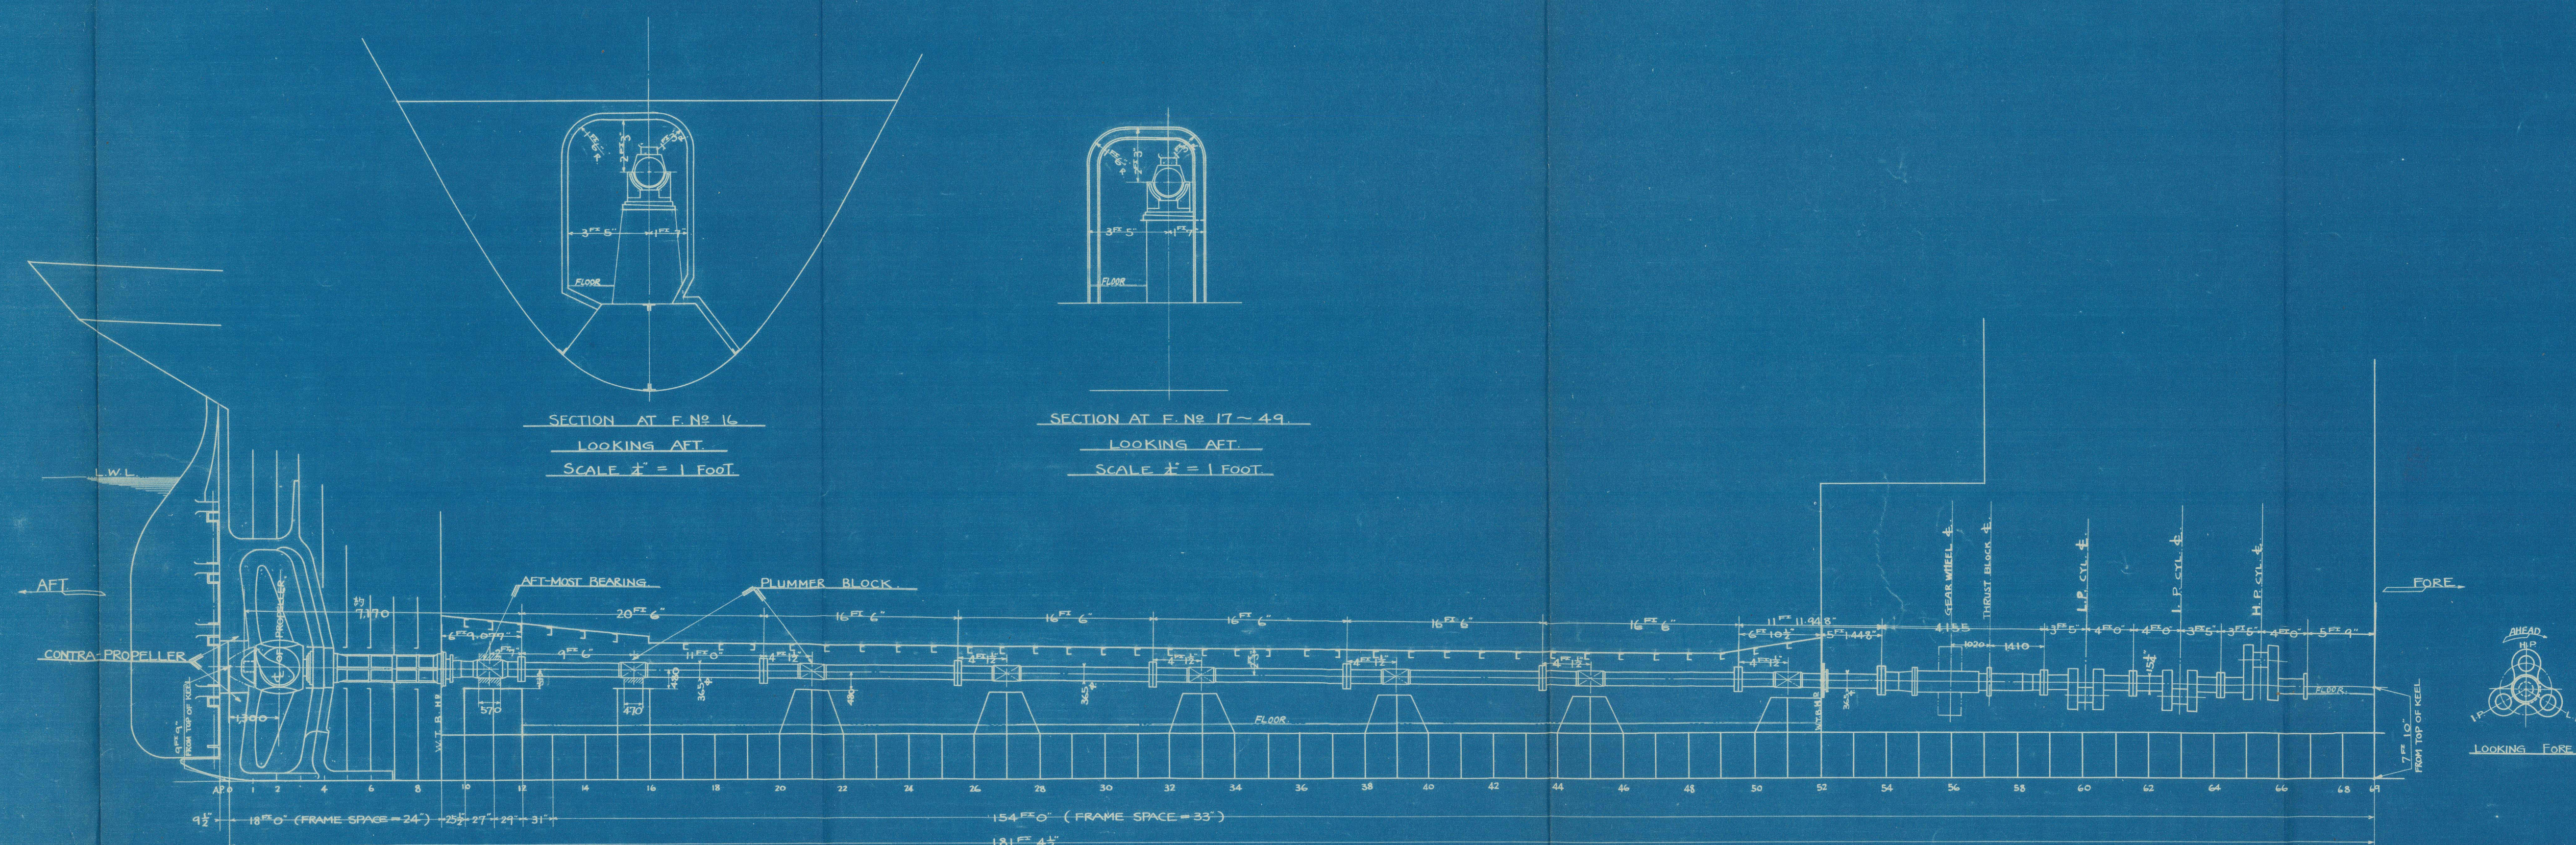

## REMARKS

VERTICAL RAKE OF SHAFT = 0.12680909 PER FOOT

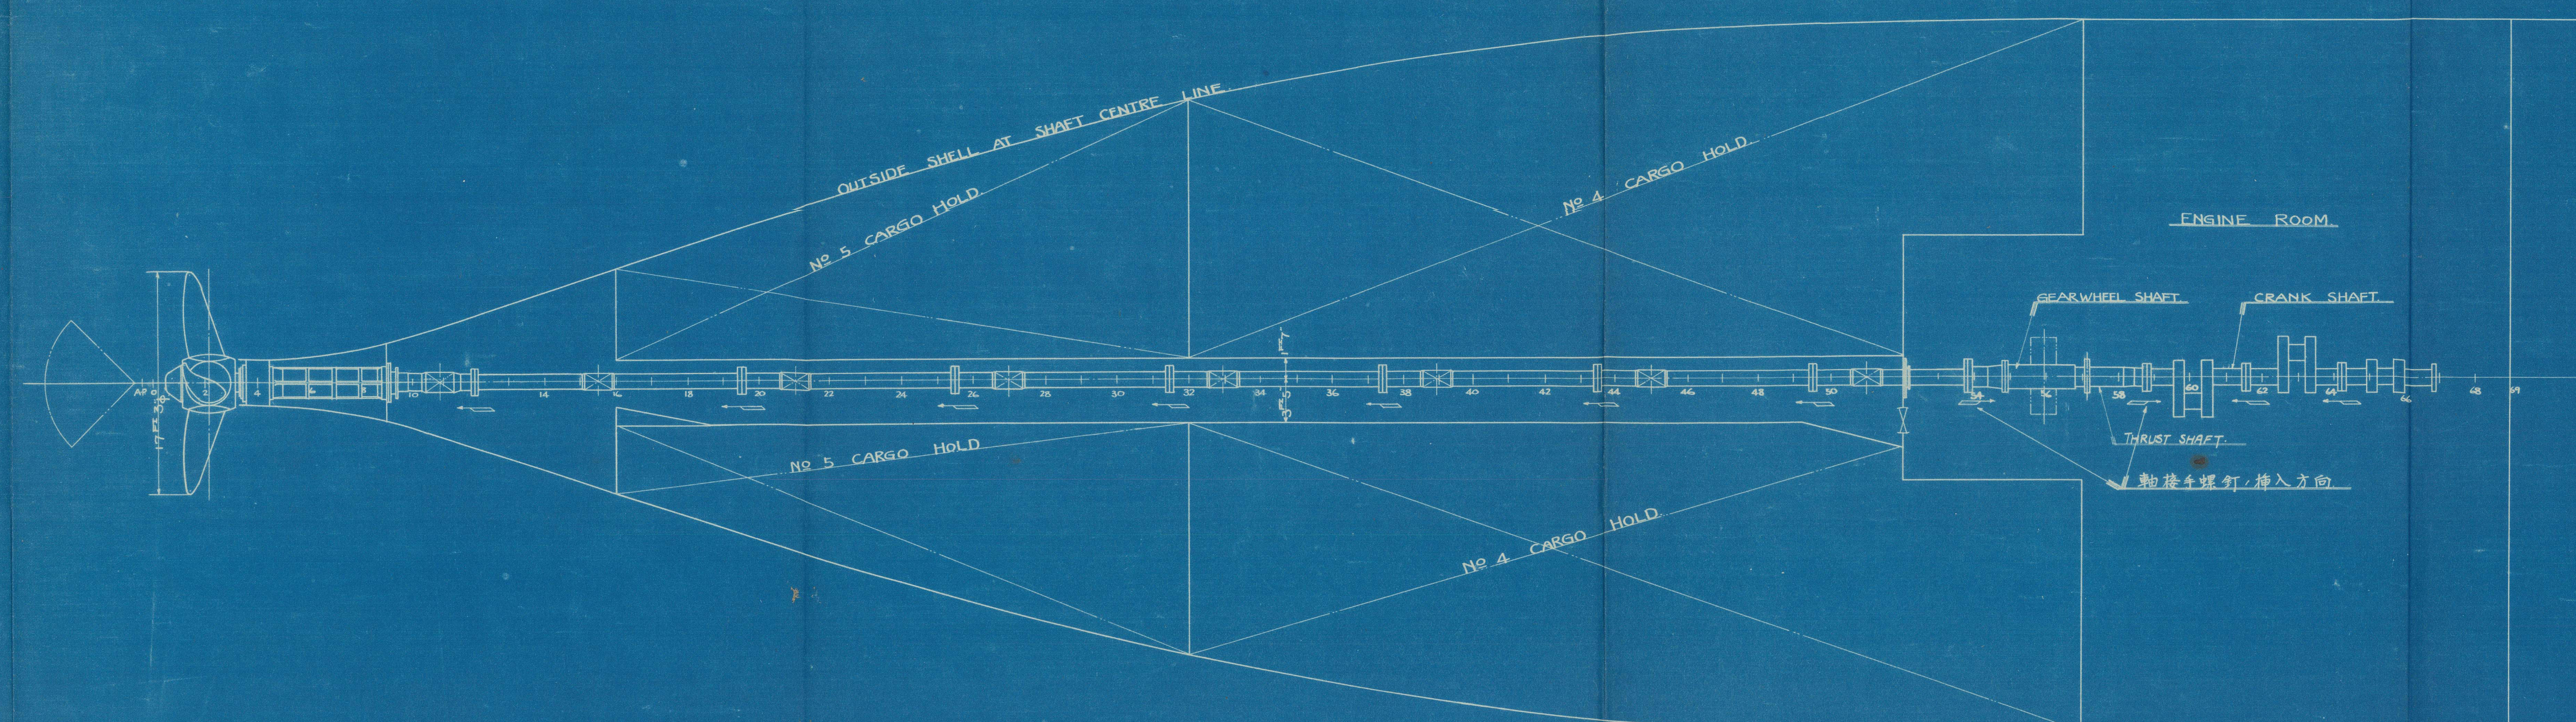SHAFT LENGTH  
BASE LENGTH = 1.000055834

尺度 1 : 96 (1/2" = 1 FOOT)





石原合名會社貨客船

# 軸系裝置圖

No 503

SHAFT ARRANGEMENT

工番  
事号  
特番  
別号

No 503

區分  
570

承認  
願

|            |          |          |          |          |          |          |
|------------|----------|----------|----------|----------|----------|----------|
| 製圖<br>寫圖   | 石井 (竹内)  | 設計<br>長  | 製圖<br>日附 | 製圖<br>日附 | 製圖<br>日附 | 製圖<br>日附 |
| 檢圖         | 武田       |          |          |          |          |          |
| 出圖<br>先及枚數 | 機務<br>製造 | 機務<br>檢查 | 實驗<br>外業 | 2        | 機設<br>船工 | 4        |
|            | 製鋼<br>機械 | 2        | 船工<br>電圖 |          | 控<br>監督  |          |
|            | 仕上       | 1        | 工具       |          |          |          |

圖番  
面号

S-1

S. Nagoya Mann



RETAIN

ロイト  
行

© 2021

Lloyd's Register

W1308-0077