


11/1/20

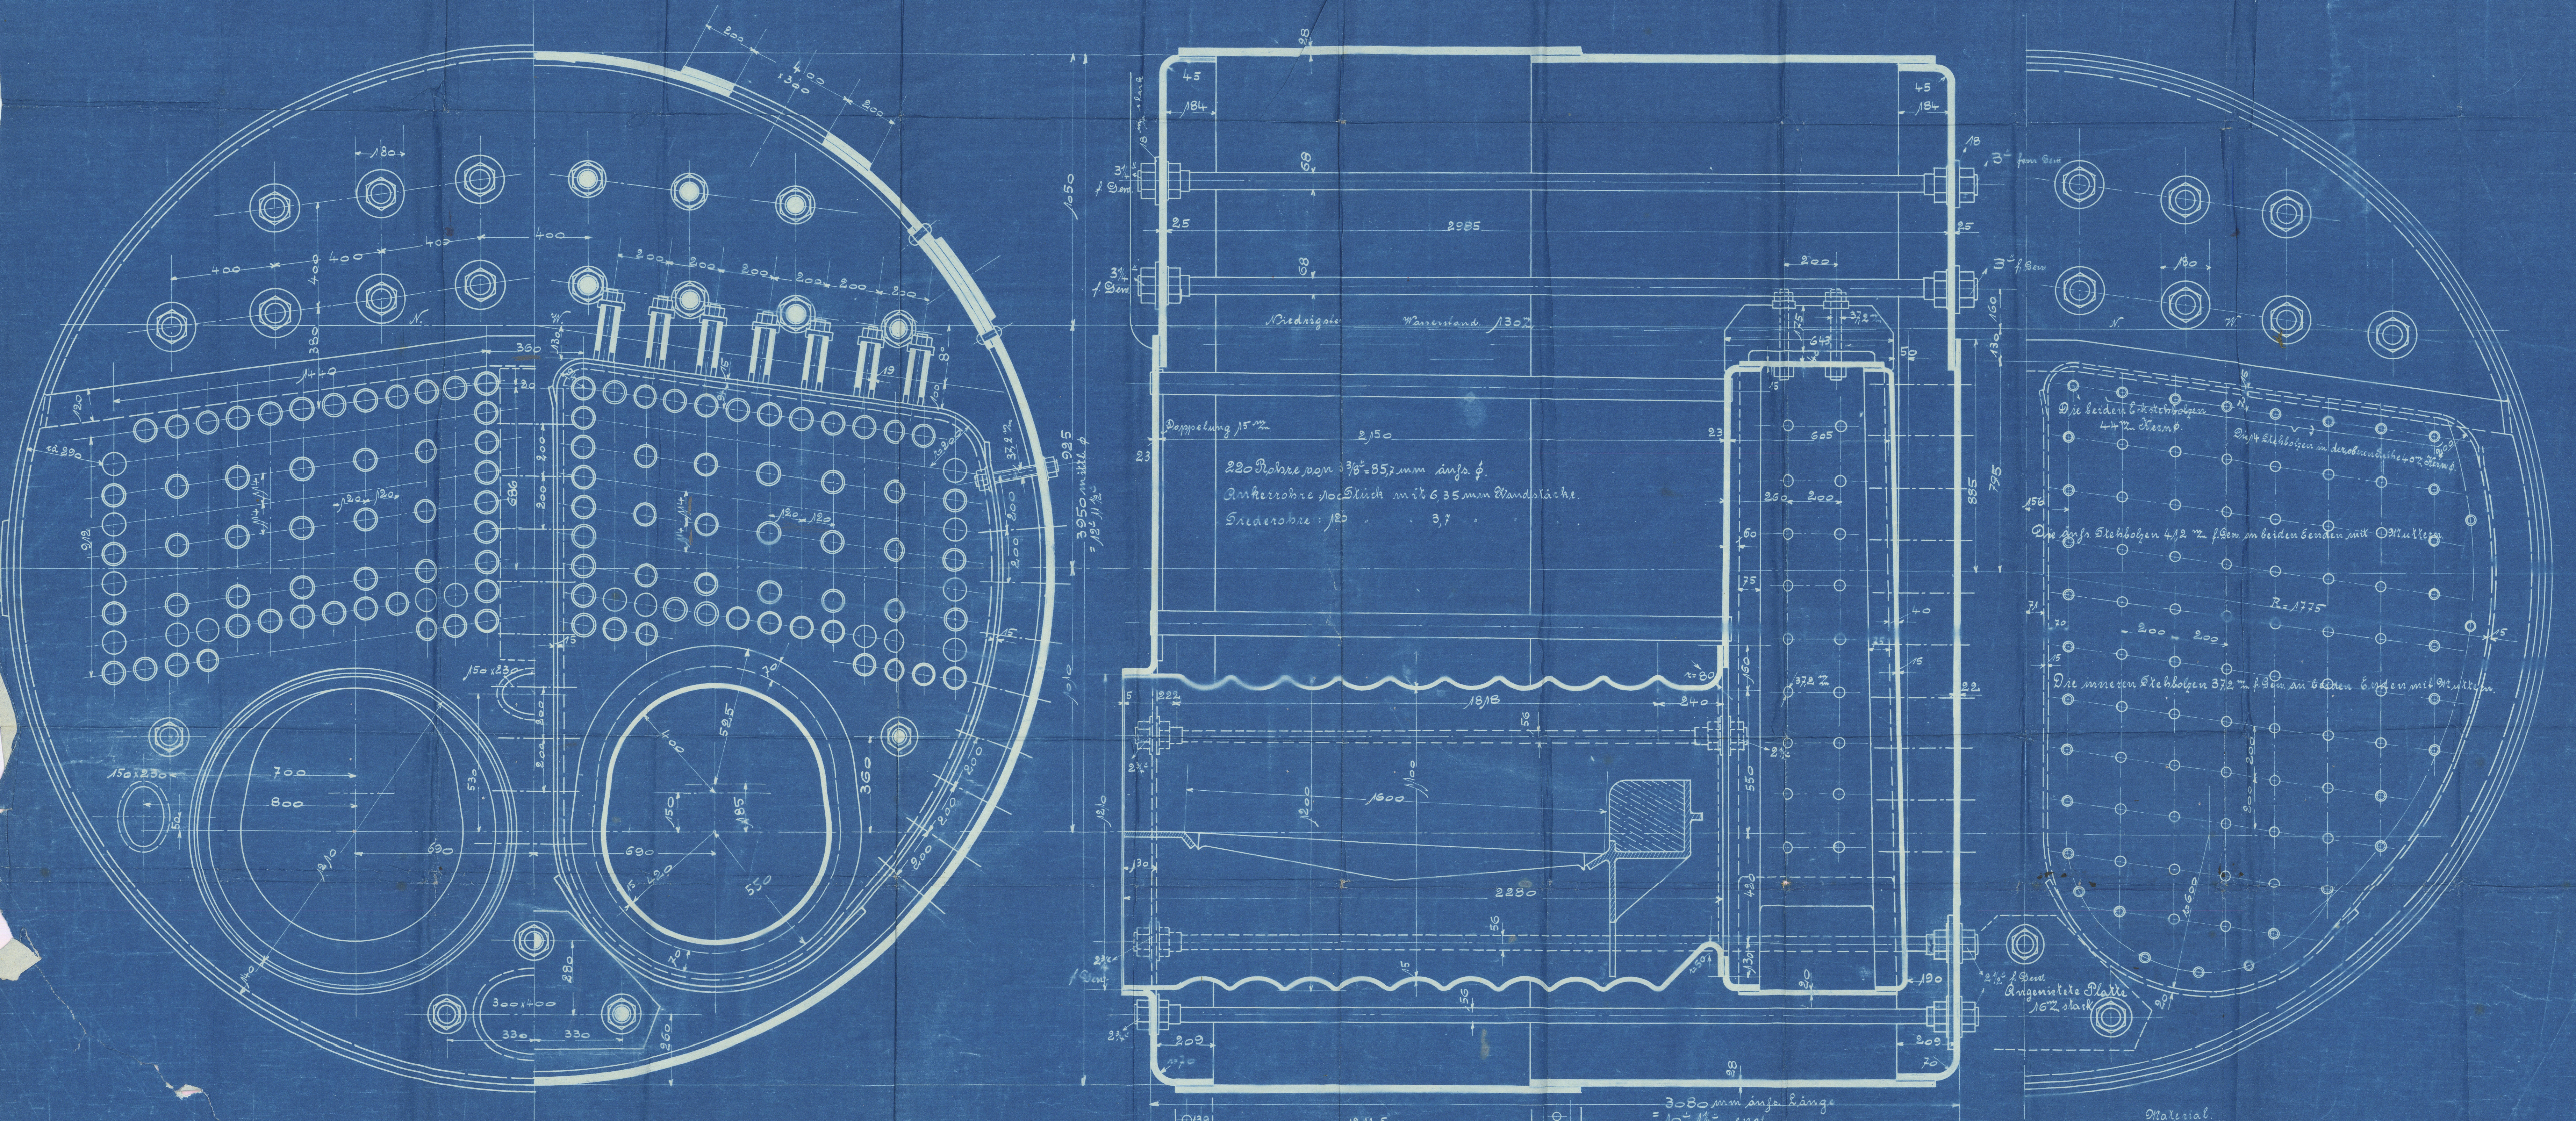

Kessel von 159 qm Heizfläche, 12 Atm. Überdruck für S.S. 204, 205, 206.

Maßstab 1:10.


2 Kessel.

Heizfläche pro Kessel.


2 Feuerungen	9,0 qm
2 Feuerbüchsen	18,5 "
220 Rohre	127,2 "
1 Vorderwand	3,8 "
Heizfläche pro Kessel	158,5 qm = 159 qm
Rostfläche	3,52 qm
Heizfläche: Rostfläche	1:45

Actien-Gesellschaft „Neptun“
Schiffswerft u. Maschinenfabrik.
H. Knappe, G. Winkler
SS Patmos
London


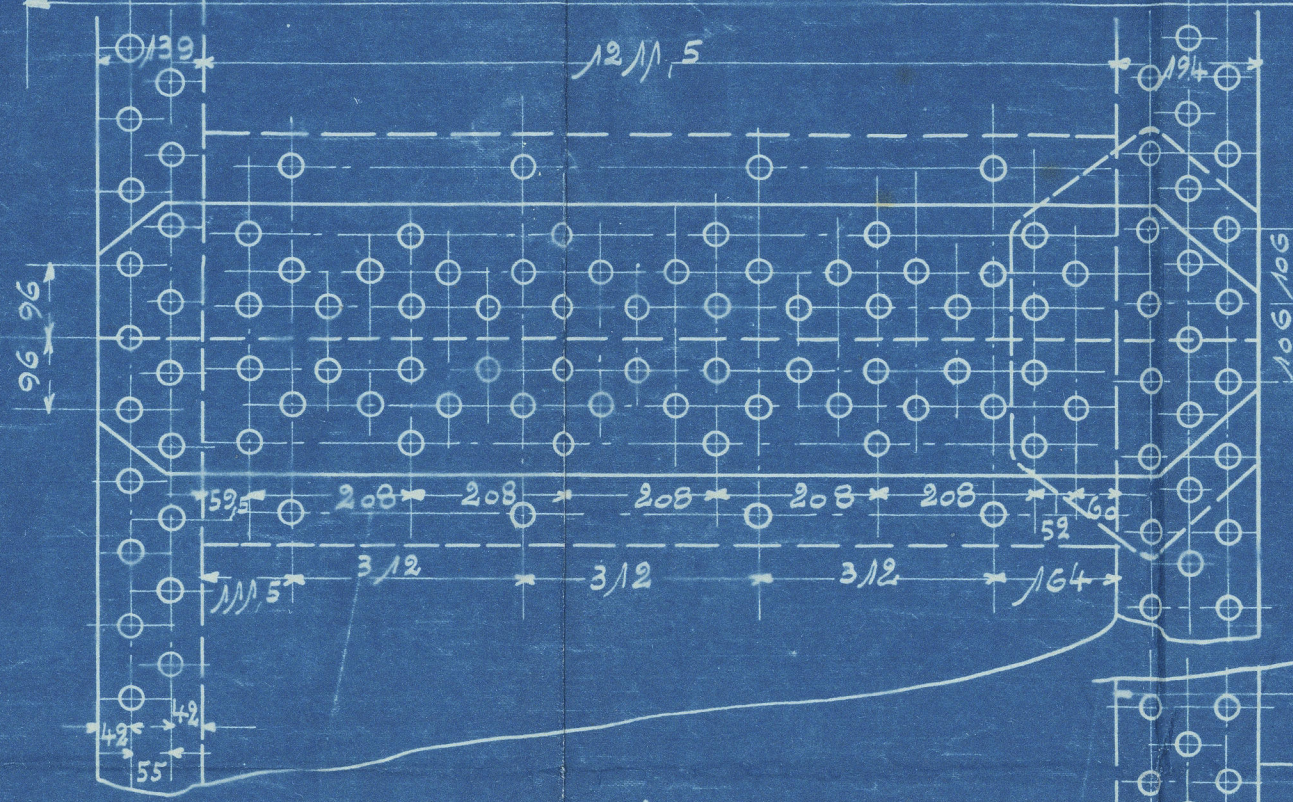

Mantel aus Stahl.
27 mm Niet p. 23 mm Loch p.
Doppelt Laschen 23 mm
% Platten: $\frac{312-23}{312} \times 100 = 91\%$
% Niet: $\frac{17}{312} \times 100 = 5,4\%$

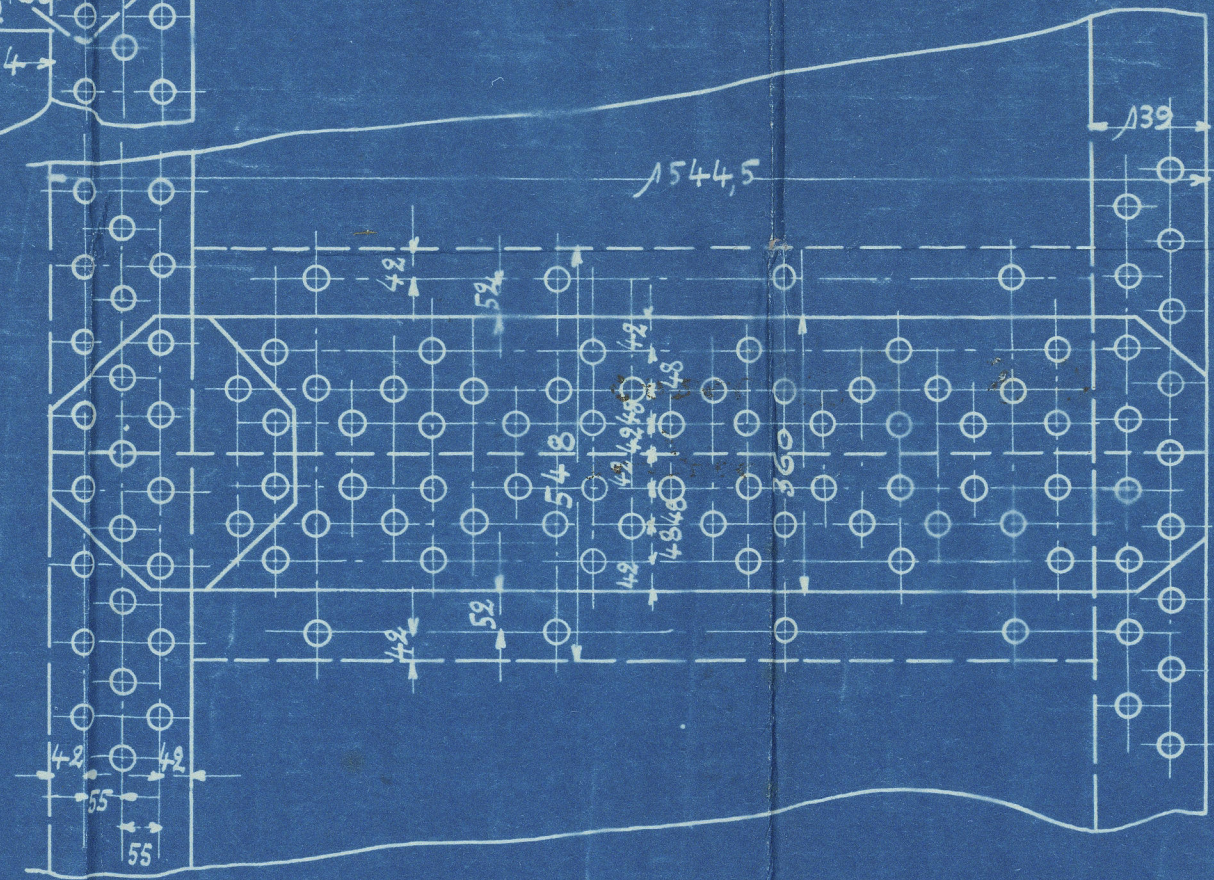

11/1/20

Urania
SS Lord Broughton

No. 73892
Ex German
Steamer

PATMOS.

Boiler plan.

H.P. 12 Atmospheres
= 176.4 lbs per sq. in.

NEWCASTLE ON TYNE.

Report No. 73957.

X1132-0053



© 2019

Lloyd's Register
Foundation

L. 3218,
p. 7882/3.

Engel.

W132-0053

22 9 22
in index



© 2019

Lloyd's Register
Foundation