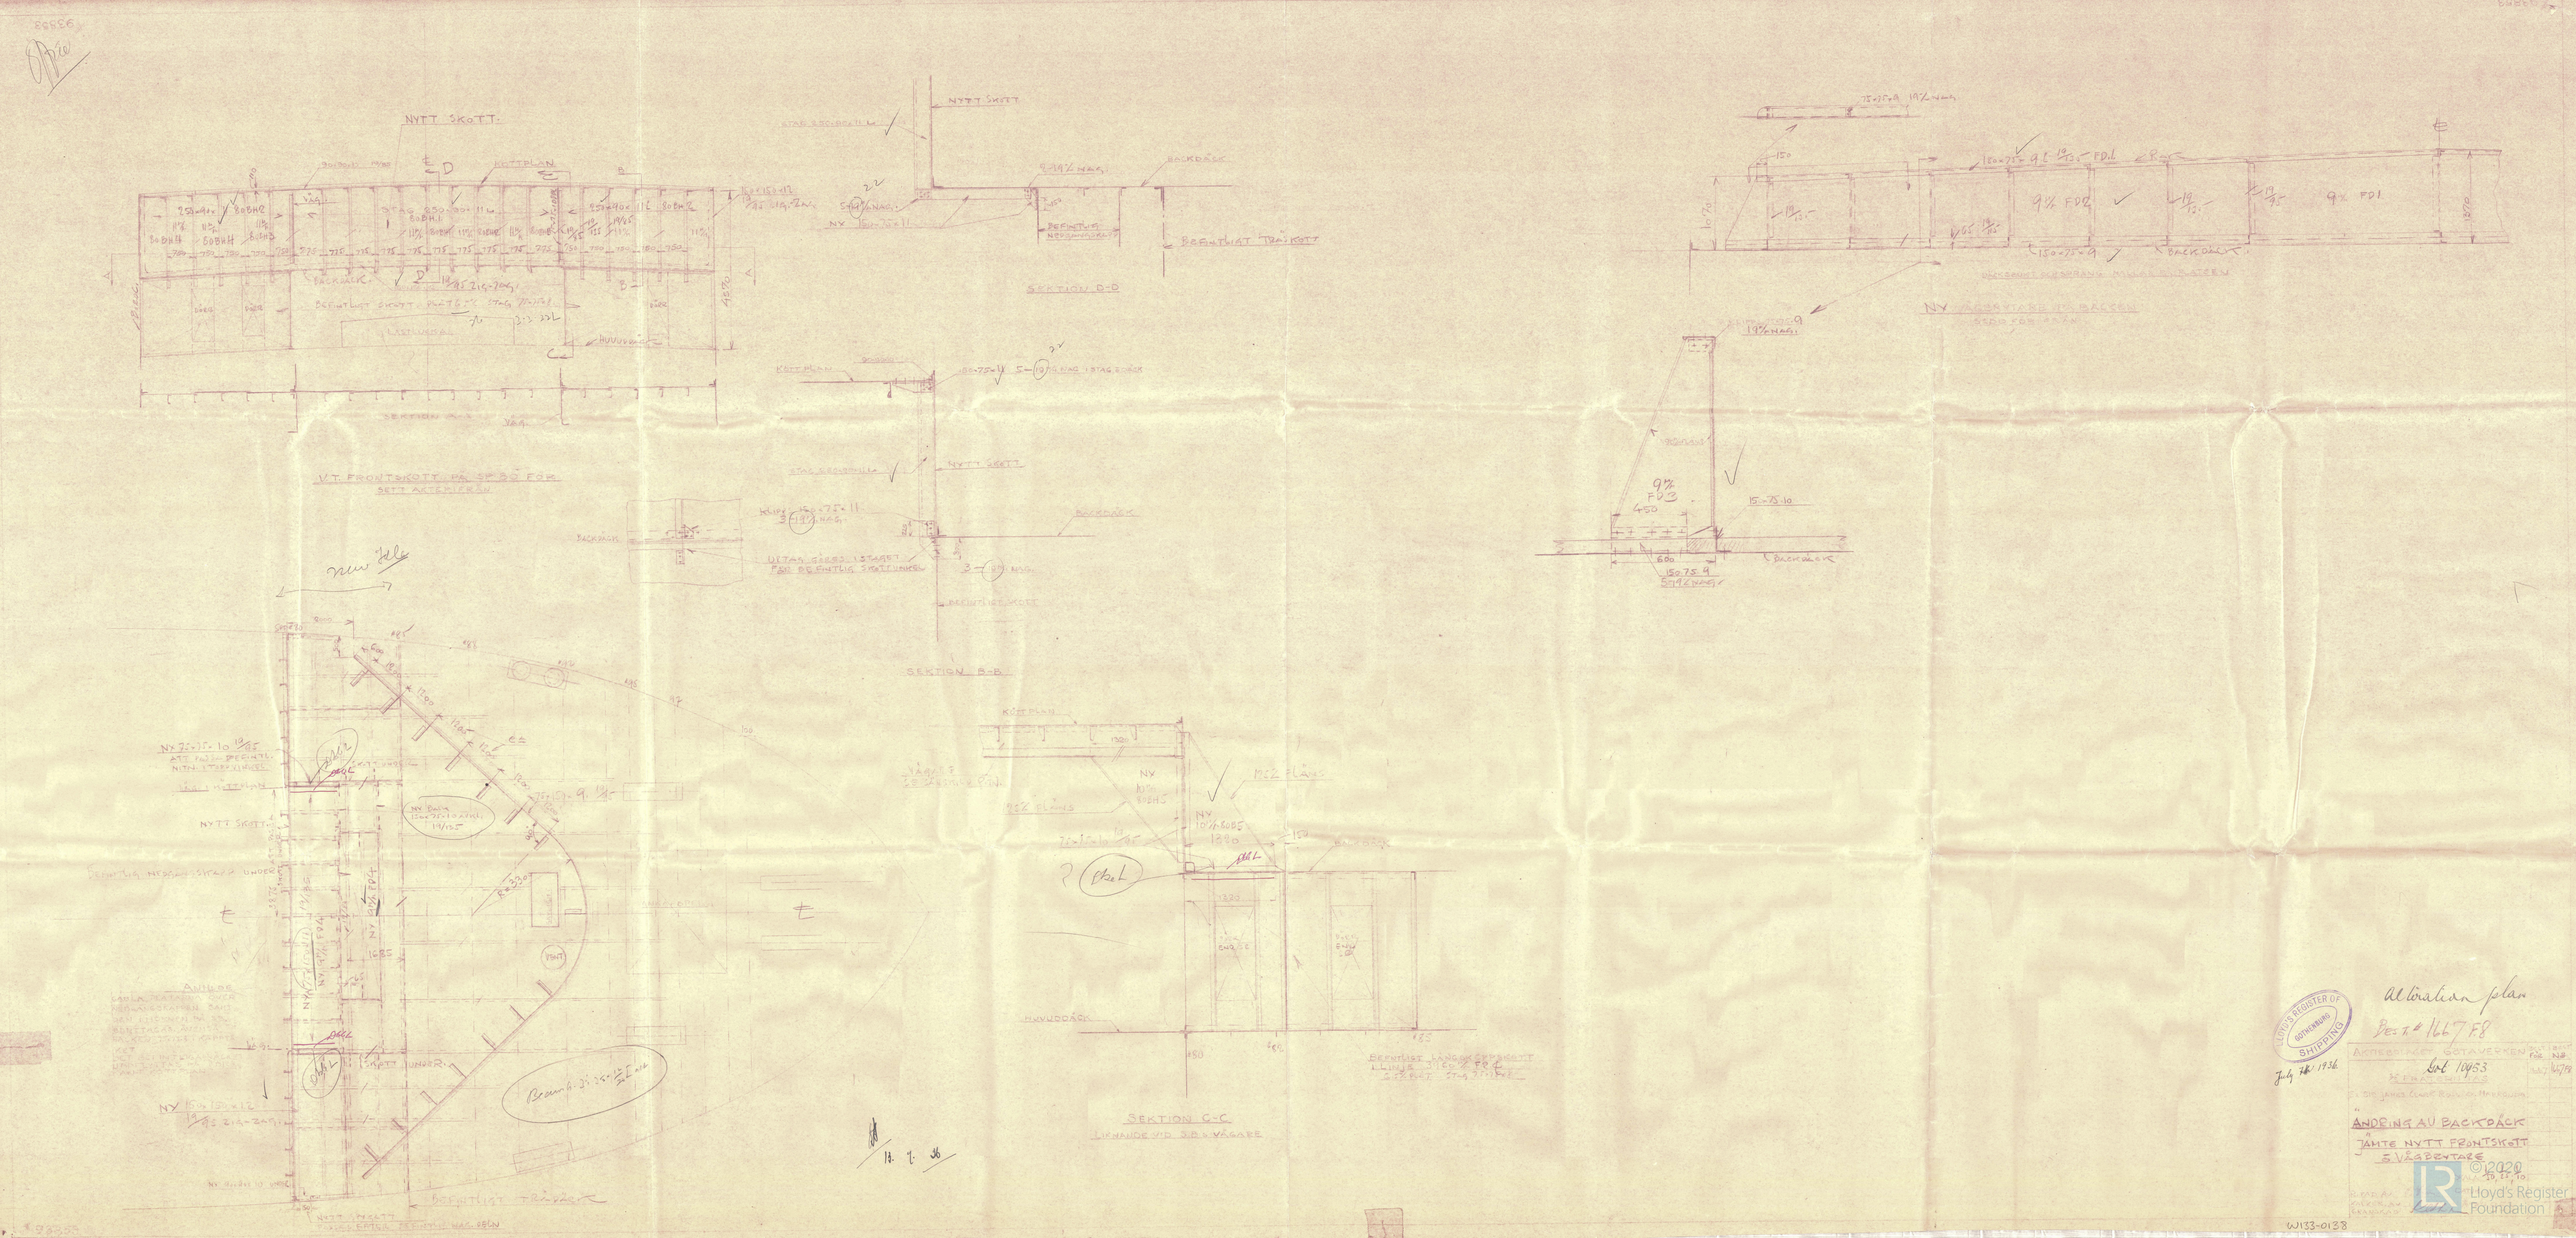
NYTT SKOTT
SEKTION D-D
SEKTION B-B
SEKTION C-C
NY VÄGBRYTARE PÅ BACKEN
BACKDÄCK
HUVUDDÄCK
BEFINTLIGT TRÄSKOTT
Alteration plan
Best. # 1667 F8
AKTIEBOLAGET GÖTAVERKEN
Got 10953
ÄNDRING AV BACKDÄCK
JÄMTE NYTT FRONTSKOTT
5 VÄGBRYTARE
July 7th 1936
© 2020
Lloyd's Register Foundation
W133-0138