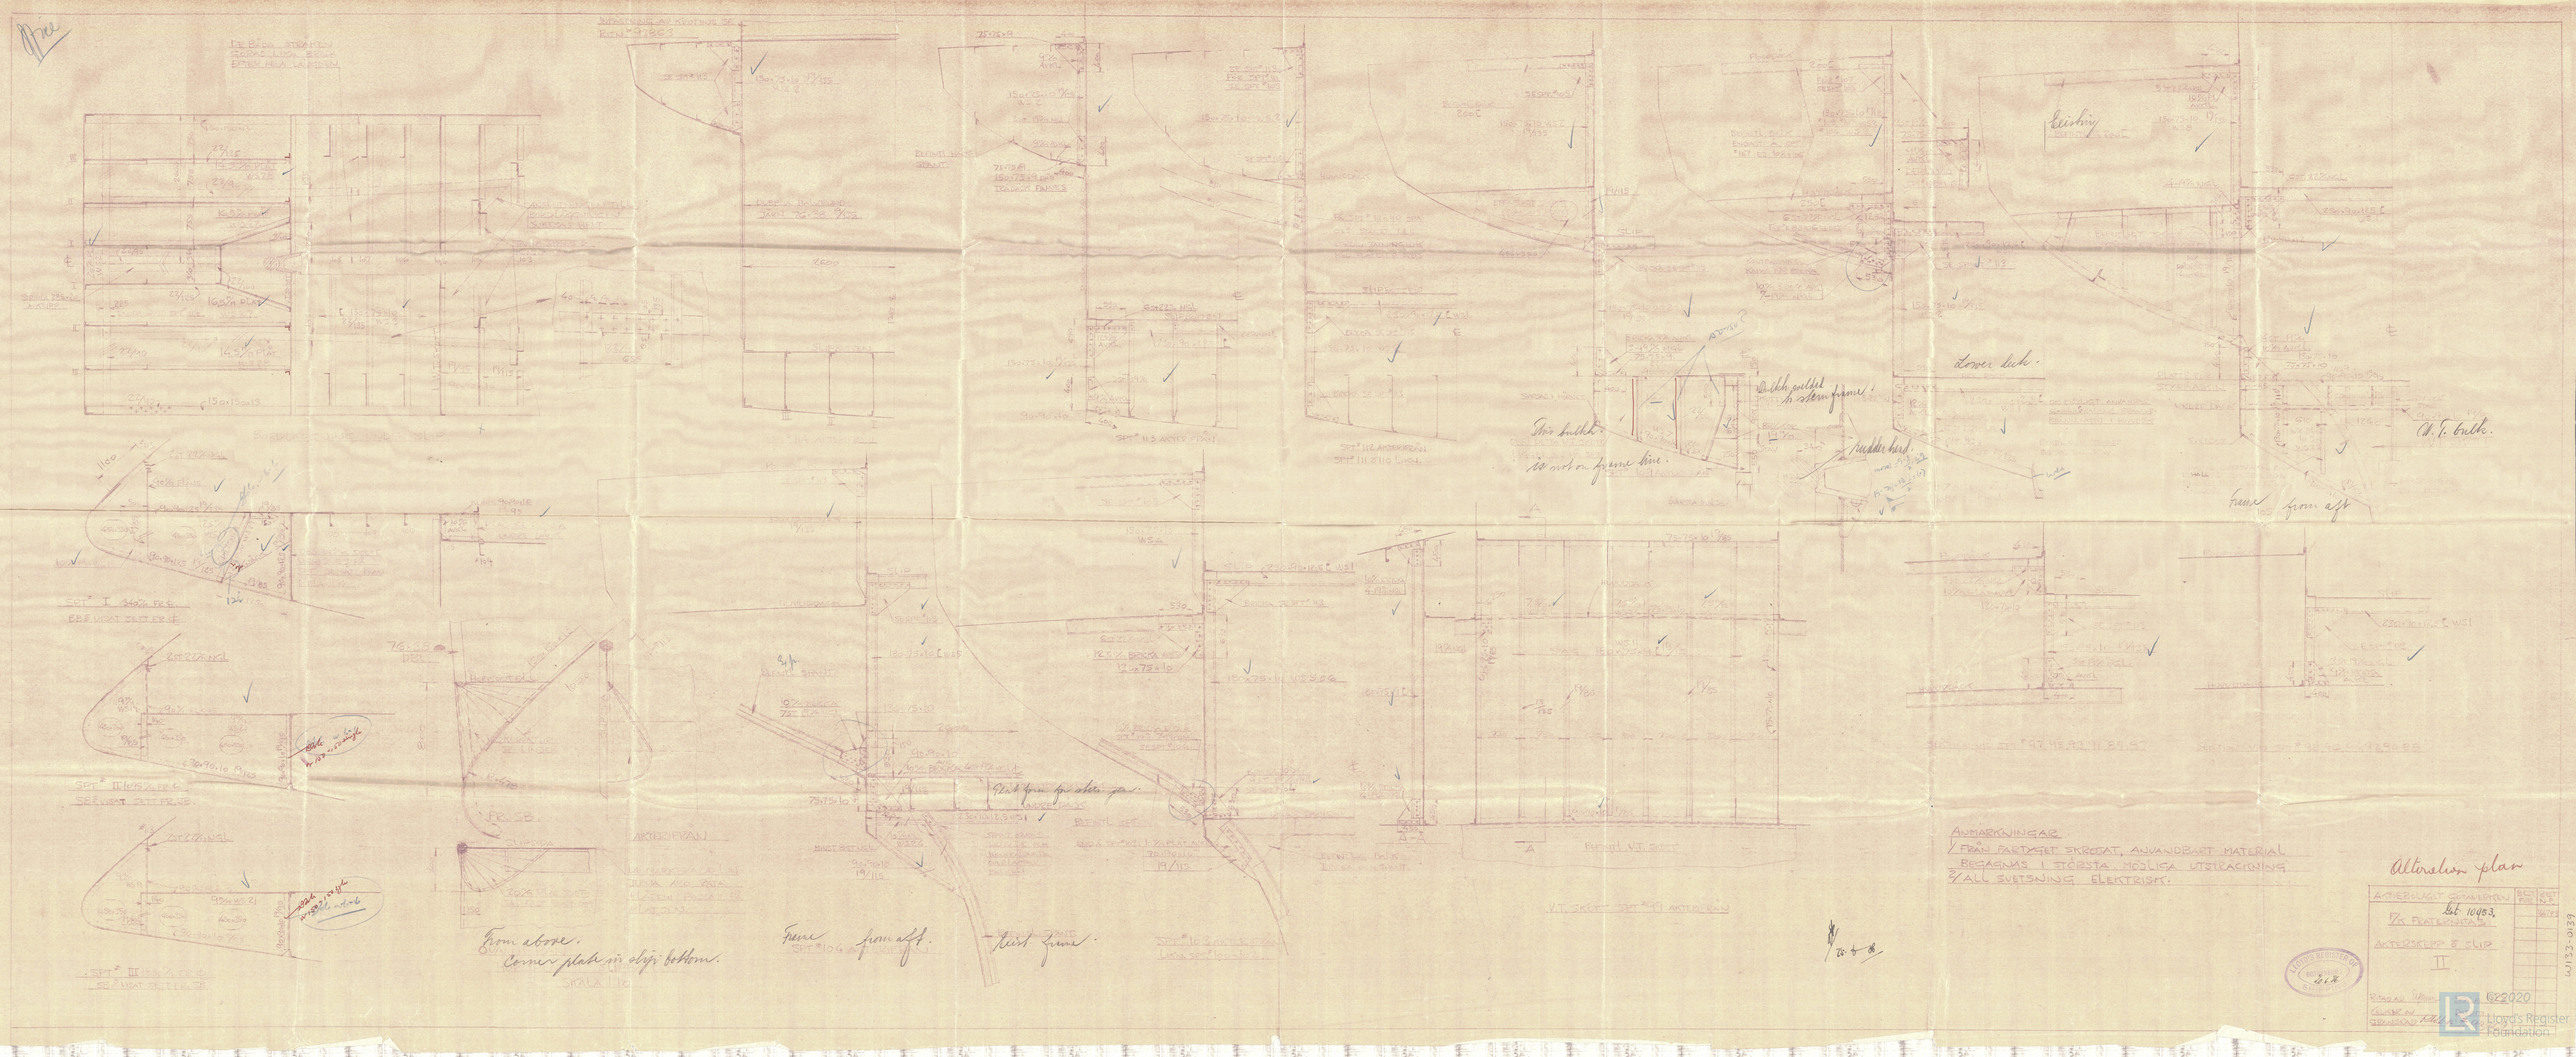
Frame from aft
Bulk. H. E.
Lower deck.
Existing
Bulkh. profiles in stern frame!
This bulkh. is not on frame line.
Rudder hard
From above.
Corner plate on obj. bottom.
Frame from aft.
Keel line.
ANMÄRKNINGAR
1/ FRÅN FARTYGET SKROTAT, ANVÄNDBART MATERIAL
BESÖRJAS I STÖRSTA MÖJLIGA UTSTRÄCKNING
2/ ALL SVETSNING ELEKTRISK.
Alterslev plan
Bet 10953.
Y/N FRÄTSNÄSTAD
AKTIESELSKAP E SLIP
II.
Ritad av
Granskad
Godkänd
WJ33-0139