


SE ÄVEN RITN. # 93868

Pullars below lower  
14. s. dk

STÖTTA SVETSAS  
UTVÄNDIGT RUNT  
OM TILL TANKTAK  
7% A

TANKTAK

12% PLÅT  
3-19% NGL

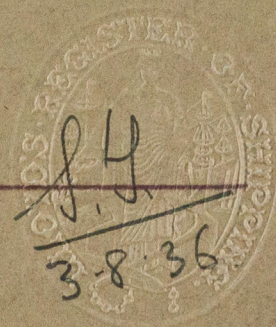

Flows stiffened to  
Surveyor satisfaction

Use of reverse frame  
welded for 300 mm

AKTIEBOLAGET GÖTAVERKEN		BEST	BEST
		FÖR	NE
F/K "FRATERNITAS"		1667	
FÖRSLAG TILL			
STÖTTOR UNDER			
UNDRE DÄCK			
RITAD AV [illegible]		SKALA 1:10	
KALKYLERAD		21.7.36	
GRANSAD [illegible]		25.3.38	

W133-0146