



Maßstab 1:200

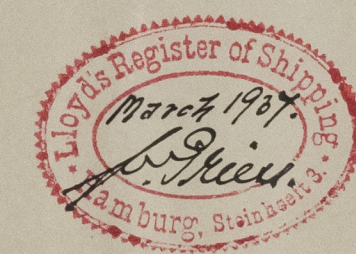

S.S. No 3 and strengthening amidships.

S. Borbeck
Anordnungsplan und
Verteilung der Räume und
Tanks
Arbeitsnummer: 11223
gez. Schweitzer. 11. 2. 1907.

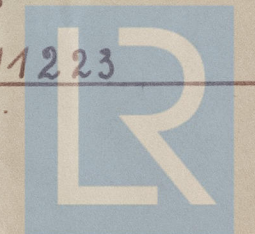

© 2021

Lloyd's Register
Foundation

16470-ESSIM

RETAIN

Postmann

1937

Borzeck

Hamburg Report Nr. *22255*



© 2021

Lloyd's Register
Foundation