Nantes Report N° 1376

SOCIETE DES
CH. & AT. DE ST NAZAIRE
PENHOËT

CONFIDENTIEL

CARGO MARYLAND

Turbine à action et à réaction

Coupe longitudinale.

Ensemble.

Dessiné par	V. Guillemot	18	9	22	Echelle 1/5	N° des plans
Calqué par	[illegible]	25	9	22	Epreuves	des calibrés
Le chef des Etudes	Mayet	7	10	22	Recette	
Bureau Industriel					Filetage S.I.	
L'Ingénieur					Matière	
					Nombre de pièces	
Bon pour exécution					Poids unitaire	
Le chef d'atelier					Modèle N°	

approuvé le par

C 8110 .13
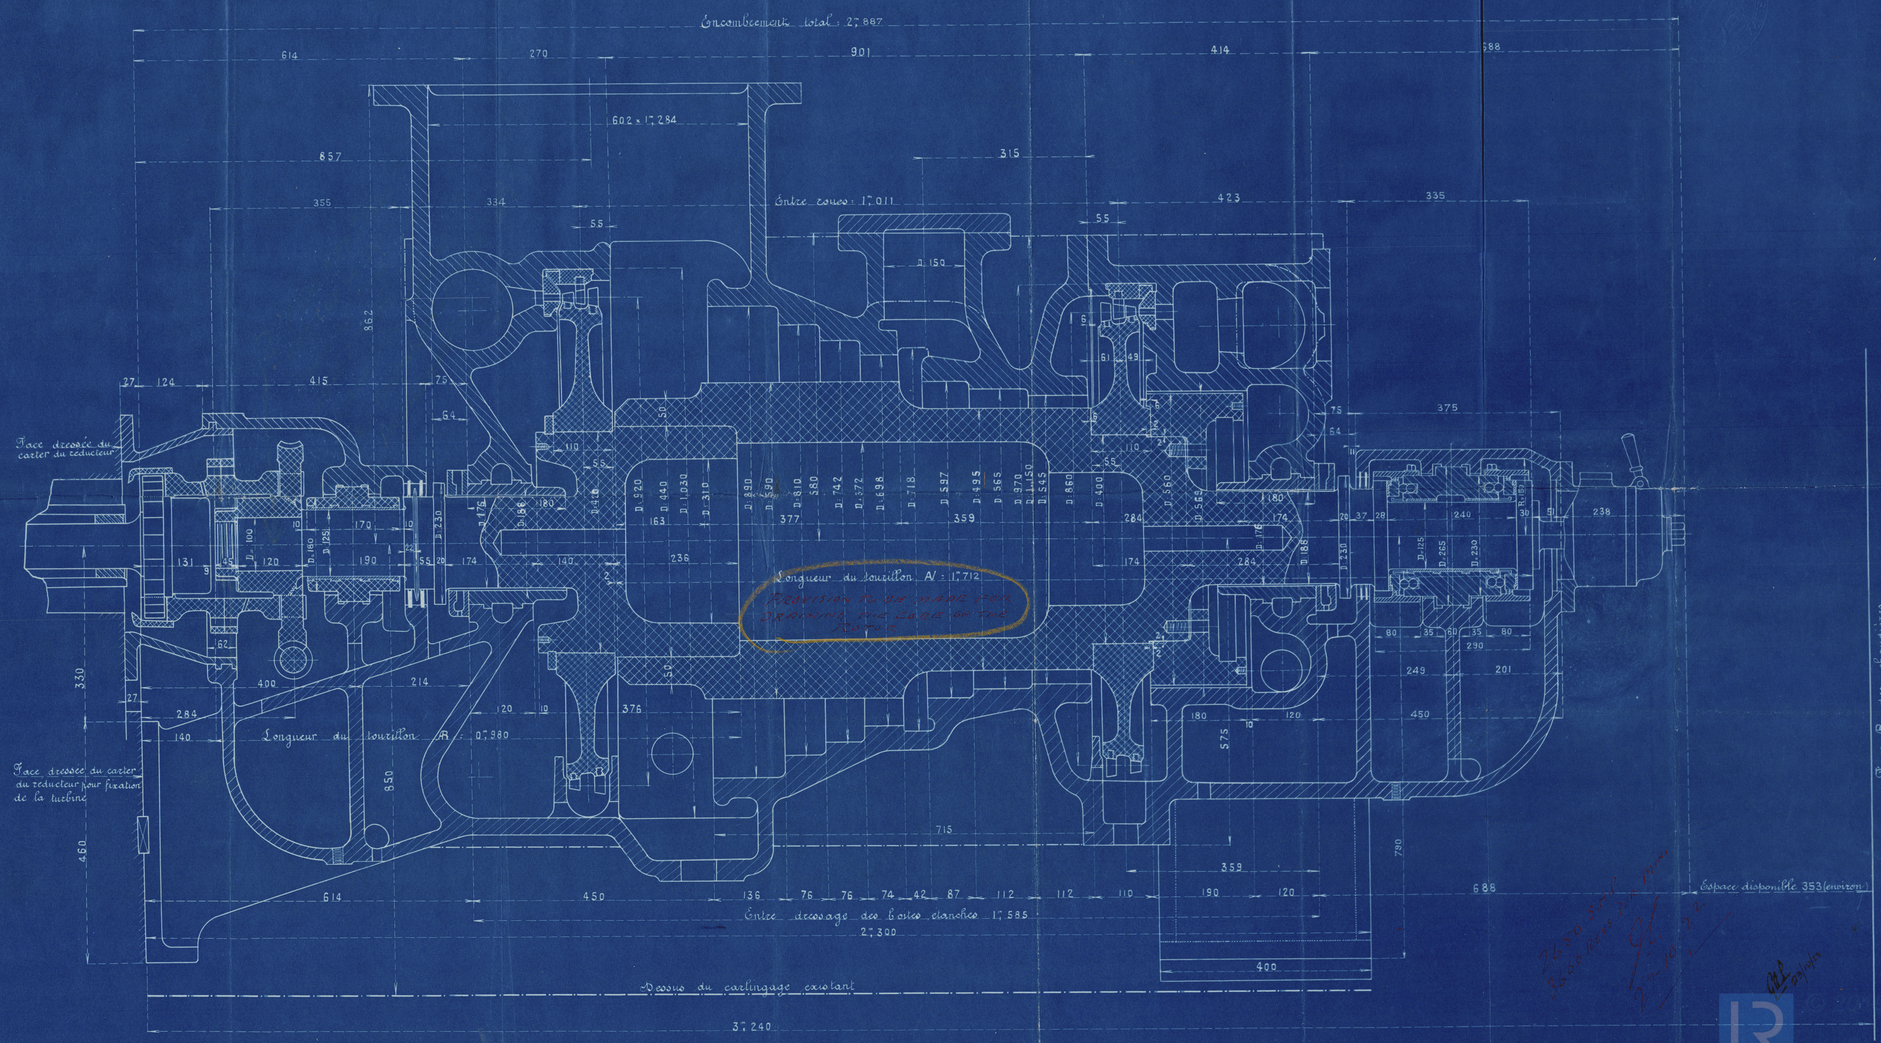
27/10/22