


# Wellenleitung

Maßstab 1:20.

Bau N: 333 ÷ 335.

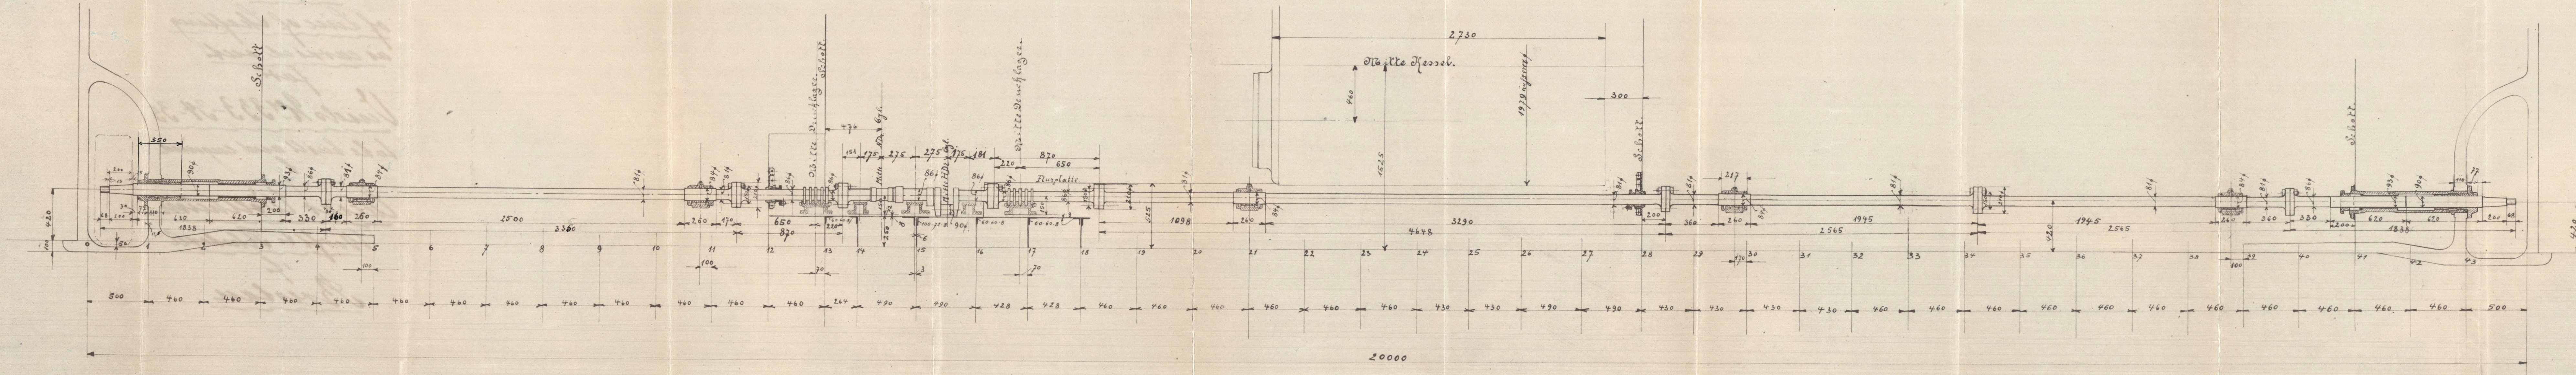

ABTEILUNG:	M. B.
NAMEN:	DAUER
Gezeichnet:	M. X. 22.6.16
Gezeichnet:	



Wellenleitung,

B. No 333-335.

D  $\frac{37}{25}$

W1551-186

Kaum Regl. No 11788-89-90

No 11  
No 12  
No 13 } of Constantinople

Hamburg 12.10. 1890

Plan  
of Line of Shipping  
as carried out  
for

Vessels Nos 333-34-35  
to be built and equipped  
by


RETAIN



© 2021

Lloyd's Register  
Foundation

W1551-186