


## "Chiloé"

Croquis que demuestra la estension  
de la avería de este buque, con indicación de las planchas  
afectadas etc., correspondiente a ambos lados.

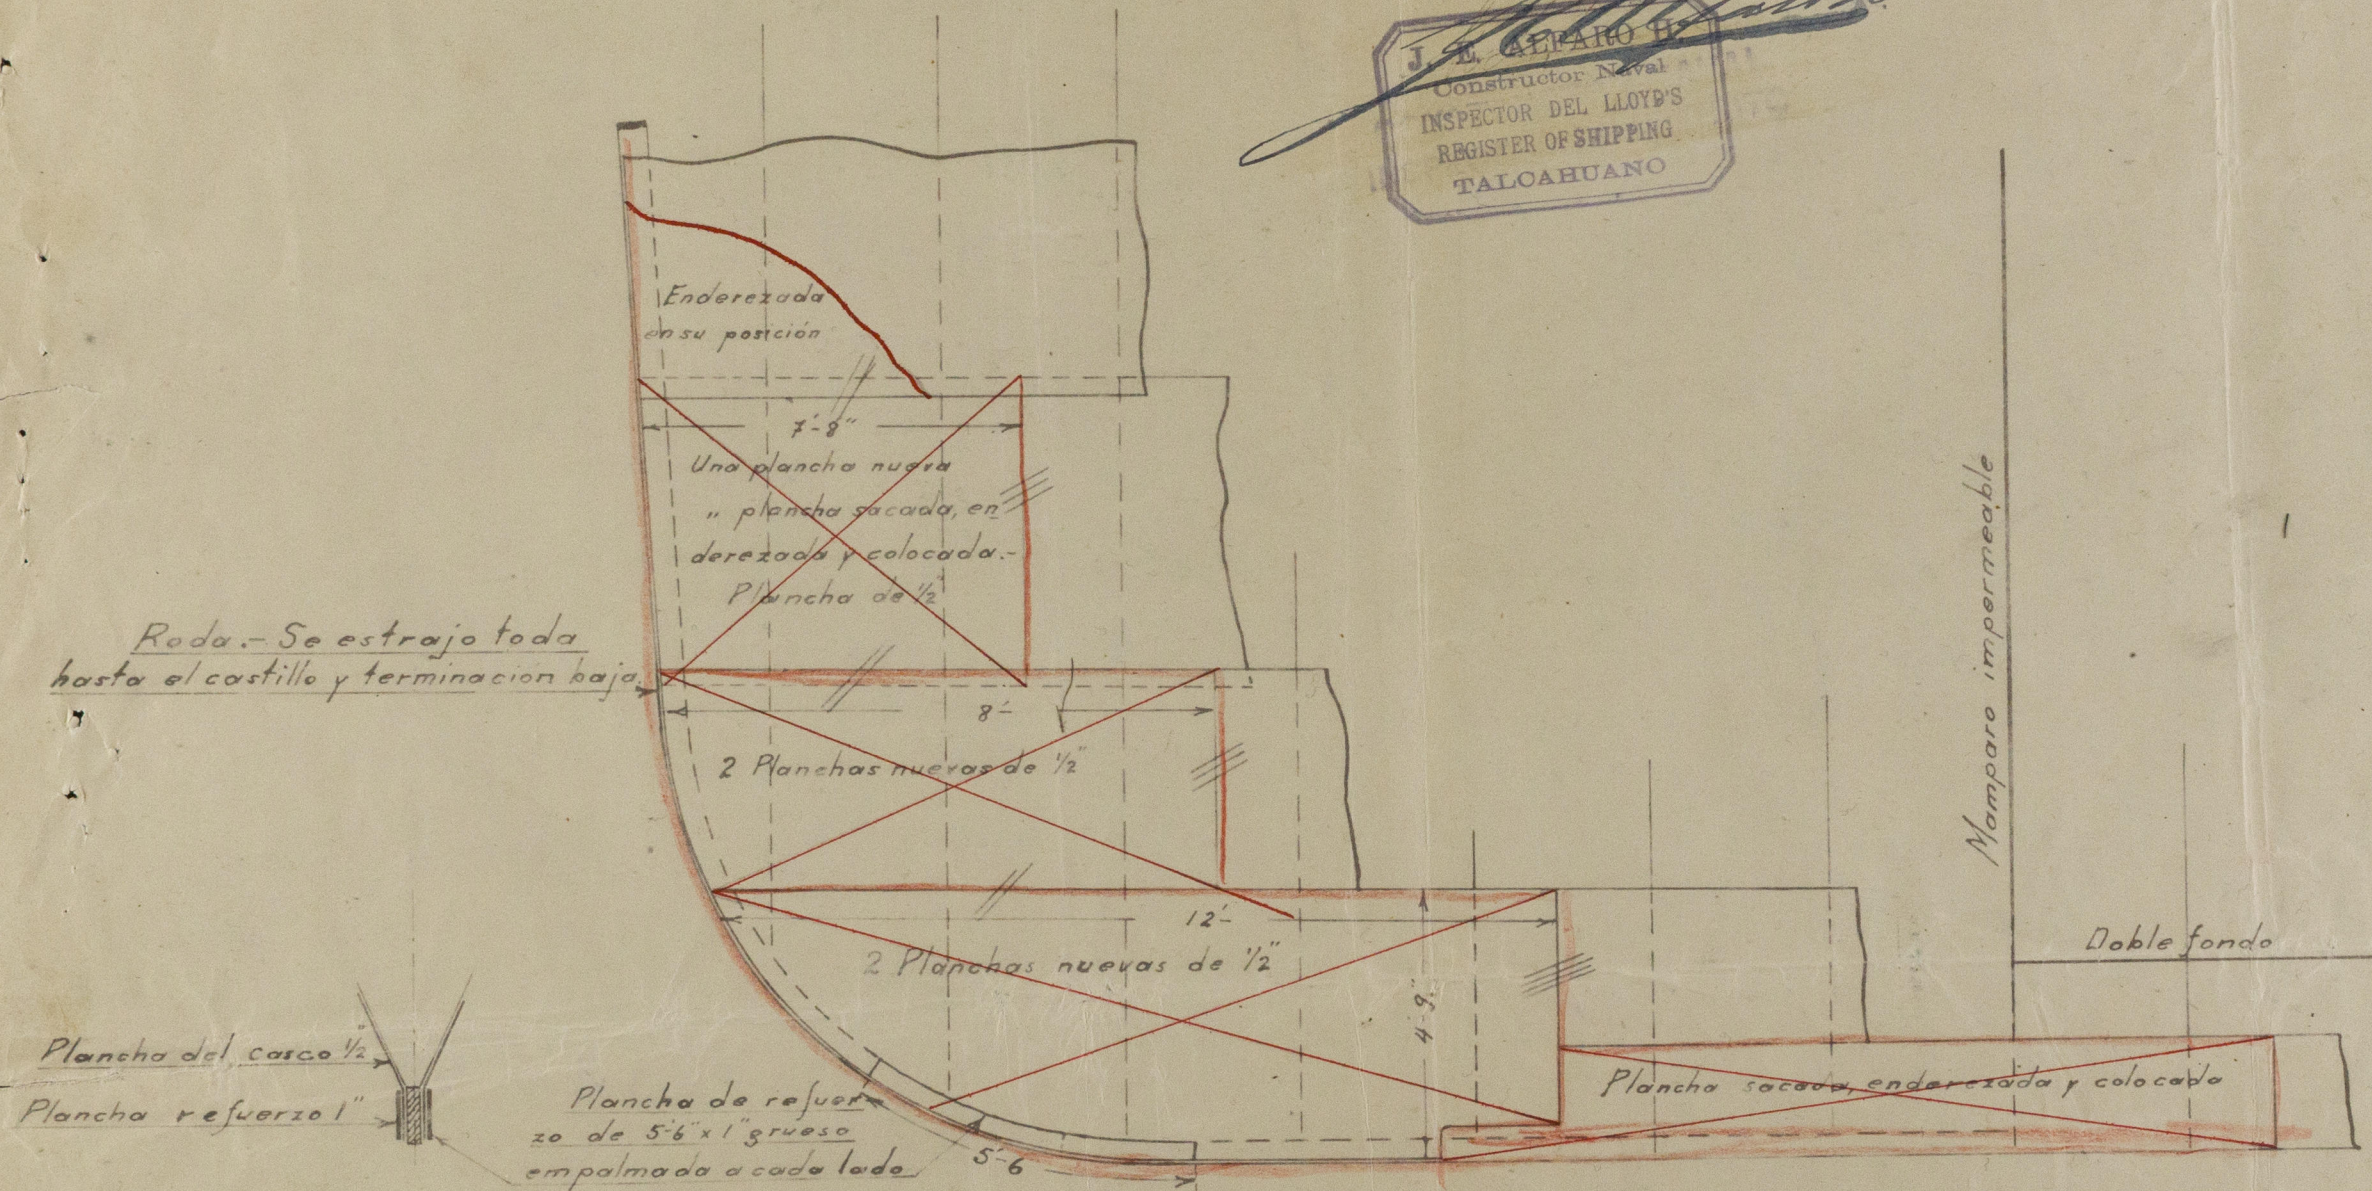

NOTA.- Todas las cuadernas, varengas, etc., y demás ángulos, se han  
estraído, enderezado y colocado suples y demás, a satisfacción  
de los inspectores.

W156-0051



© 2019

Lloyd's Register  
Foundation