
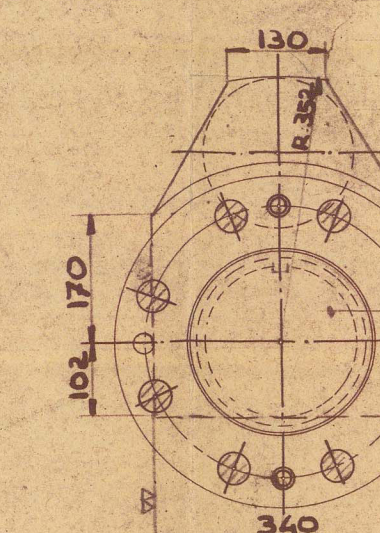








WERKVOORBEREIDING:			
PLAAT: N.Y.B.	GIFTST: 1	INSTRUCIE BLAD AANWEZIG VAN LSG.	
<div style="display: flex; justify-content: space-between;"> <div style="width: 20%;">  </div> <div style="width: 80%;"> <h2 style="text-align: center;">WYZIGINGEN.</h2> </div> </div>			
Aard der wyziging:	Lector	Datum	Par. Ch.
UITLENDE KRKKAS FORTENIZEN IS GED. WAARDOS. TEK. N. 3003080. IS VERVALLEN EN DEELT TER GEED. 2004 B. 6. 970 TOE GEVOEGD ER AFTAND HARTSMEERLOUIGET TOE HART LINDEN = 20030513	<div style="font-size: 2em; text-align: center;">A</div>	22-10-47	<div style="text-align: right;">at</div>
	<div style="font-size: 2em; text-align: center;">B</div>	6.4.49	<div style="text-align: right;">B.</div>
RAAT 12 VAN GIEGAT QEV. 11/15		19. 9. -49	<div style="text-align: right;">St</div>



2 OVERIGE MATEN GELIJK LEG.

VOLGORDE VAN VERBRANDING:

VOORUIT	1.	4.	7.	6.	8.	5.	2.	3.	1.
ACHTERUIT	1.	3.	2.	5.	8.	6.	7.	4.	1.

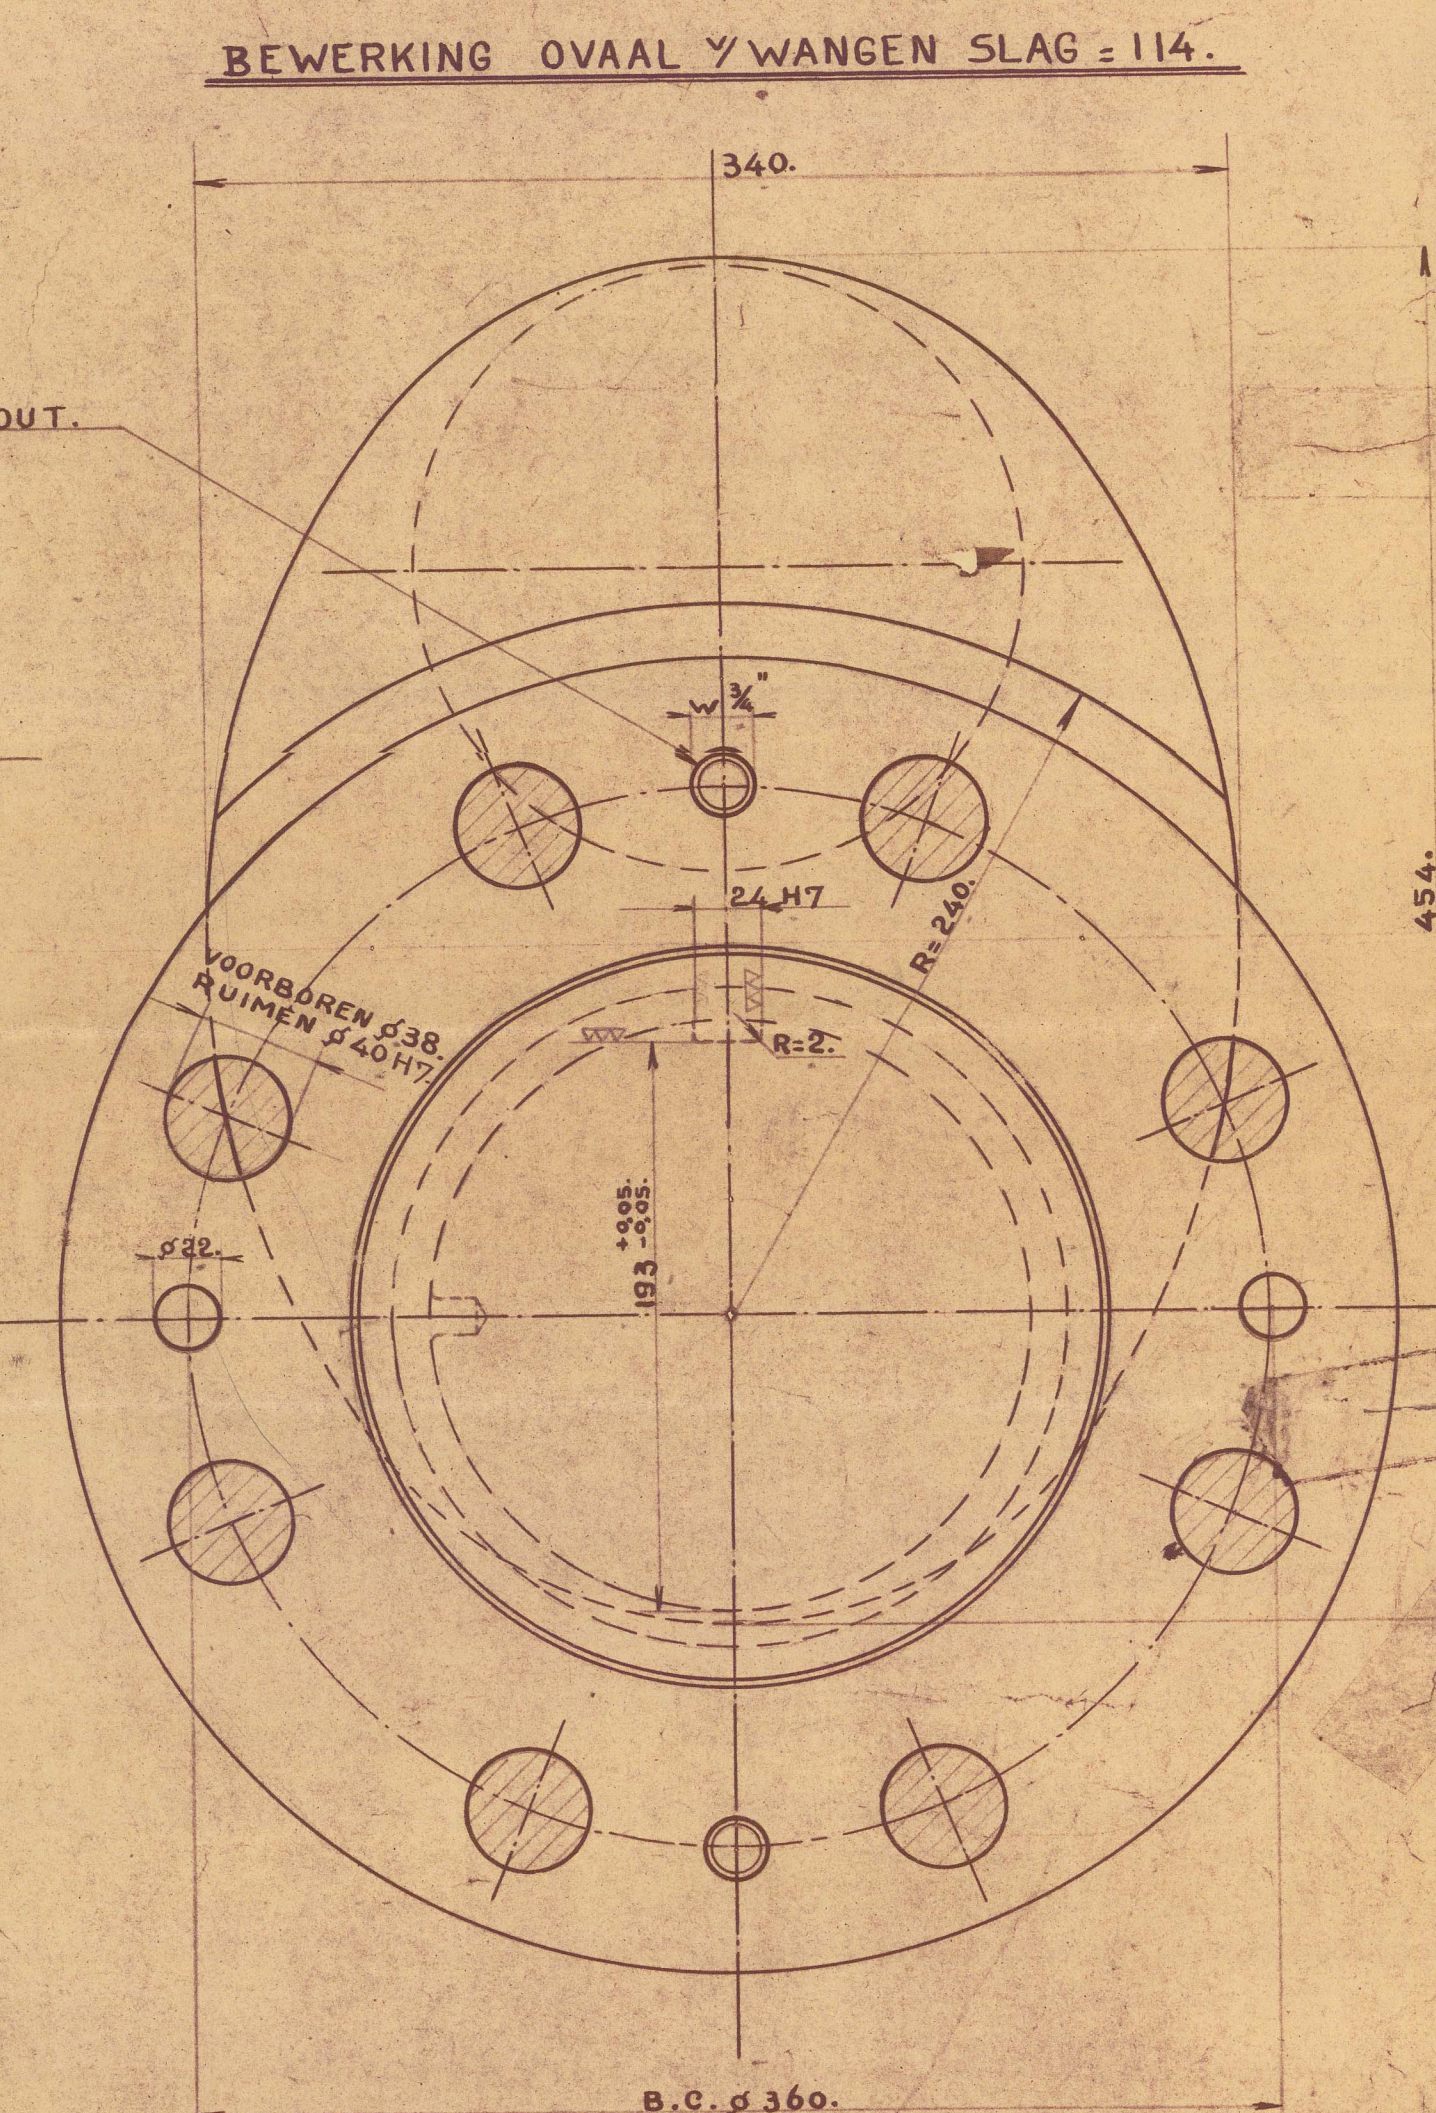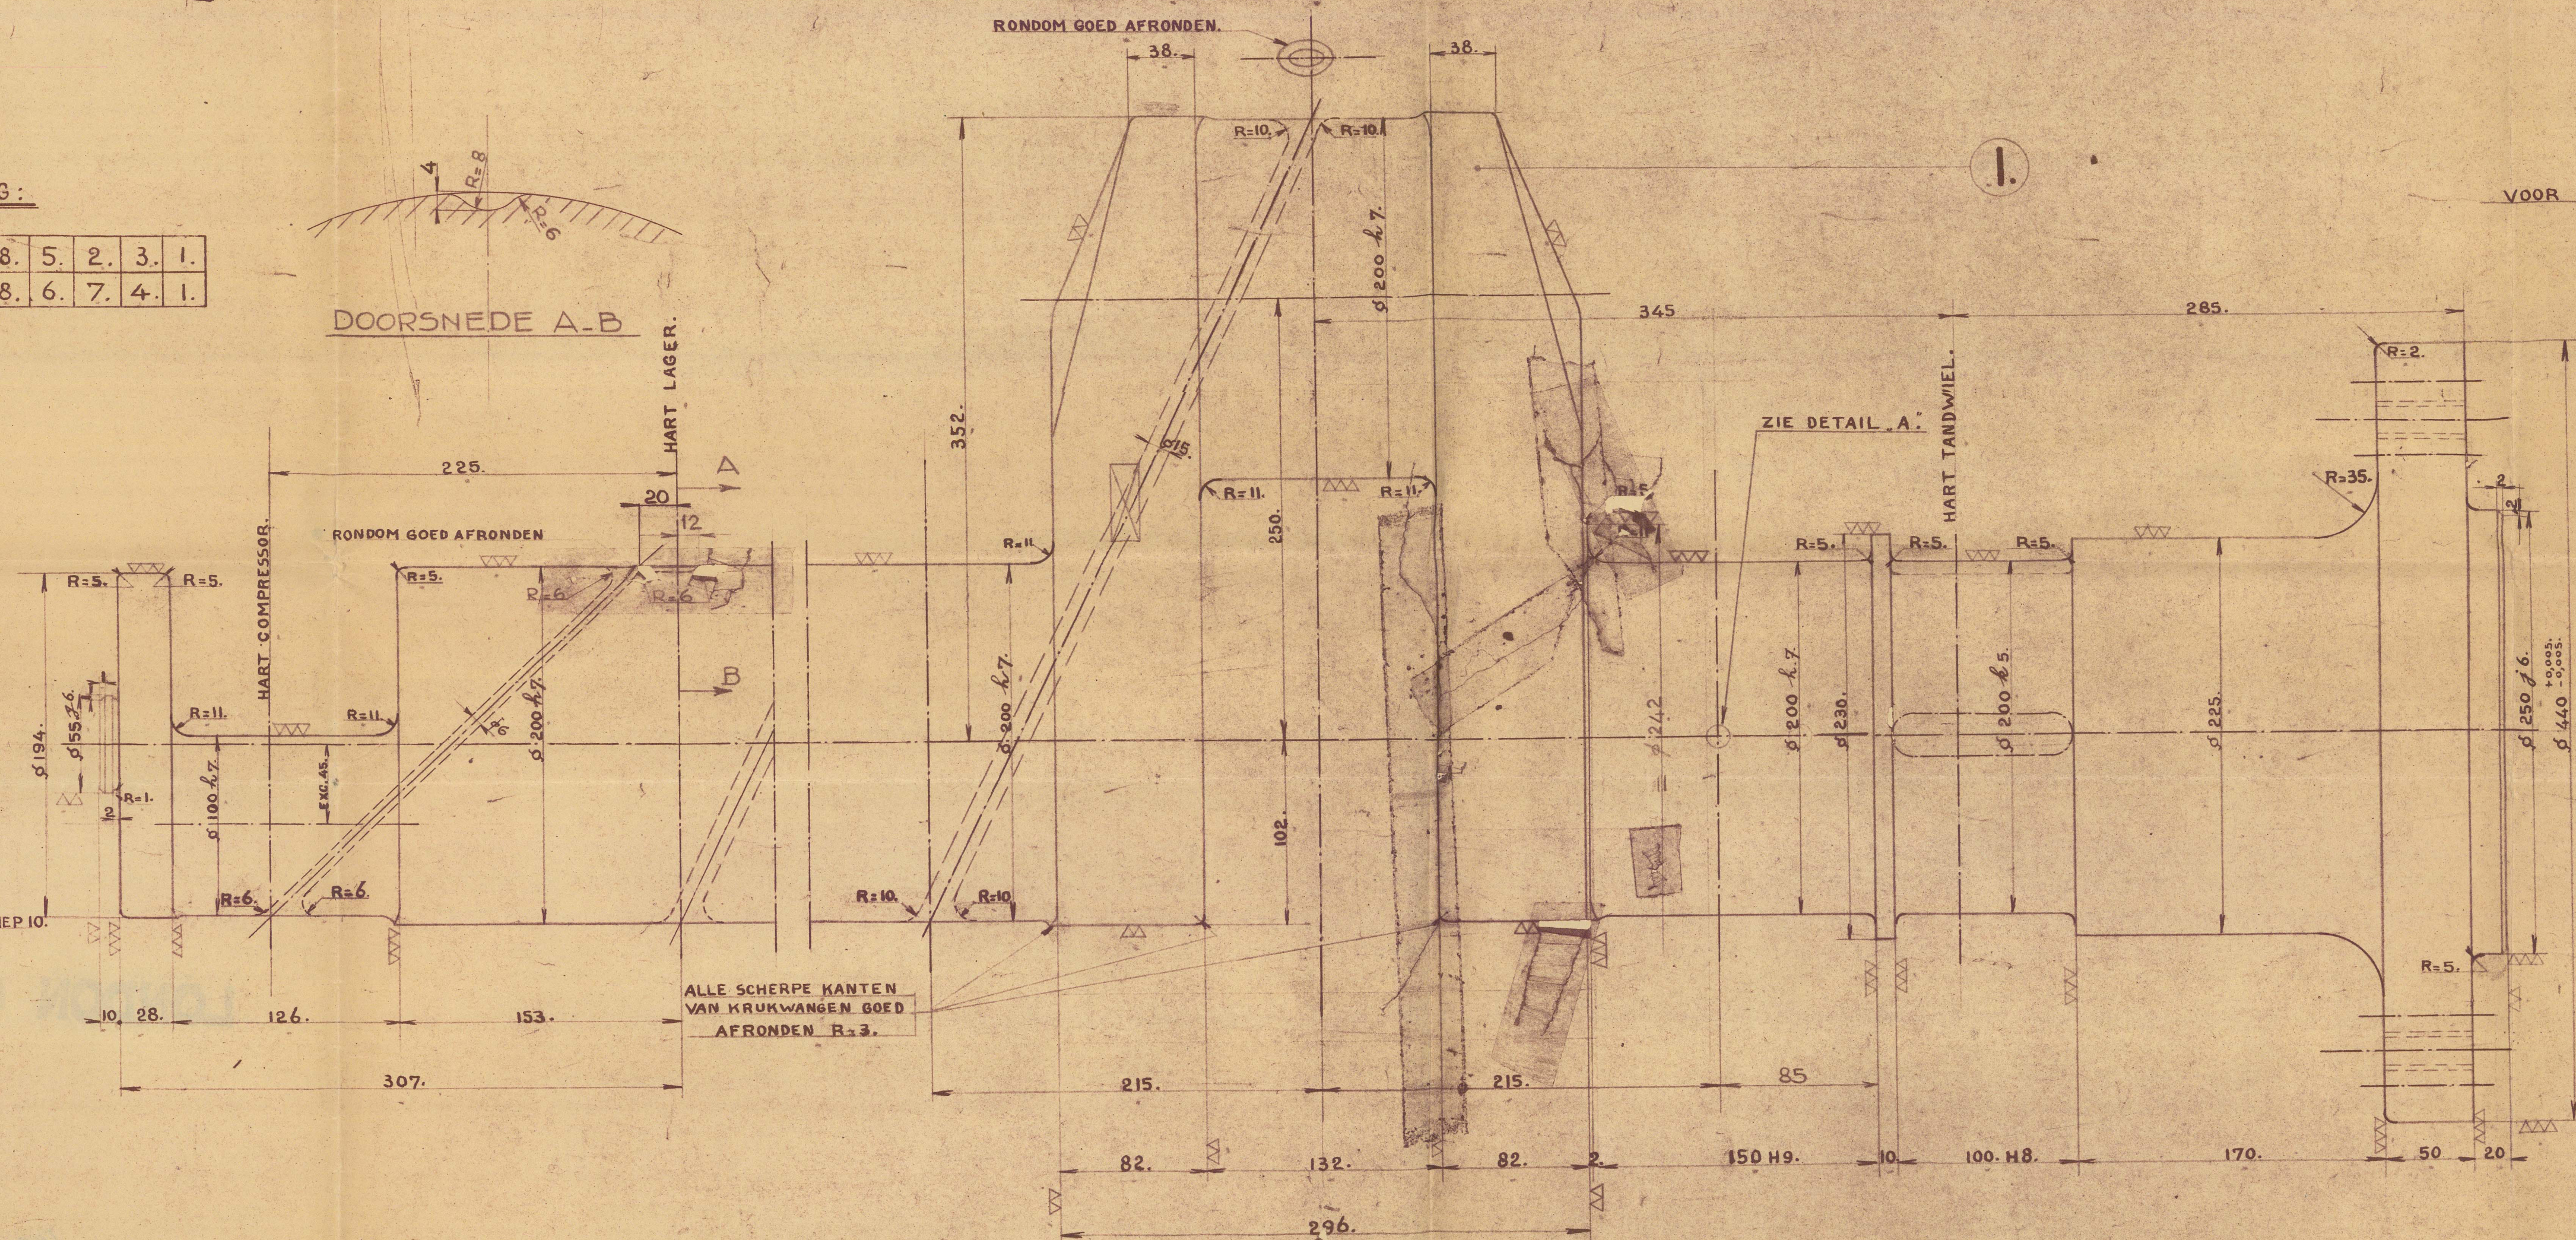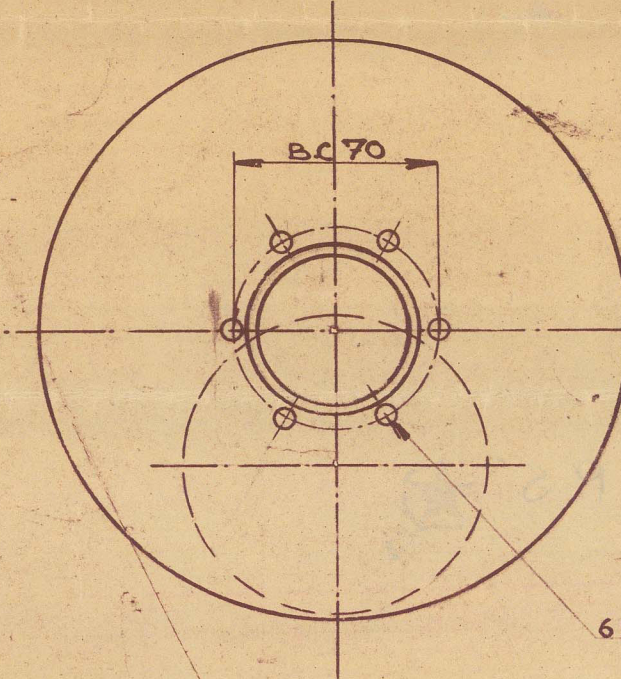

ALLE KRUUKHALZEN EN LAGERTAPPEN POLIJSTEN
TOELAATBARE AFWYKINGEN:


ONROND OF OVAAL 0,025 mm.
AFWIJKINGEN PARALLELLITEIT VAN KRUK-
EN LAGERTAPPEN 0,15 mm PER METER.
EXCENTRICITEIT VAN EEN LAGERTAP T.O.V
TWEË ANDERE 0,05 mm.

MATERIAAL

TREKVASTHEID	52 - 58 ³	kg/mm ²	
REK 24 - 20%	L = 3	D	MET „LLOYDS“ KEUR.
TREKVASTHEID	50 - 60	kg/mm ²	
REK 22 - 18%	L = 100	mm	MET KEUR „BUR. VERITAS.“
TREKVASTHEID	52 - 58 ³	kg/mm ²	
REK 24 - 20%	L = 3	D	MET KEUR „BRITISH CORPORATION.“


SINGLE ACTING FOURSTROKE
WERKSPLOORENGINE

NUMBER OF CYLINDERS	8	
BORE OF CYLINDERS	270	mm
STROKE	500	mm
NUMBER OF REV.	32.5	P/MIN
B.H.P.	500	
M.I.P.	7.5	KG/CM ²
MAX. PRESSURE	50	KG/CM ²
WEIGHT OF FLYWHEEL	555	kg
W.M. OF FLYWHEEL	1120	mm
DIAM. OF PROPELLER	1780	mm
SHIPBUILDER	ZAANL. SCHEEPSB.	
YARD NUMBER	454	
ENGINE NUMBER	1022	
ORDER NUMBER	301310	

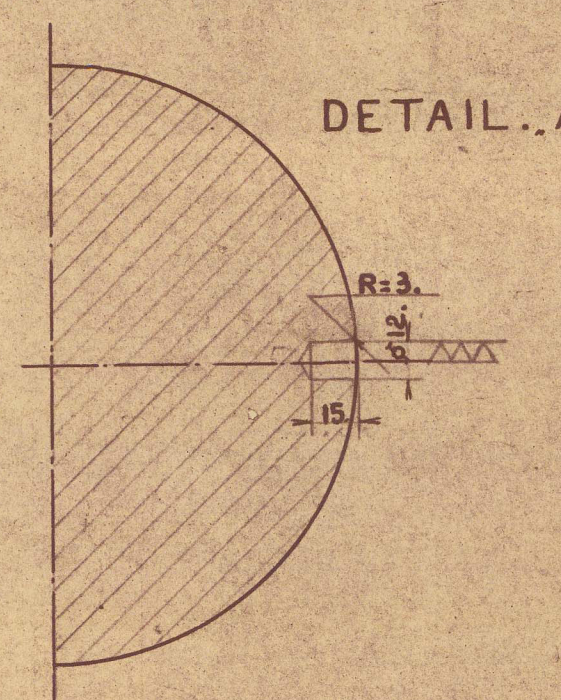[illegible]

LONDON COPY.

KRUKAS
ARKSPOOR N.V. - AMSTERDAM

"R. P. S." 

LONDON

COPY

VERZONDEN TEK.

Voor Ord. 301310

Sloyds

D. TM. DAT. 6. IIII 1950

WERKSPoor-N.V. — AMSTERDAM

Werkspoor NV

Plan of crankshaft.

eng no 1022 type TMA 195 270

Zaanlandsche Scheepbouw yard no 454.

RECORDS DEPT.,
LONDON

16

RETAIN



© 2021

Lloyd's Register
Foundation

W1651-0027