



Pichter Feuersohrquerschnitt: 1.1315 gm.
3/2 Feuersohrquerschnitt: 1.5580 gm.

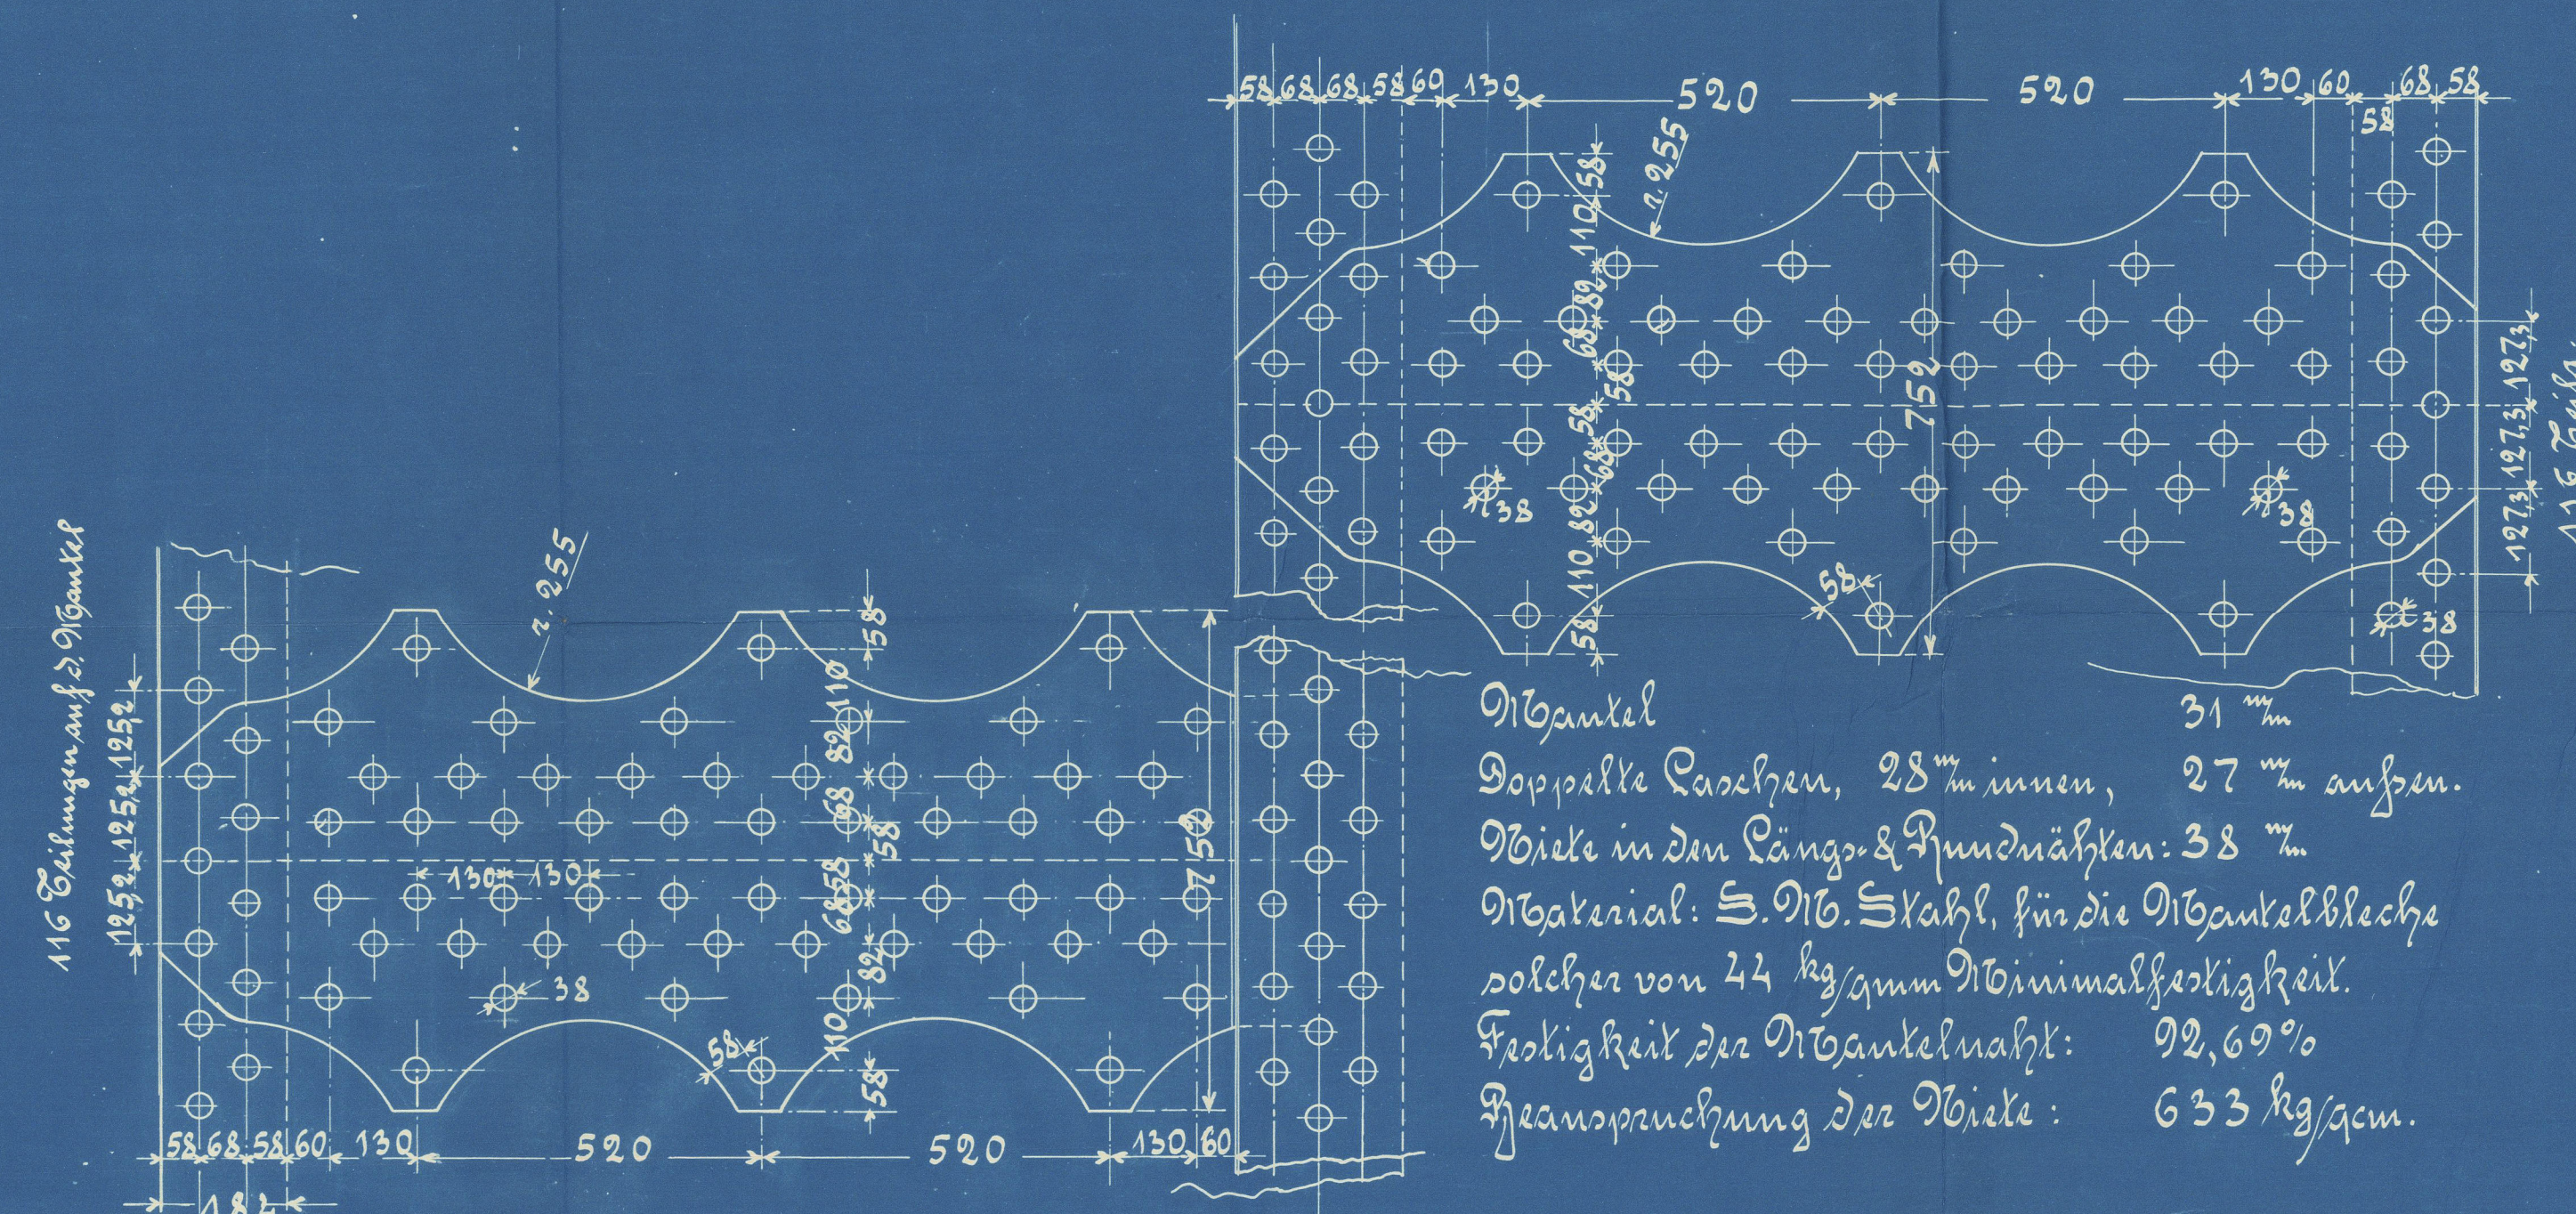

Flächen für einen Vessel:		
	auf Wasserseite gem.	auf Farnseite gem.
32 Farnschiffe	14,88 qm	160,14 qm
204 Fische	216,46 "	184,79 "
3 Farnbüschel	25,90 "	25,90 "
Vorderwand	3,43 "	3,43 "
Σ	200,67 qm	270,23 qm

Fläche: 6,13 qm · 65,96 f.

Dampfdruck: 13 Otm. 185 lb.

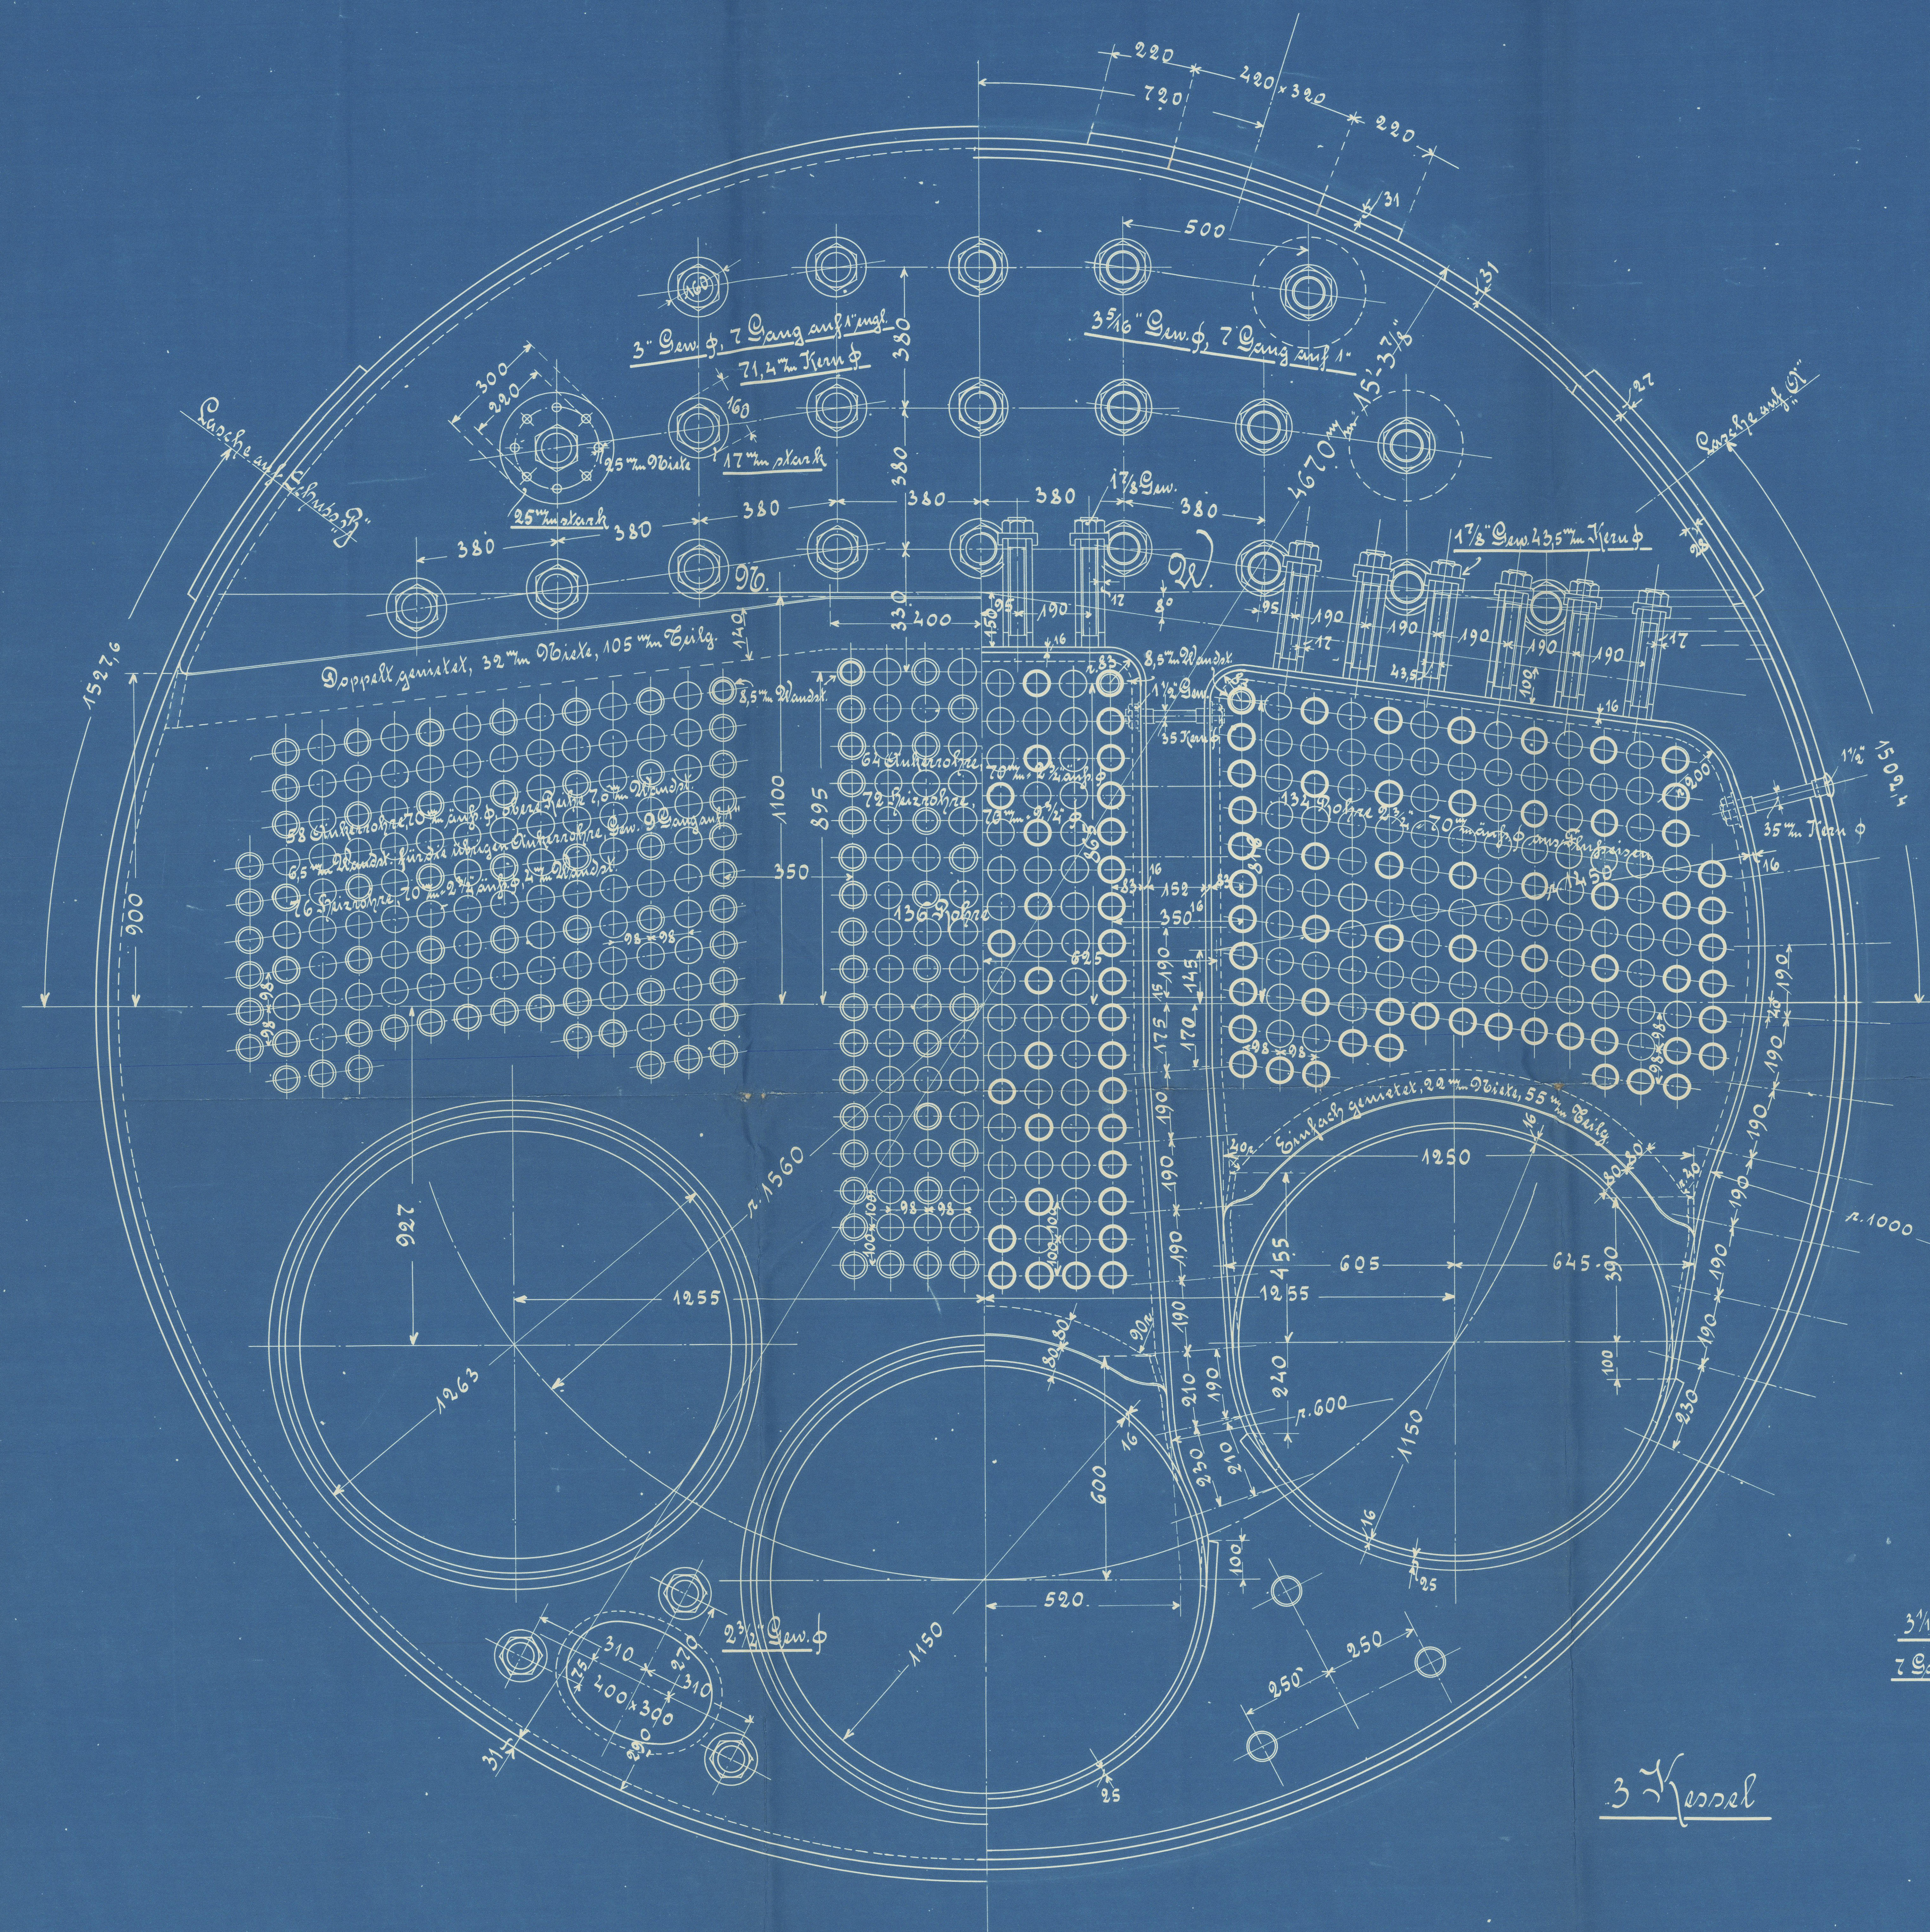

Messel für S.S. 288.





9624941.

DIMITRIOS CHANDRIS.


EX

S. S. "Hendenburg"
Hann. Regt. N^o 11509.

Plan of Main-
Boilers
for S. S. N^o 288
as finally constructed
by
Hendenburg-Schiffs-
bau-Gesellschaft
of
Hendenburg.

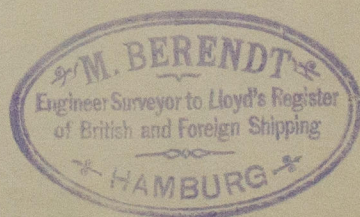

RETAIN

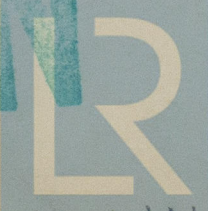

© 2020

Lloyd's Register
Foundation

W1641-0001