


REGISTER OF SHIPS  
1-DEC-1936  
LONDON

8 TROUS DE 45 H7

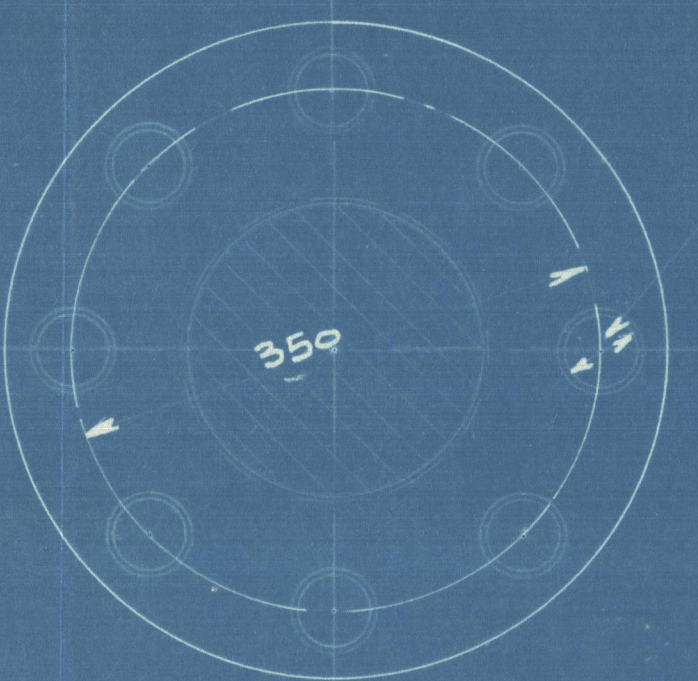

FOURREAU MIS A CHAUD

CONICITE 6%

See Surveyor letter  
of 7-12-36

4 FILETS PAR POUCE  
A DROITE

192  
D = 150

D = 220  
D = 200  
D = 350  
D = 440

LONGUEUR DU FOURREAU = 2748

LONGUEUR TOTALE DE L'ARBRE = 3700

BRONZE POUR FOURREAU  
CUIVRE 84%  
ETAIN 14%  
ZINC 2%

PIECE DE FORGE DEGROSSIE AVEC  
5MM DE SUPPLEMENT DE MATIERE

3560  
3710

A construire sous  
surveillance du Lloyd register

Tail Shaft

QUALITE LLOYD

Ascait  
Aut-20903

T.M.  
9-12-36

N°	C°	Mat.	Date	N° d'ordre	Ech.	Enr.
508051	2	ARBRE			1/5	ARBRE
		PORTE-HELICE				18575
CARGO A MOTEUR DE 1725T					CARGO A MOTEUR DE 1725T	
LIGNE D'ARBRES					LIGNE D'ARBRES	
172600					172600	

W167-0289

172.600

REMARKS  
Les plans et leurs copies  
restent notre propriété  
et ne peuvent être reproduits  
ou utilisés sans notre autorisation