



277244

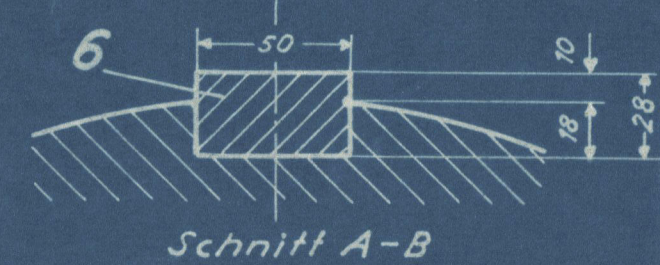

Vorwärts bei B-B Maschine, Zündfolge 1-2-4-6-5-3

Vorwärts bei St-B Maschine, Zündfolge 1-3-5-6-4-2

15/8/30

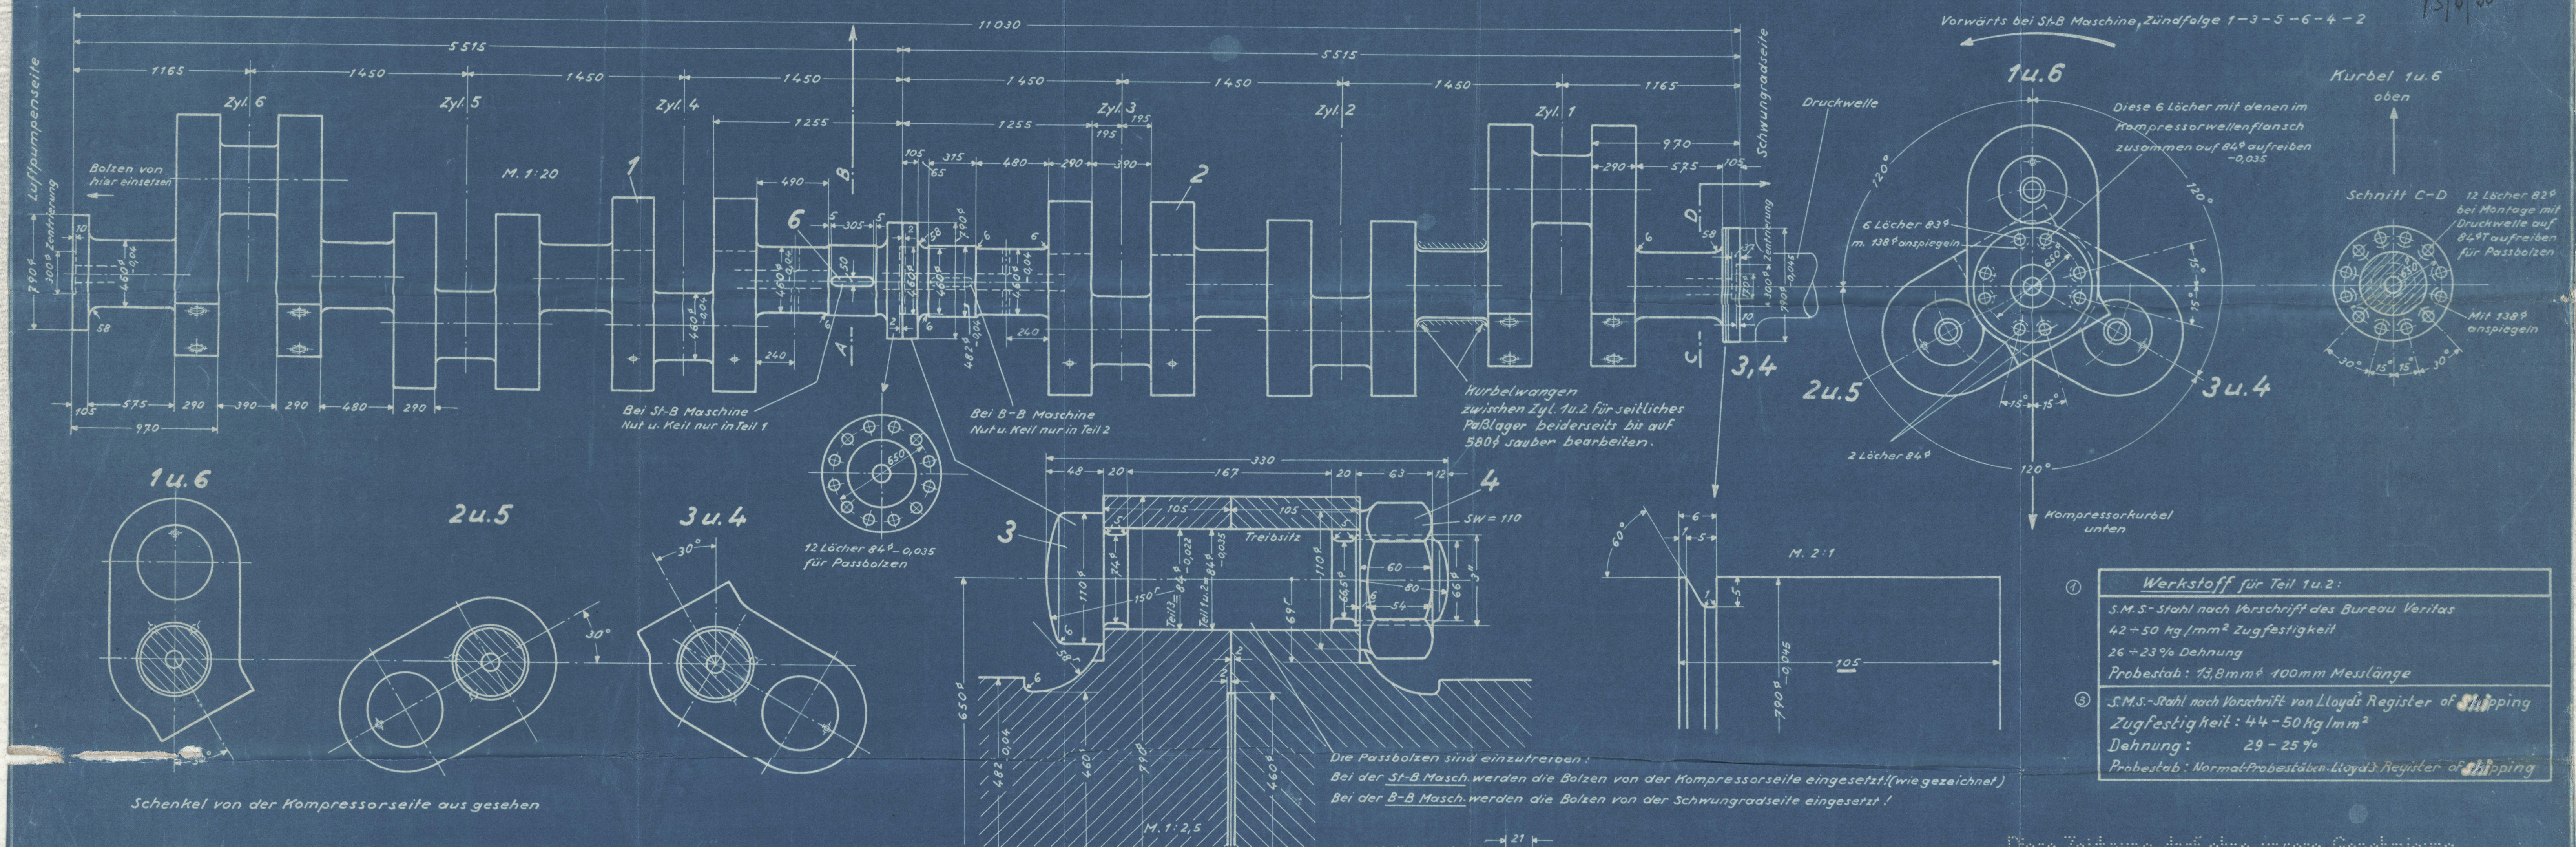

Schenkel von der Kompressorseite aus gesehen

Die Passbolzen sind einzutreiben:

Bei der St-B Masch. werden die Bolzen von der Kompressorseite eingesetzt (wie gezeichnet).

Bei der B-B Masch. werden die Bolzen von der Schwungradseite eingesetzt!

Diese Zeichnung darf ohne unsere Genehmigung  
 weder dritten Personen noch Konkurrenzfirmen  
 mitgeteilt werden.


Gesetz vom 19. Juni 1901 §§ 1 u. 11 und B.G.B. §§ 823 ff.

22. Juni 1930

ALLGEMEINE ELEKTROTECHNISCHE WERKE  
 HAMBURG

See letter regarding dowel pins

11/7/30  
 H. J.

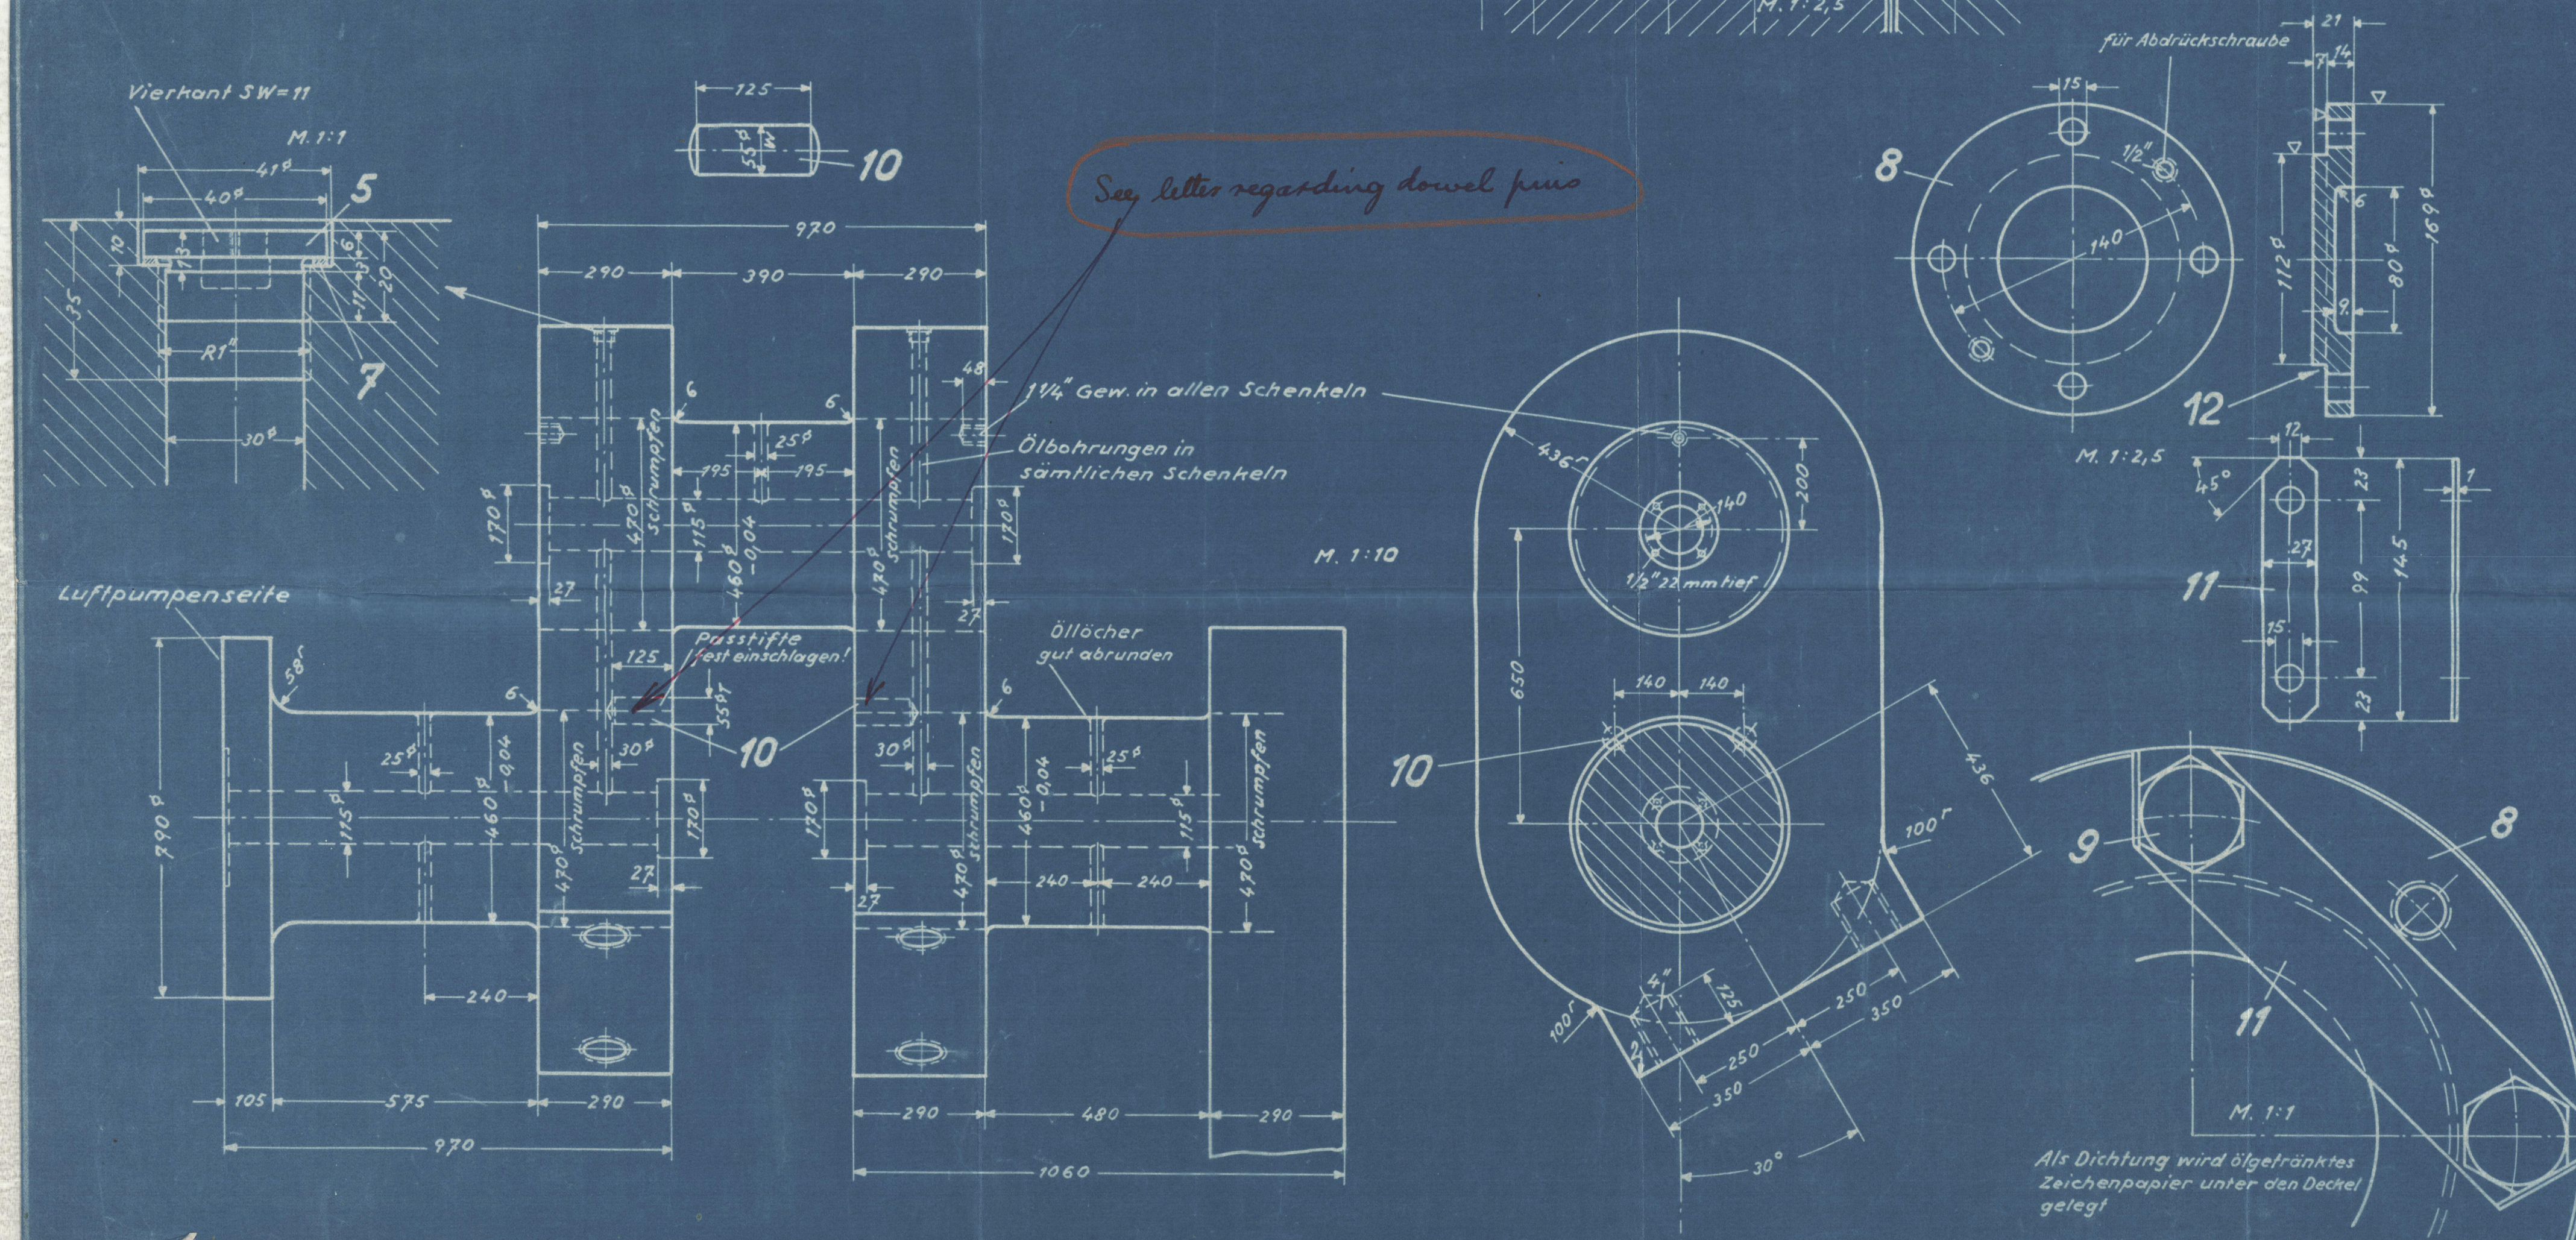

25	Dichtung	zu Teil B	12	St. Zeichenpapier							
50	Sicherung		11	2 277 244 11	St 1234						
24	Zylinderstift		10	2 277 244 10	St 1253g						
100	Bl. Sechskantschraube 1/2"		9	1/2"x 30 DIN 931	St 1253g						
25	Deckel f. Ölkanal		8	—	GE 1012	277 244 08					
12	Dichtungsring 34/40 1,5 St		7	2 275 60/16	Muffen 702						
1	Passfeder		6	450x26x30 5 DIN 496	St 1253g						
12	Innenvierkant - Verschlusschraube		5	2 710 7/24	St 1253g						
24	Bl. Sechskantmutter 3"		4	2 277 244 04	St 1253g						
24	Kupplungsbolzen 3"		3	2 277 244 03	St 1253g						
1	Kurbelwellenende (Schwungradseite)		2	2 277 244 02	S. M. St.						
1	Kurbelwellenende (Kompressorseite)		1	2 277 244 01	S. M. St.						
3	Benennungen u. Bemerkungen	Teil	Lager Nr.	Werkstoff	Modell Nr.	Kgl. Stck	Kgl. Stck	Einzelteil	Zug		
2			= vorhanden		= vorhanden						
1											
Art der Änderung											
1	Werkstoffangabe nachgetr.				Ers. 1	—	21. 8. 29	Hoe.			
2	Stammpause erneuert				Ers. 2	—	19. 9. 29	R.			
3	Material - Vorschrift nachgetr.				Ers. 3		19. 5. 30	R.			
Fortsetzung:											
Gezeichnet		Datum	Name	Normgeprüft		Datum	Name	19. JUNI 1930			
Geprüft		25.7.30	Leh	Aussehen		25.7.30	Ra	AEG			
Maßstab:		1:20 1:10 1:2,5 1:1						277244			
Ordnungs-Nr.		8421						Gr. 204			
Ersatz für Zeichng. gl. Nr. v. 30.7.27 gl. 277244											
Ersatz durch											

Kurbelwelle

277244

Gr. 204

Ersatz für Zeichng. gl. Nr. v. 30.7.27 gl. 277244

Ersatz durch




Register of Shipping

lange

Real Veritas

Mit 1389  
anspiegeln

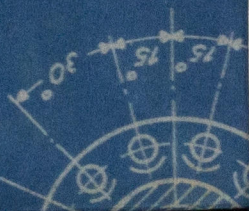

Brankshaf

Deutsche Wupp Nr 146

Hamburg letter 1/17.2.

mit "Horn Shell"

Hamburg Report Nr.

2020

W172-0024



© 2020

Lloyd's Register  
Foundation