

2 STK DIESELMOTORER 8 CYLINDERE - 2 TAKT,  
CYL. DIA. = 420<sup>MM</sup> - SLAQLÆNGDE = 720<sup>MM</sup> - OMDR. = 55 PR. MIN.  
DIA. AV SVINGHJUL = 1500<sup>MM</sup>, VEGT = 2100 KG.

DIA. AV MELLEMAKSEL EFTER BR. LLOYDS:  $d = \sqrt[3]{D^2 \times S} = 216 \mu\text{m}$

DIA. AV PROPELLERAKSEL — " — " — " — :  $d + \frac{P}{C} = 240 \text{ mm}$

ORDRELISTE

ANTAL	LEVERES TIL	ORD.Nº	DATUM
1 SET	M/s 255		2-1-2

# AKSELLEDNING FOR MOTORSKIB BYGGE №255

SKALA-1:50-1:15-1:5

AKTIESELSKABET  
FREDRIKSSTAD MEK. VÆRKTØJFABRIK

NO M-2771

TEGNET AF: 7/9


EFTERSET AF: gc

DATO 2-1-29

© 2019

Lloyd's Register

M-277

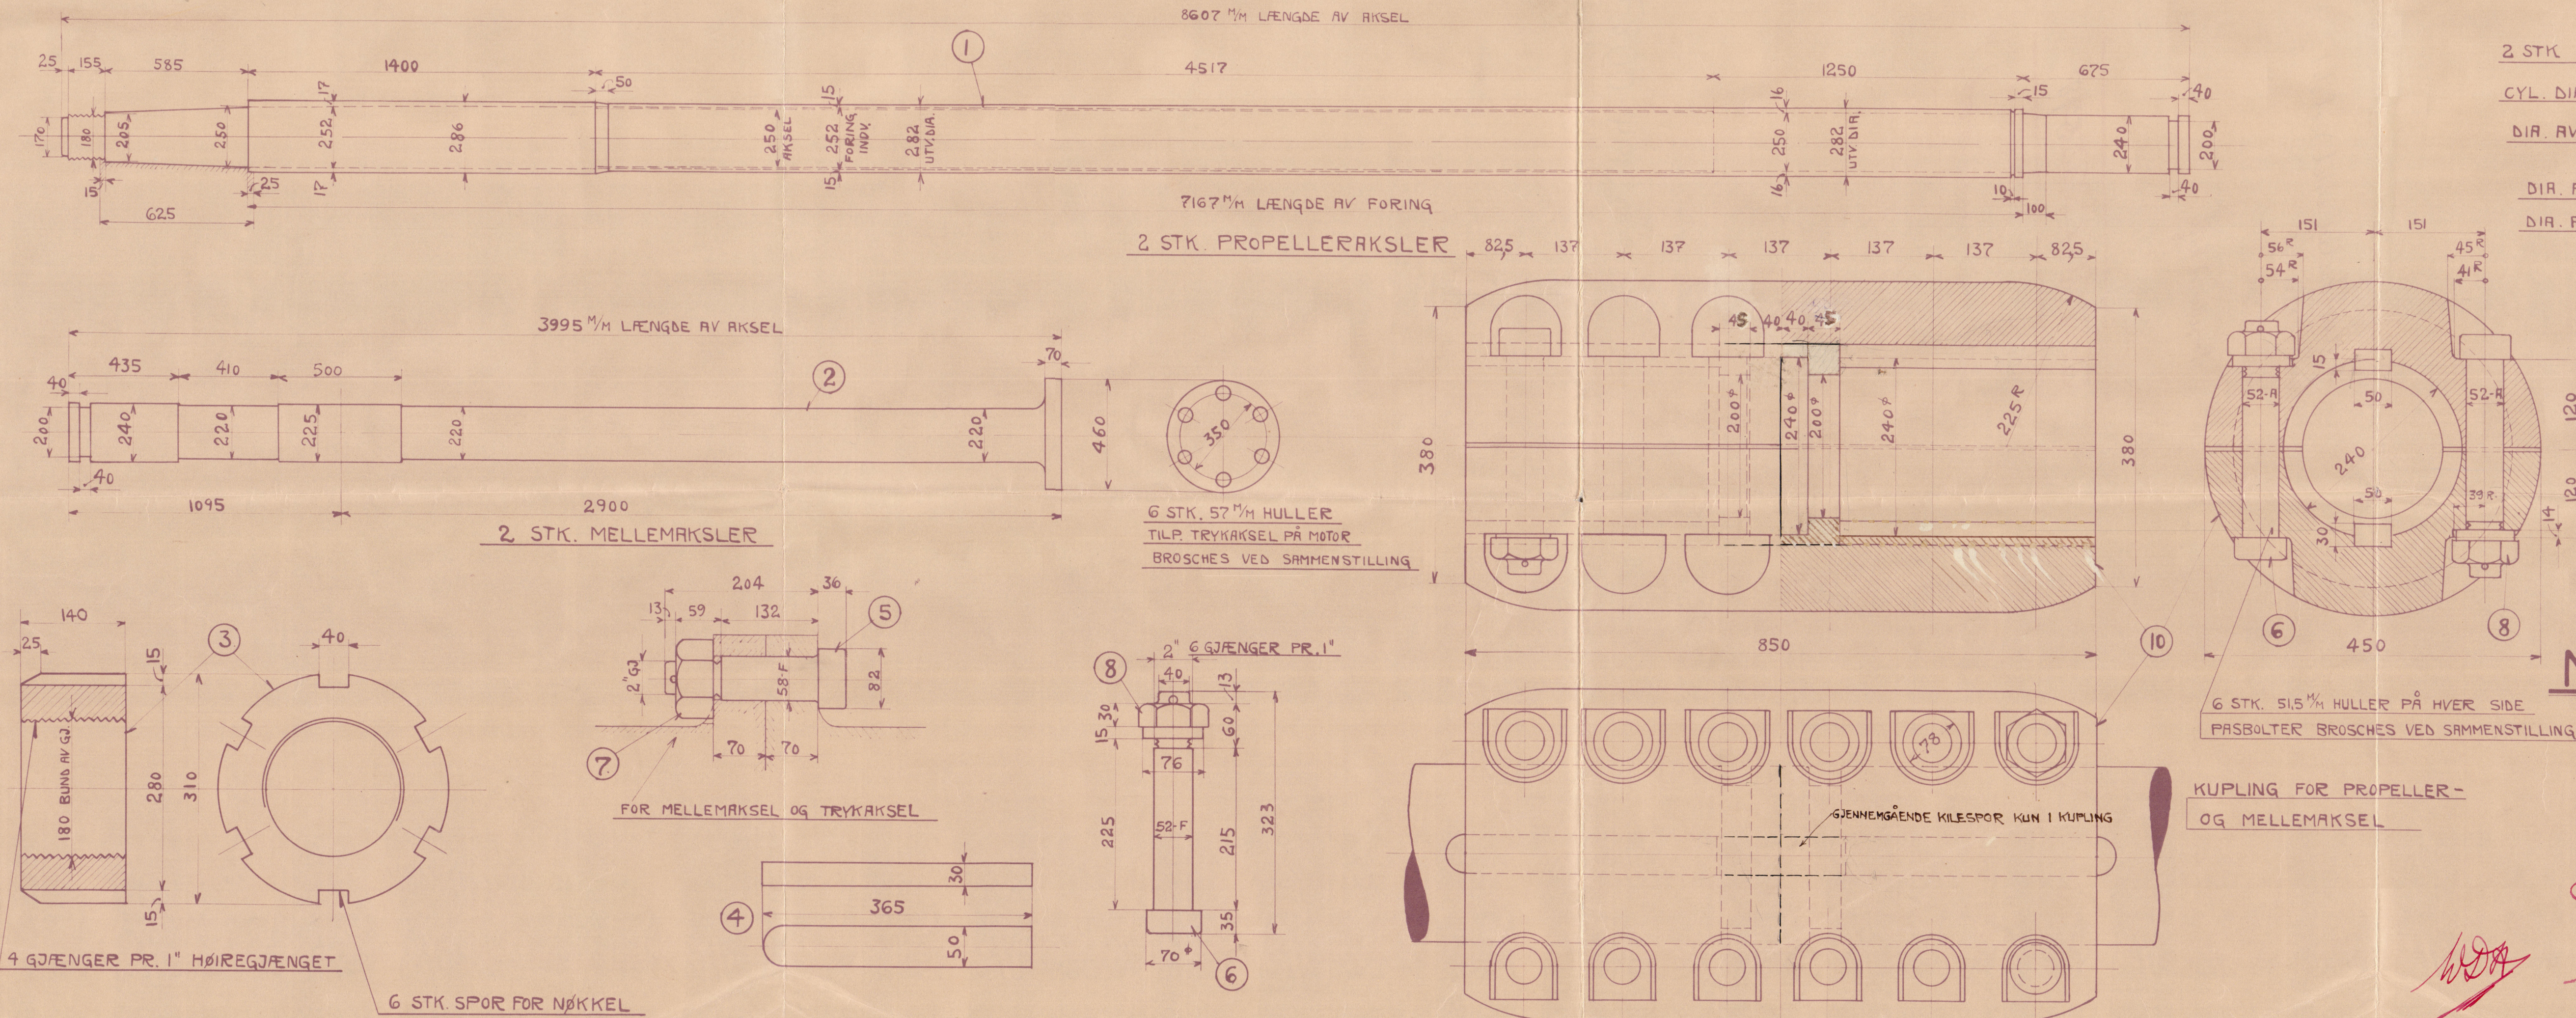



Fredriksstad Mek. Verkstad.  
No. 255.

Propeller Skift.

~~GEN. BOX NO 578~~

<sup>Maloya</sup>  
sp. "Lamwood"

Costo 3500.



© 2019

Lloyd's Register  
Foundation

W194 0087