

3. *Stoomketels S.S.* 11/5/09

*Werkdruk 210 lbs per 0"* *Testdruk 420 lbs per 0"*

*Verwarming opp. 3952 0'* *Rooster opp. 96 0'* 24/5/09

*R.O. : V.O. = 1:41.*

*Doortocht vlampijpen : R.O. = 1:5.*

*Schaal 1 1/2" = 1'0".*

*Qualiteit van het Materiaal.*

BENAMING.	TREKSTERKTE		Minimum Rek. %	SOORT MATERIAAL.
	KG. PER CM <sup>2</sup>	TONS PER INCH <sup>2</sup>		
ROMPPLATEN, STRIJKEN EN FRONTEN	38.44	24.1 - 27.9	26	S.M. VLOEIJZER
VLAMKASTPLATEN EN VUURGANGEN	34.40	21.6 - 25.4	26	
FRONTSTEUNEN	42.48	26.6 - 30.4	20	
DRAADSTEUNEN	34.40	21.6 - 25.4	25	
STEUNBOUTEN IN VLAMKASTOP	42.48	26.6 - 30.4	20	
NAGELS	41.47	26 - 30	25	
VLAMPIJEN	35	22.2	12	WELZER

*Verwarming oppervlak.*

PIJPEN 3360 0'



VUURGANGEN 322 0'

VLAMKASTEN 270 0'

TOTAAL 3952 0'


% *plate* FLAAT = 85.

% *naels* NAGELS = 100.

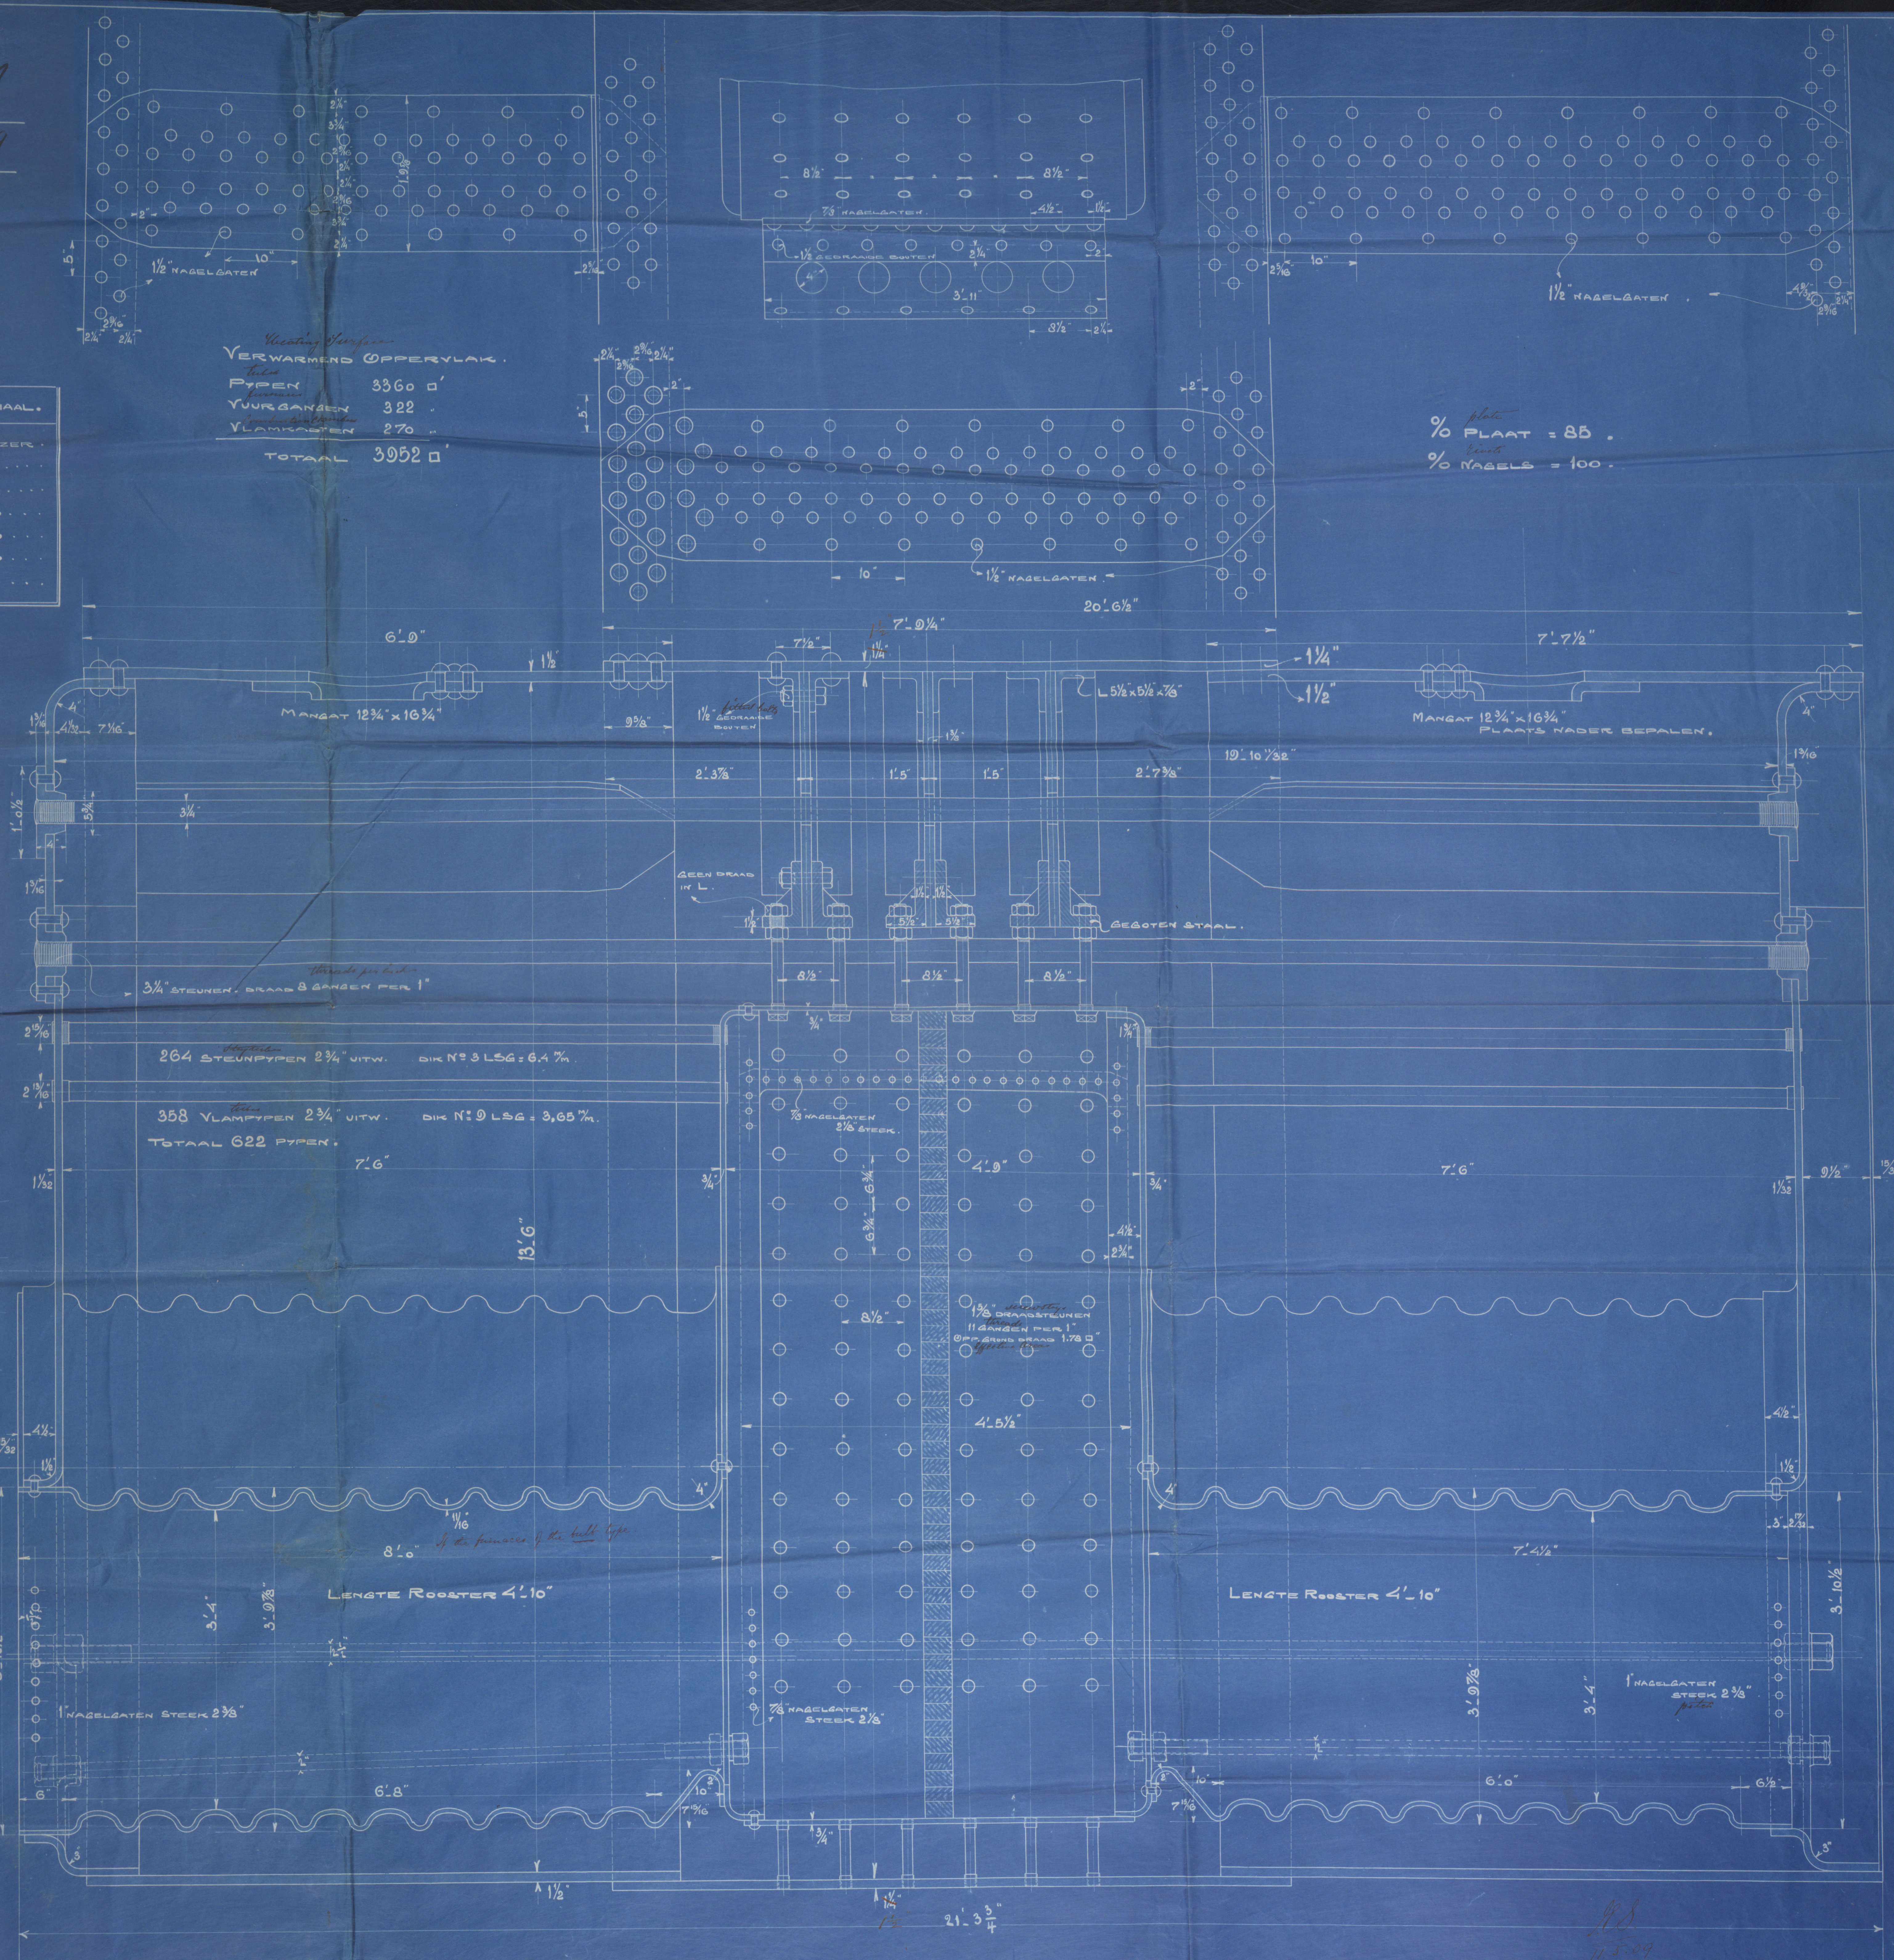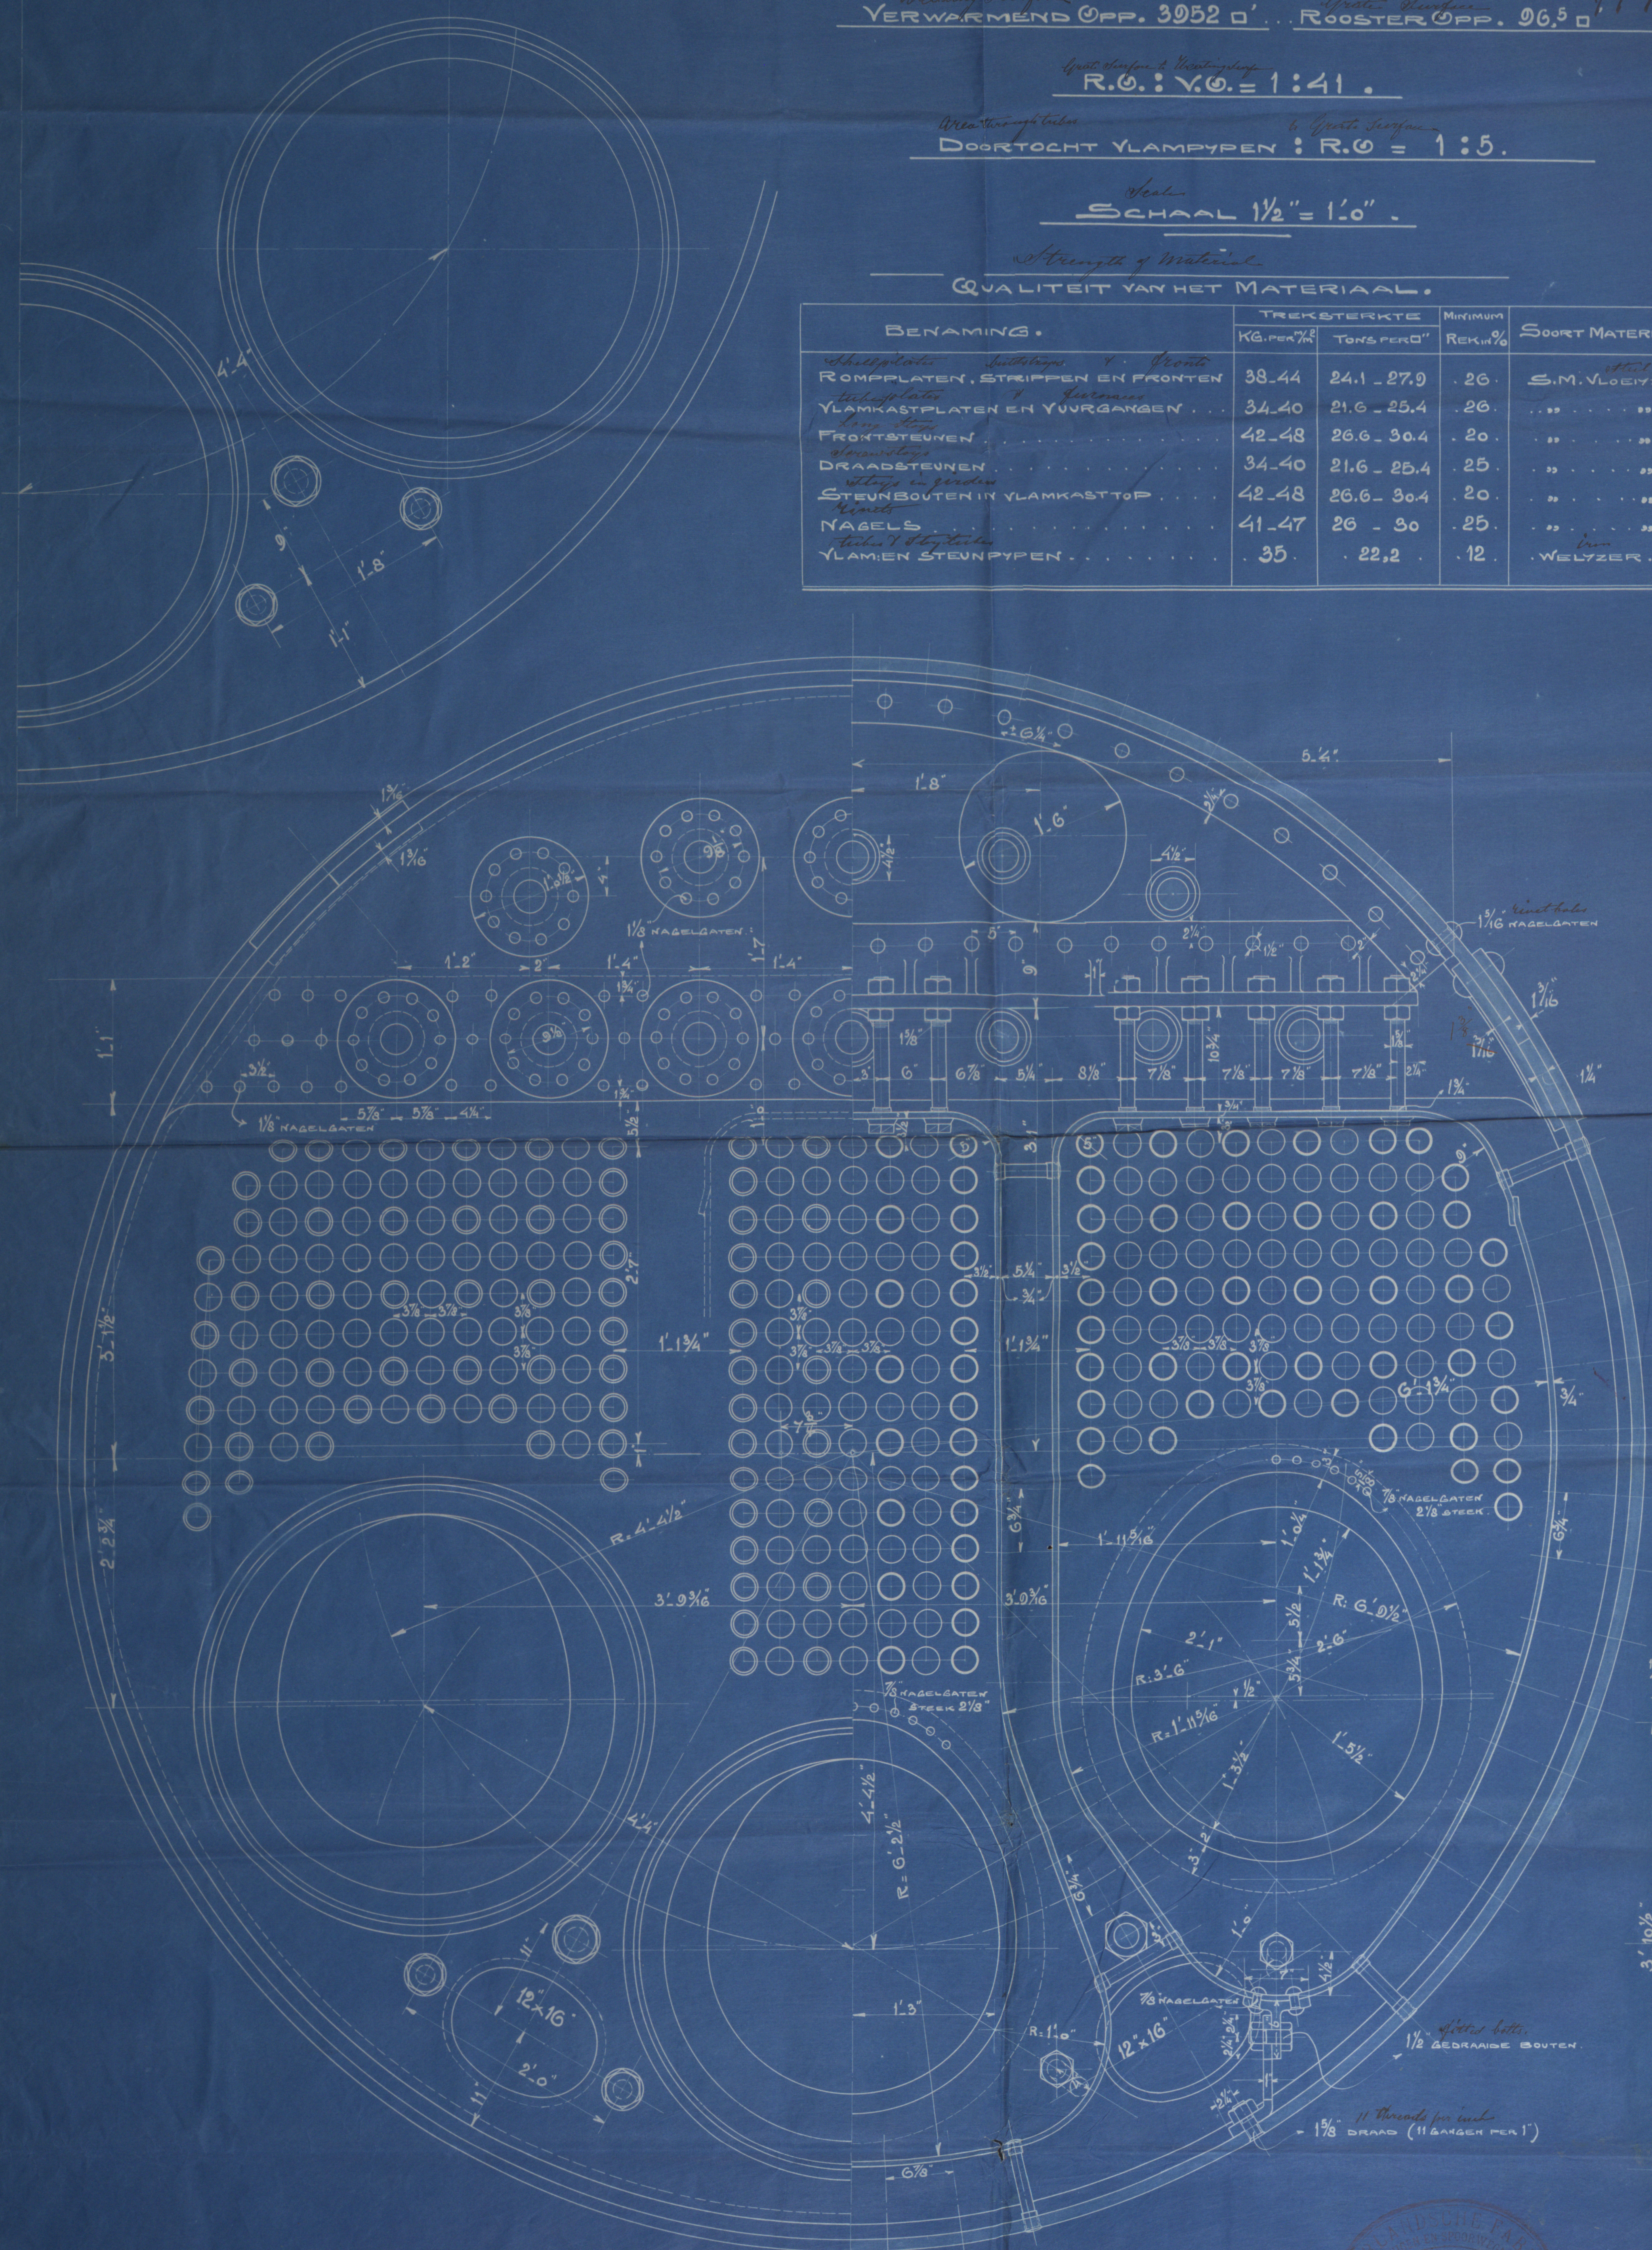




T.P. Princes Juliana  
Auss 4635.

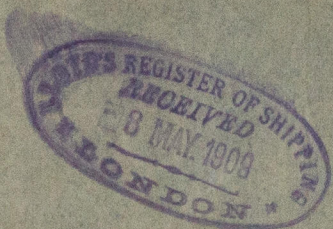

3 Double ended  
barrels S.S.  
"Costa Rica"  
Princes Juliana ex.

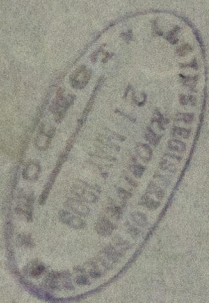

W21-0254



© 2019

Lloyd's Register  
Foundation