

ROSE SCHIAFFINO


Coupe au maitre

Classe 100A.1. Lloyds.


Echelle: 1/24

	Drumette	Gaillardac
Bord extérieur	9.1	9.6
Gaillière	812 ± 8.1	812 ± 8.1
Cornière gaillière	76.76 ± 8.1	76.76 ± 8.1
Bar du pont	6.5	7.6
Barrots	177.7 ± 76.98	203 ± 76.11.1
Gousset de barrots	508 ± 10	508 ± 10
Épaulement	69.8	63.8

Coupe dans la région du pavois

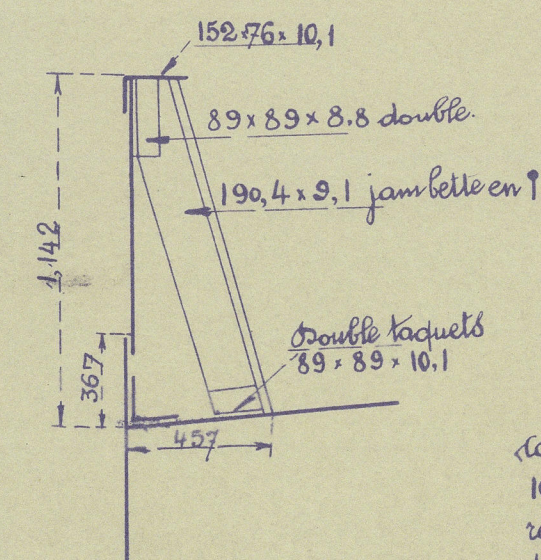

Arreau 1,143.20,3 à
10,6, 14,2 dans la
région du château
double aux extrém
du château

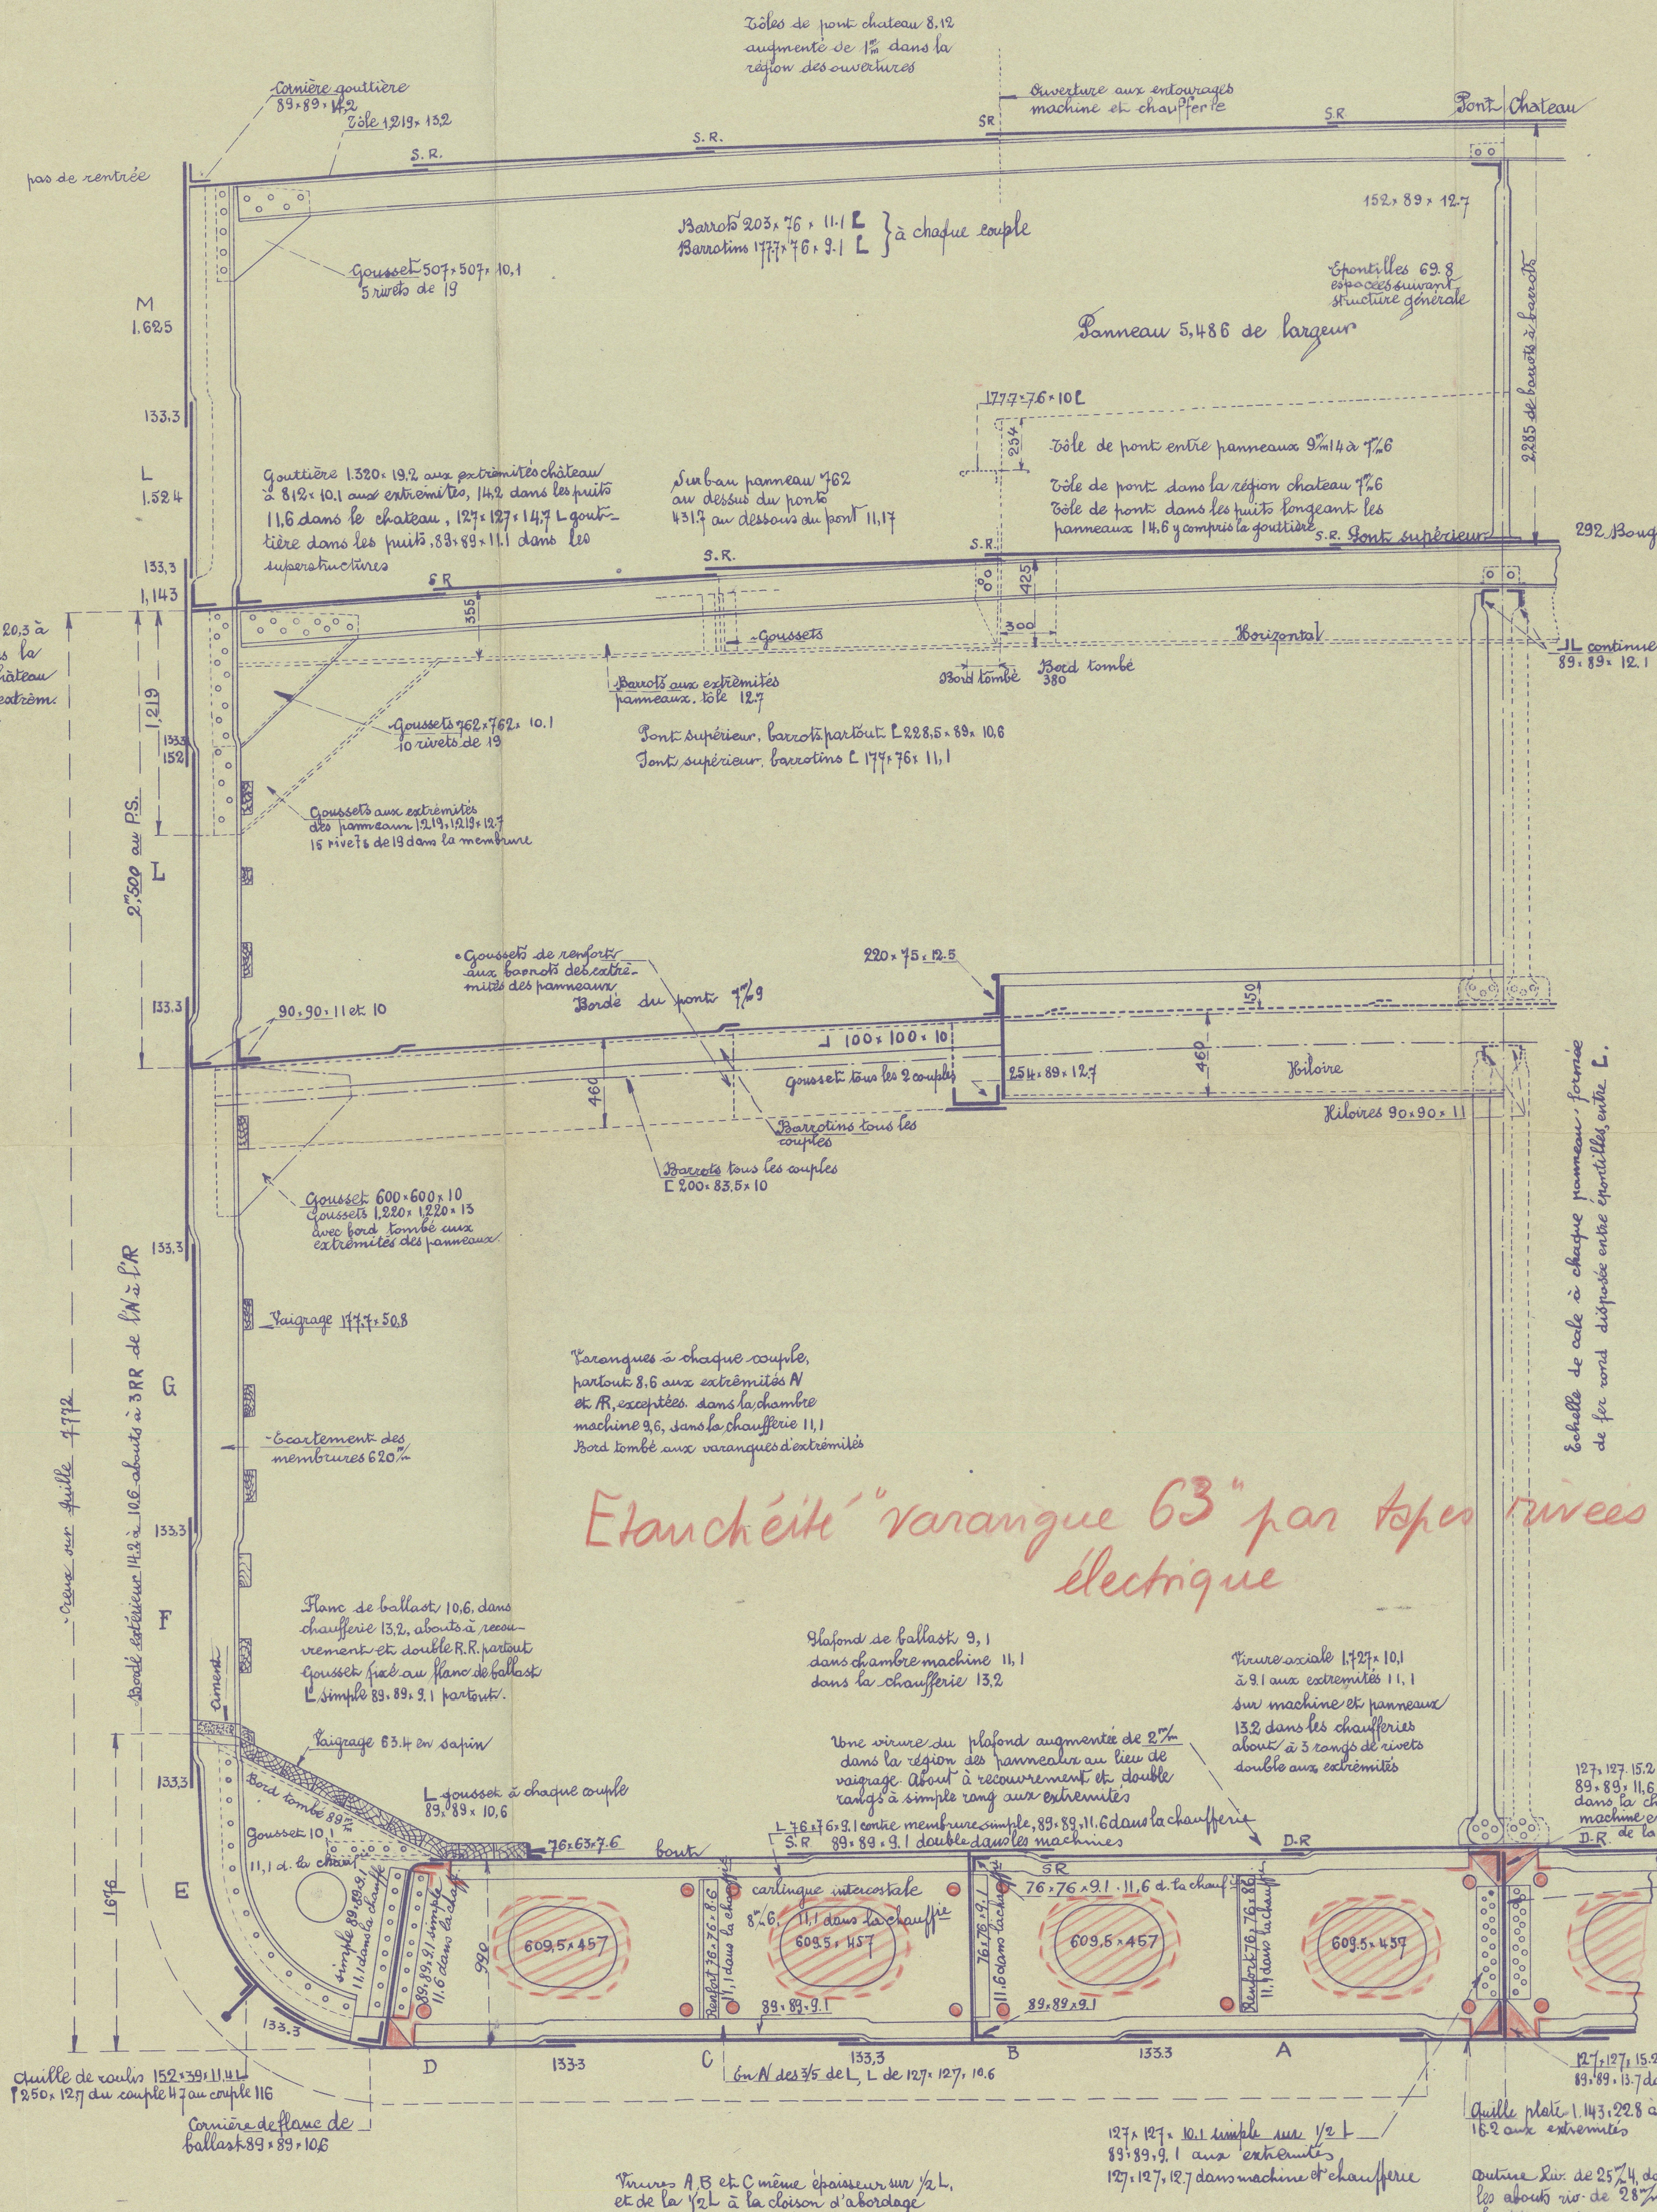

Nombres Lloyd's

largeur hors membrures (B) = $46^{\circ}5''$, 14,1477
 deux, sur quelle (D) = $25^{\circ}5''$, 7,7469
 (B + D) = $72^{\circ}0'$ = 157 N°
 Longueur (L) = 331,0 100,955
 L (B + D) $23832,0 \cdot 2$ N° N°

{ Nombres pour
 réglementation
 anglaise

Proportions

Longueur au creux U.D.	12,98
avec augmentation des goussets	21,75

Contour A. 8'.6", 2,590 $\frac{1}{8}$ long. A = 4'-8", 1,422
Contour R. 4.3, 1,295 $\frac{1}{8}$ long R = 2'-4", 0,710

Nombres pour l'armement

$$L^*(B+D) = 331 \times (46,5 + 25,5) = 23832,00$$

Superstructures

Sunette	32.92
Chateau	98.00
Gaillard	<u>28.58</u>
	$159.50 \times 7.5 \times .75 = 897.19$

Entourage et roof		
Entourage machine	$29,46 \times 7,5 =$	103,11
Roof du salon	$26,54 \times 7,5 \times 7,5 =$	149,29 252,40

No pour l'armement 24981 59

Armement

2 ancre de bousoir sans jab	2 286 ^k
1 ancre de bousoir sans jab	1950 ^k
1 ancre de touee	609 ^k
1 ancre à jet	249 ^k
493 ^k 8, 49 ^k 2	chaîne étanconnée
164.6, 107	filin d'acier
183, 101	auvière filin acier
1 de 164, 177.7	auvière en manille et 1 de 161 ^k 57 ^k 4
1 de 164, 152	auvière en manille et 1 de 161 ^k 57 ^k 2

Étanchéité "varangue 63" par l'apex rivées et soudure électrique

Approved for method of making
floor oil tight only.

2. 10-33

R14-5070

© 2020

W212-0241

SOCIÉTÉ des ATELIERS TERRIN
 40, Boul. Maritime, MARSEILLE

DESSIN : SÉRIE *R14*
 N° *5070*

Date *26 SEPT. 1933*

s/s "Rose Schiaffino"

Varangue étanche du cofferdam
 de séparation des ballasts IV et V



28.9.33.

Anal. rept.
No. 8456

W212-0241



© 2020

Lloyd's Register
 Foundation