
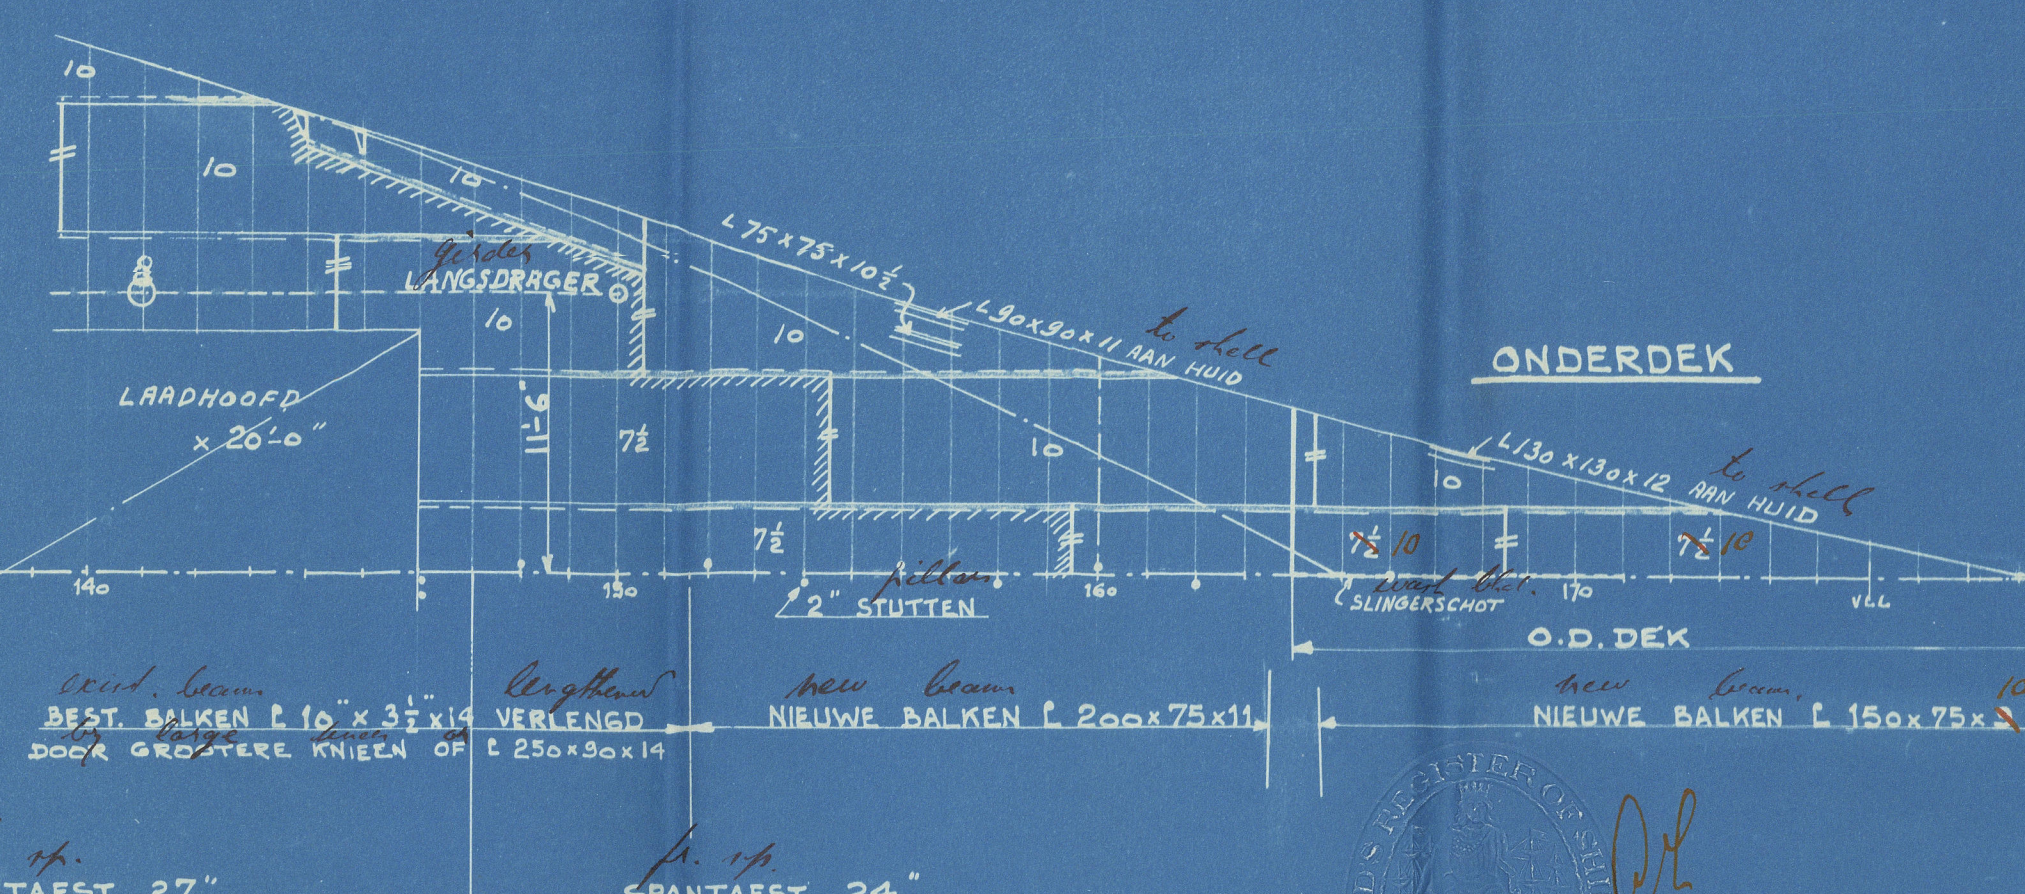
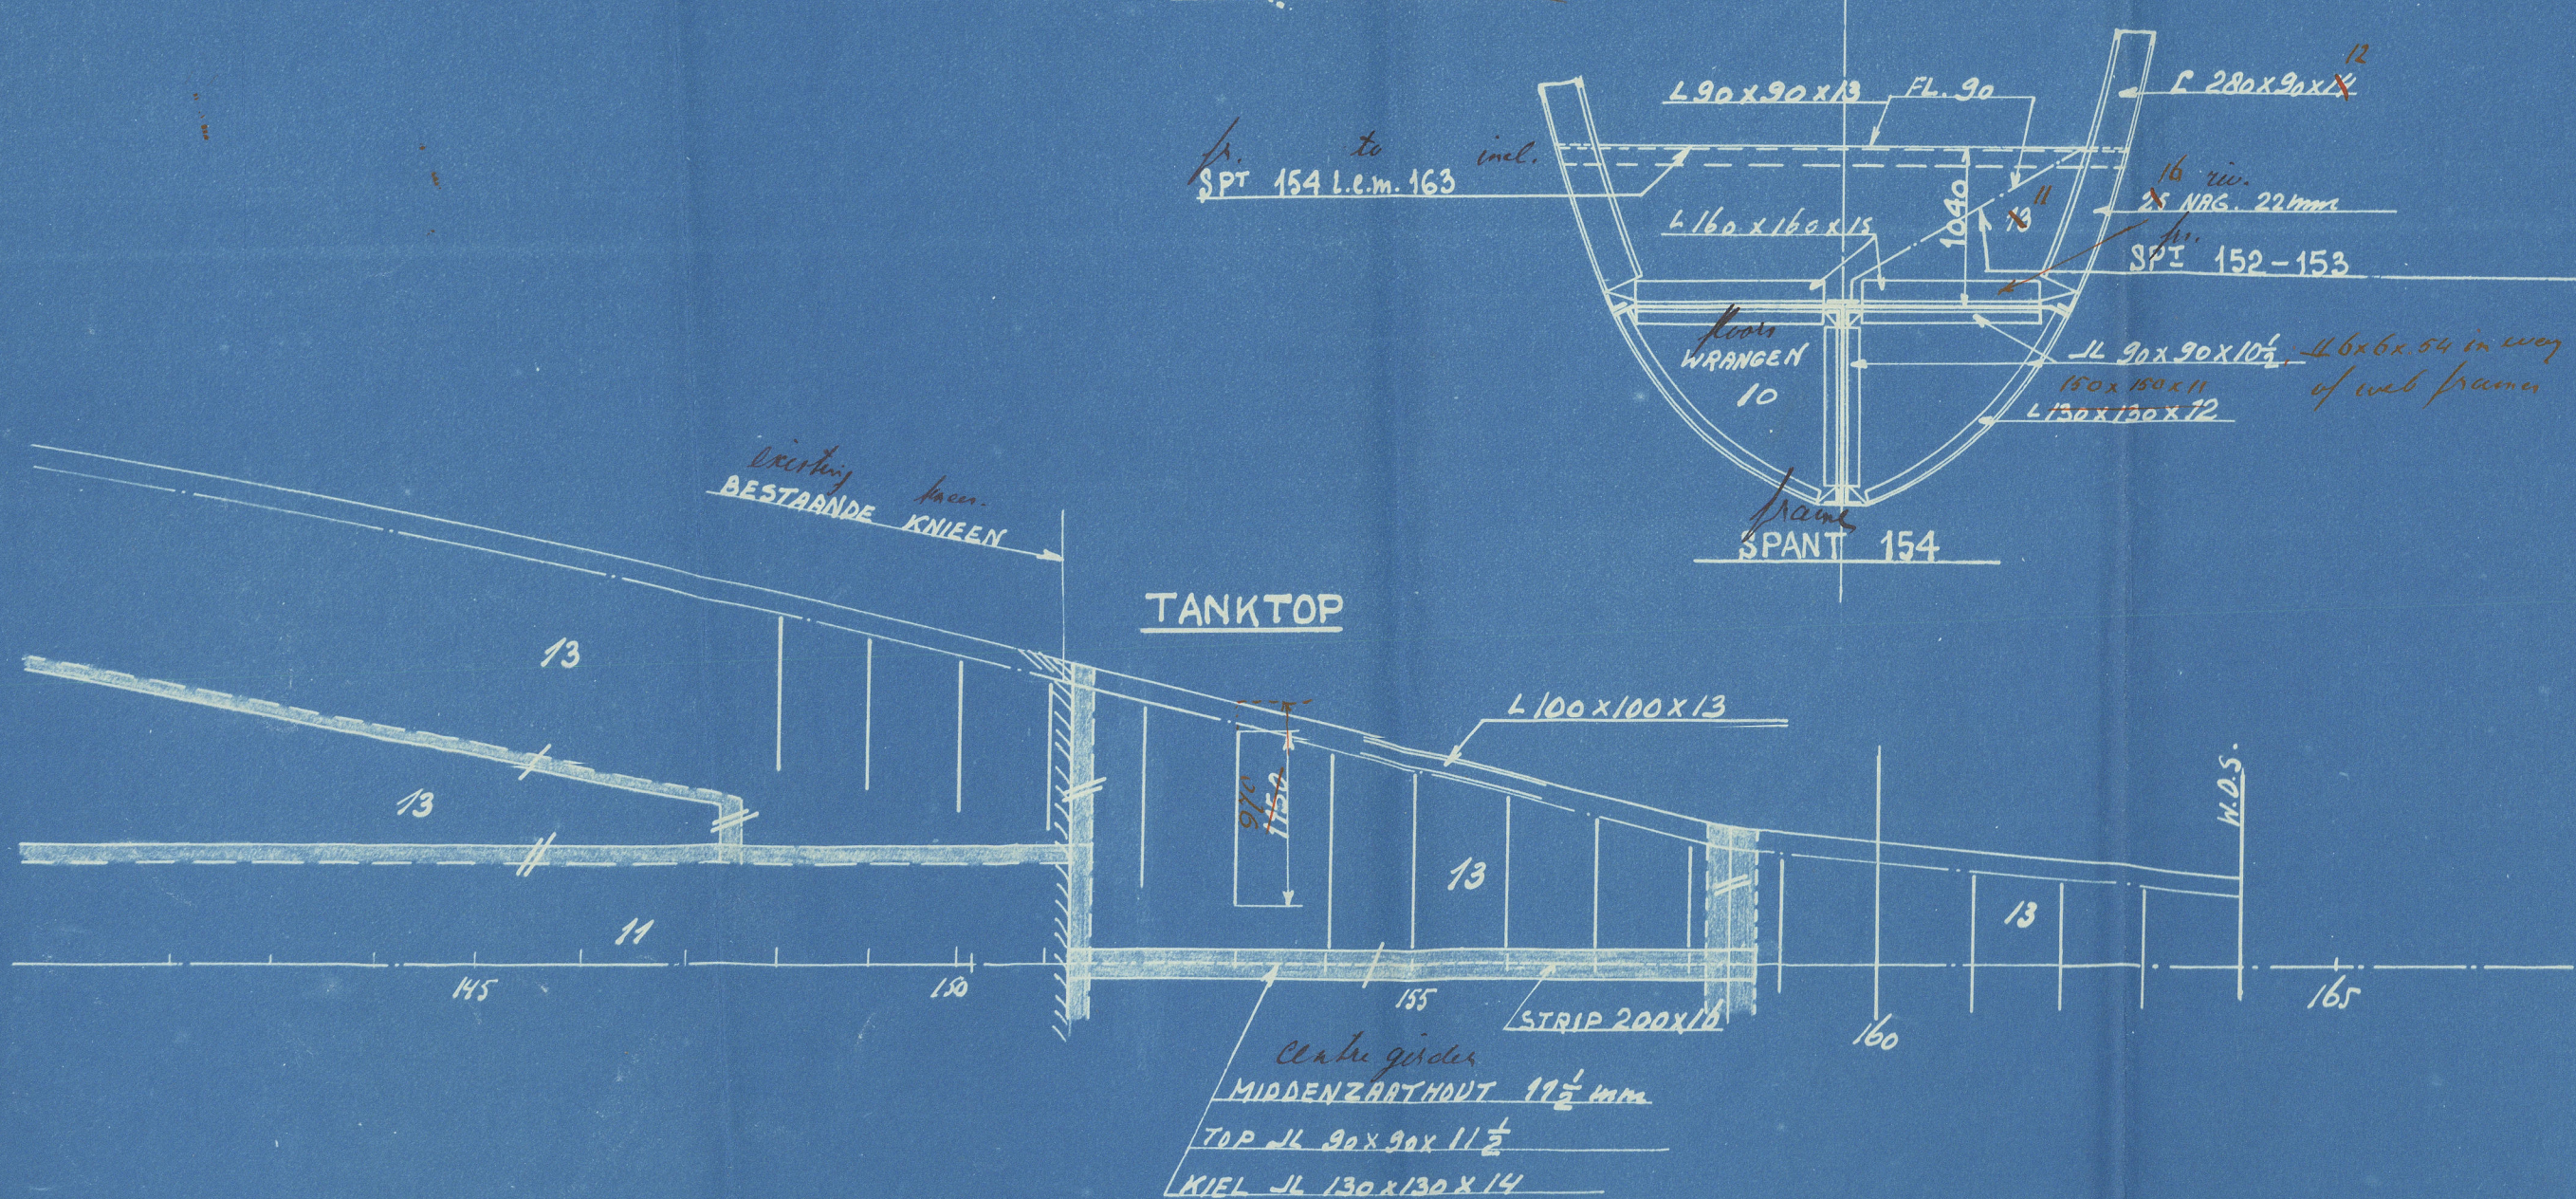
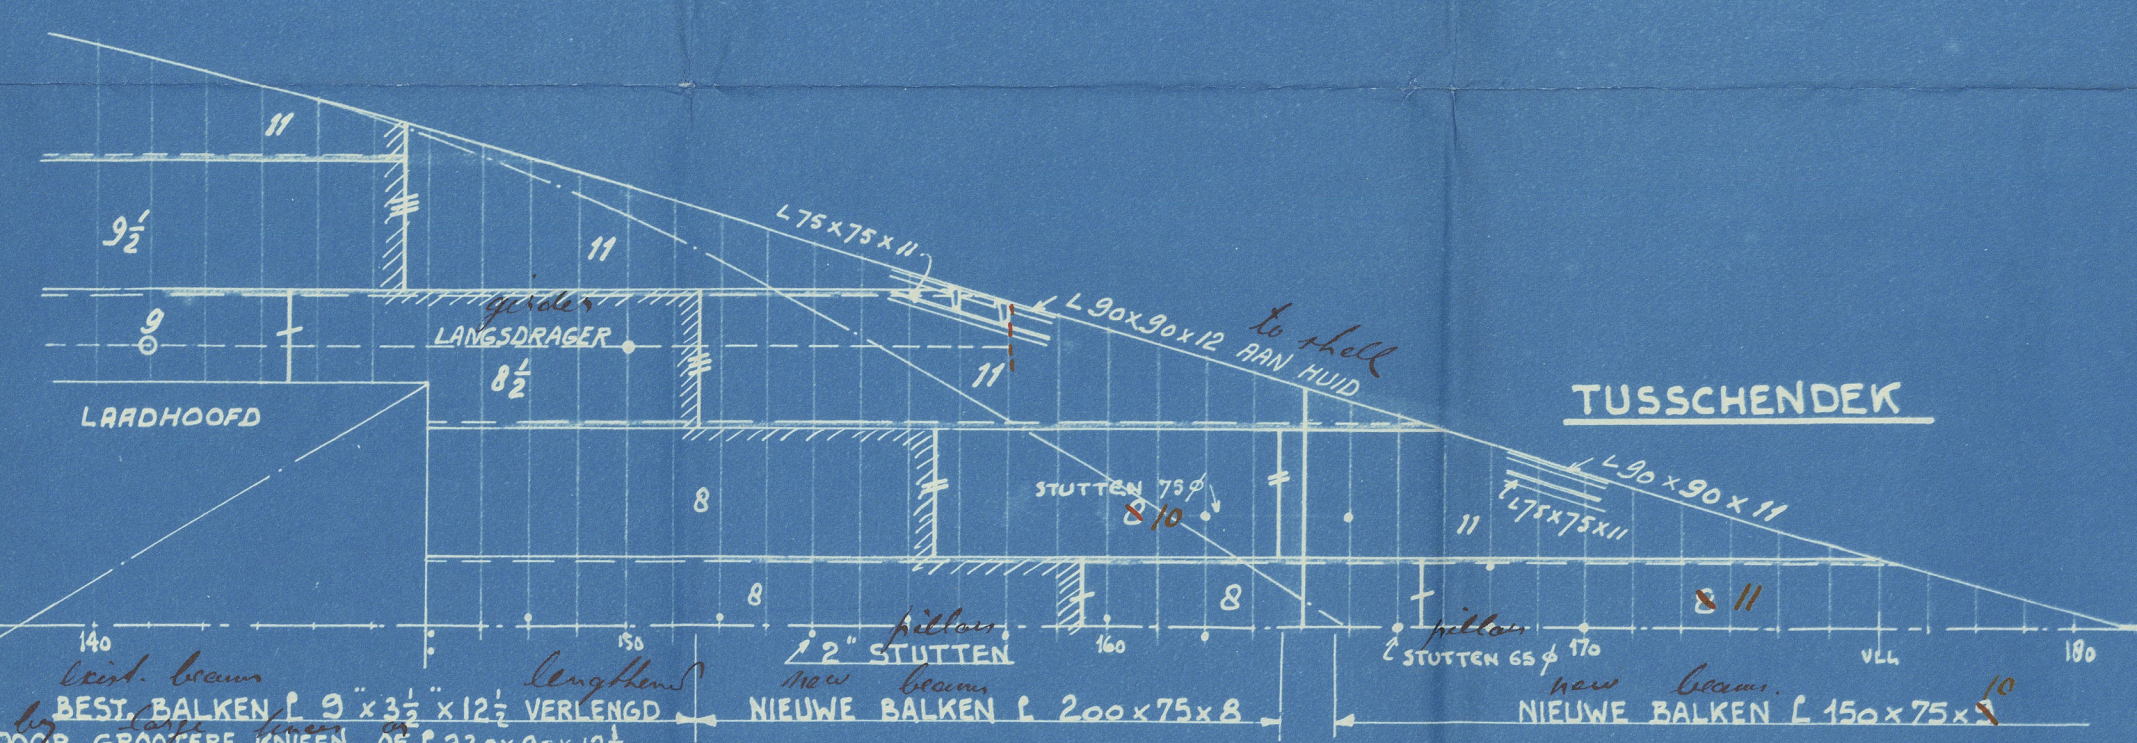
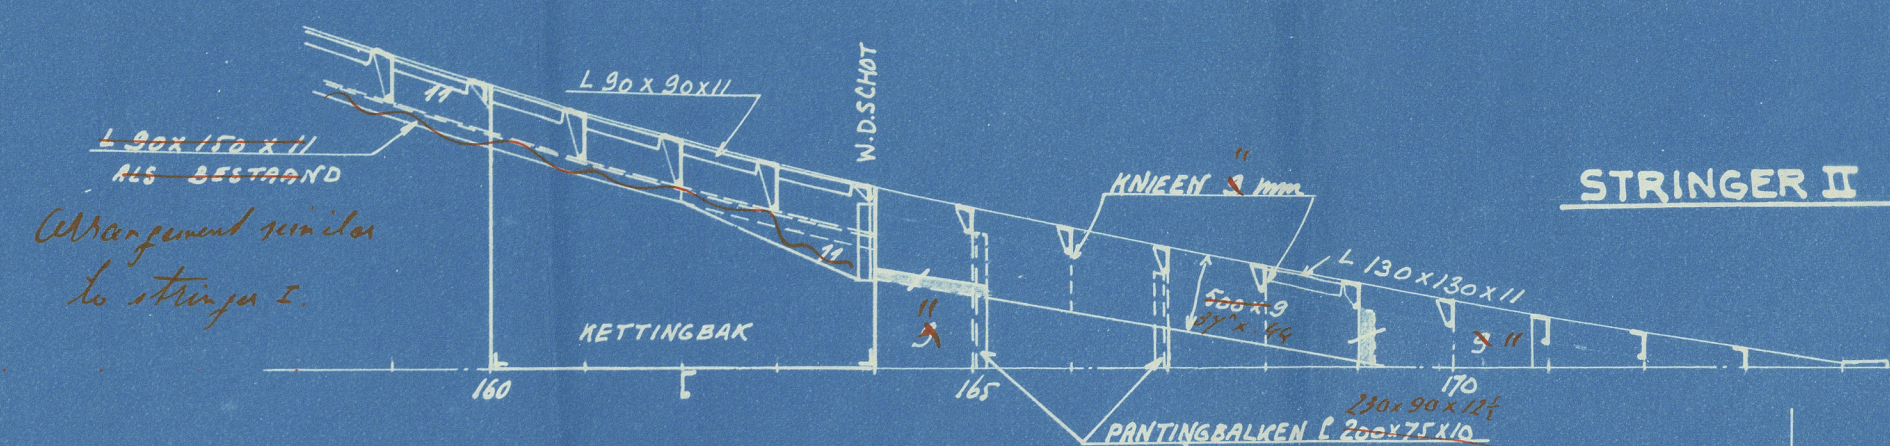
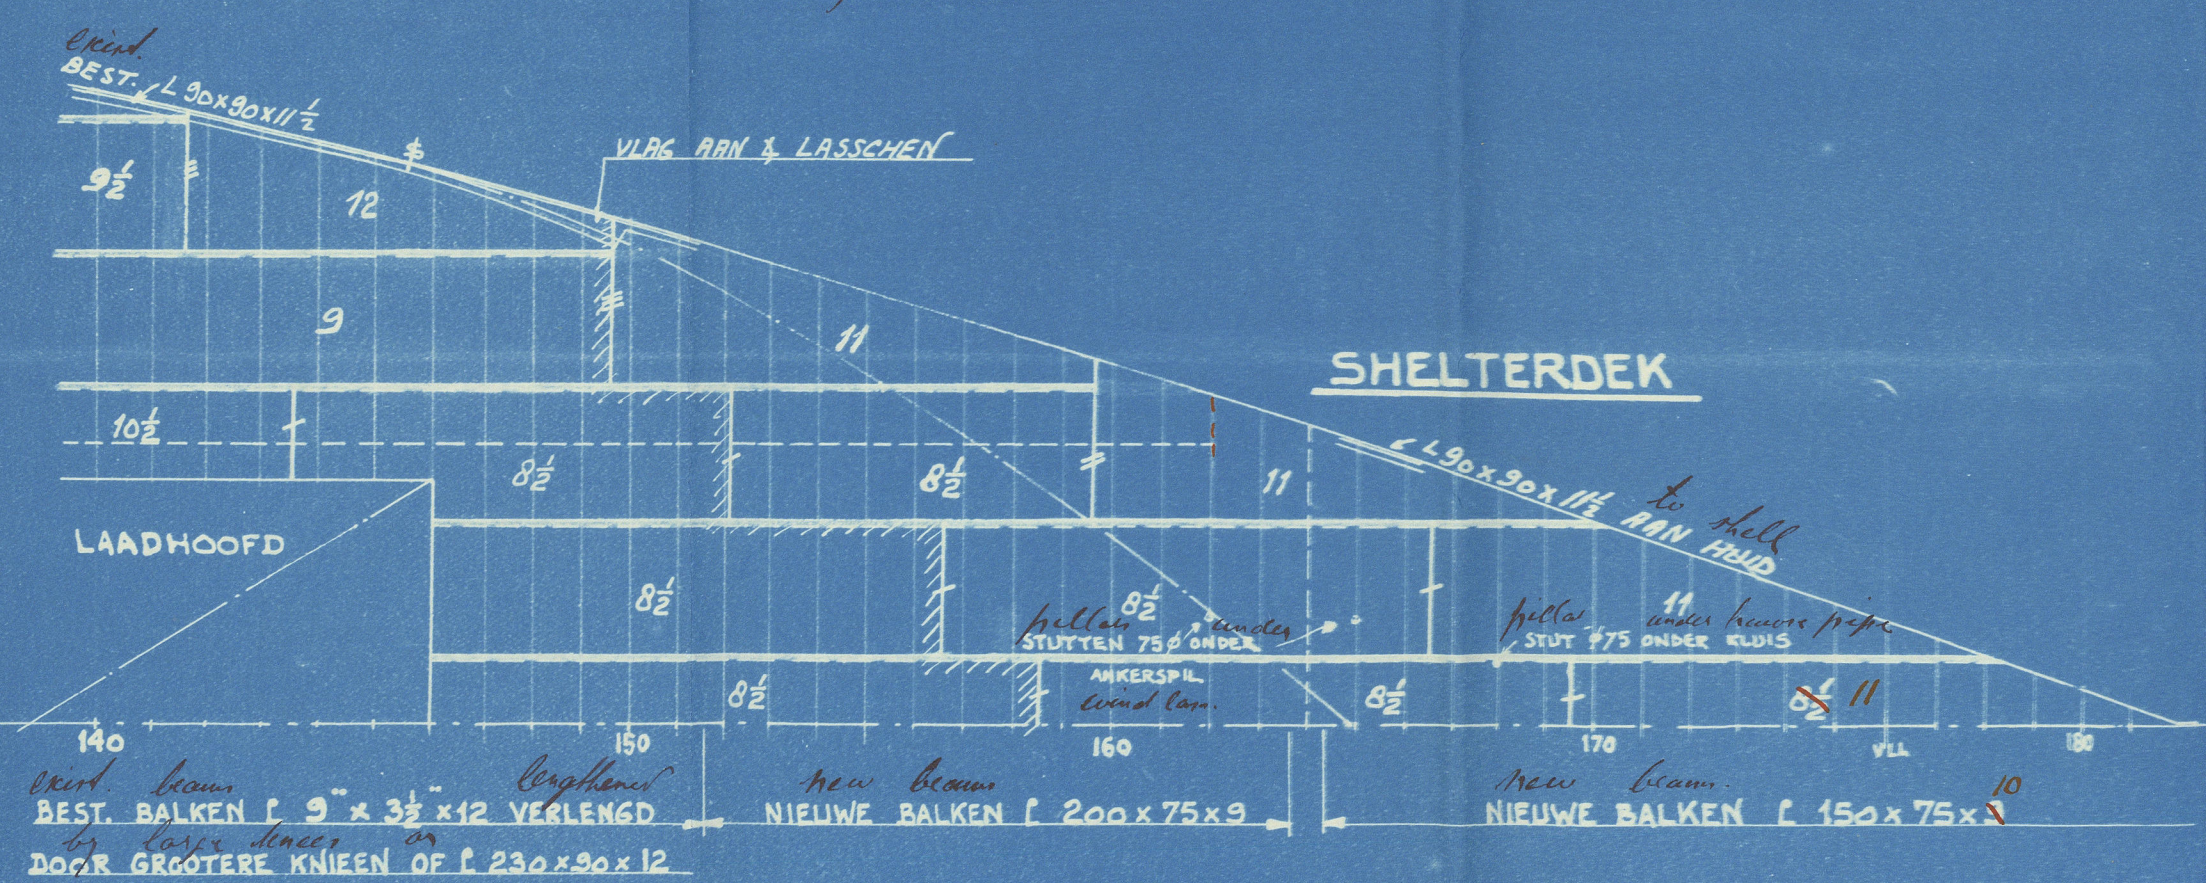
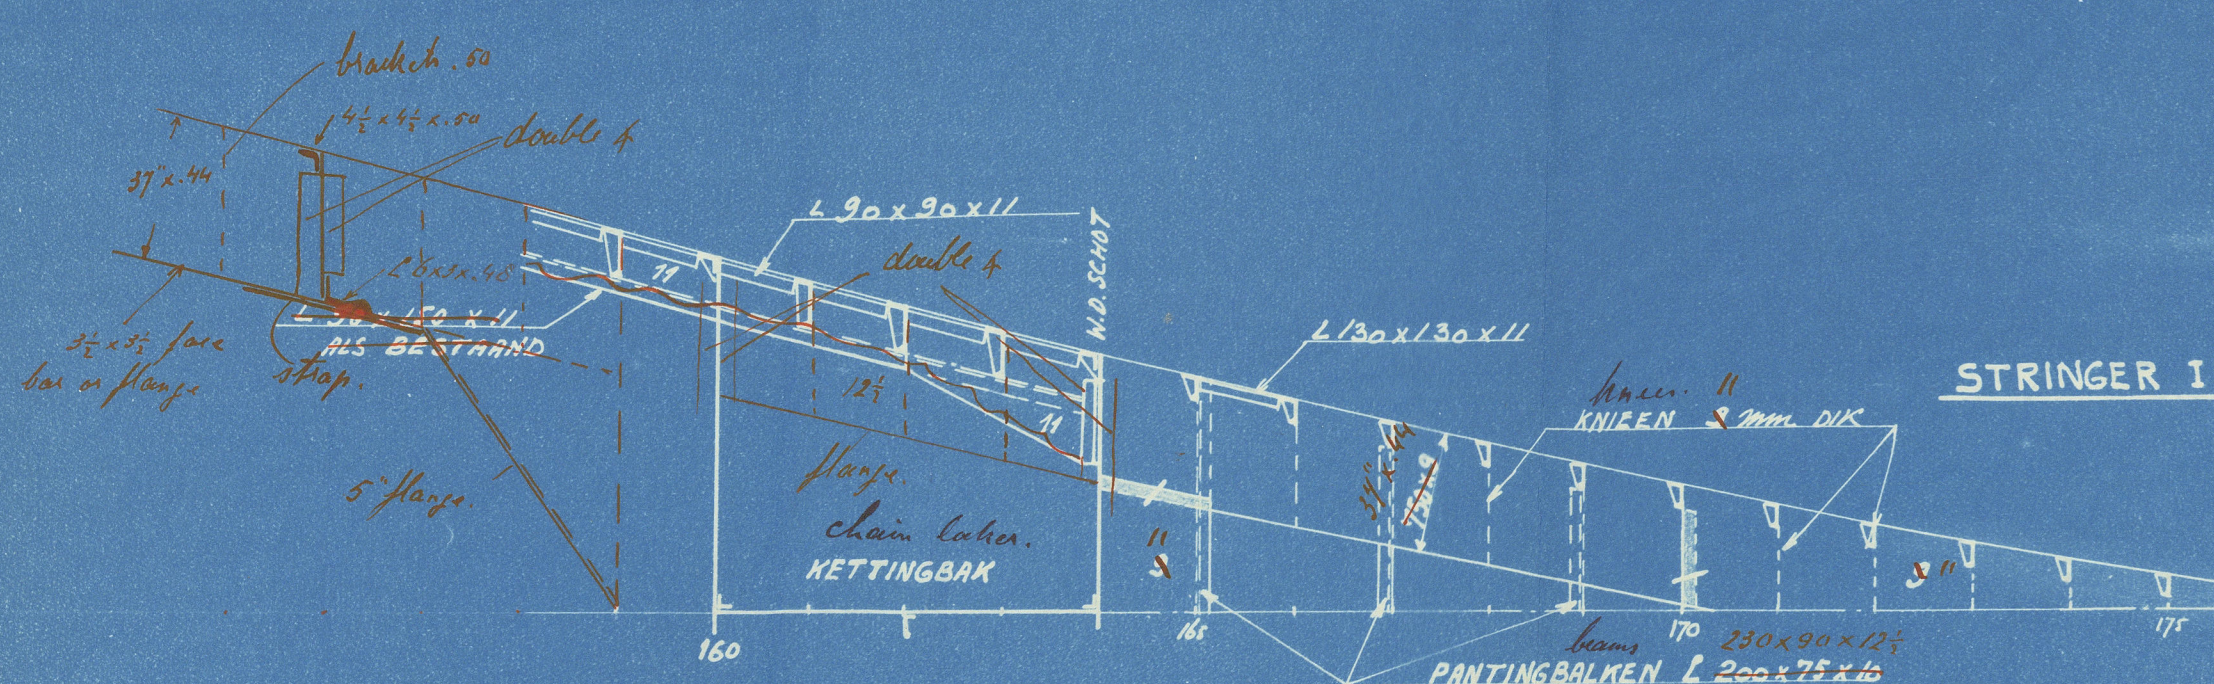


# PRINCIPAL DIMENSIONS AFTER LENGTHENING HOOFDAFMETINGEN NA OMBOUW

L. PP	
LENGTE TUSSEN L.L.	471'-9"
BREEDTE OP BUITENK' SPN	60'-0"
HOLTE TOT SHELTERDEK	39'-6"
" " TUSSENDEK	31'-6"

EXISTING STRUCTURE  
= BESTAAND WERK

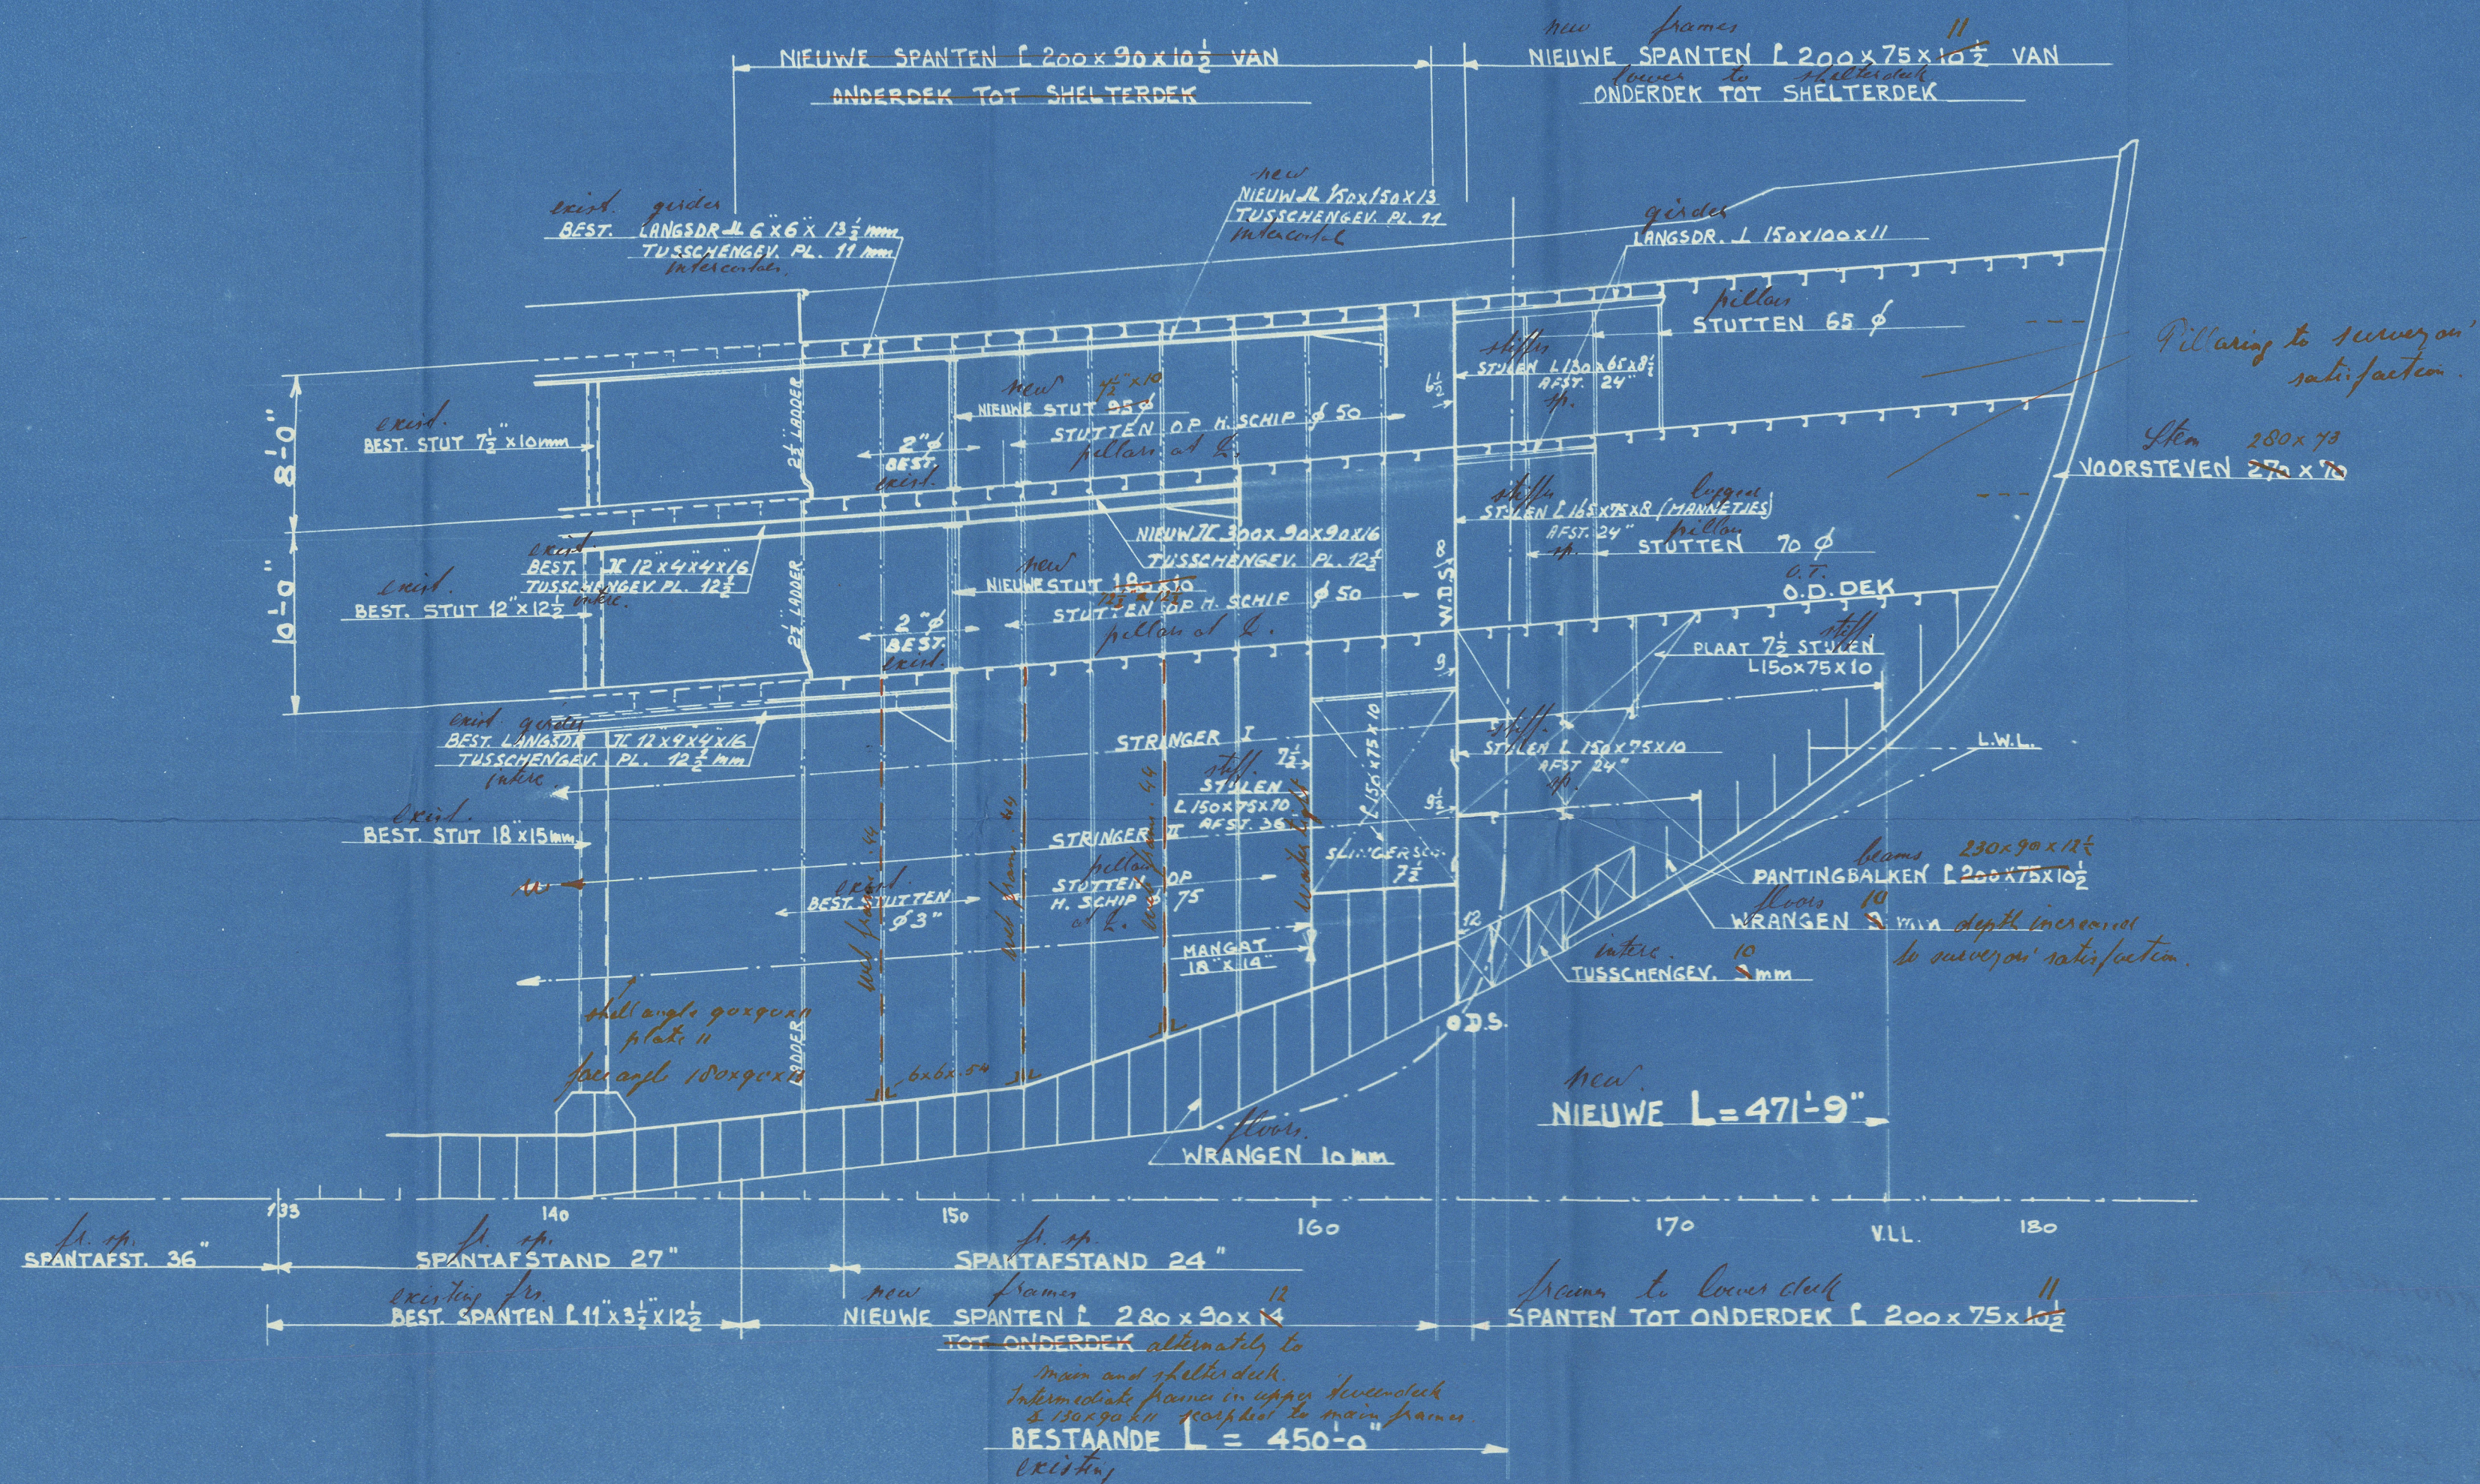

„WILTON-FIJENOORD“ ROTTERDAM.				AFD: SCHEEPSBOUW		TOTAAL GEWECHT.	
AUTEURSRECHT VOORBEHOUDEN VOLGENS DE WET							
SCHAAL: 1:96, 1:48				RUW BEWERKEN, GLAD BEWERKEN, BLIJVEN, SCHRAPEN OF RIJZEN		GEHEEL BEWERKEN.	
ORDER NO.	ROEP.	TEK. NO.	AANTAL BLADEN	MAAL.	MATE. LUST.		
623	-	2	1	1	-		
OMBOW „SEROOSKERK“							
LLOYDSPLAN							
VERLENGING							
© 2019							
GET.	WUZIGINGEN	BLAD NO.		LLOYD'S REGISTER			
GEZ.	27-6-35	204715					
GEZ.	27-6-35						
GEZ.	27-6-35						



S/S "SEROOSKERK"  
LENGTHENING.

FORE BODY.

Rot. report  
No. 22491.

W214-0177



© 2019

Lloyd's Register  
Foundation