
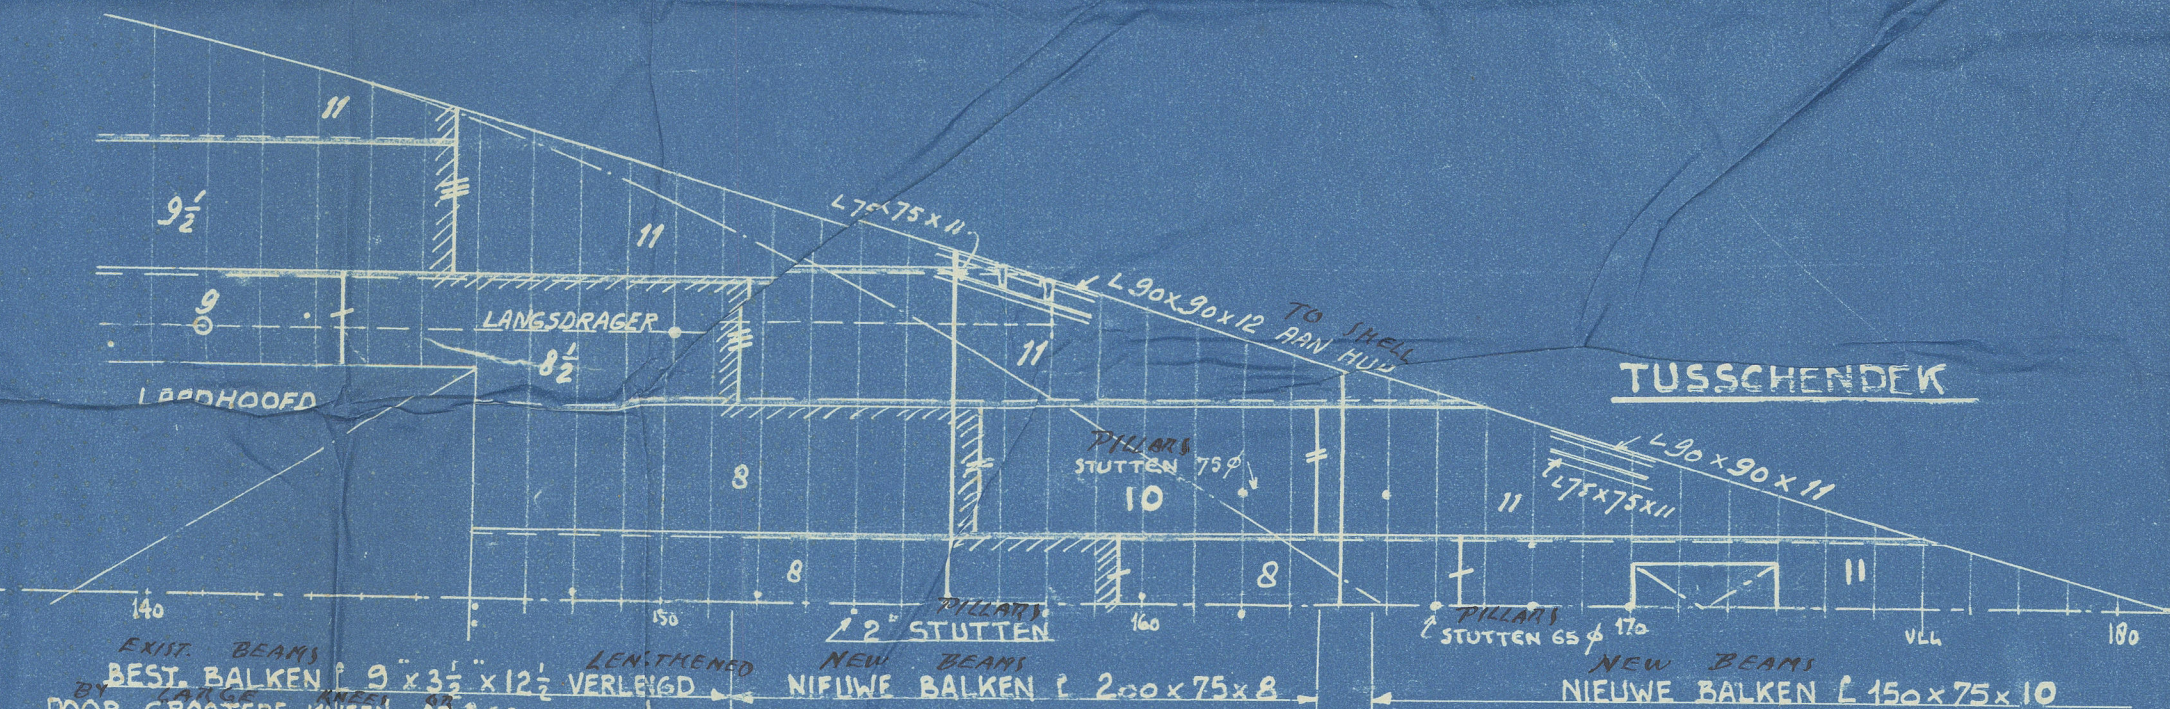
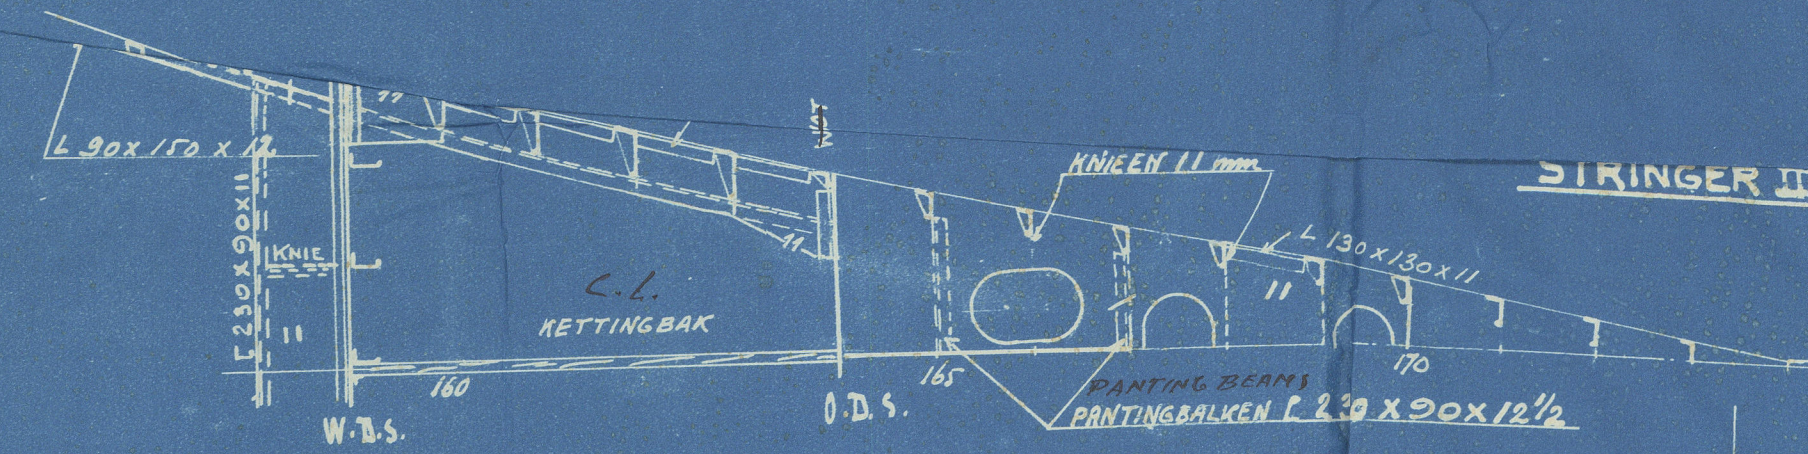
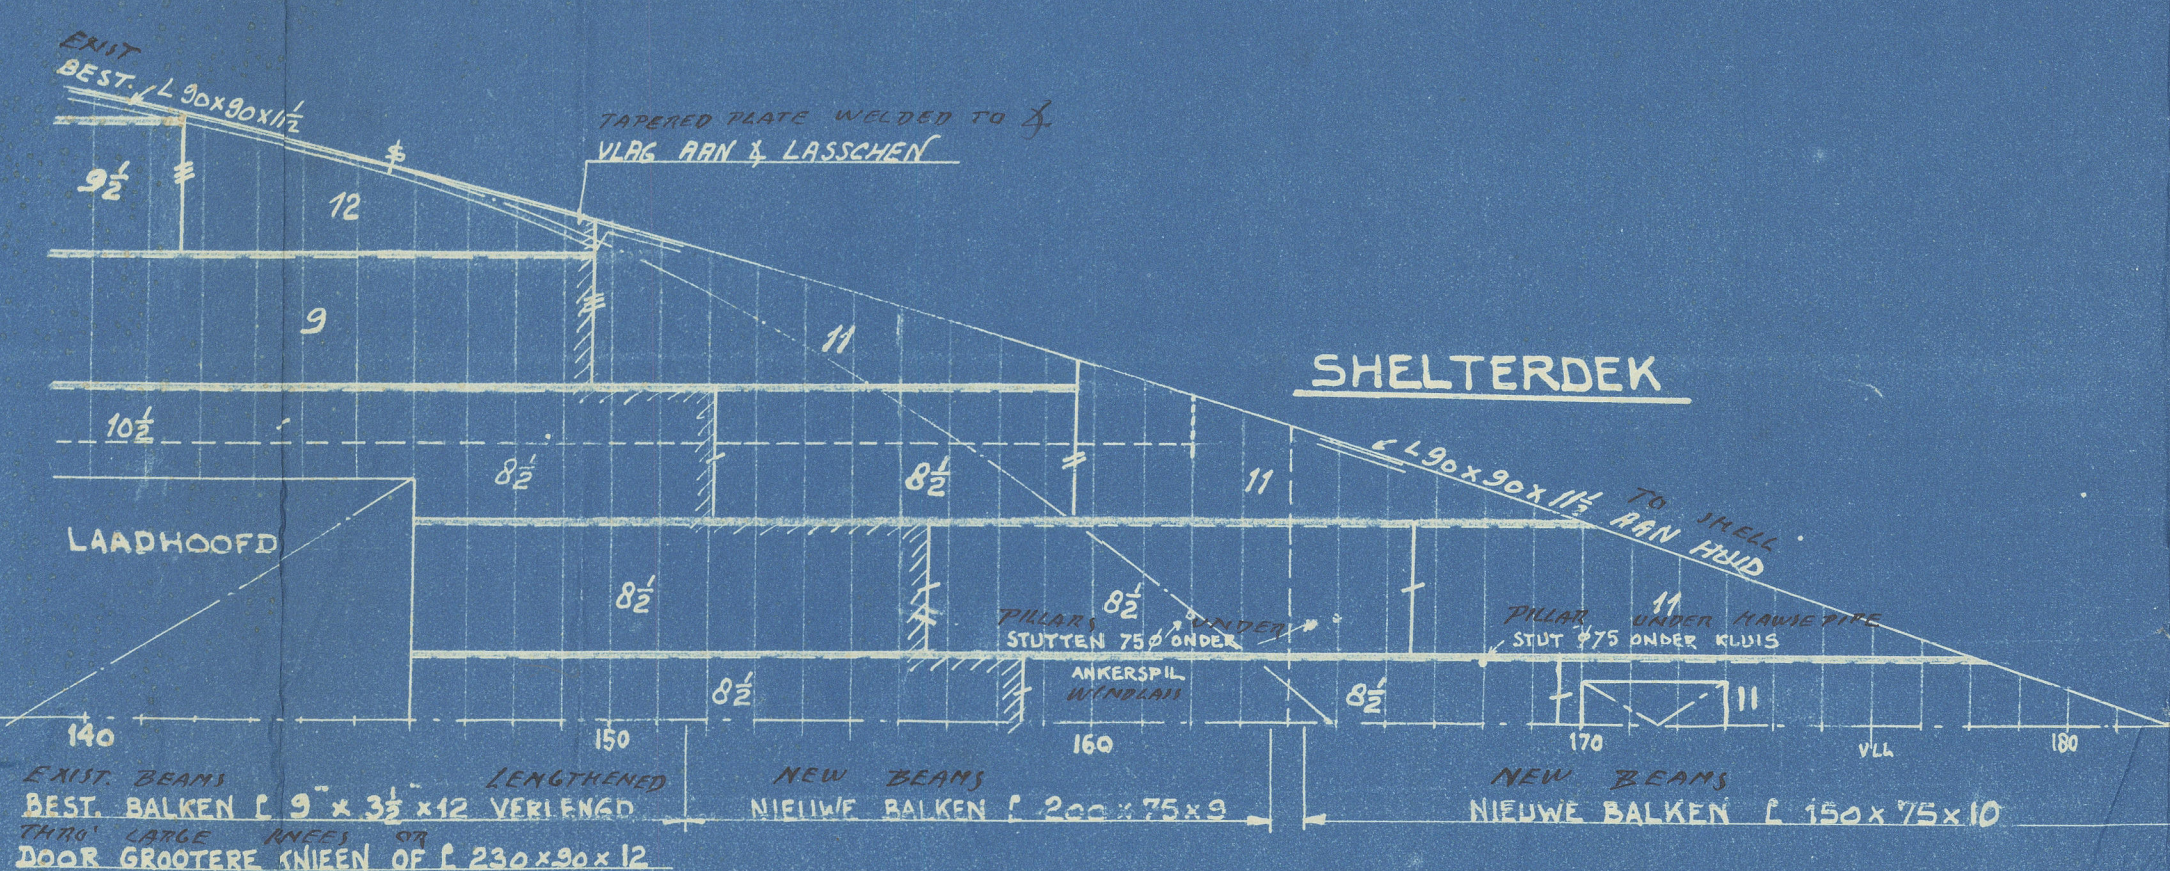


NGTE TUSSCHEN L.L.	470'-10"
EEDTE OP BUITENKI SPN	60'-0"
OLTE TOT SHELTERDEK	39'-6"
" " TUSSCHENDEK	31'-6"

EXISTING STRUCTURE
= BESTAAND WERK

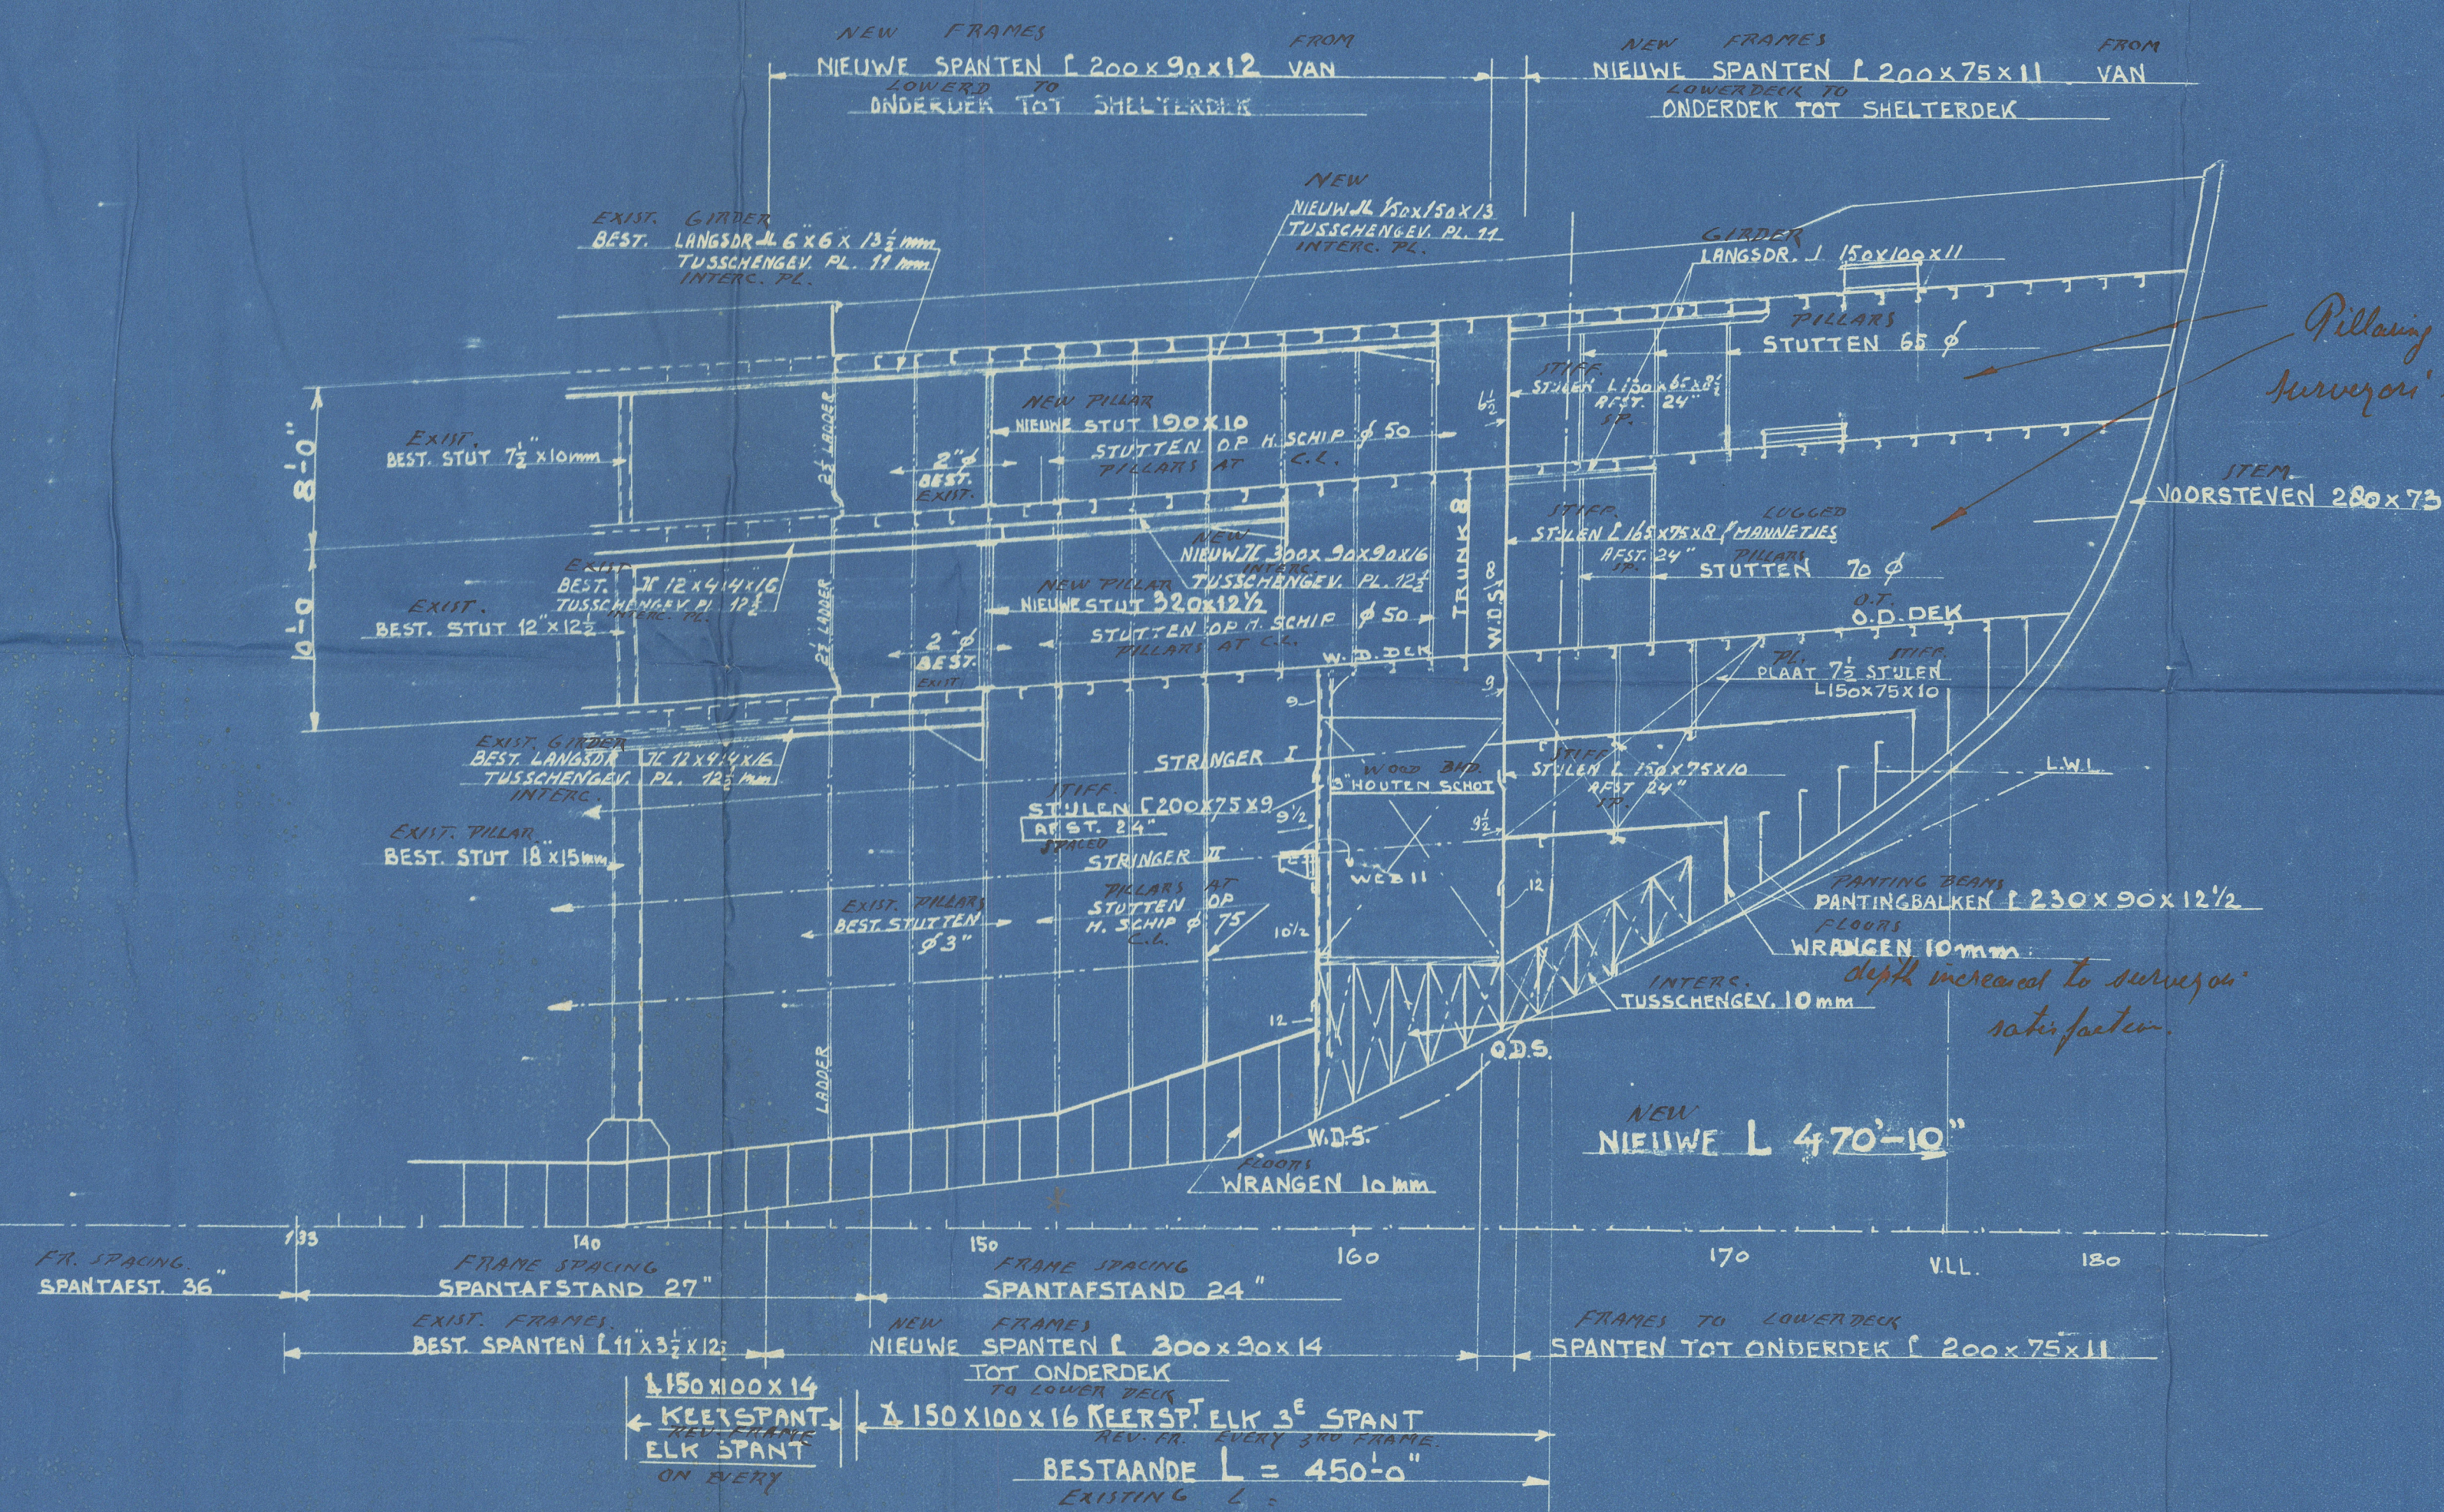

BUGEWERKT VOLGENS GOEDGEKEURDE LLOYDSTEEKENING

"WILTON-FIJENBOED," ROTTERDAM.						Afd.: SCHEEPSBOUW		TOTAAL GEWICHT.	
AUTEURSRECHT VOORBEHOUDEN VOLGENS DE WET						RIJW. BEWERKEN: 1000 AFRIKESLEN SLIPST. AFSCHRAPEN OF RUIMEN.		GEHEEL BEWERKEN.	
SCHAAL: 1 : 96 , 4 : 48									
Nooten en letters	GROEP	TEEK.	AANTAL BLADEN	MAAL.	MATE- STAAT LIJST.				
623	-	2	1	1	-				
OMBOUW „SEROOSKERK“ LLOYDSPLAN VERLENGING									
DR. J. VAN DER BEEK									
GET.		WIJZIGINGEN.		BLAD No.					
Osc. 1/16		1/16 2/32 1/32		3					
CALQUEE 2/5 3/32		2/5 3/32		B					
GROEP 1/16		1/16		204715					

"JEROOSKERK"

FORE BODY

IN CONNEXION WITH
LENGTHENING.

Rot report
No. 22491.

W/214-0178



© 2019

Lloyd's Register
Foundation