MÆRKE	ANTAL	BETEGNELSE	MATERIALE	BEARB. GRAD	MODEL MRK. ELLER RAAMATER.	VÆGT

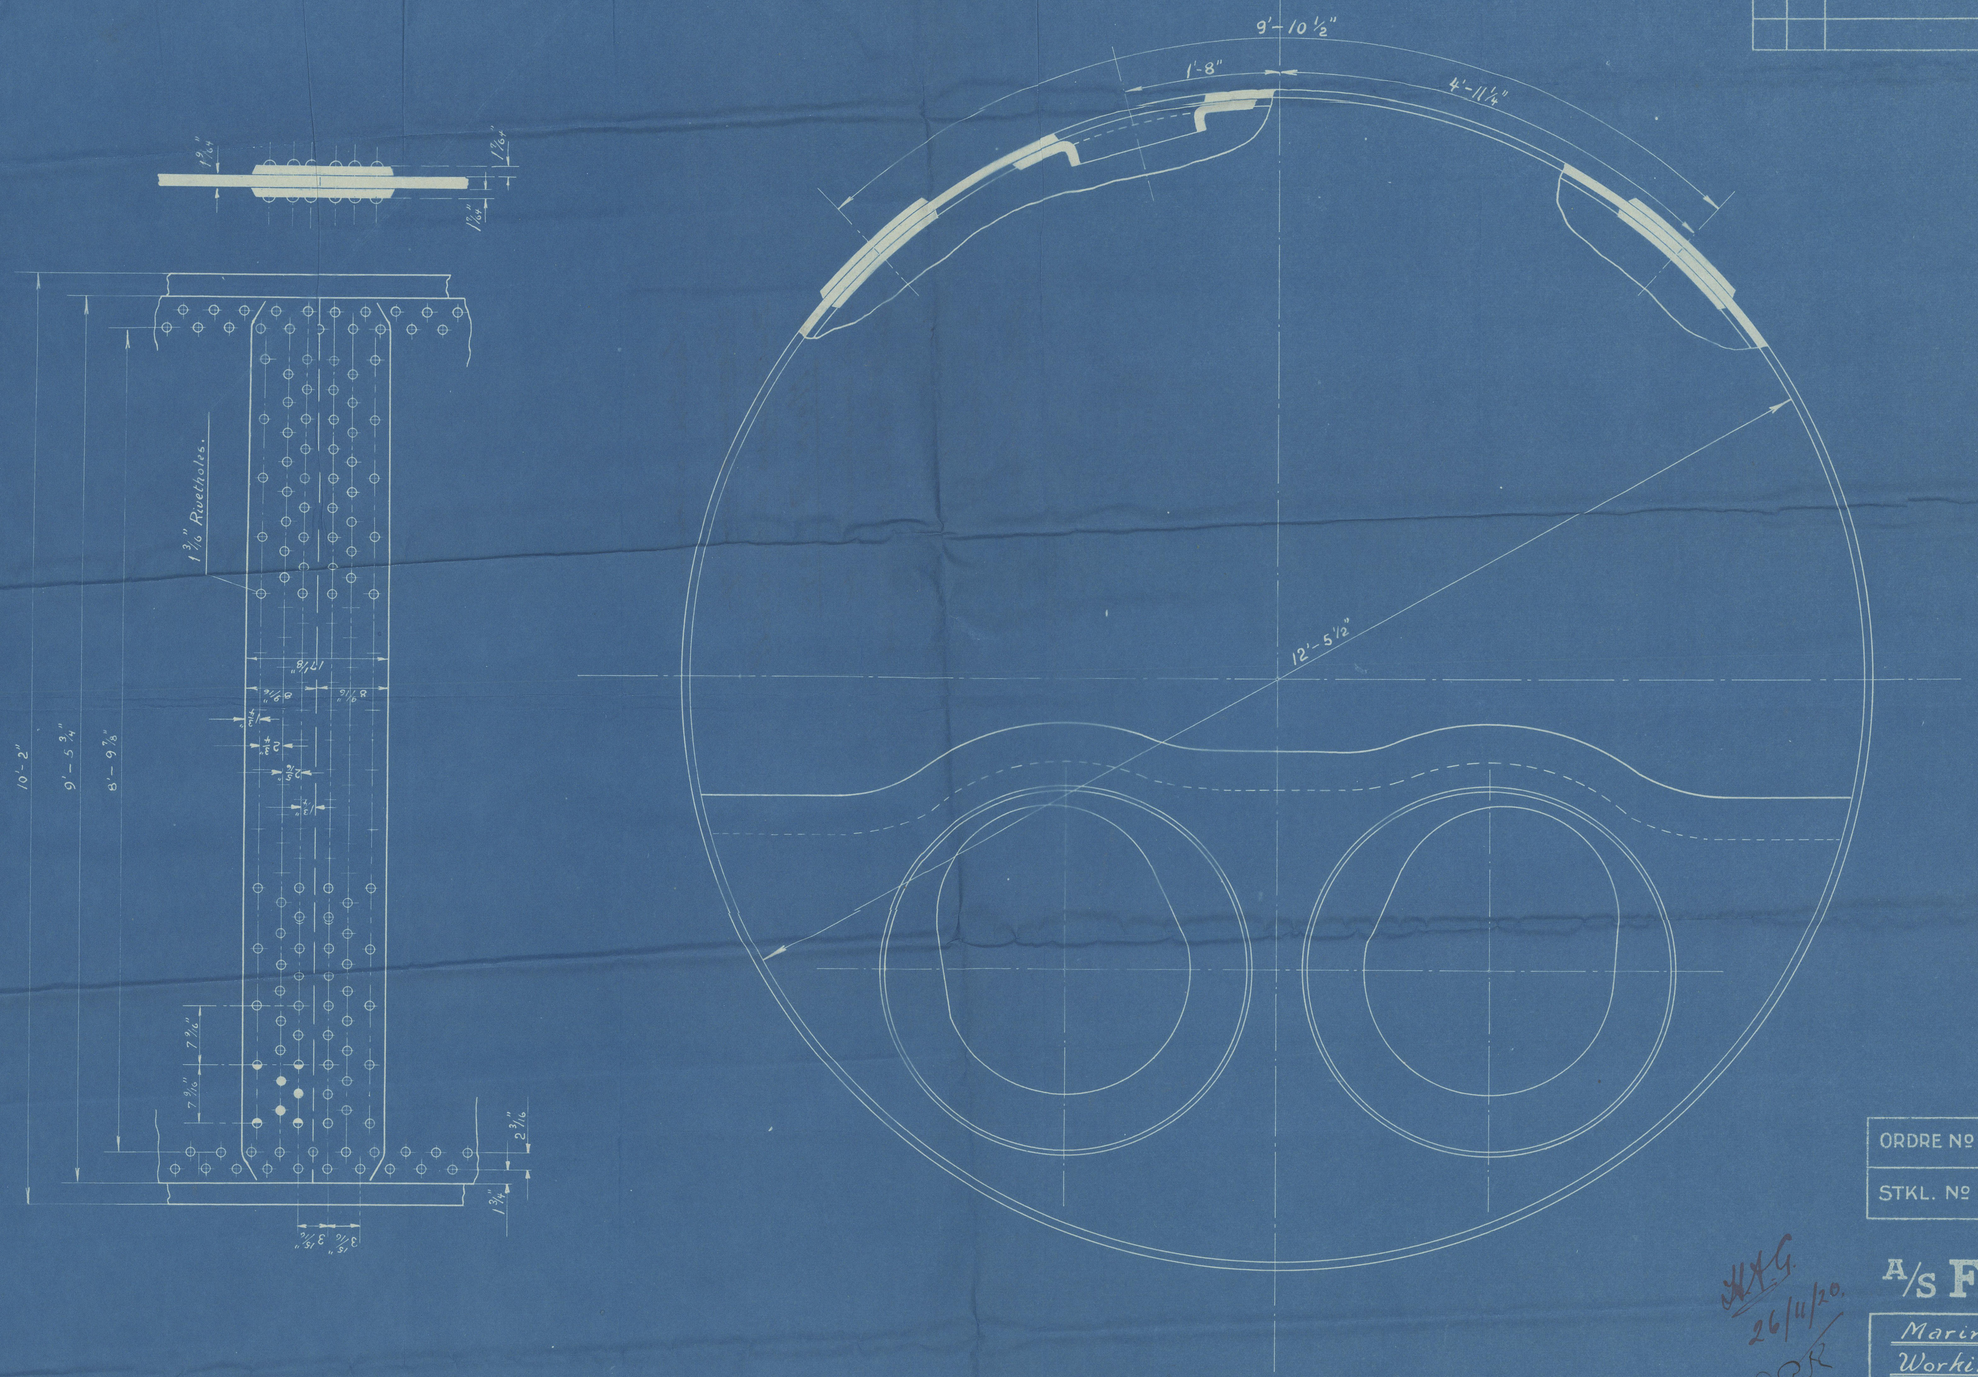

ORDRE Nº		ANTAL.	
STKL. Nº		LEV. TID.	

A/S FRICHS AARHUS

Marine-Boiler. 12'-5 1/2" Diam.
Working pressure 200 Lbs.
Alteration of straps.

TEGNET AF:	MAALESTOK	TEGNING NR.
KALKERET:	1:12	2U-320.
REVIDERET:		
ANTAGET:		
DATO: 13-11-1920		

H.A.G. 26/11/20.

DATO	ORDRE	STK	LEVERET TIL	ANMÆRKNING.

W223-0021
Lloyd's Register
Foundation