

D-202

符号	品名	材質	材料	製造個數	本型番號	材料準備	記号
A	主機曲軸軸	SM-5T	STEEL	1	2	注文	
B	主振曲軸軸	SM-5T	STEEL	1	3	注文	


10ST-68

CRANK SHAFT
FOR WORKING CYLINDER

主機
曲
軸

照
圖

日本郵船歐洲航路船

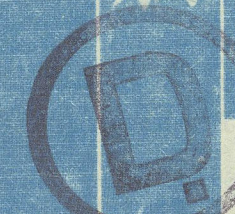

M.V. "TERUKUNI MARU"




完成圖




圖番
面号 D-202

本圖製造個數一雙分示
貳隻分製造

納期 年 月 日

工務部	監督御査印	開部	査 印
友田 啓			
No. 468			

注意

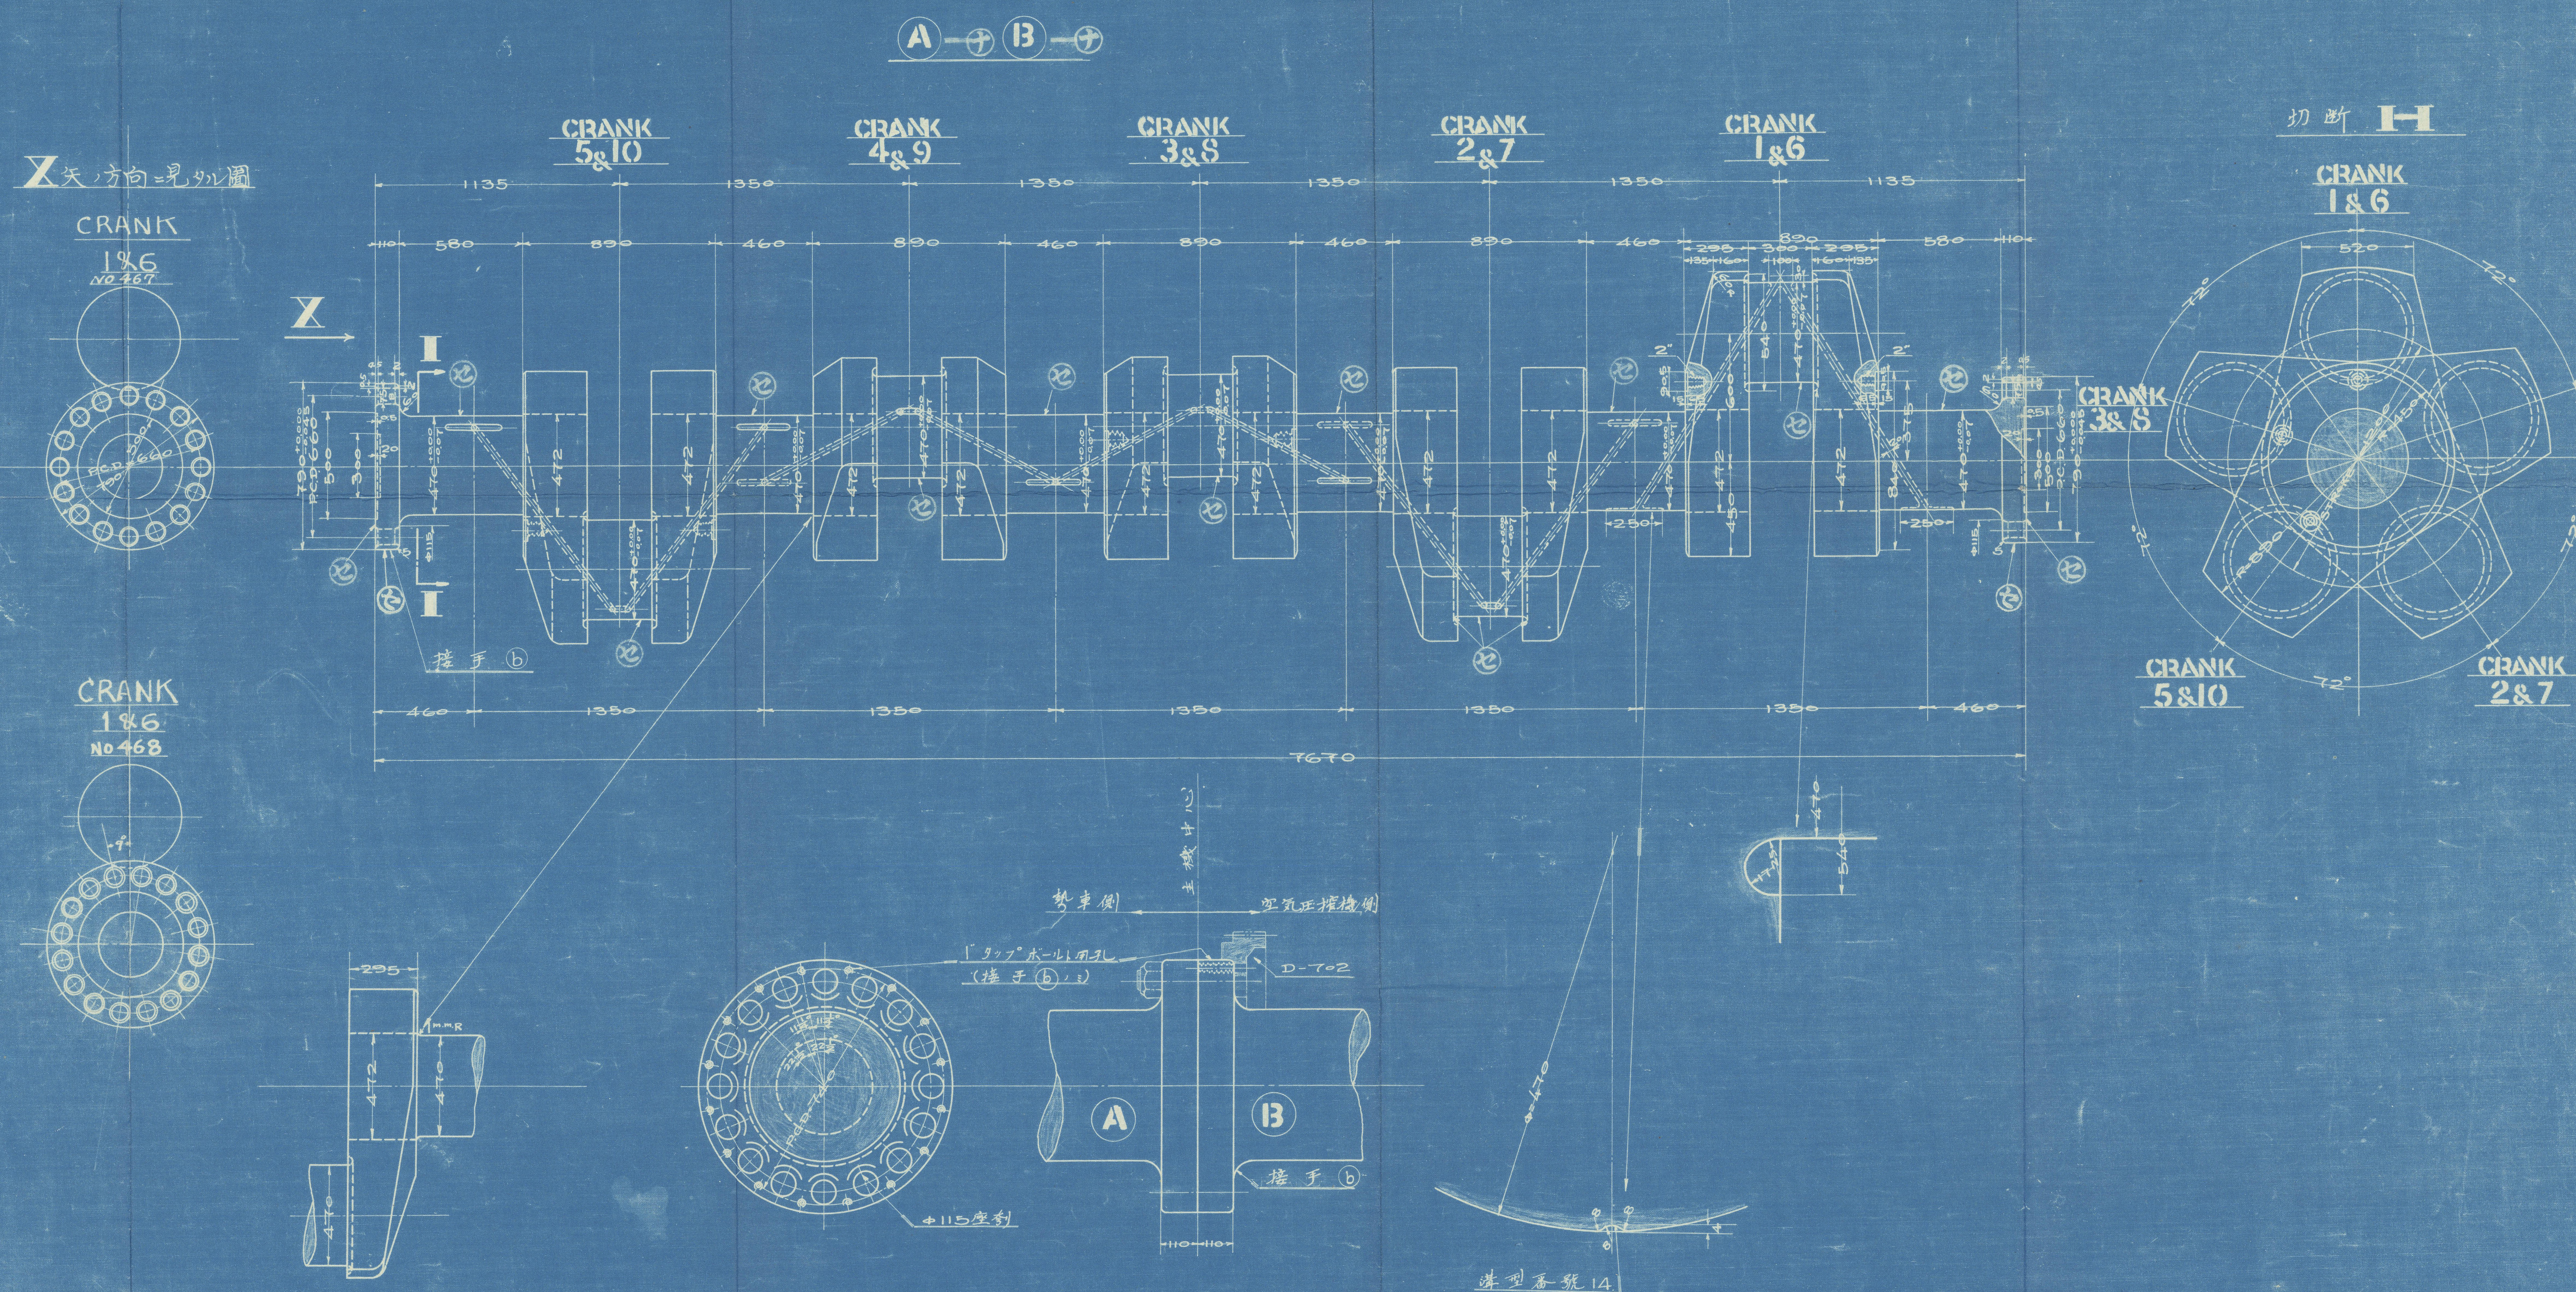

尺度 1:2

10ST-68 T-4

© 2020

Lloyd's Register Foundation

W283-0166