

軸系裝置圖

SHAFT ARRANGEMENT

No. 4678468

M.V. "TERUKUNI MARU"

Nagasaki Report No. 1784





完成圖

ロイ士行

11-017-232

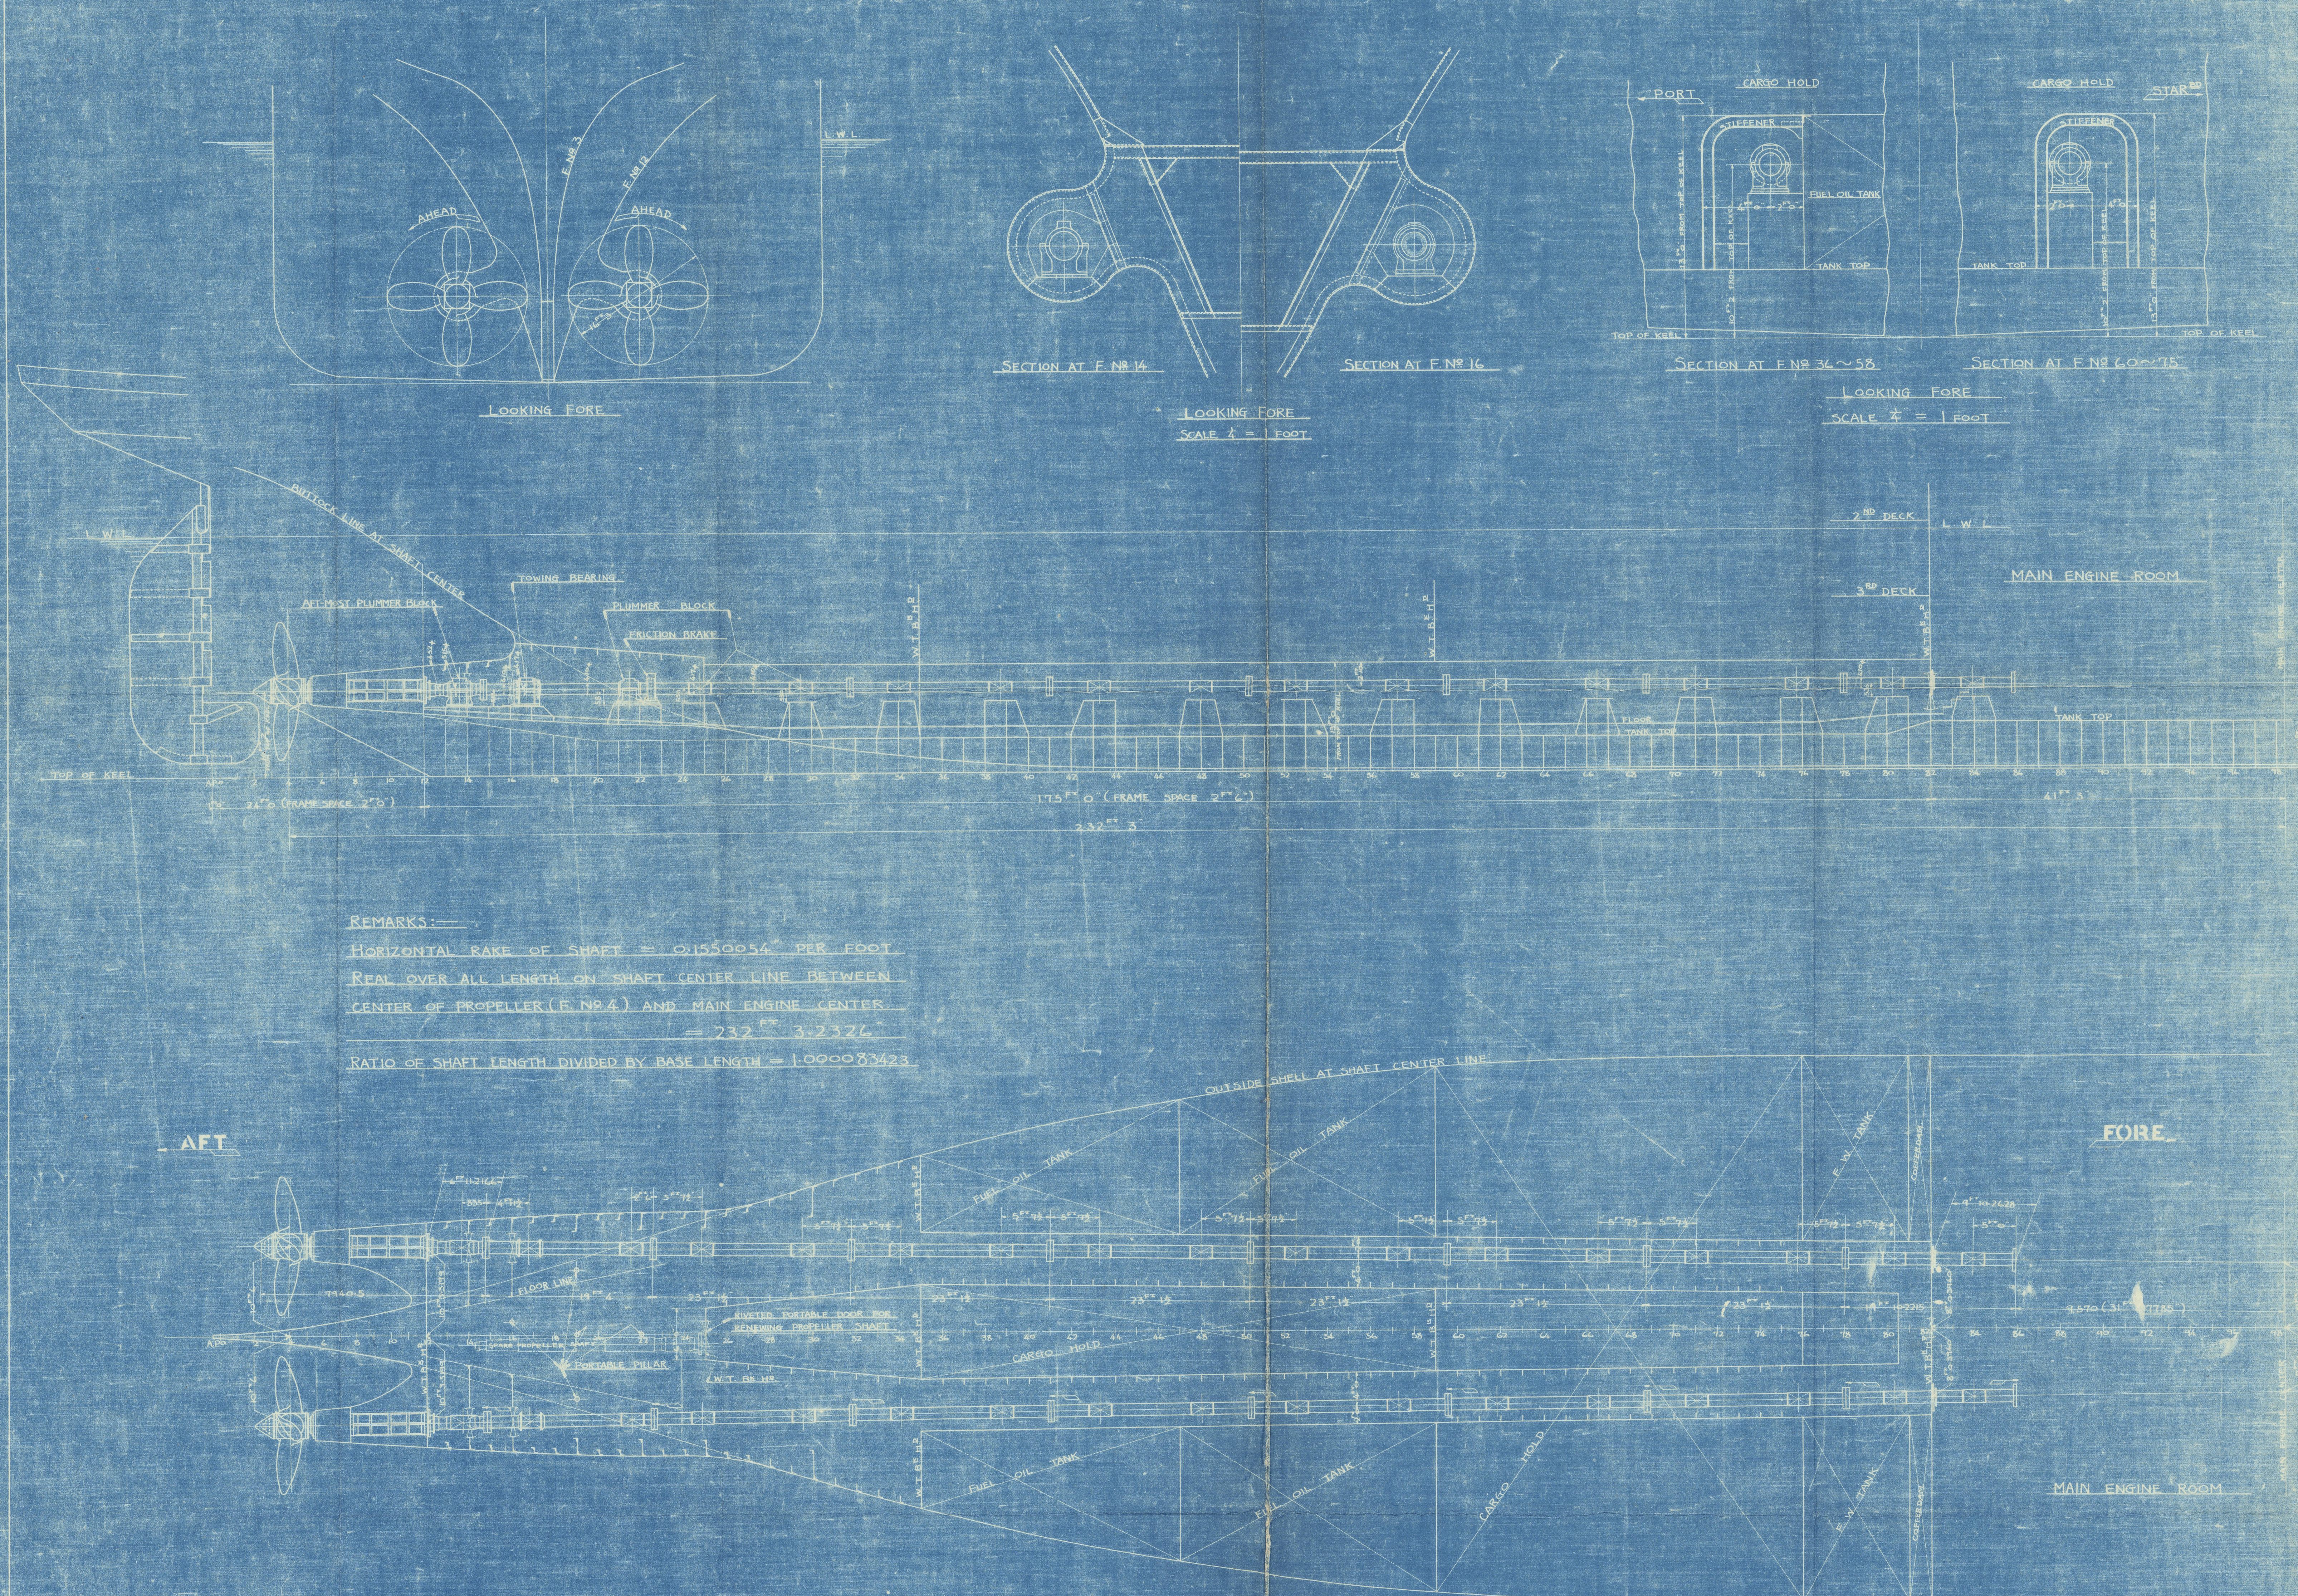

REMARKS:—
 HORIZONTAL RAKE OF SHAFT = 0.1550054" PER FOOT
 REAL OVER ALL LENGTH ON SHAFT CENTER LINE BETWEEN
 CENTER OF PROPELLER (F. No. 4) AND MAIN ENGINE CENTER
 = 232' 3.2326"
 RATIO OF SHAFT LENGTH DIVIDED BY BASE LENGTH = 1.000083423

THUS FOR EACH SHIP

日本郵船歐洲航路船

丸 國 丸

軸系裝置圖

No 4678468

SHAFT ARRANGEMENT.

M.V. "TERUKUNI MARU".

Nagasaki Report No.1734.

完成圖

ロイド

行



© 2020



W 283-0171
Lloyd's Register
Foundation