

外 購	品 名	材 號	材 質	製 造 廠 家	火 試 番 號	材 料 備 備	備 考
A	常 韌 (能力鋼)	S.M.S.T.	S.I.E.M.E.N.S. M.A.R.T.I.N STEEL	鐵	1	造 丈	重量 1.4kg

10ST-68

主機械
勢車軸
(推力鏢附)

日本郵船歐洲航路船

完成圖

M.V. "TERUKUNI MARU".

Nagasaki Report No.1734

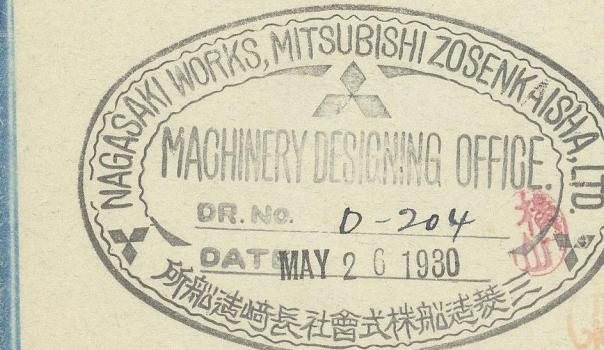


圖 番 號
D-204

本圖製造個數ハ一隻分示
貳隻分製造ノト

納期 一年 月 日

工部局 工部局 工部局	監督御査印	關係部	査印
