




KETEL NO 431-432.

8.8.21.

Stoomdruk 180 LBS. D" = 12.65 KG. C/MQ.
V.O. PYPEN. UITW. 99.35. M². INW. 88.5. M²
VLAMKASTEN. ... 9.99 ... 9.65 ...
V.O. VUURGANGEN. ... 8.16 ... 8.05 ...
V.O. TOTAAL. UITW. 117.5. M² " 106.20. M²
1265. D! 1143. D!
R.O = 3.4. M² = 36.6. D!
V.O = 34.6.
R.O

BENAMING.	TREKSTERKTE. IN KG. PER CM²	REK. IN %
MANTEL. A.	4400-5000.	23-20.
MANTEL. B.	4400-5200.	23-20.
VOORWAARTFRONT.	4000-4600.	25.
VUURKASTEN.	3600-4200.	25.
VLAMKASTEN.	4000-4600.	25.
STRIJPEN VERSTERKINGSP.	4400-5000.	23-20.
STEUNEN EN STEKBOUTEN.	4000.	25.

VOLGENS ENGELSCH LLOYD.
VOLGENS GERMANISCH LLOYD.
EN. NEDERLANDSCHE WET.

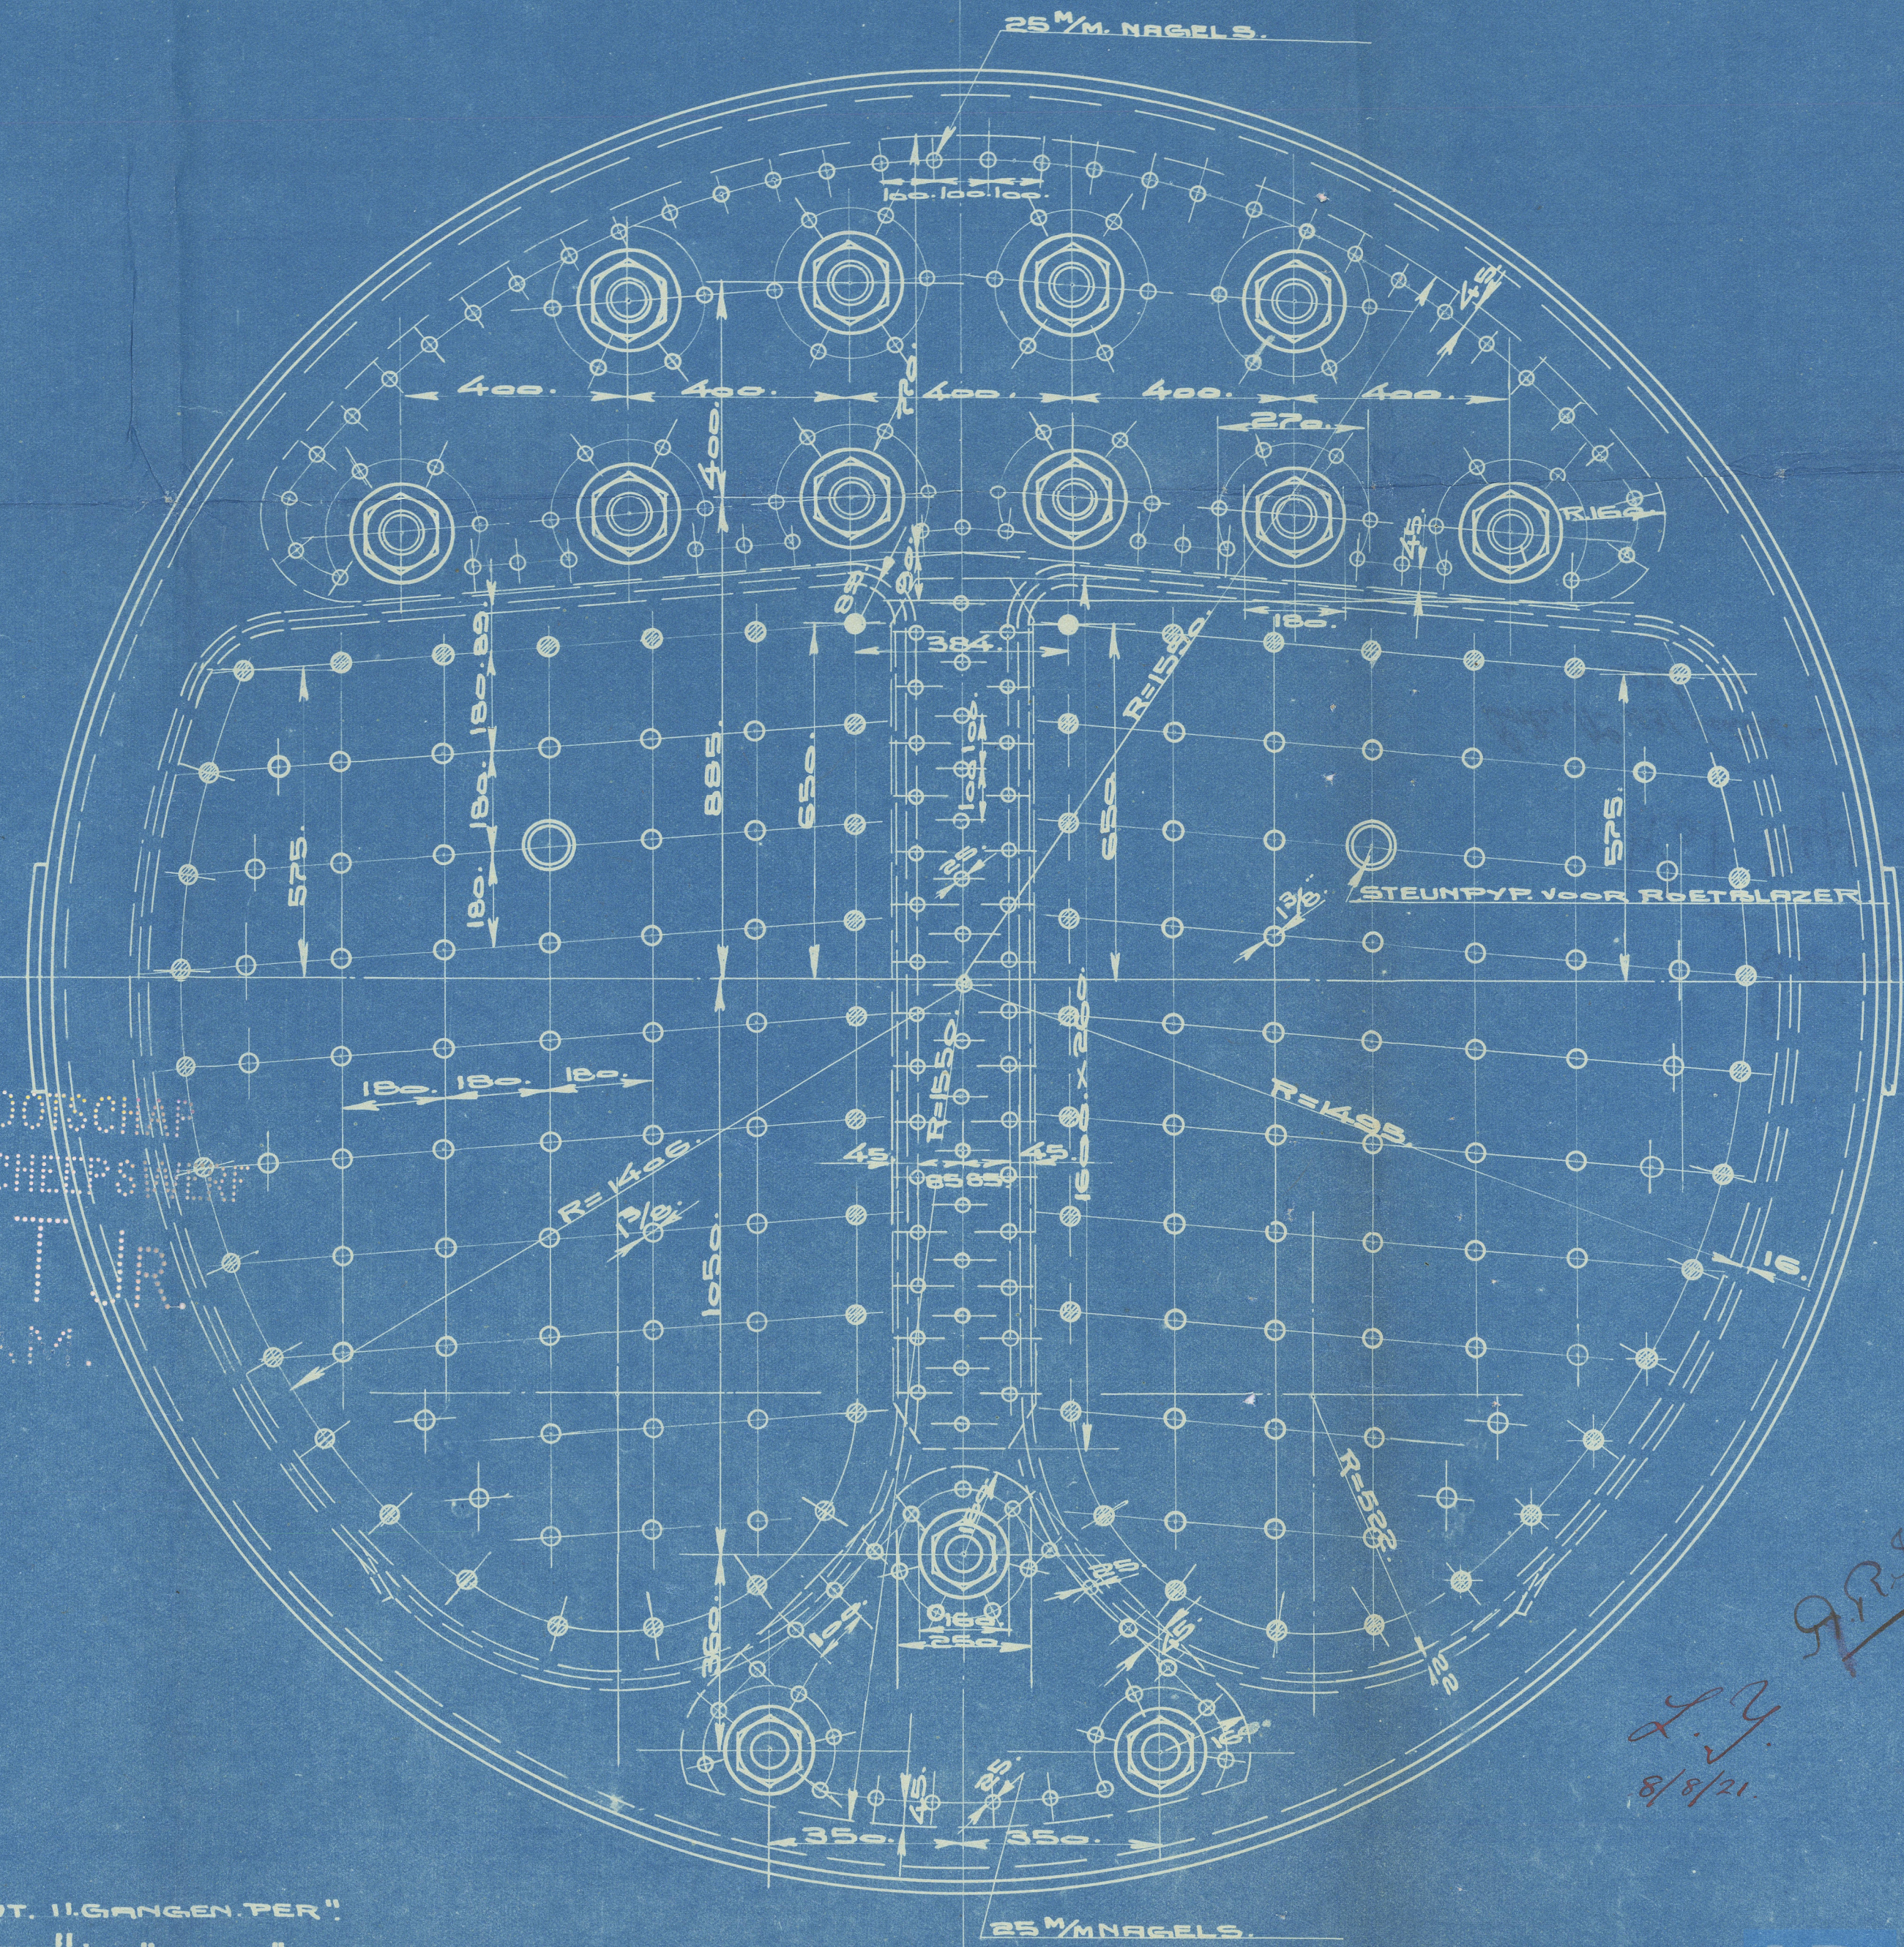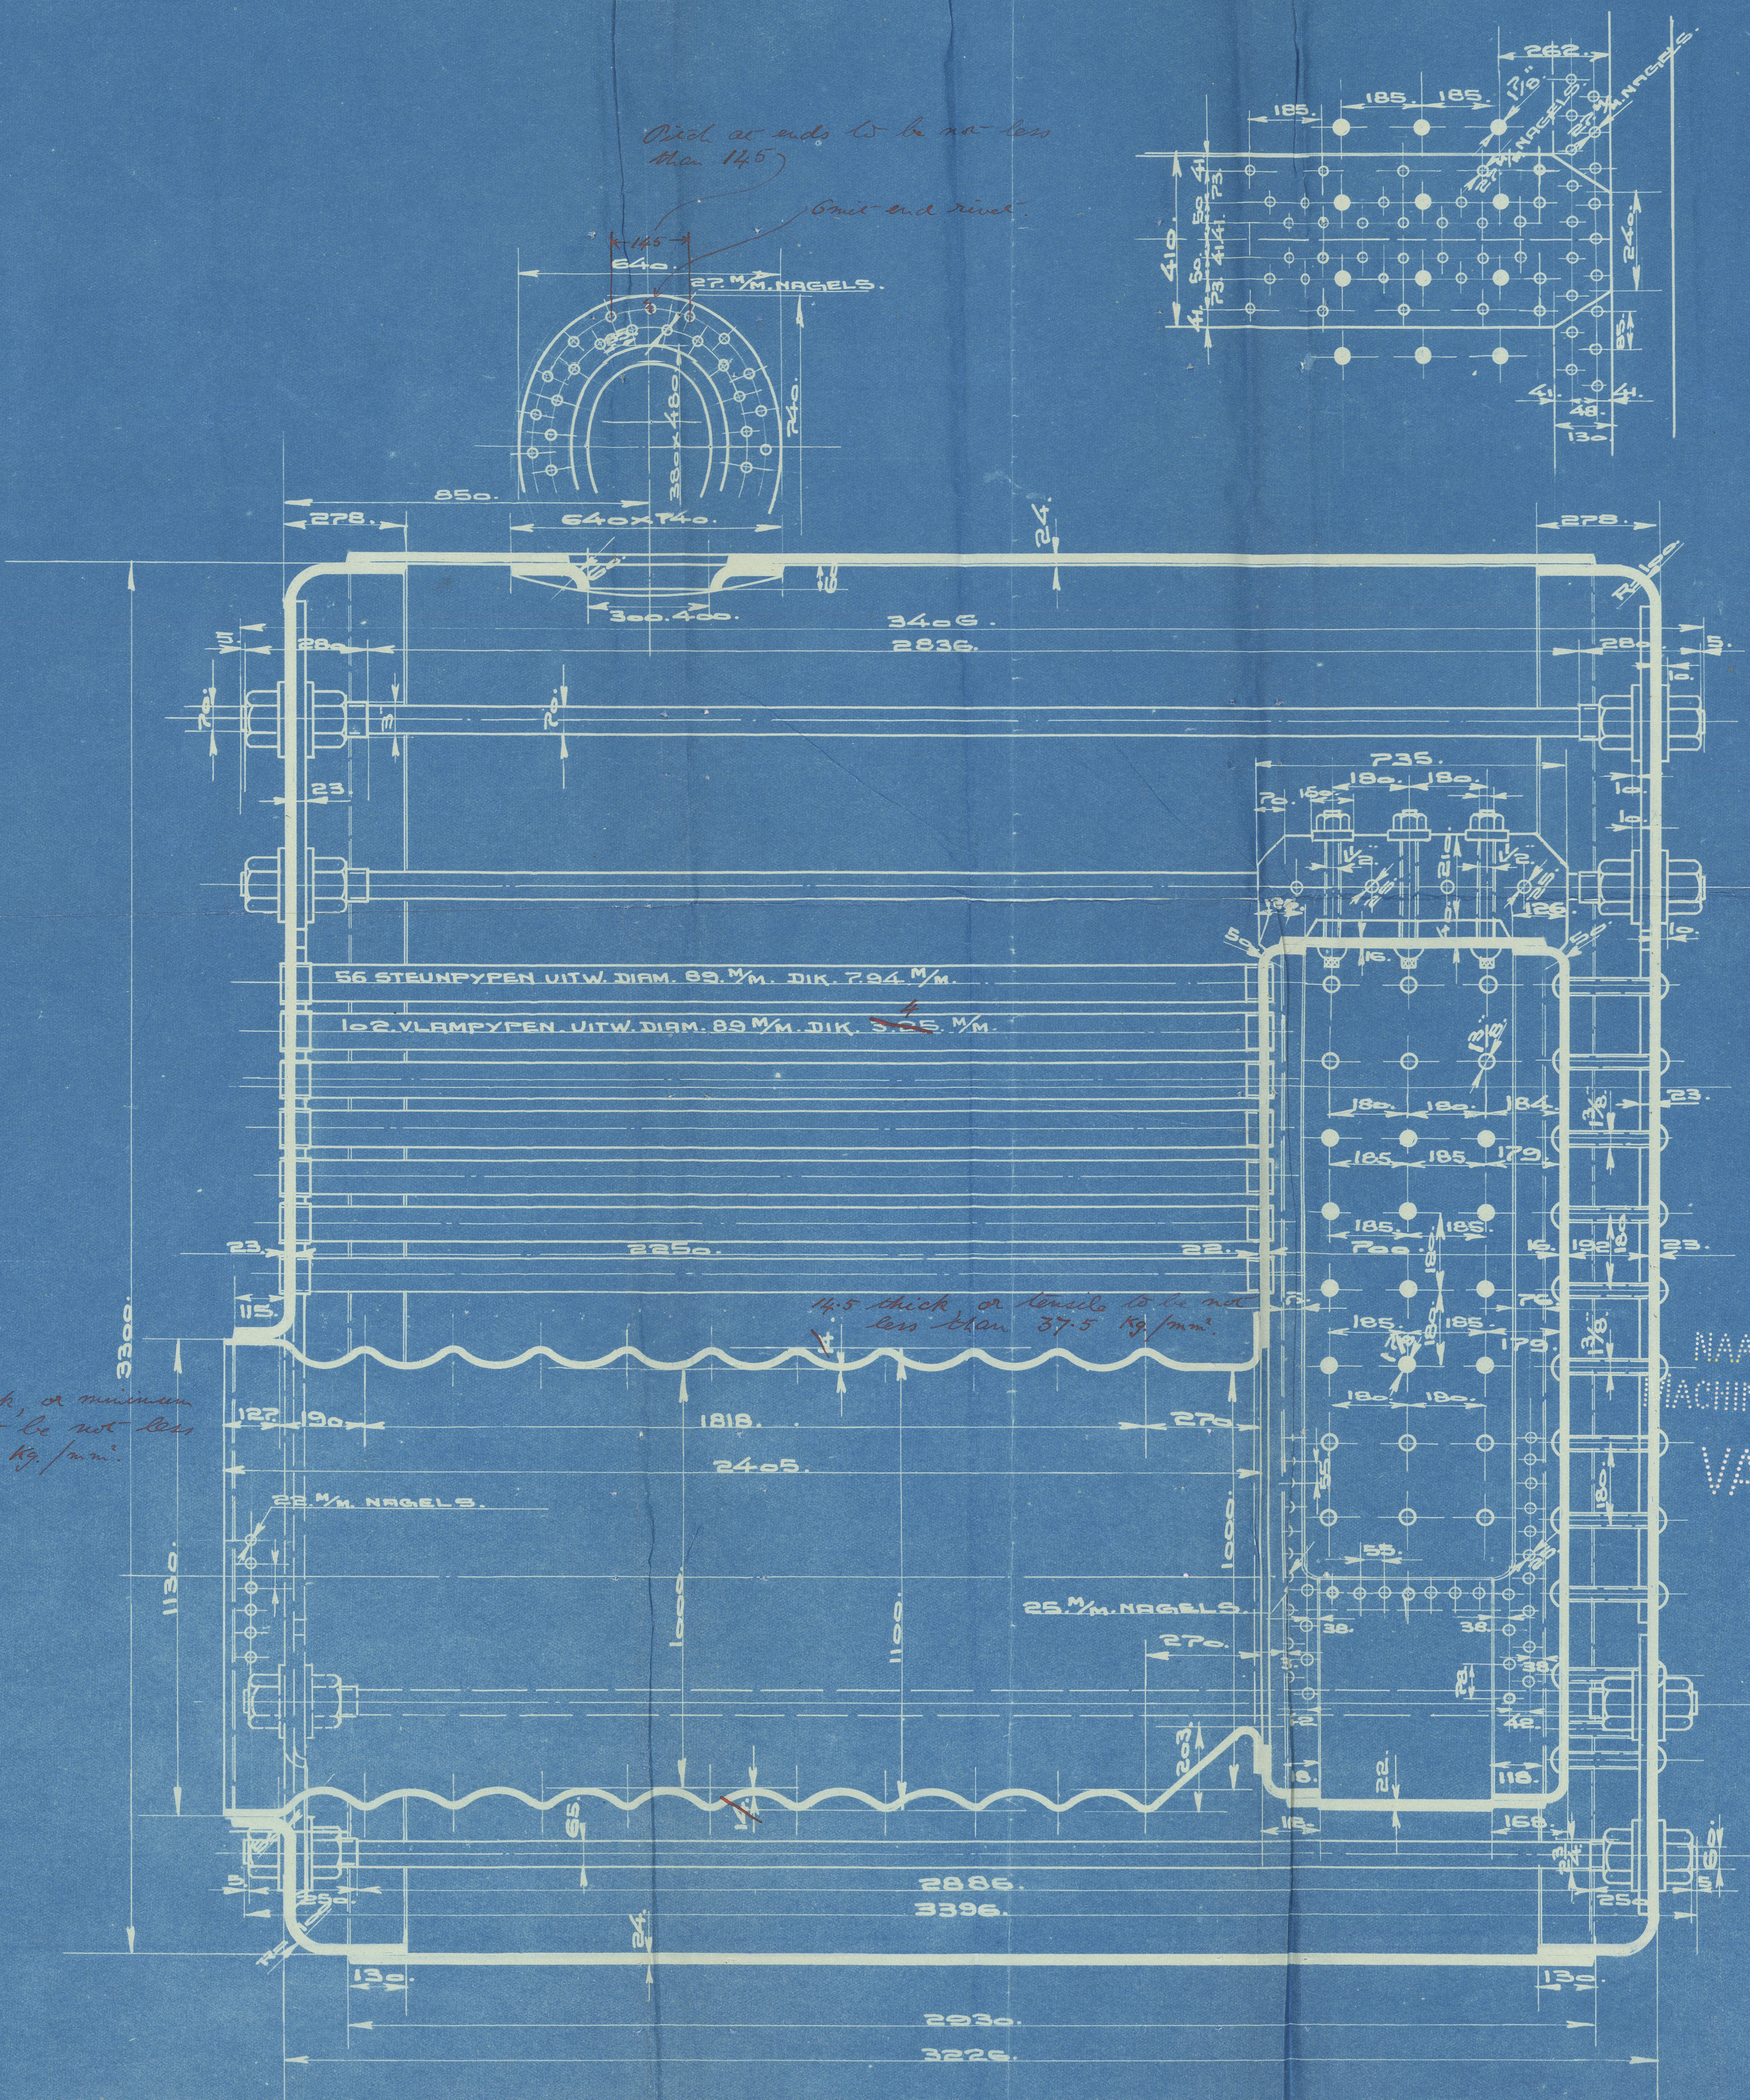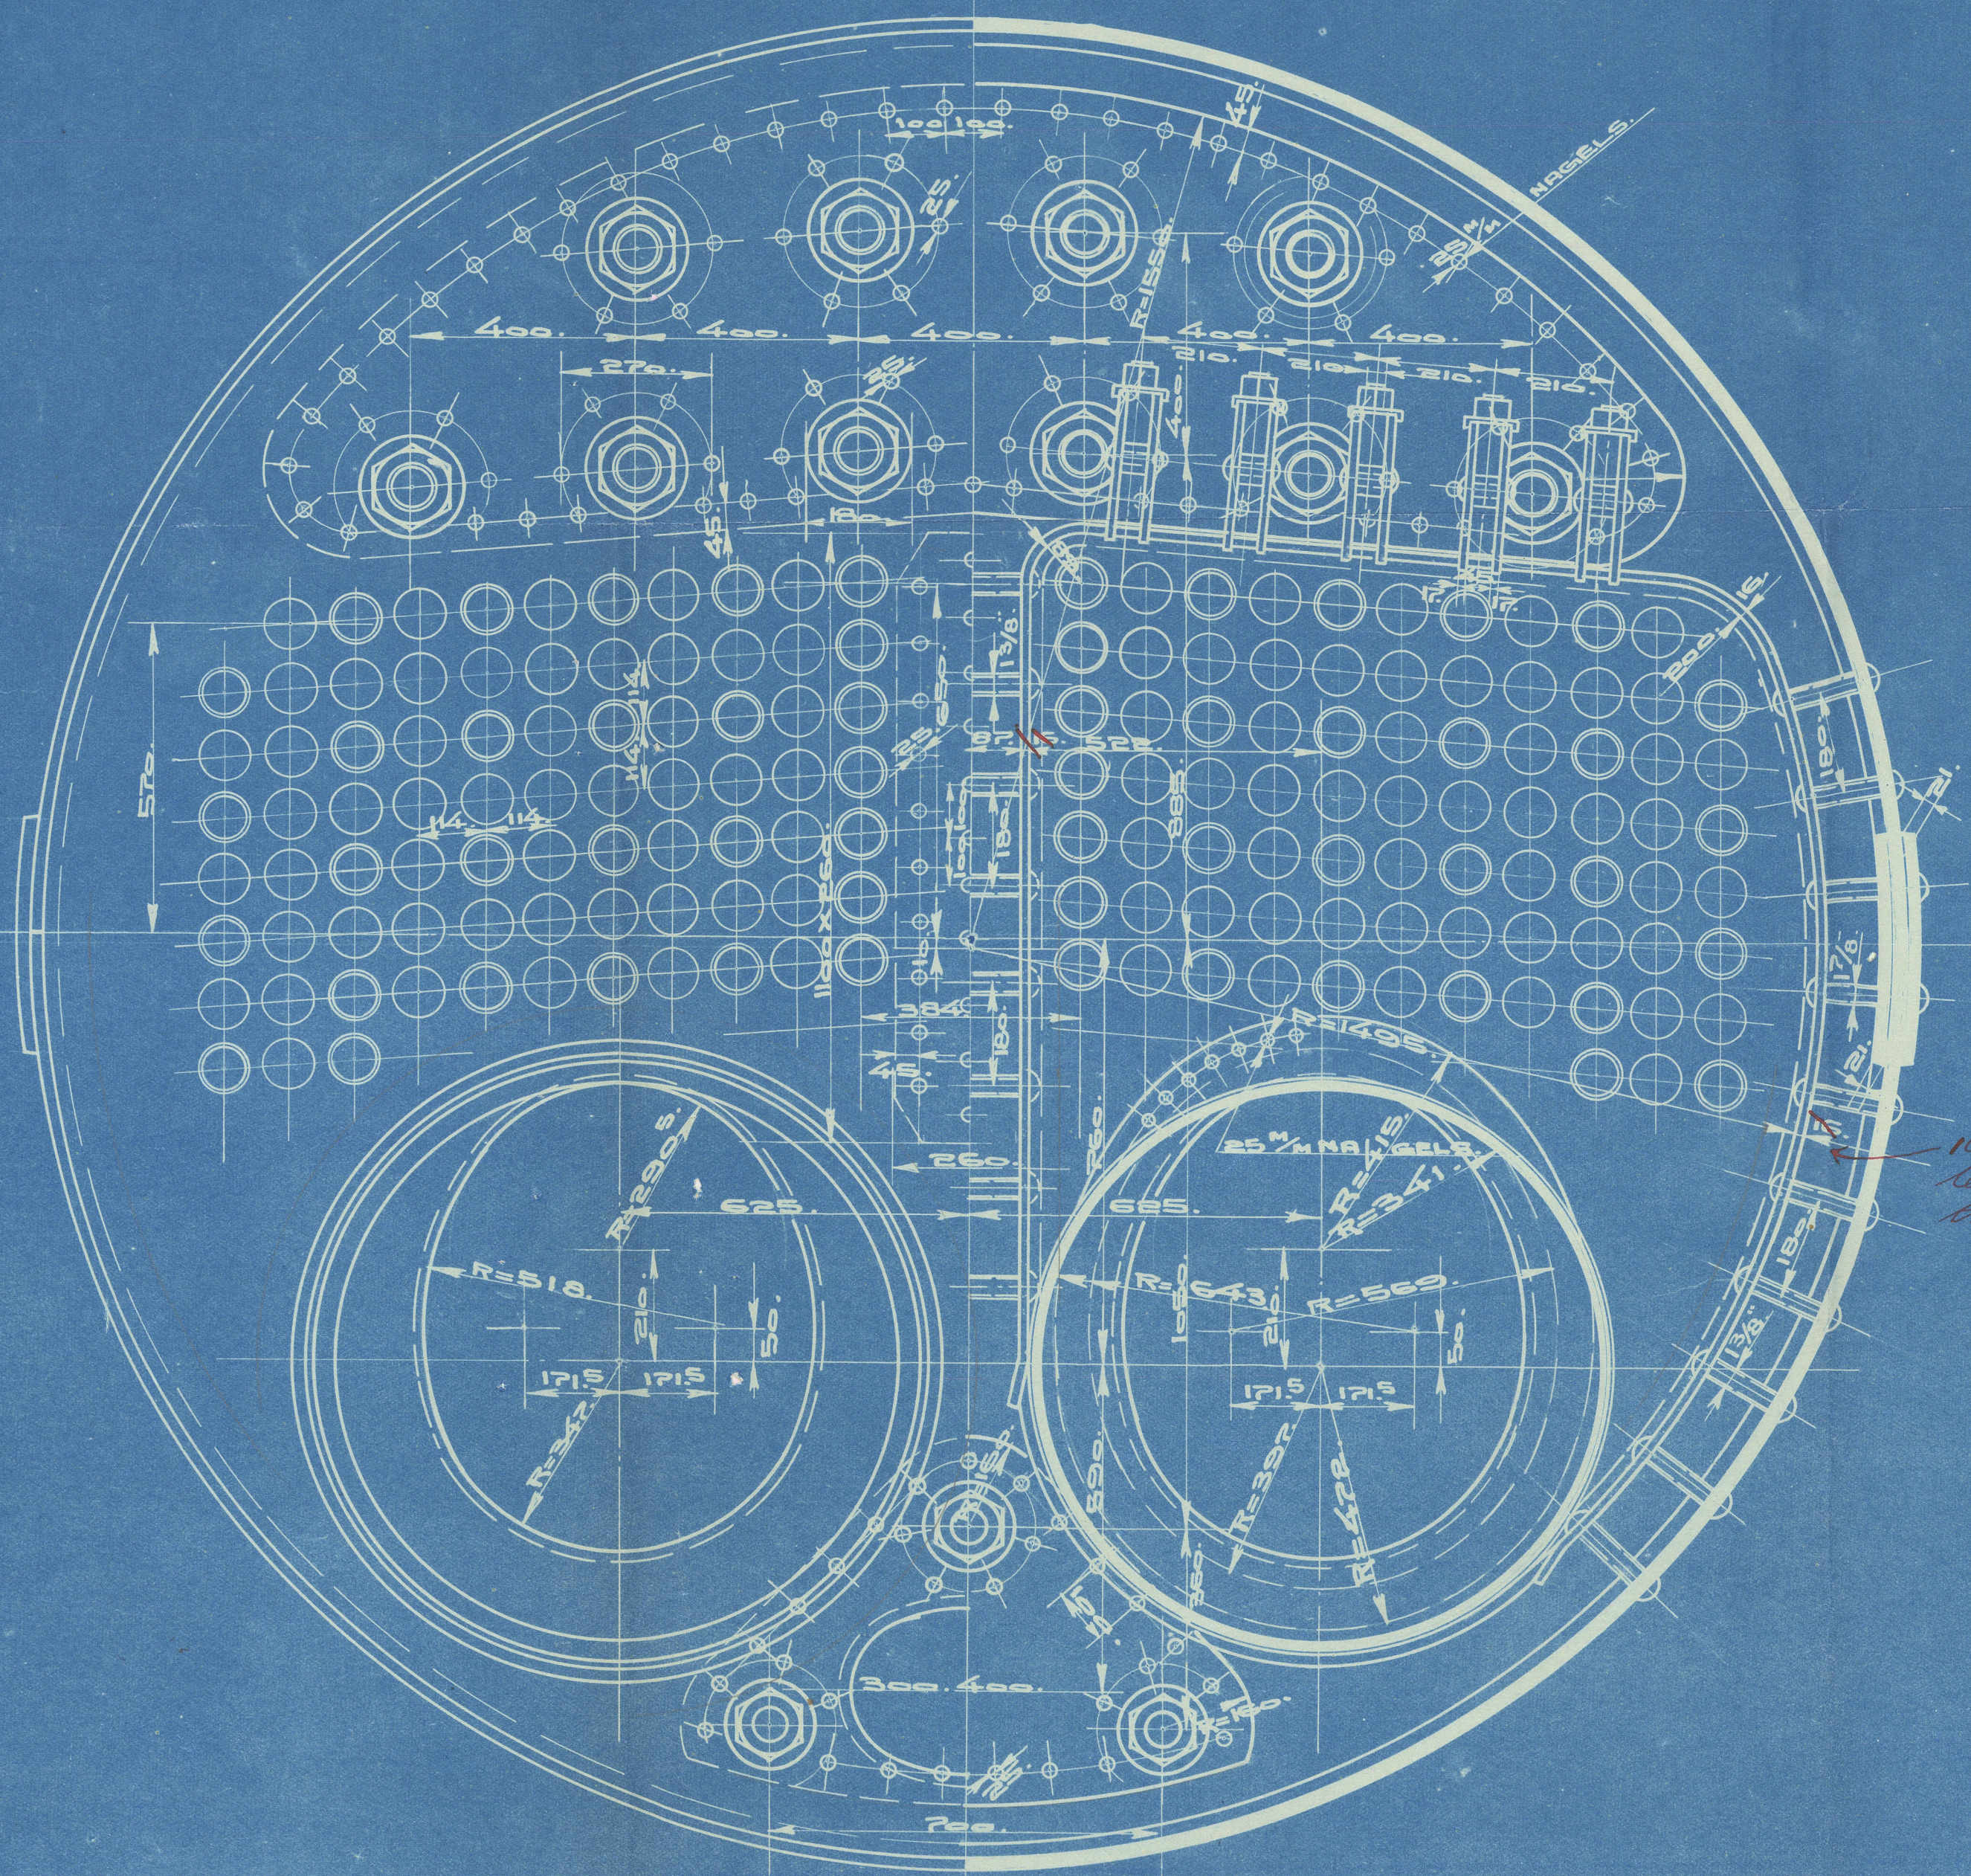

NAAMLooZE VENNOOTSCHAP
MACHINEFABRIEK EN SCHIEPswEST
VAN P. SMIT JR.
ROTTERDAM.

