



KAST OP H.S. MET OVERBRENGING

UIT SPT. 0 GEZIEN

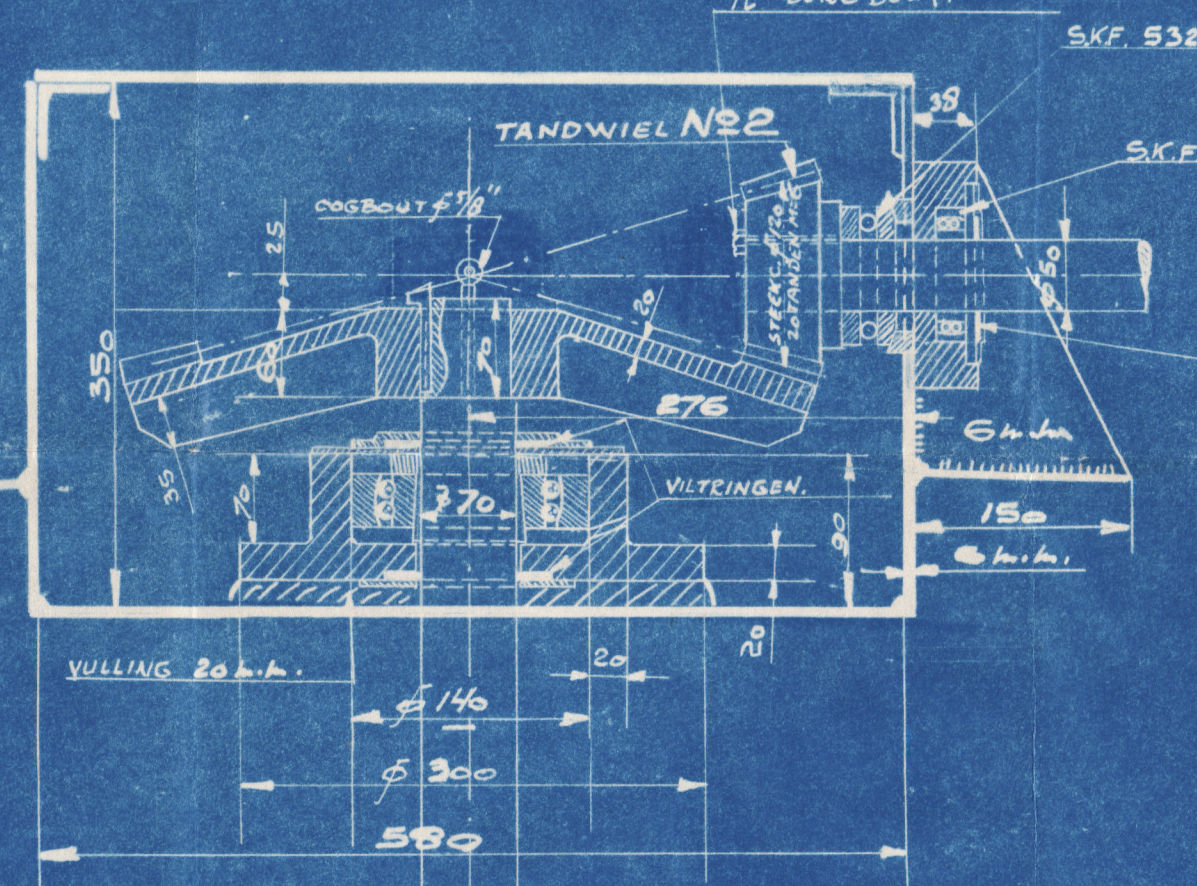


KAST OP H.S.

ZYVAANZICHT UIT S.B. GEZIEN

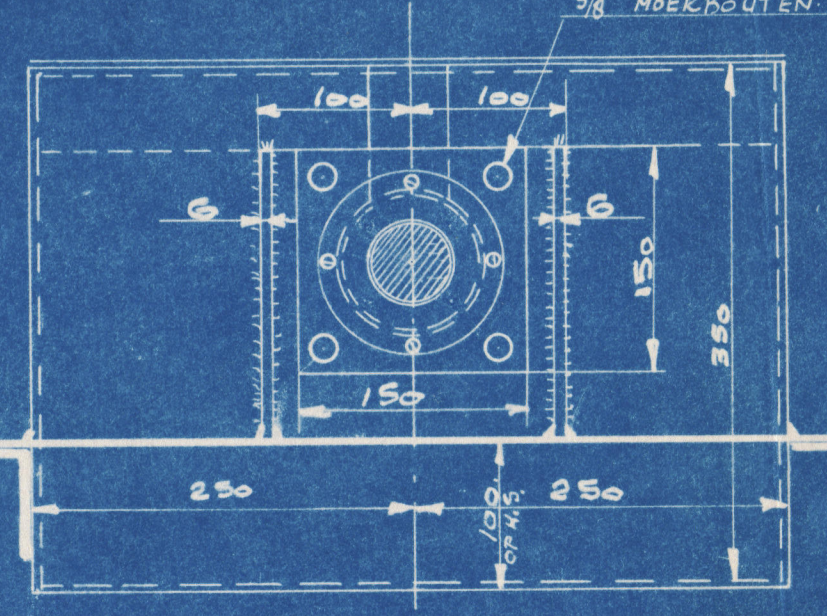


S.B. ACHTERKAST


UIT SPT. 0 GEZIEN

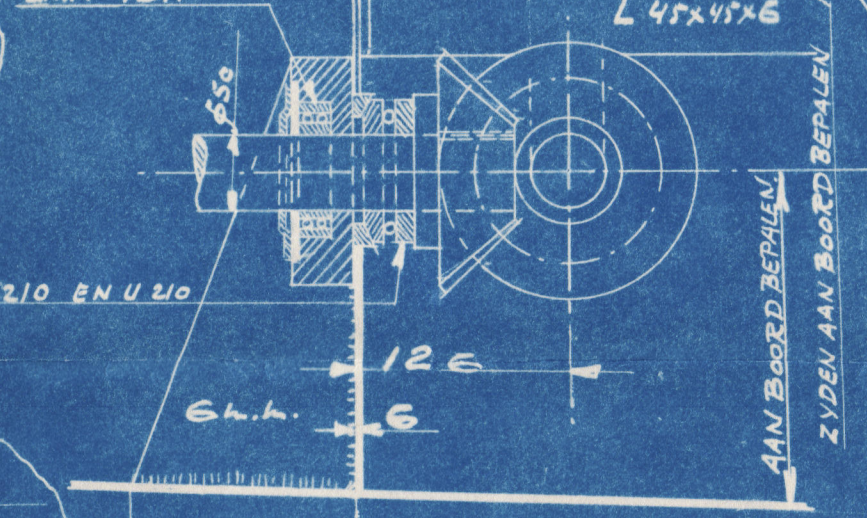

KUSSEN BLOK B

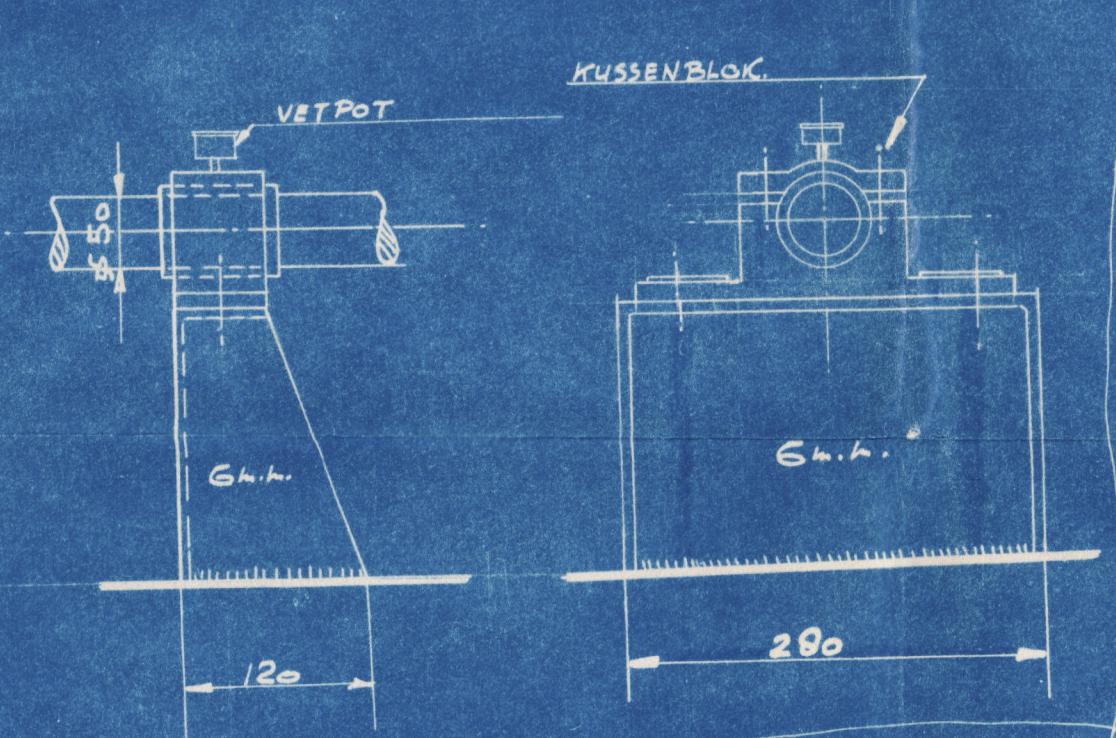


S.B. OVERBRENGING VOOR

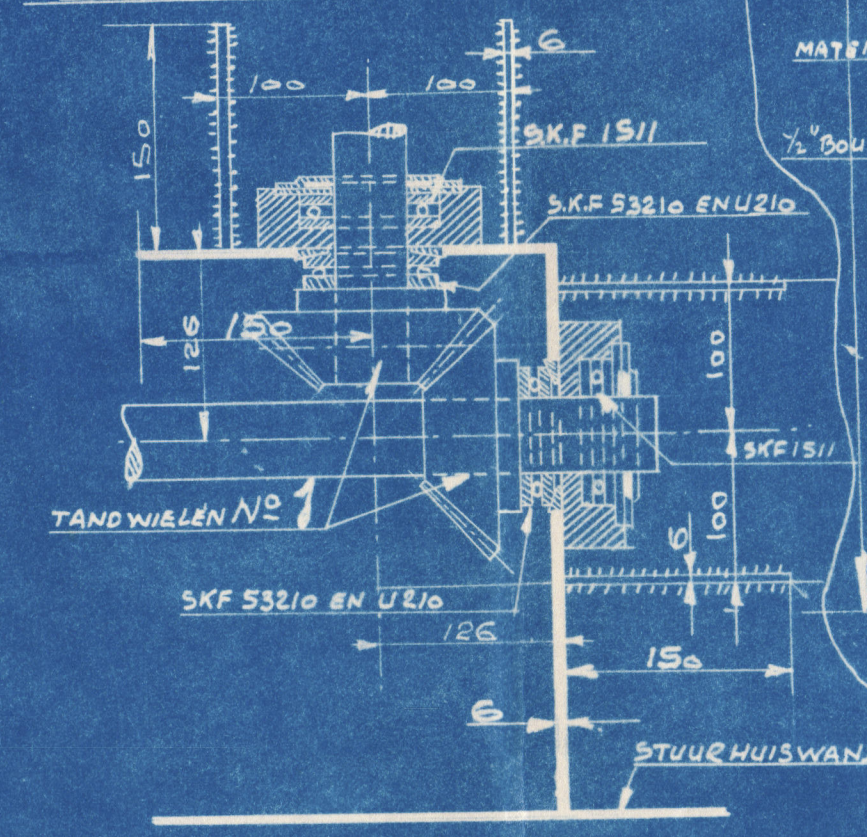


HANDSTUURMACHINE


LANGS DOORSNEDE

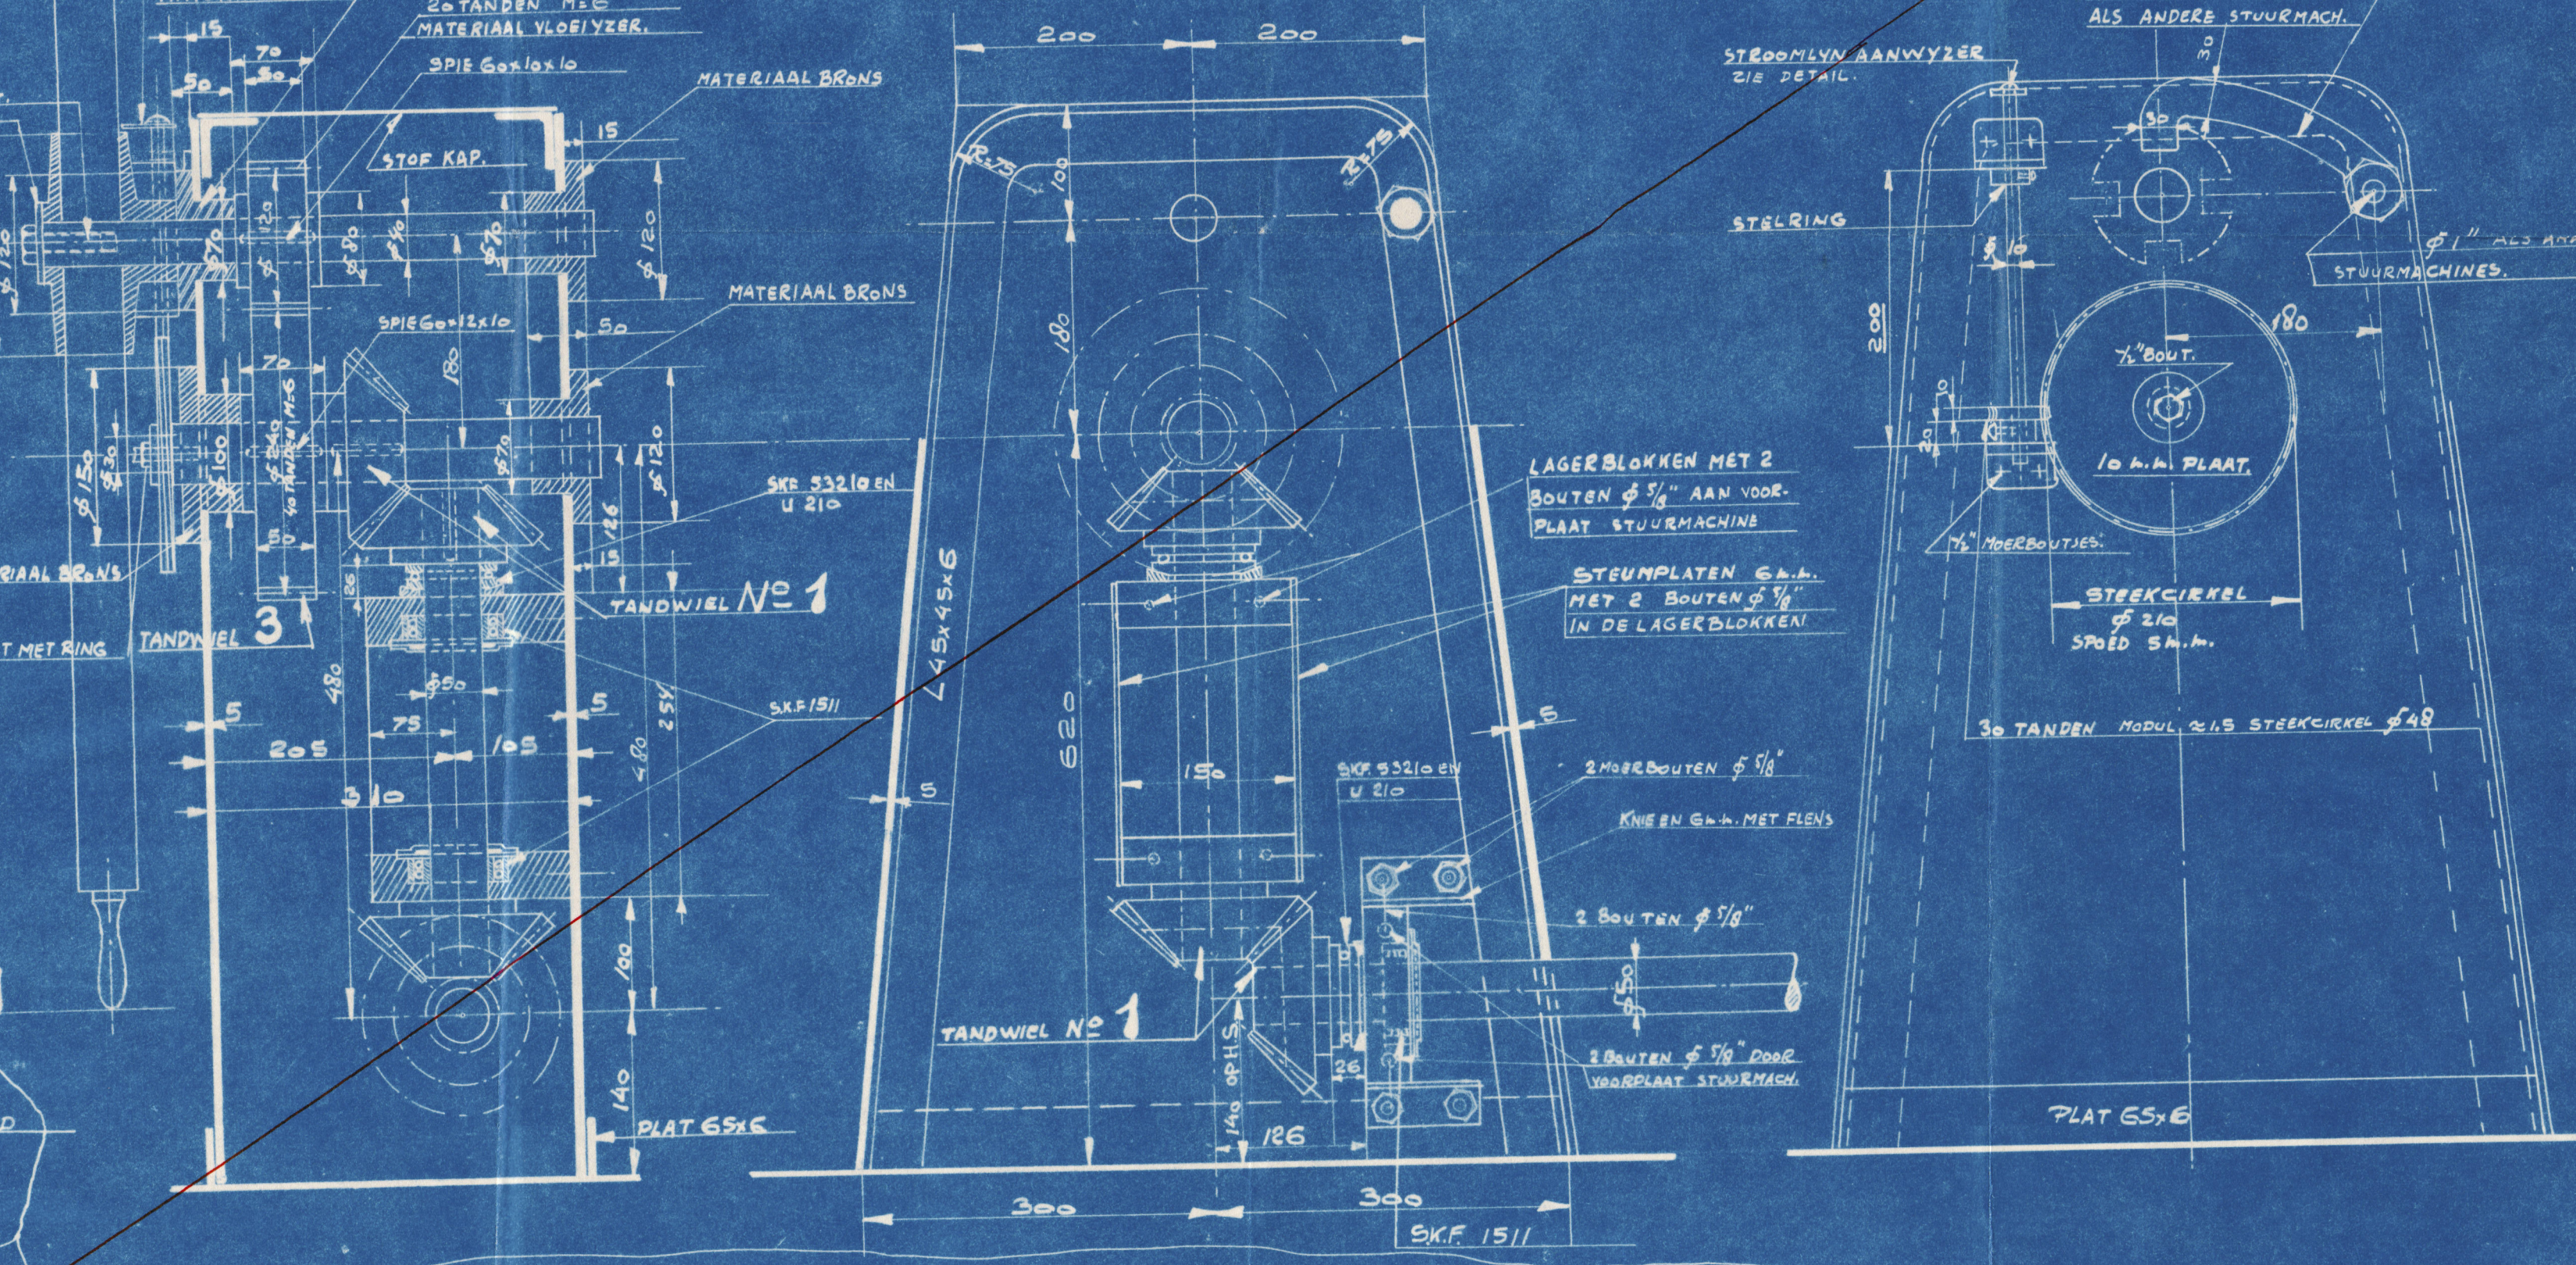


NOODHELMSTOKKEN OP ROERKONINGEN

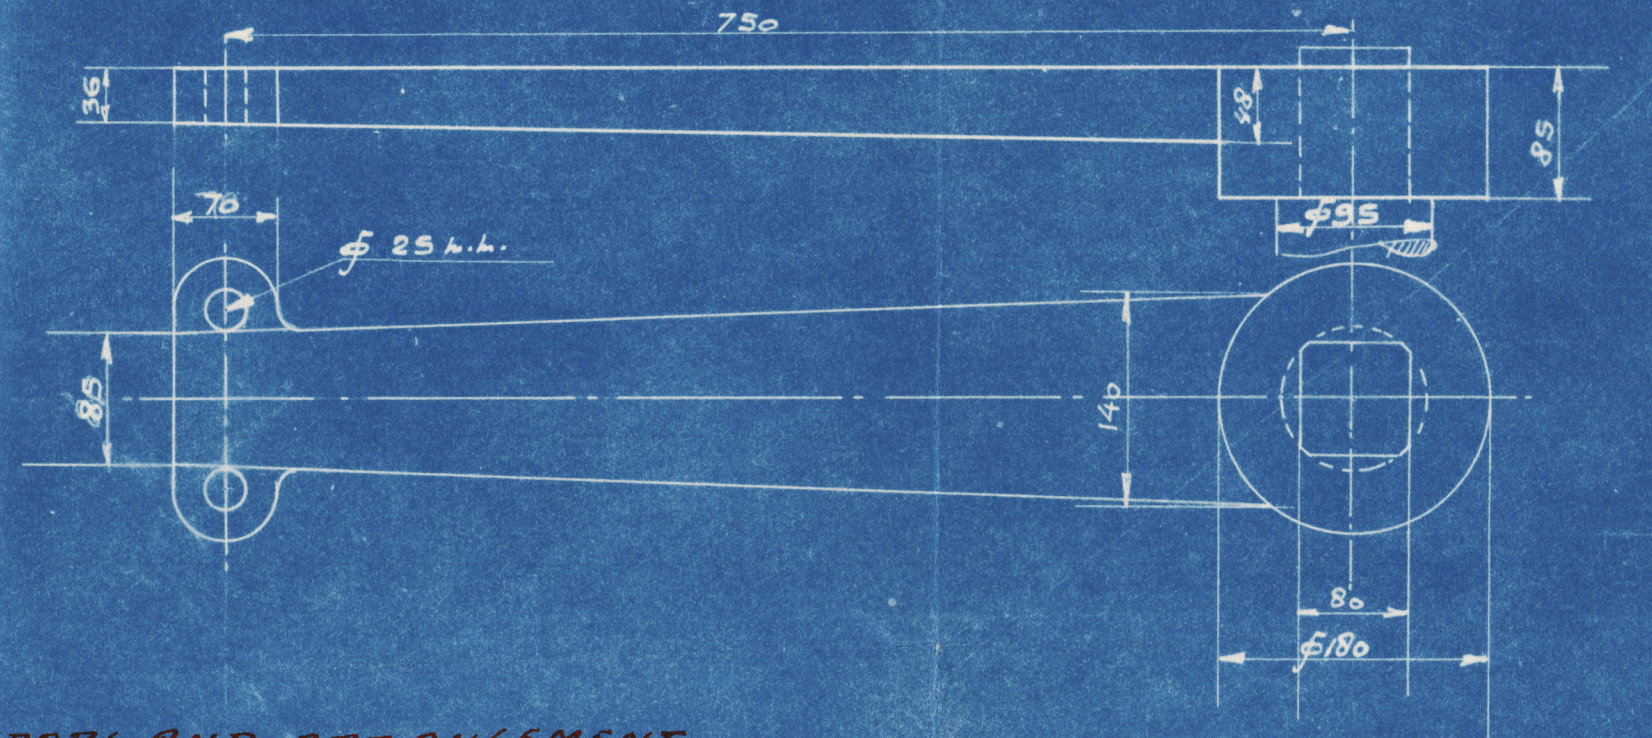


TANDWIEL N° 3

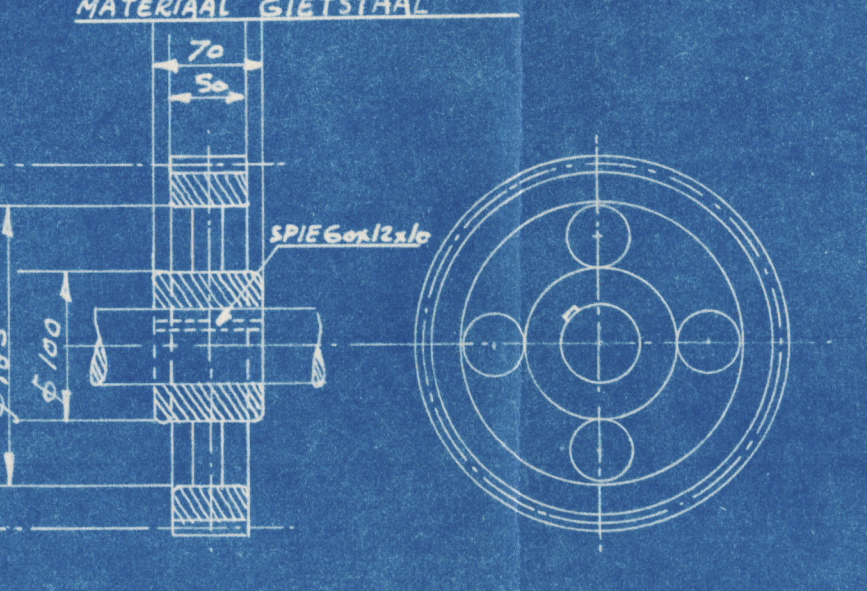

KOPPELING A

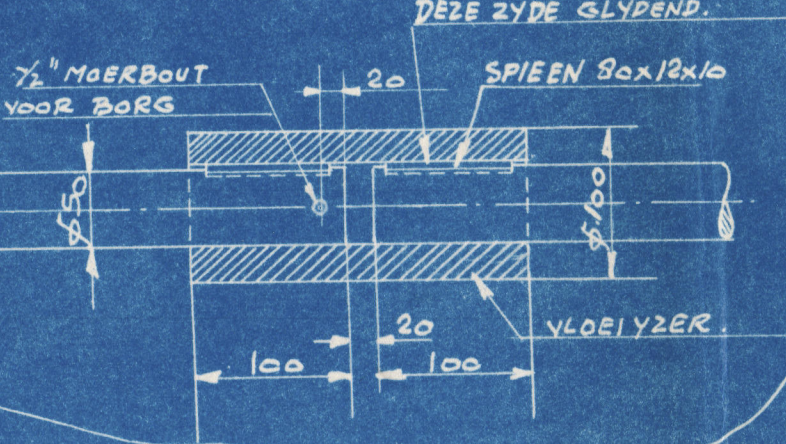

KOPPELING B

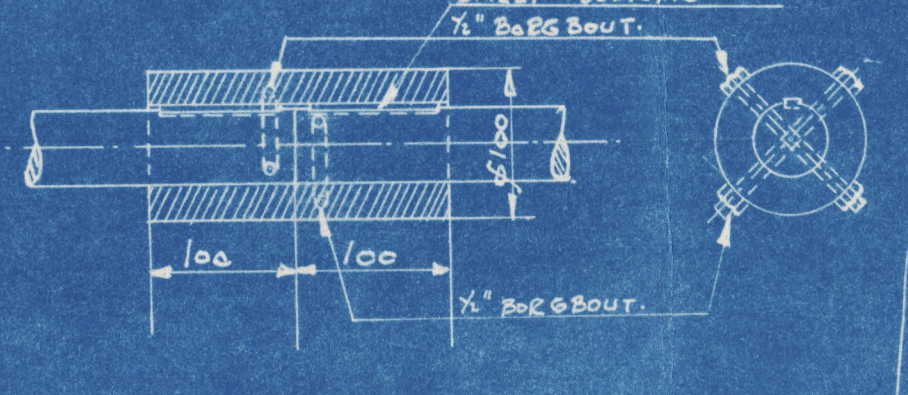

RUDDER BRANE, STOPS AND ARRANGEMENT OF BLOCKS & TALKIE TO SURVEYORS' SATISFACTION.

N.V. Scheepswerf „Gidoon“ v.h.J. Koster Nieuw Groningen-Holland

SCHAAL: 1:25
1:5

OMSCHRIJVING: **STUURBEWEGING MET HANDSTUURMACHINE**


ONTWERP: A.B.
DATUM: 3-2-40
CONTR.

TEKENING: 970 172

"VIRIATO"



steering gear

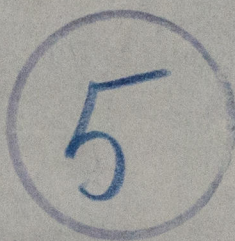

© 2019

Lloyd's Register
Foundation

W291-0063