


Druckwelle.

M. 1:10

D.T. 317 ÷ 19

7

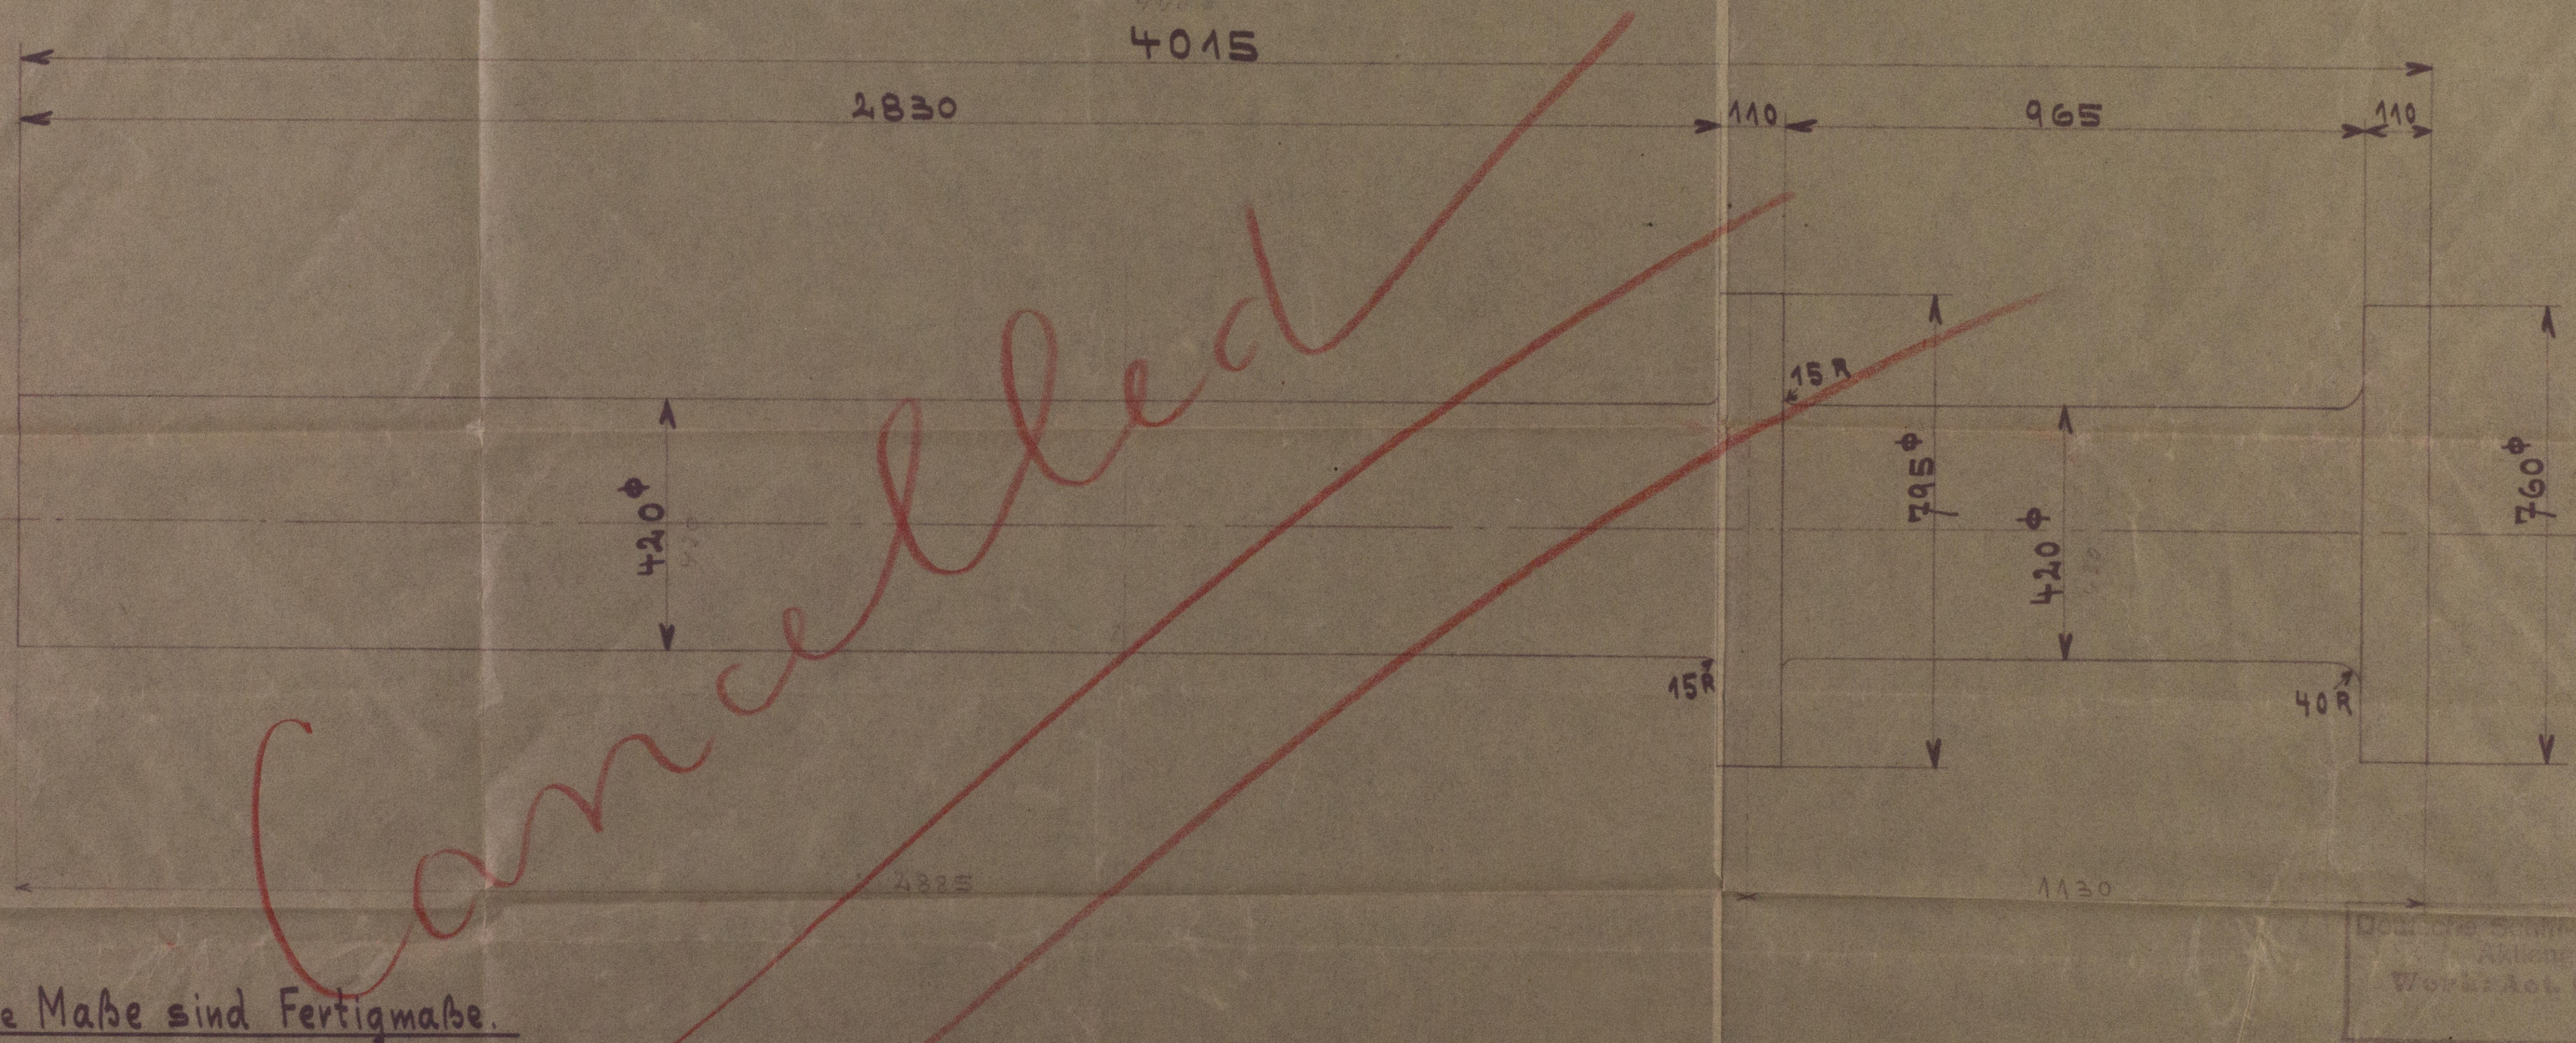

Eingetragene Maße sind Fertigmaße.

Die Druckwelle ist allseitig mit 3 mm Zugabe vorgedreht zu liefern.

Aktiengesellschaft
Werk: A.G. Weser, Bremen

M2, den 2. III. 1931

Lloyd's Register
Foundation
W299-0174

Messrs. Deutsche Schiff- u. Maschinenbau AG

Thrust shaft, proposed

for s.s. "Meerkerke"

Bremen letter E. 4/11/33.

W299-0174