


LONDON COPY

W305-0201

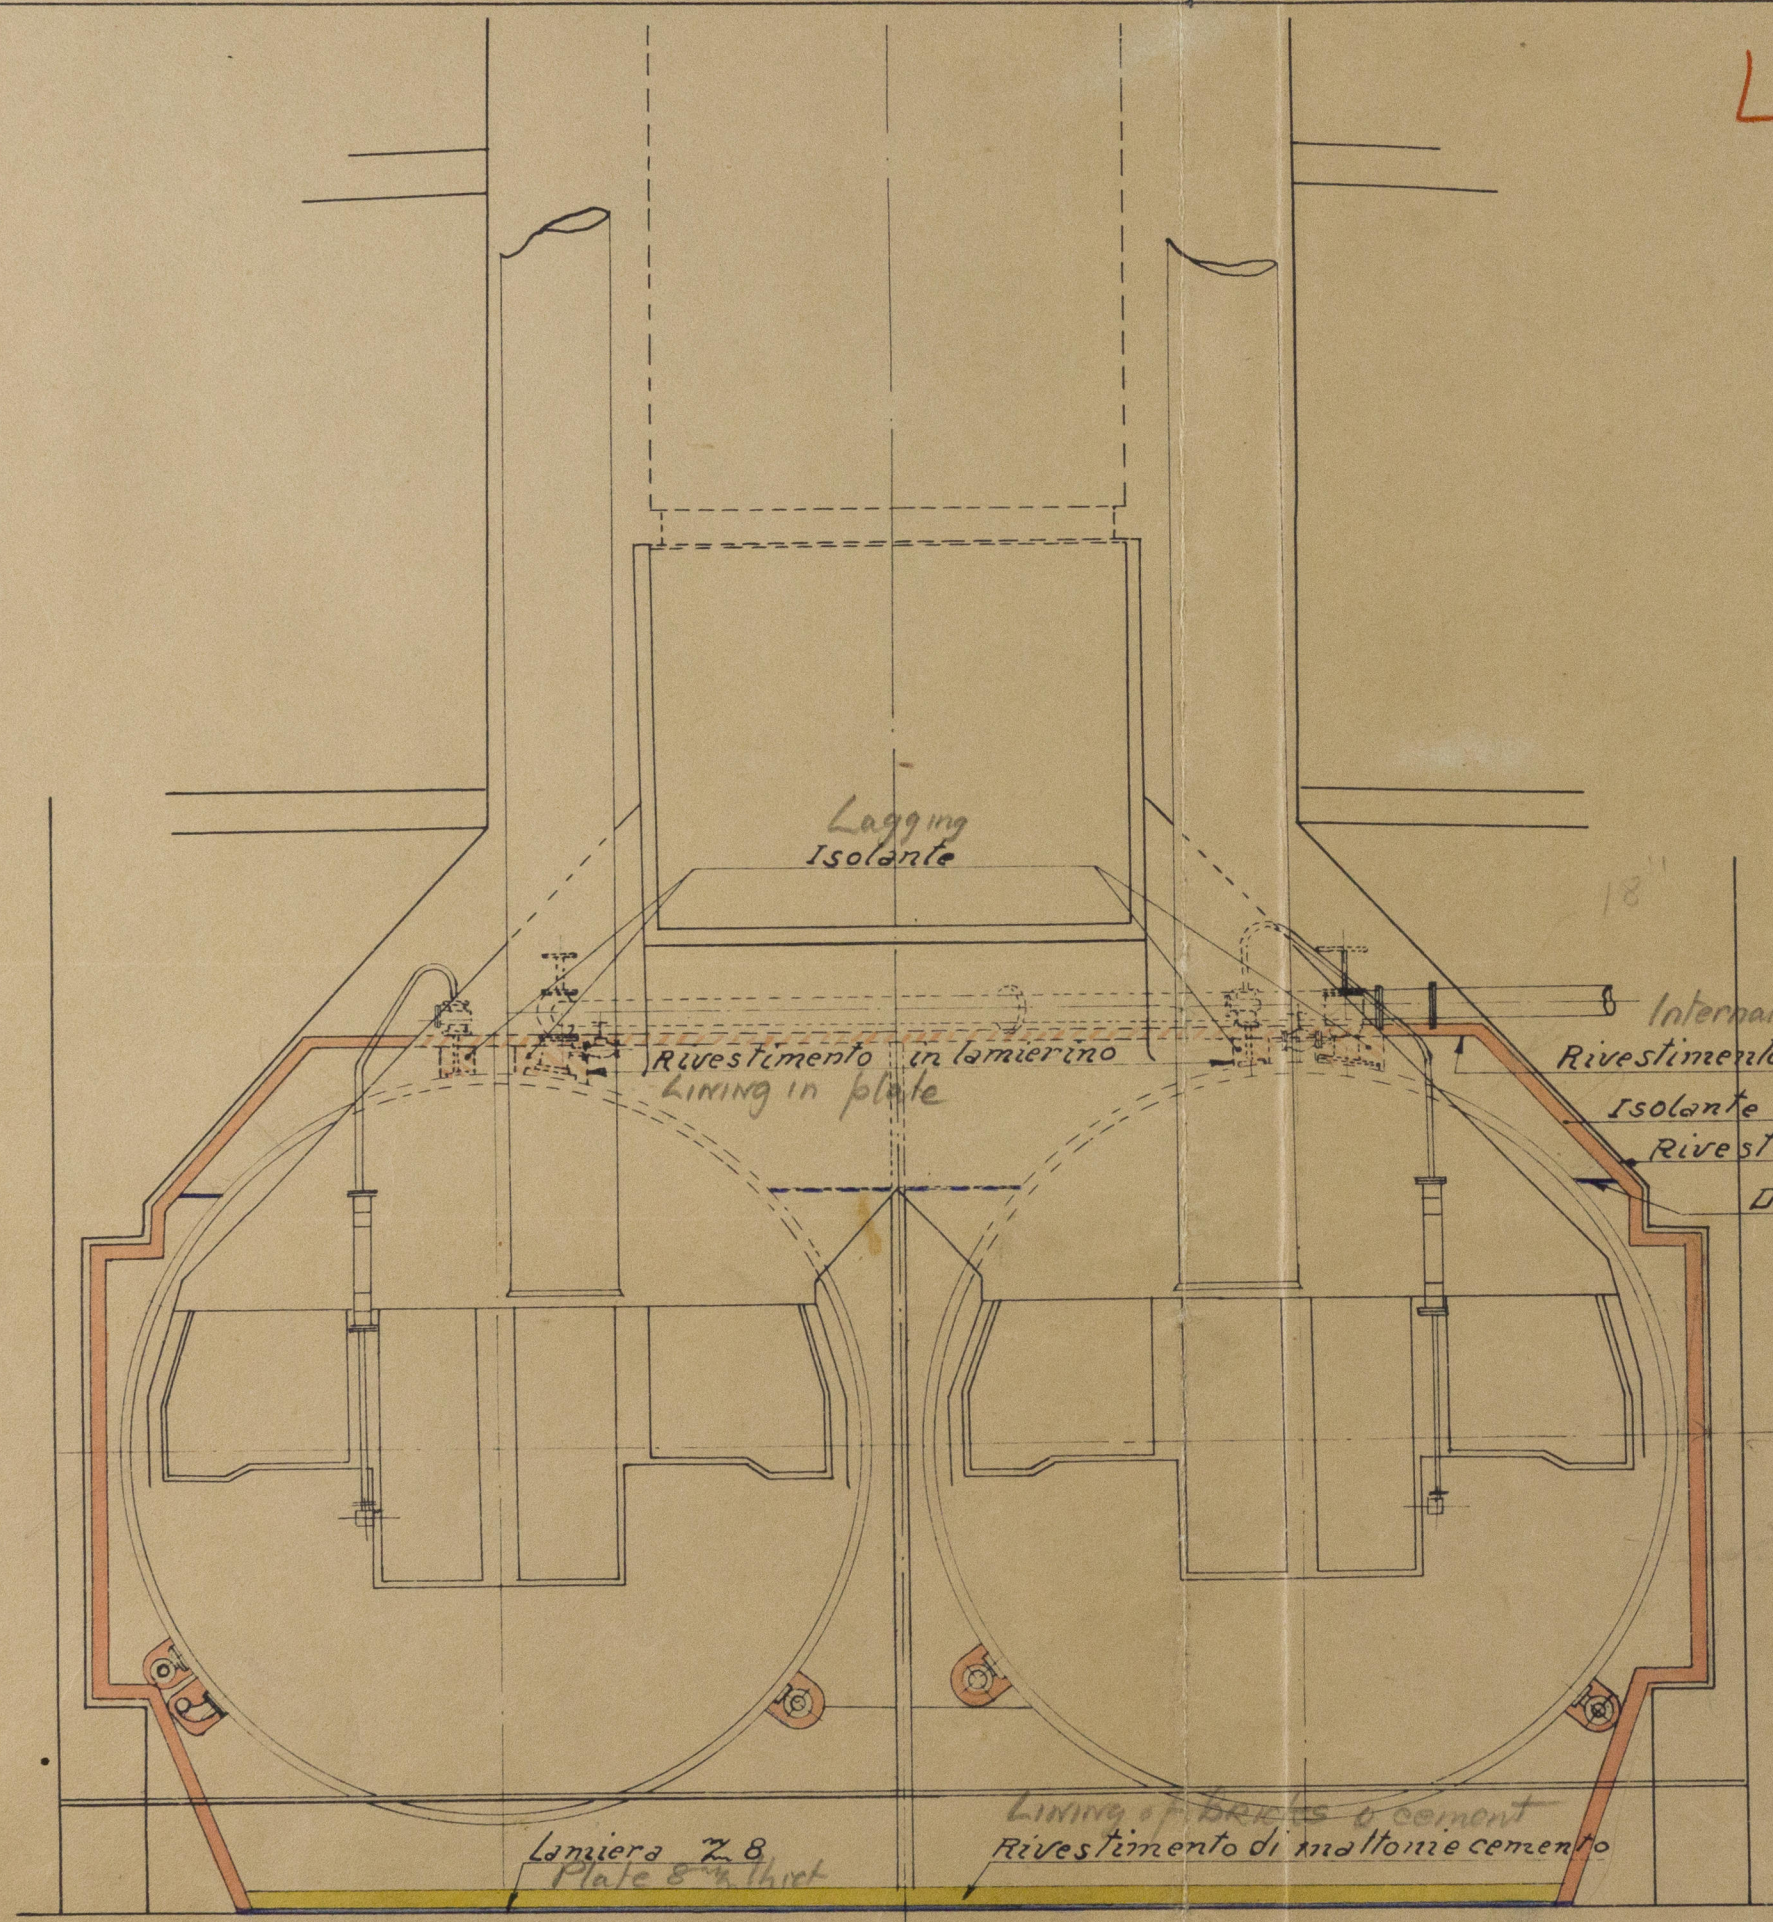

Noted. J. M. C. 13/12/31

5/8 ALABAMA  
General Arrangement  
Front of 2 forward boilers

I.M.I. IMPRESA MARITIMA E INDUSTRIALE - GENOVA	
CONCESSIONE DI ECONOMIZZAZIONE INDUSTRIALE	
DE DOMANDA 1934	
Piroscopo ALABAMA	
Sistemazione generale	
Fronte 2 caldaie di prora	1: 48
26-27-28	7136
27	27 sett 1937. XIV.