


Gen. 15670.

P.C. "ALABAMA"

LONDON COPY

Prolunghe per estrazione superiore -  
STAND PIPE FOR SCUM VALVE  
Scala 1:10

N° 2 pezzi

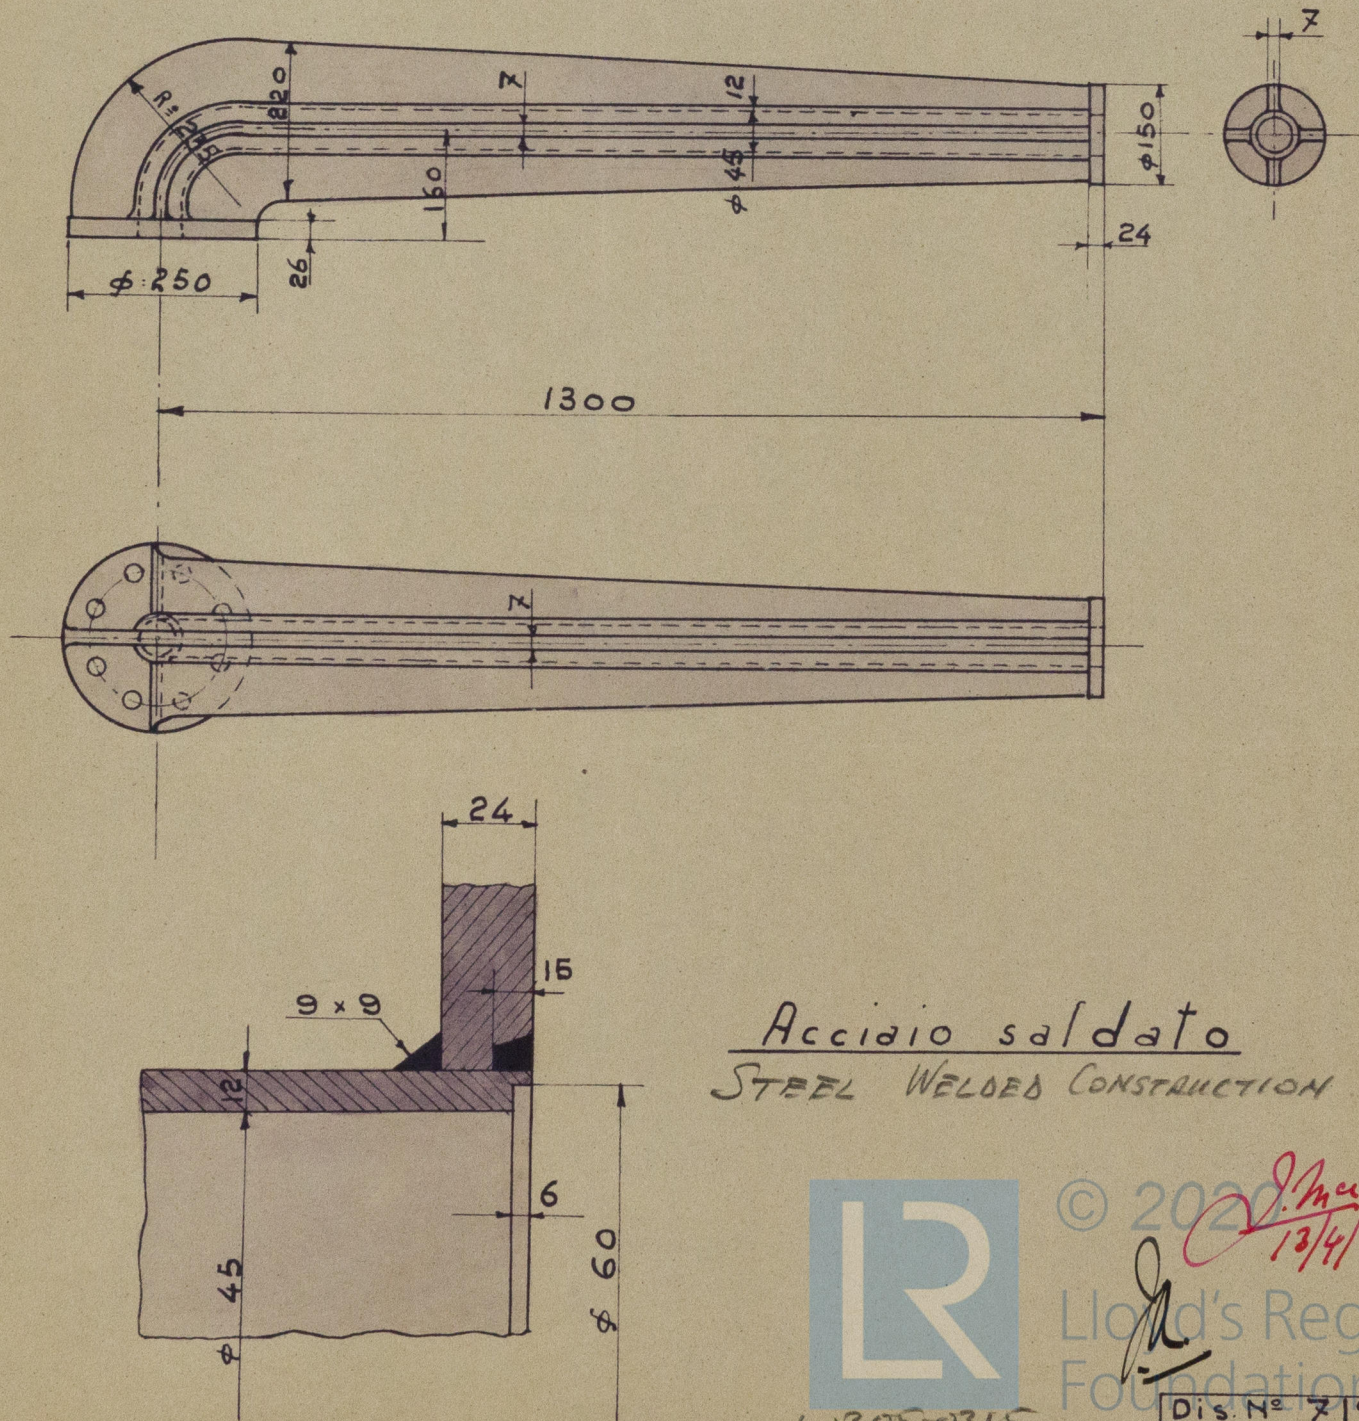

Acciaio saldato  
STEEL WELDED CONSTRUCTION



© 2020  
Lloyd's Register  
Foundation

W305-0315

Dis. N° 7196  
21 Genn. 1938 XVI