

W314-0254

4<sup>th</sup> Stage


at Kallered  
at Jermundar.

4 Stage

Koldenringe heicy federn  
mit Treppensitz zum  
Überstreifen.

8/11. 1923


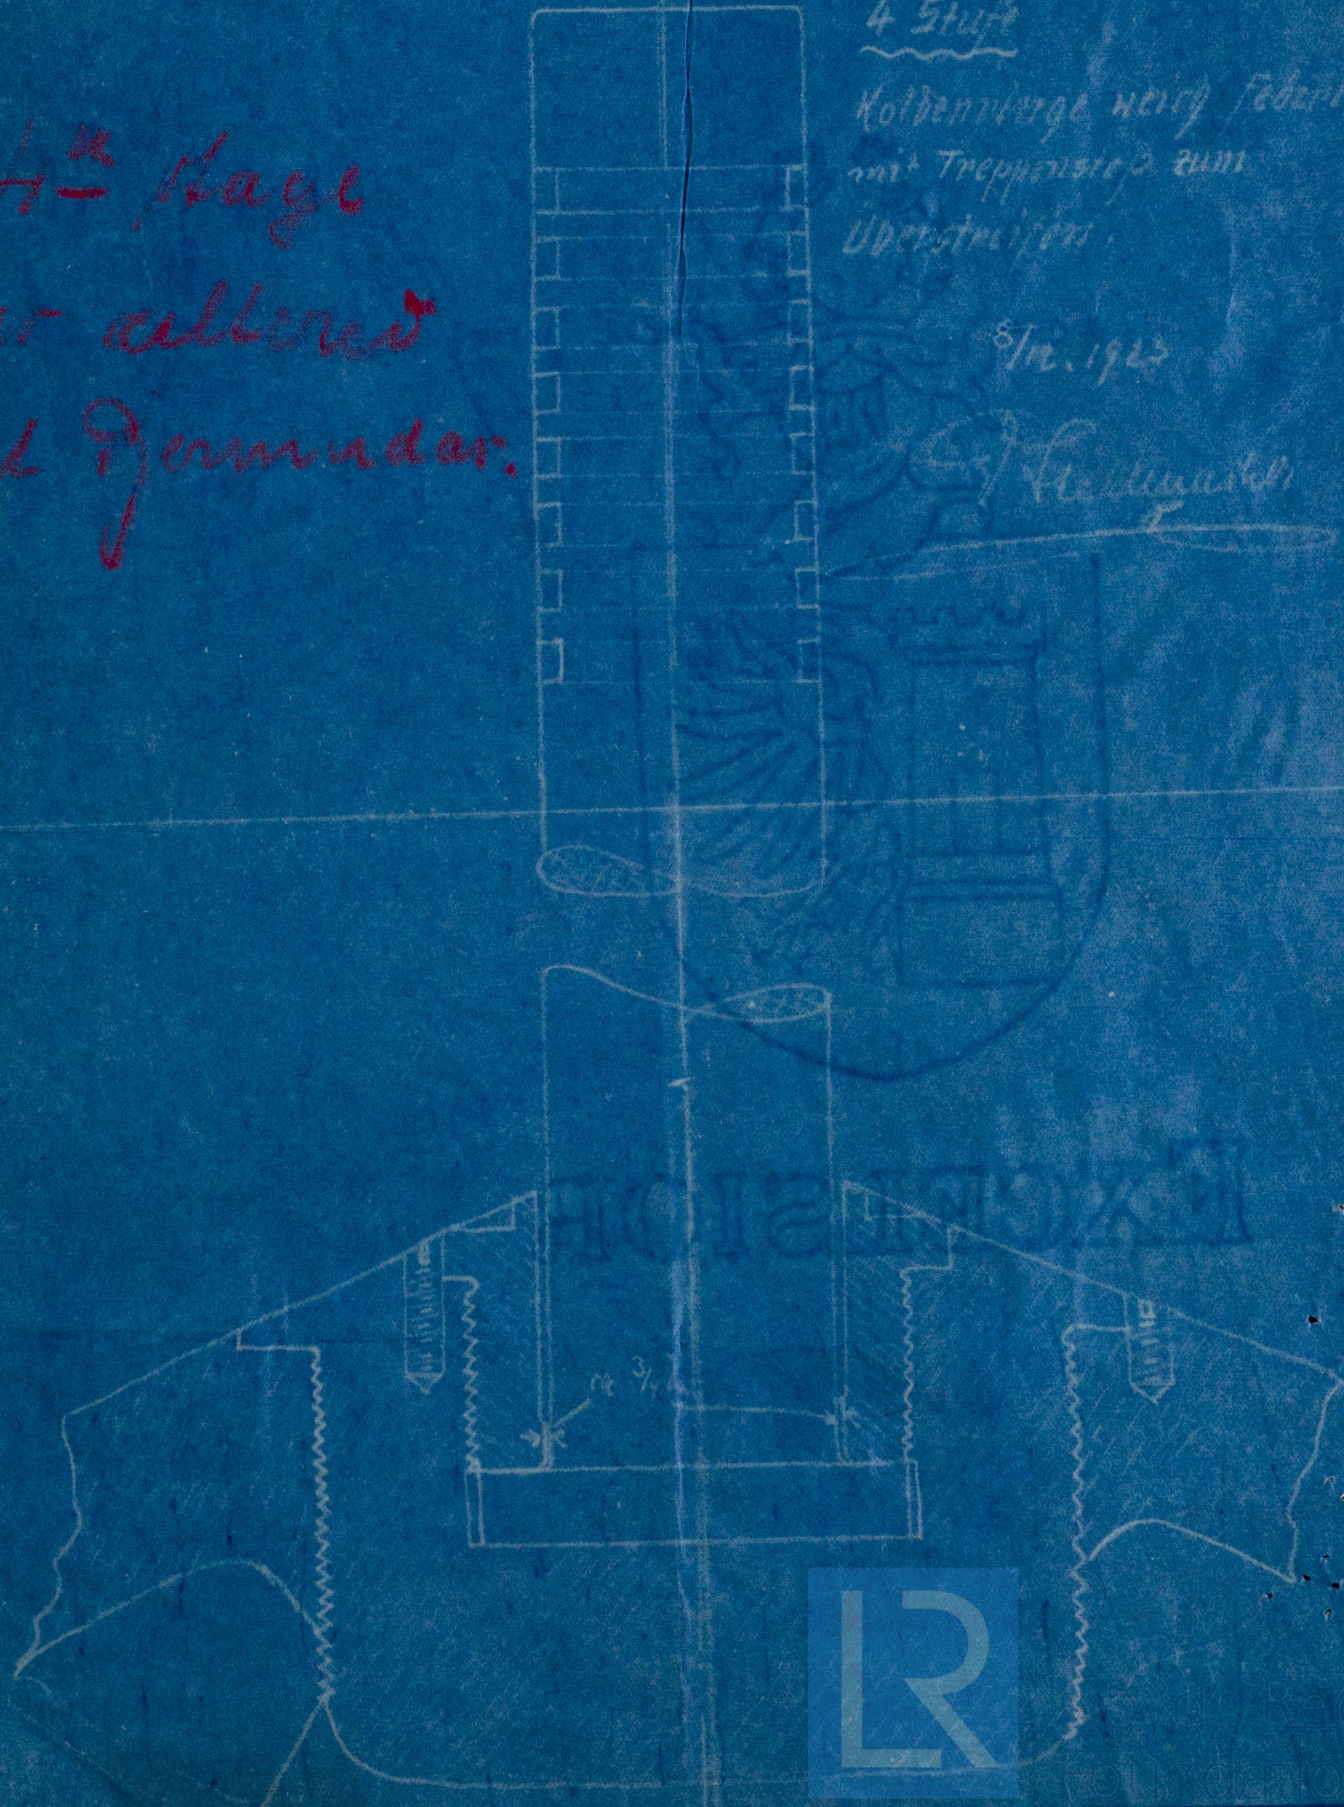



Yacht "RIPPLE"

W314-0254



© 2019

Lloyd's Register  
Foundation