


3/2/22

# Auxiliary Ketch Yacht "Eleni".

## Segel-Yacht mit Hilfsmotor.

Größte Länge über Deck	23,00 m
Länge in der W. L.	16,50 "
Größte Breite	4,50 "
Tiefgang	2,50 "

1:50. 3.3  $\frac{1}{2}$  m = mehr

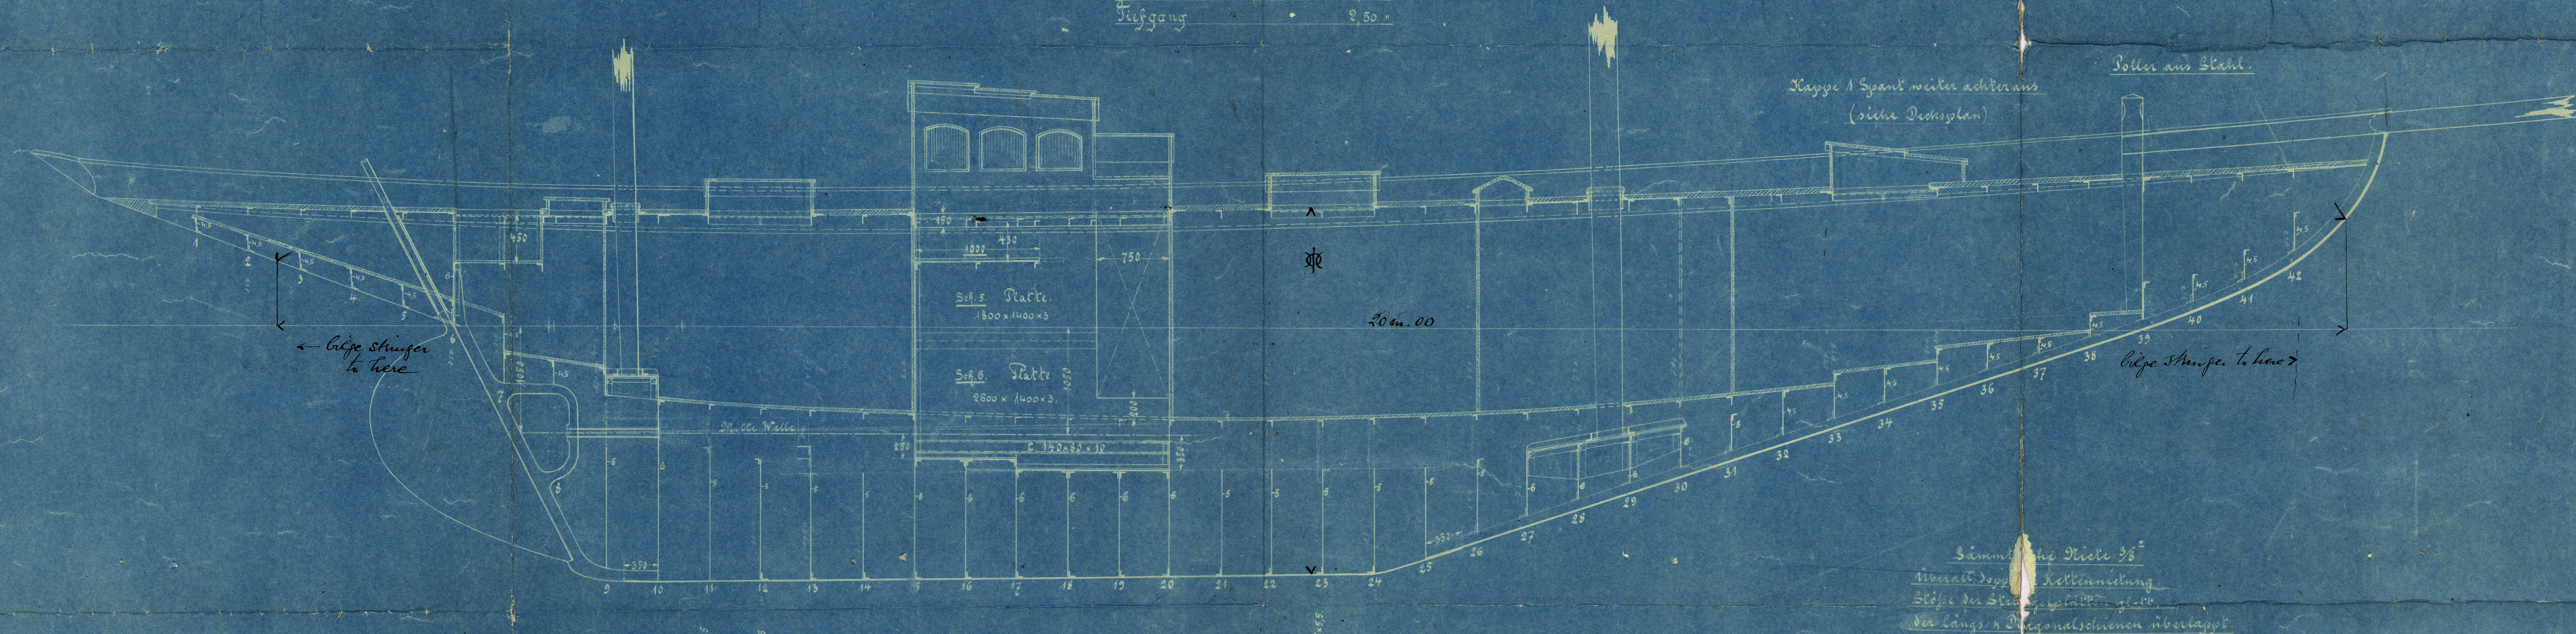

Aktion-Gesellschaft „Neptun“  
Schiffwerft u. Maschinenfabrik  
Abteilung für Schiffbau.

G. Bary

1.3.22



Aux. Ketch Yacht

<sup>"Hoculat"</sup>

Ex

"Eleni"



Profile and Deck



© 2019

Lloyd's Register  
Foundation

W315-0203