


— MY "LILY MAID" M. RYS —

— Plan de Construction —

— Coupe longitudinale —

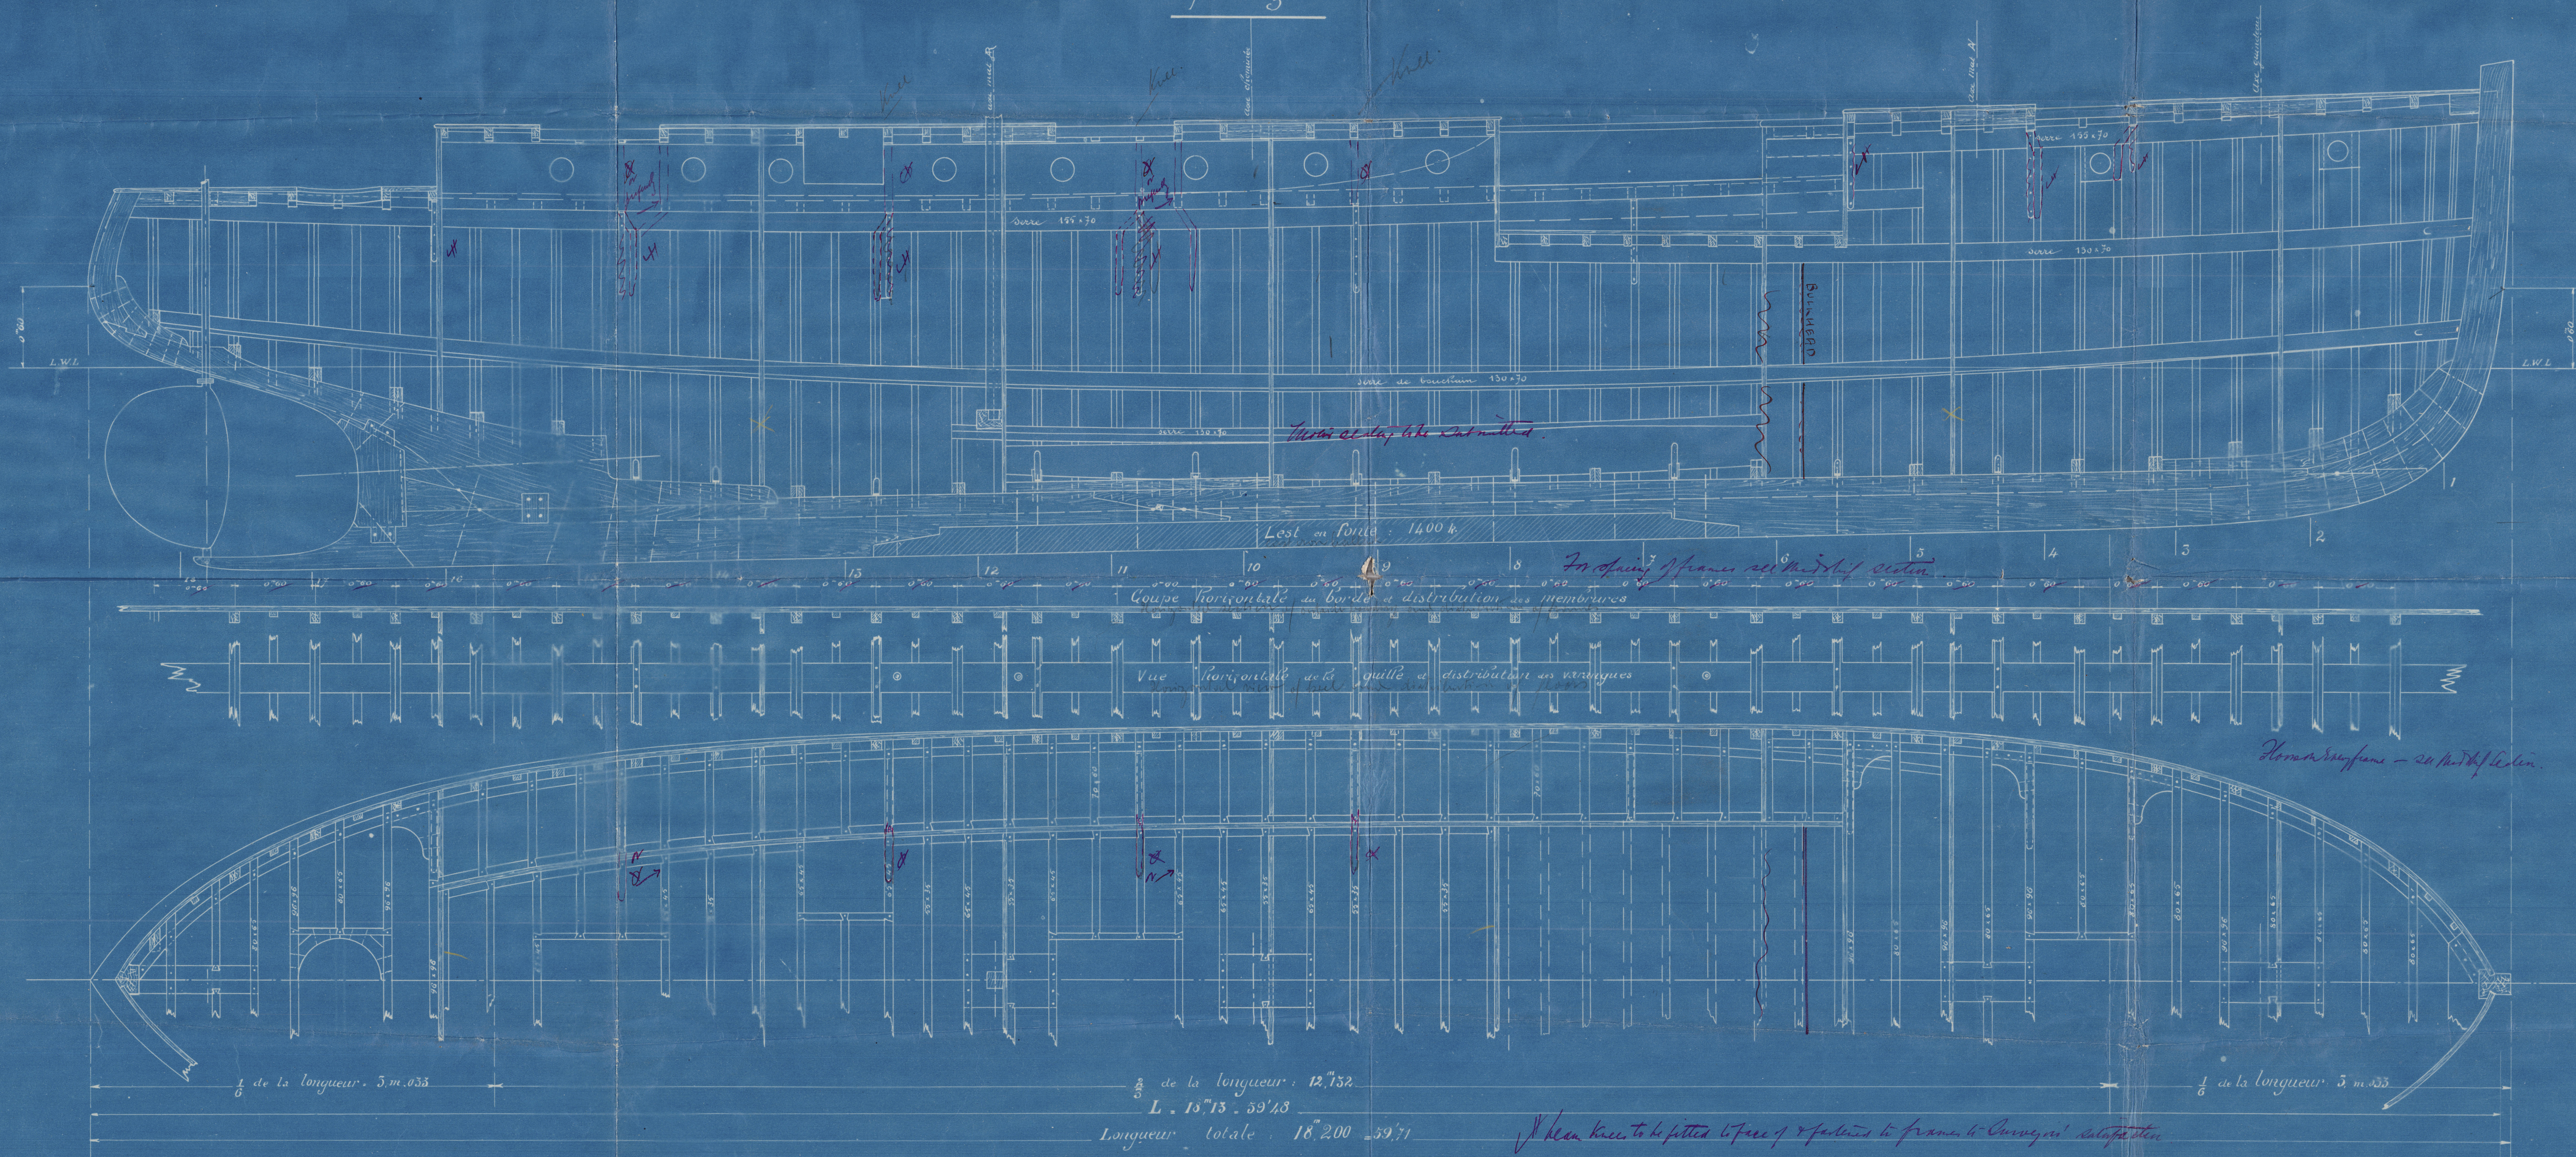

— Caractéristiques —

Longueur : L - 59'48. 18 m 13
 Largeur : B - 12'46. 3'80
 Creux : D - 8'38. 2'55


Détermination des Nombres

Course N° 1 :
 B + D - 225 x 0,35 = 4,28 x 0,39 = 15,37

Longitudinal N° 1 :
 L (B + D) - 39'48 x 11,58 = 367

Echelle : 5%

T. 232. B. 1

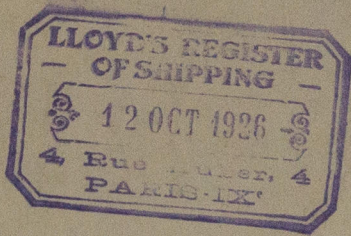

GEN. BOX NO 775

Chantiers Navals de Sartrouville

Yacht "Lily Maid IV"
PAR. 29.

Coupe Longitudinale

Office Colby



© 2020

Lloyd's Register
Foundation