


offa.cfm

..MY. "LILY MAID IV" RYS.

Coupe au Maître. — (Echelle: 1/10) —

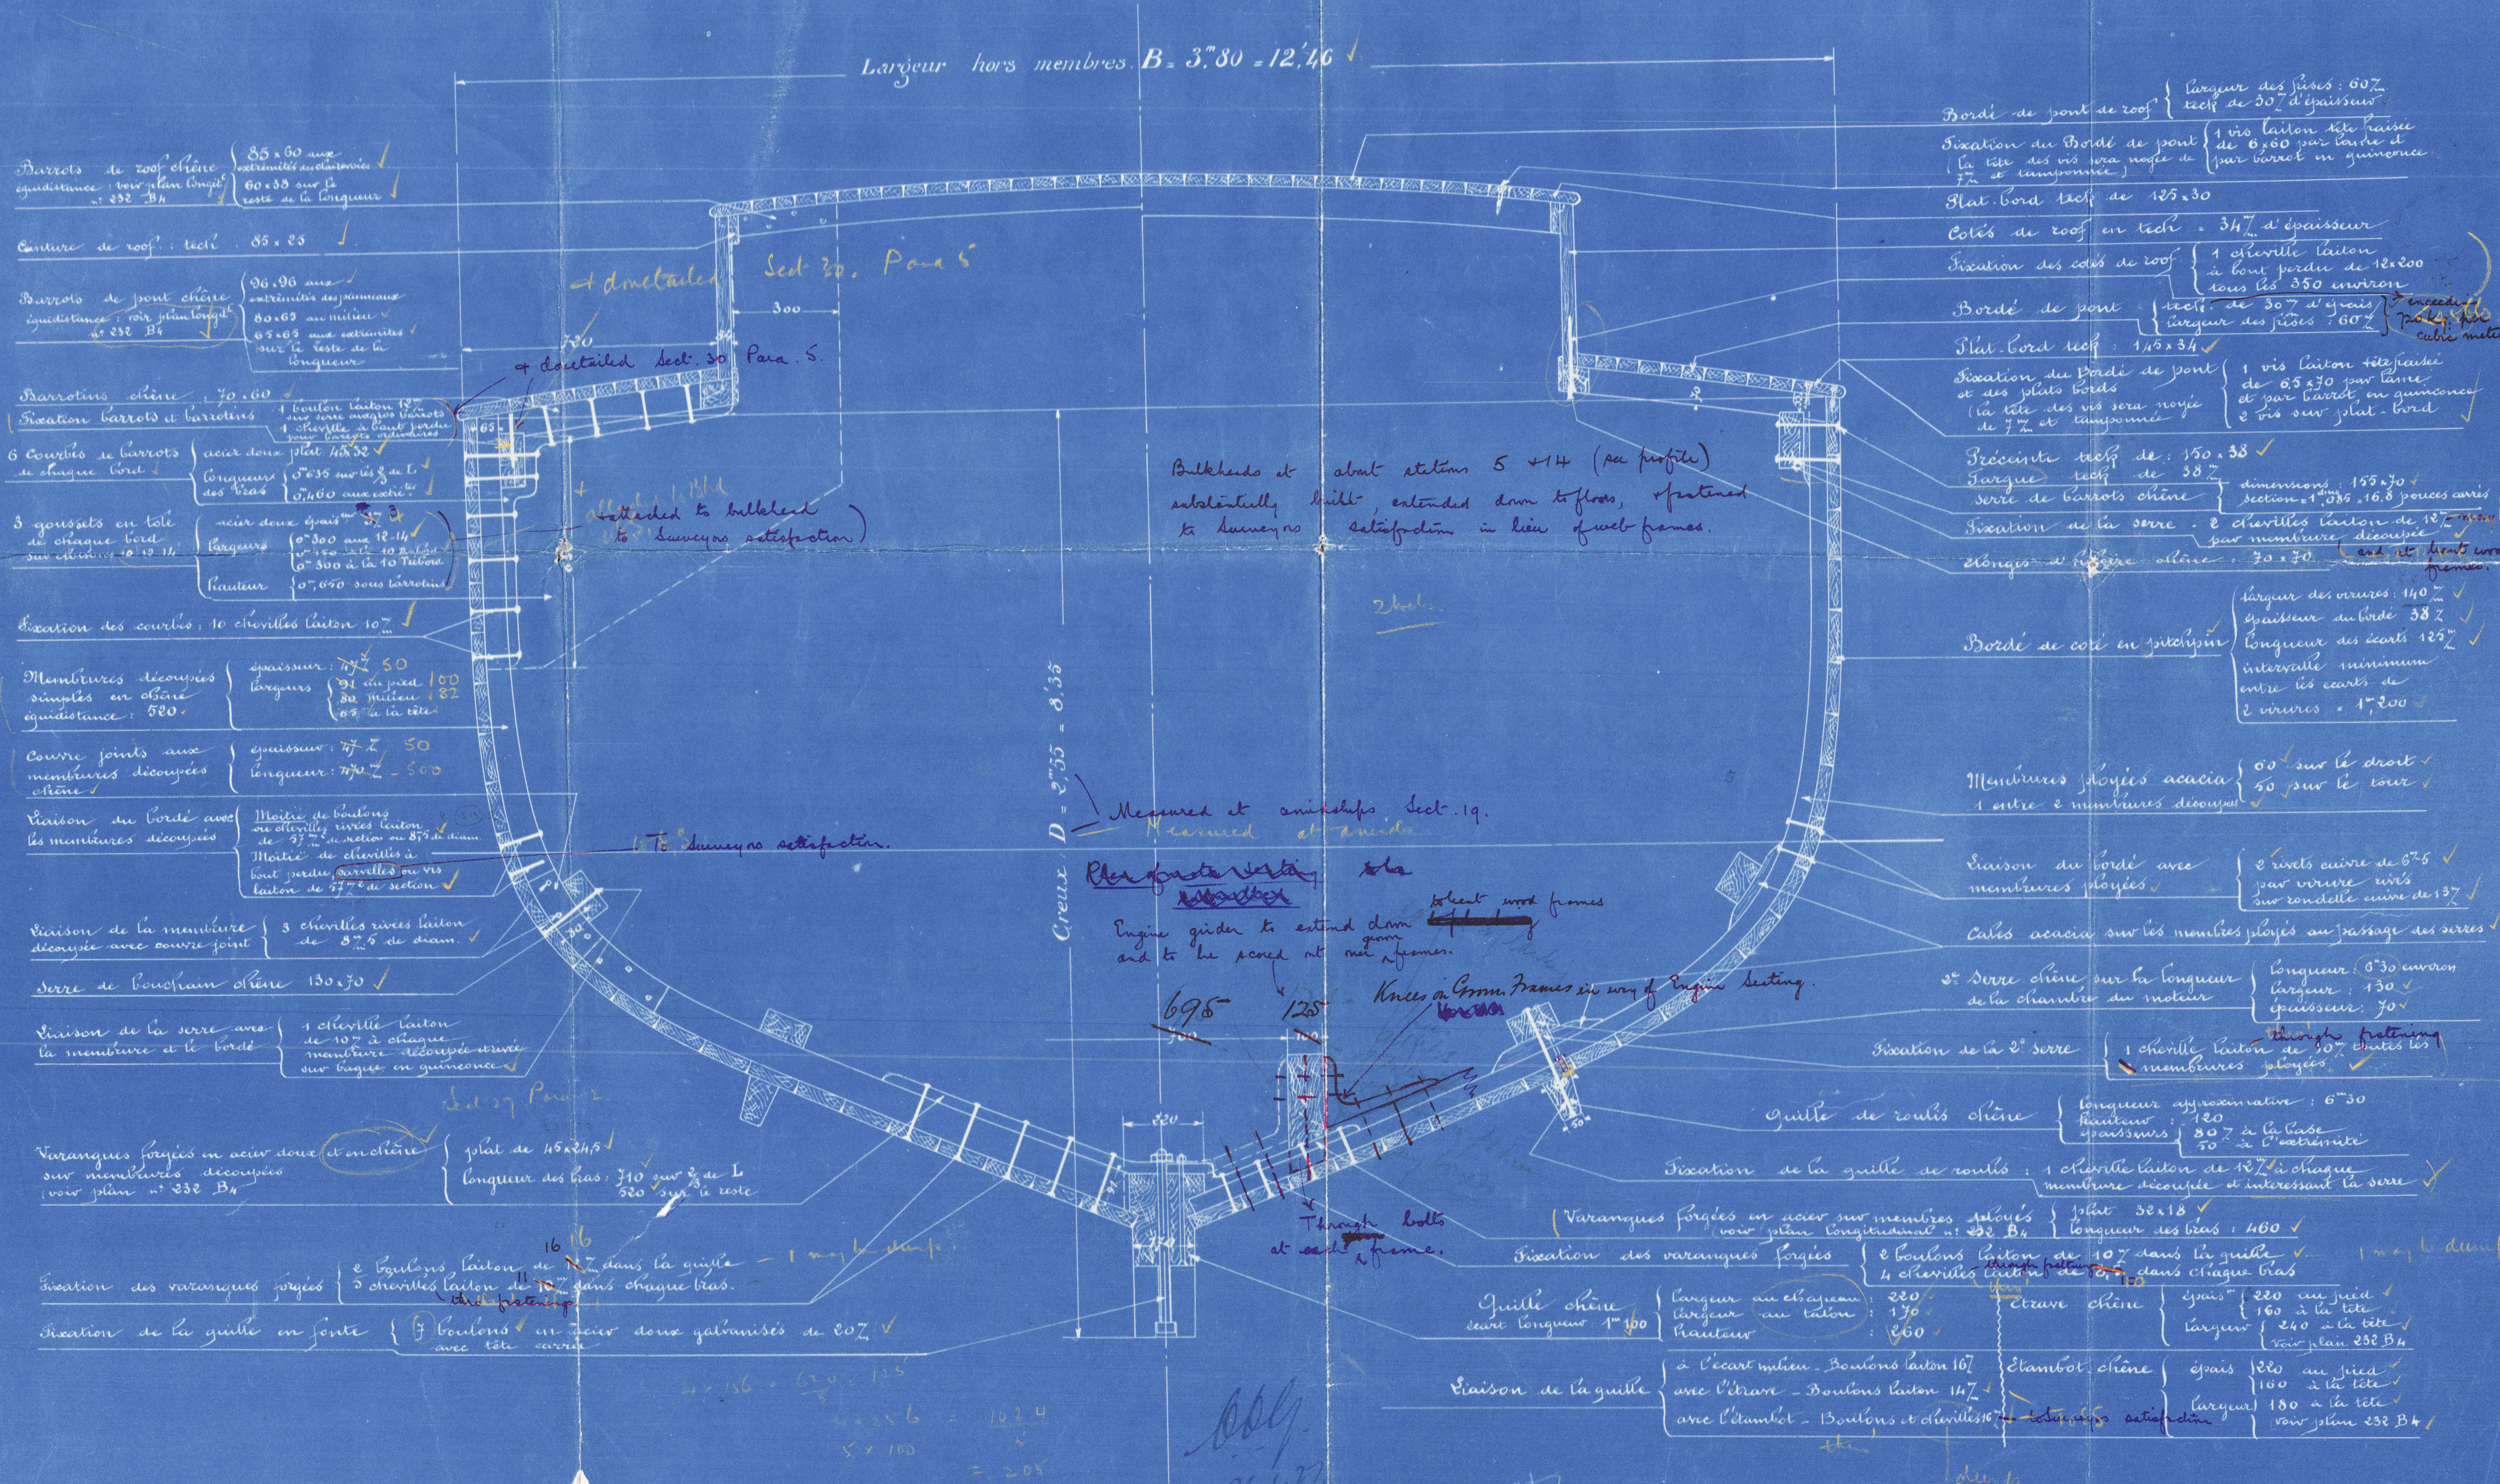


Sartrouville 10 janvier 1927

232. B.5

~ Chantiers Navals
de Sartrouville
Société Paul Jouët & Co

Yacht à Moteur.
"Lily Maid IV"
PAR. 29.
(Capitaine Rumbold).

Coupe au Maître

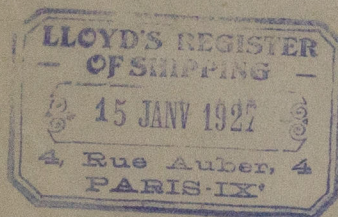

W316-0101

© 2020
GEN. BOX NO 775
Lloyd's Register
Foundation