
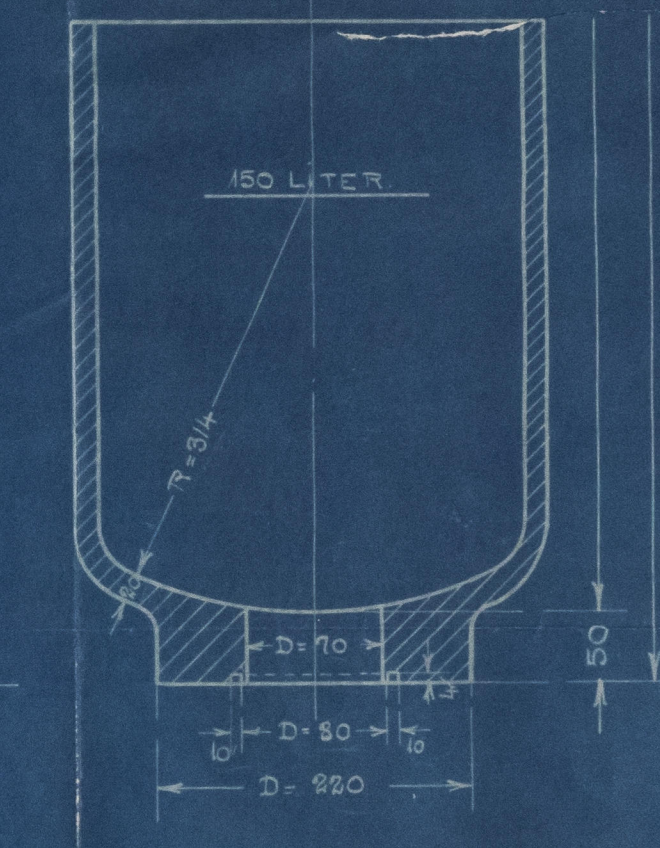
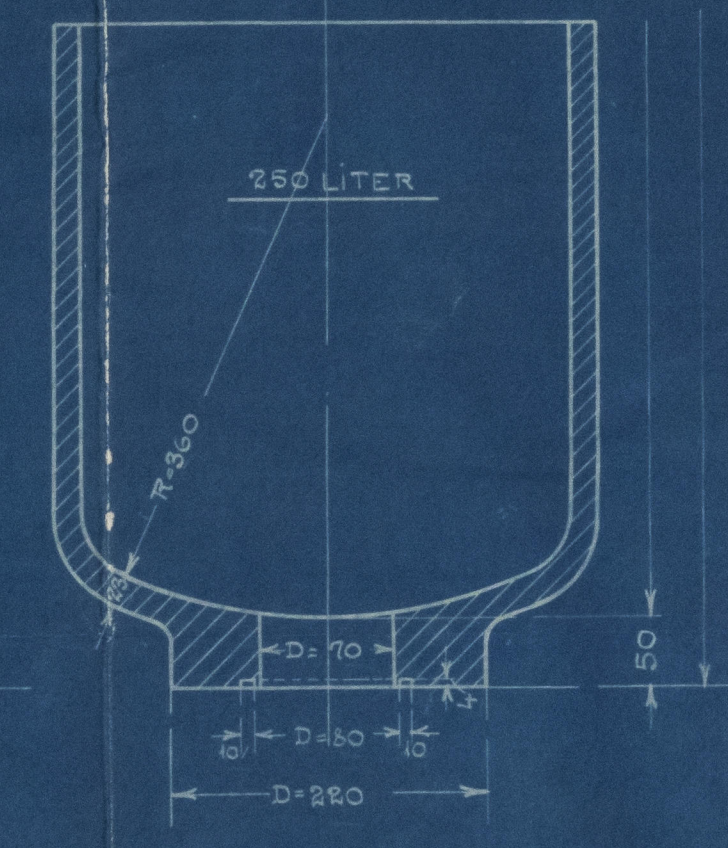
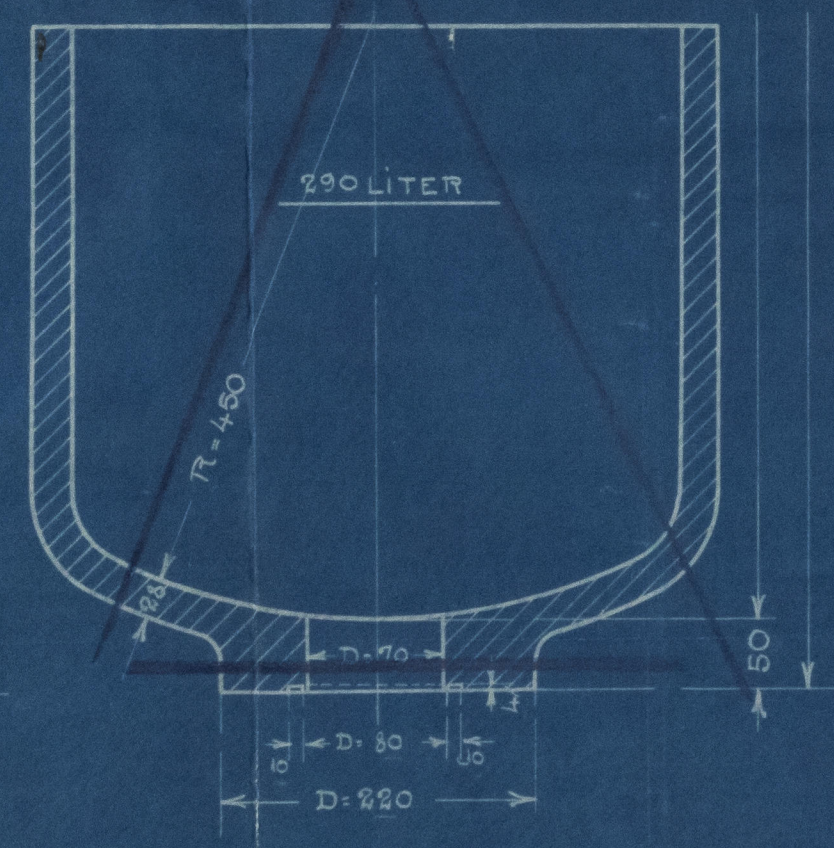
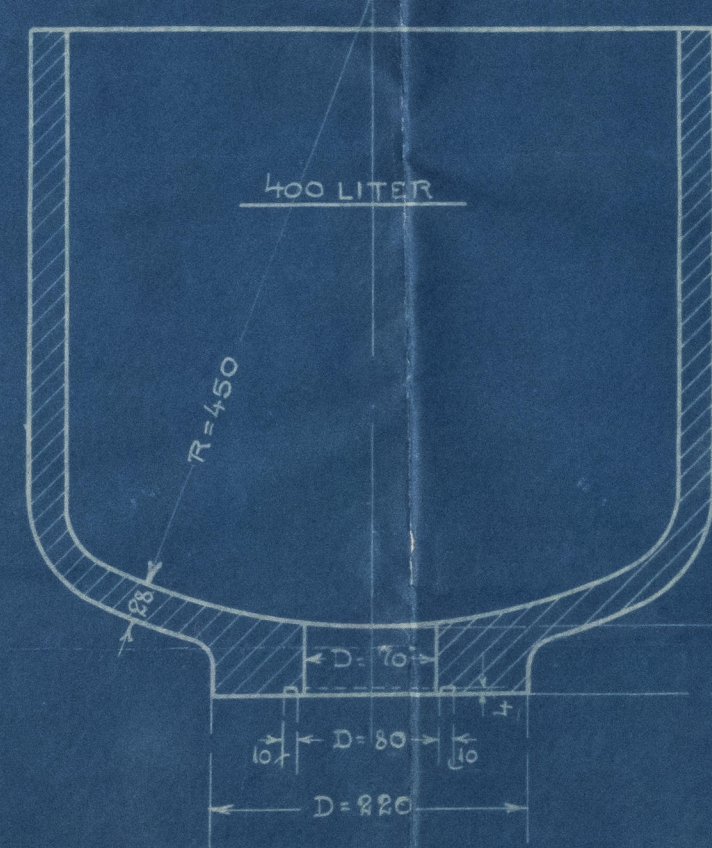
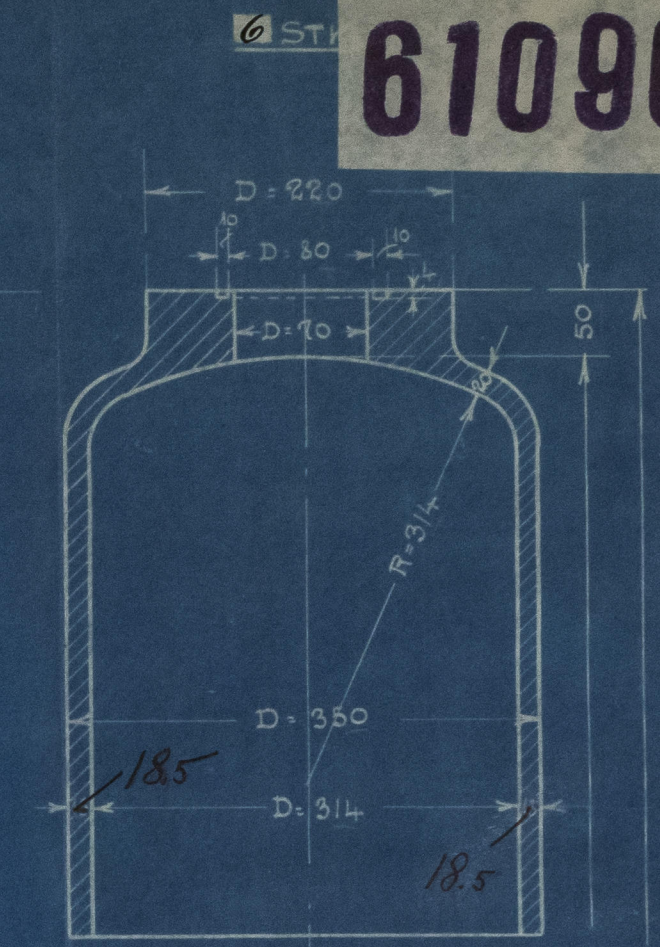
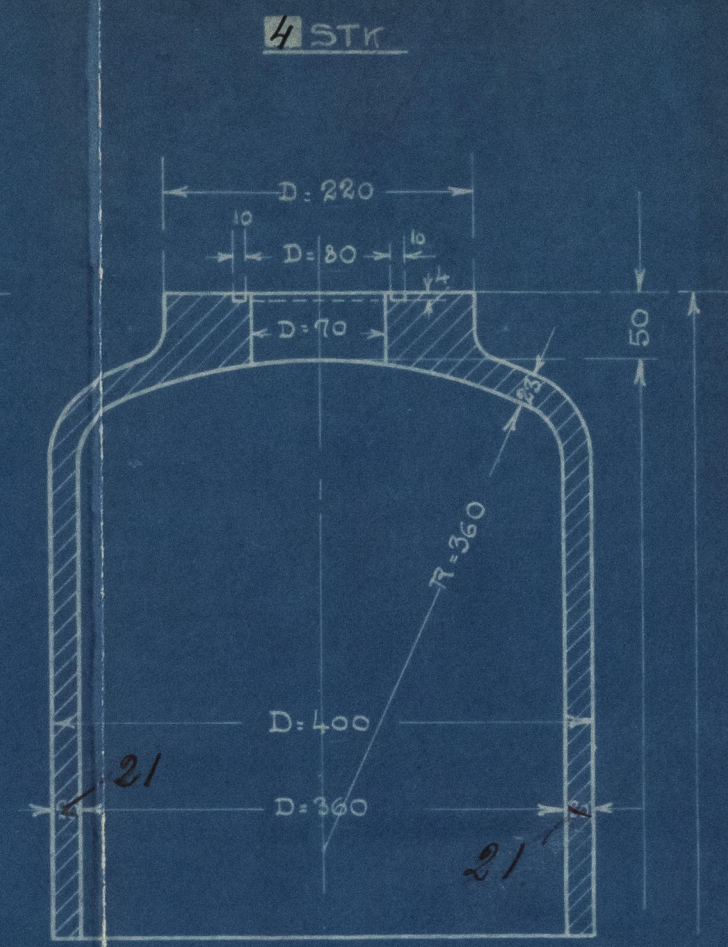
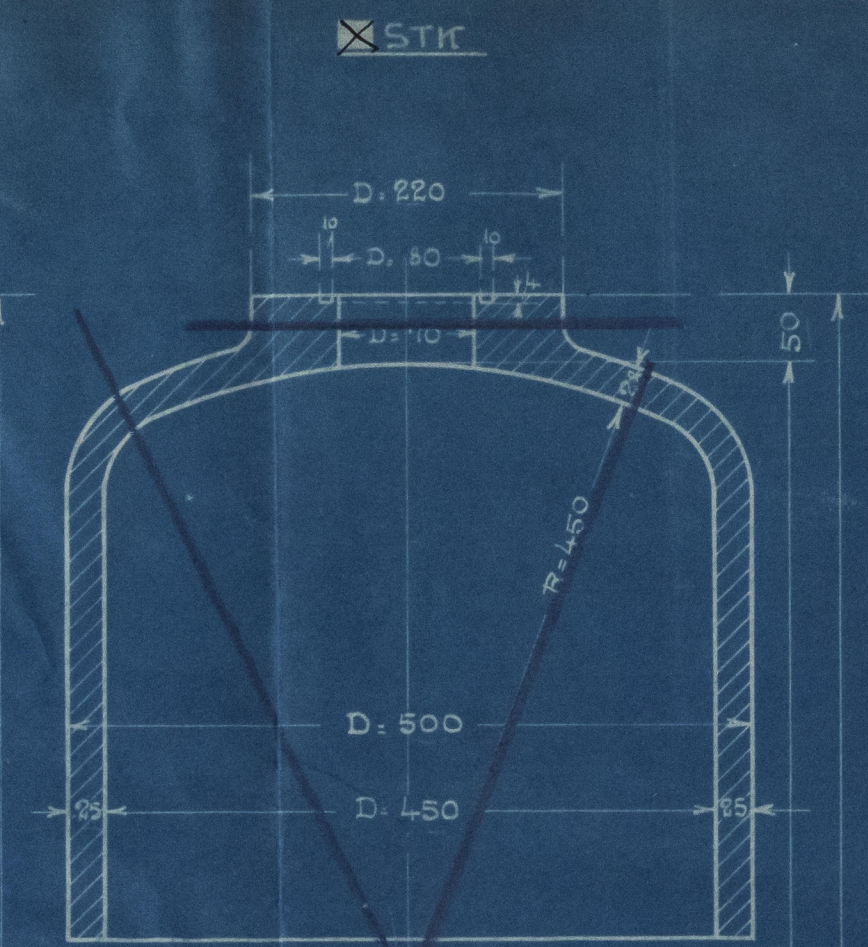


61096

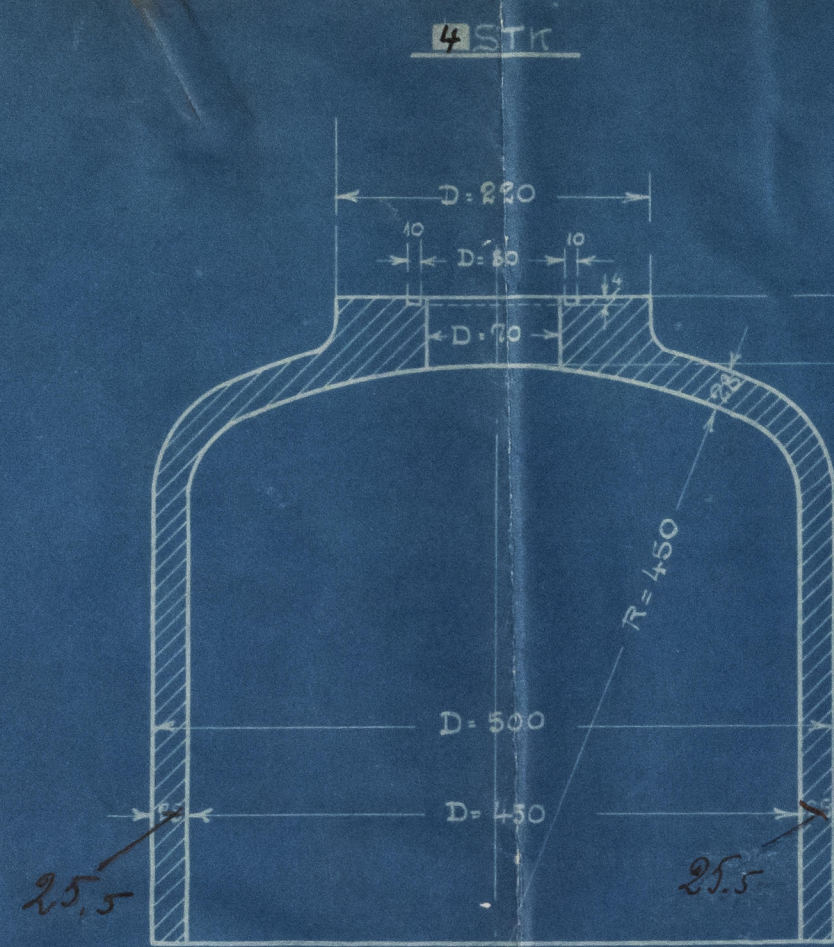

ARBEJDSTRYK 65 ATM.
PRØVETRYK 130

— DIESELMOTOR —
— LUFTBEHOLDERE —
SKALA 1:5
1912-14
Register
Foundation

N
0112

Aktieselskabet Burmeister & Wain's
Maskin- og Skibsbyggeri. Kjøbenhavn C., den 3/3 1896

Diesel Motor Tegning Nr. 4196

Luftbeholdere

Til *Hr. A. Johnson & Co*
Stockholm

AKTIESELSKABET
BURMEISTER & WAIN
MASKIN- OG SKIBSBYGERI

W35889-0004



© 2021

Lloyd's Register
Foundation