


Arrangement af 25" længde i Brættet

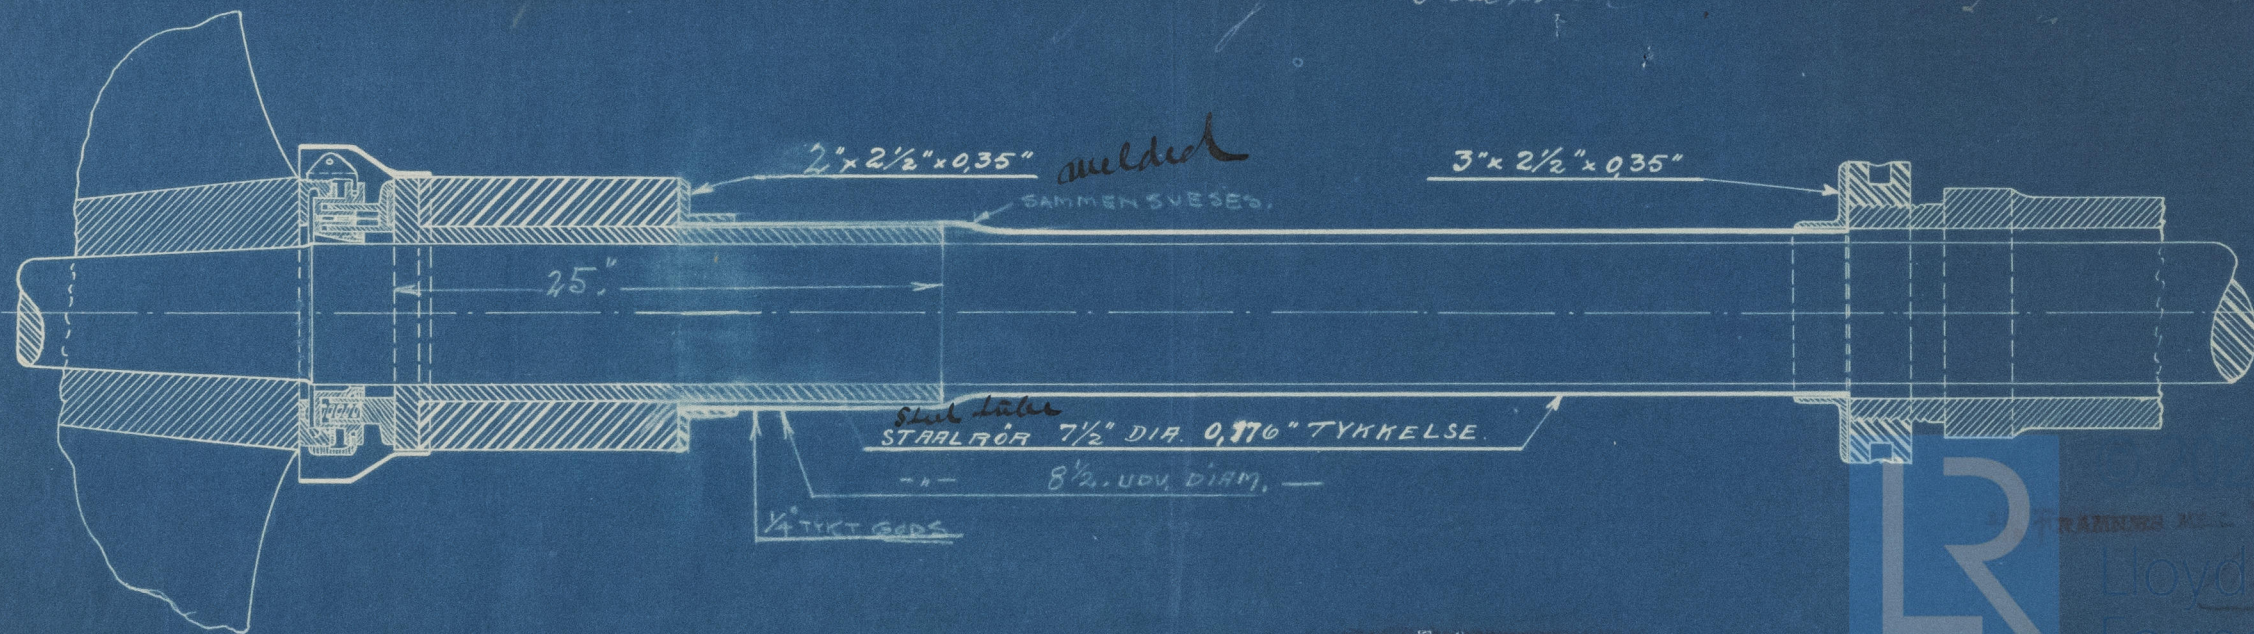

REGISTERED

Lloyd's Register
Foundation

MS9834-30.3

W358Bq-0013

ELFLADA

2012 1477

Guard Book Box 5



© 2021

Lloyd's Register
Foundation