
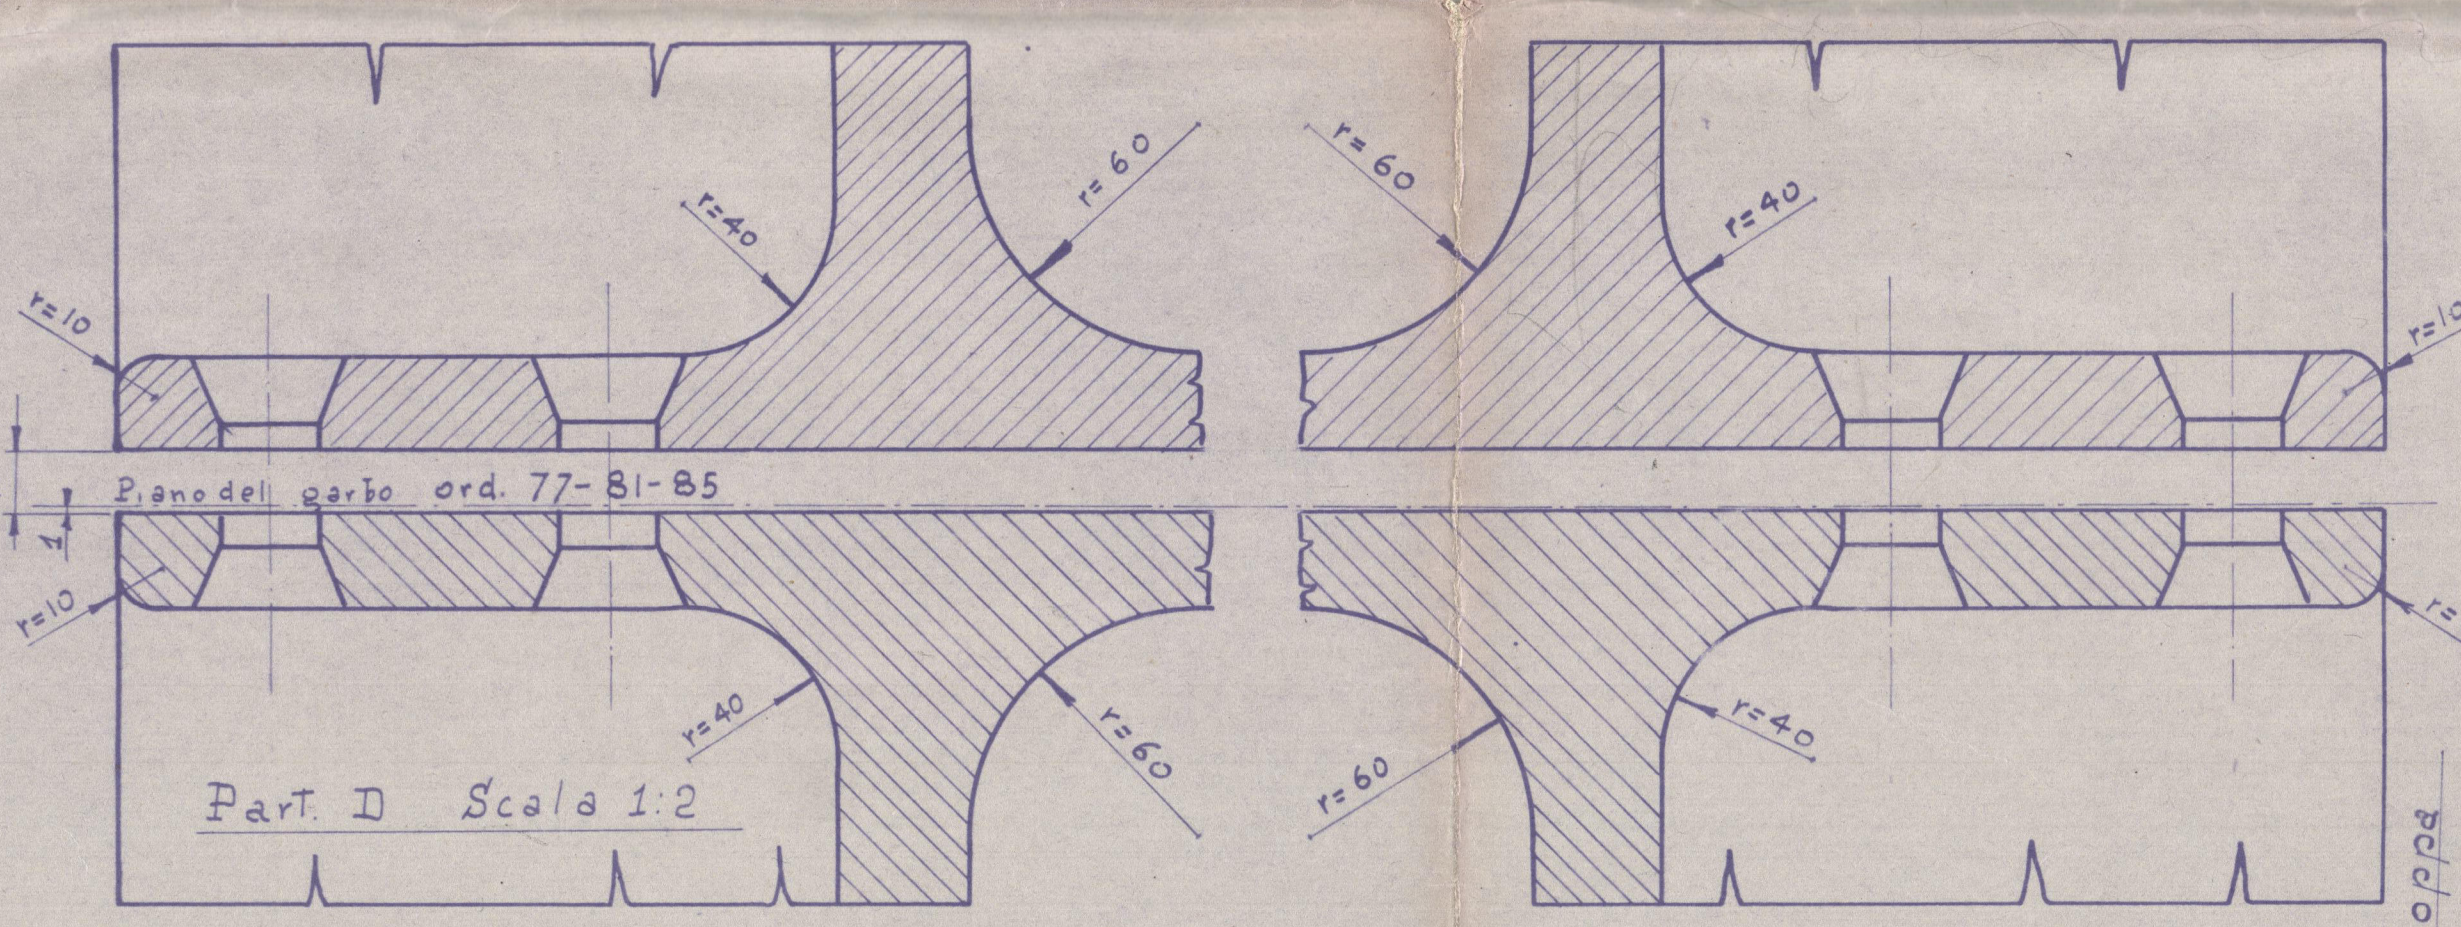


m Feltre-Rialto

Getti acciaio fondazioni motore







Dis. N° F5

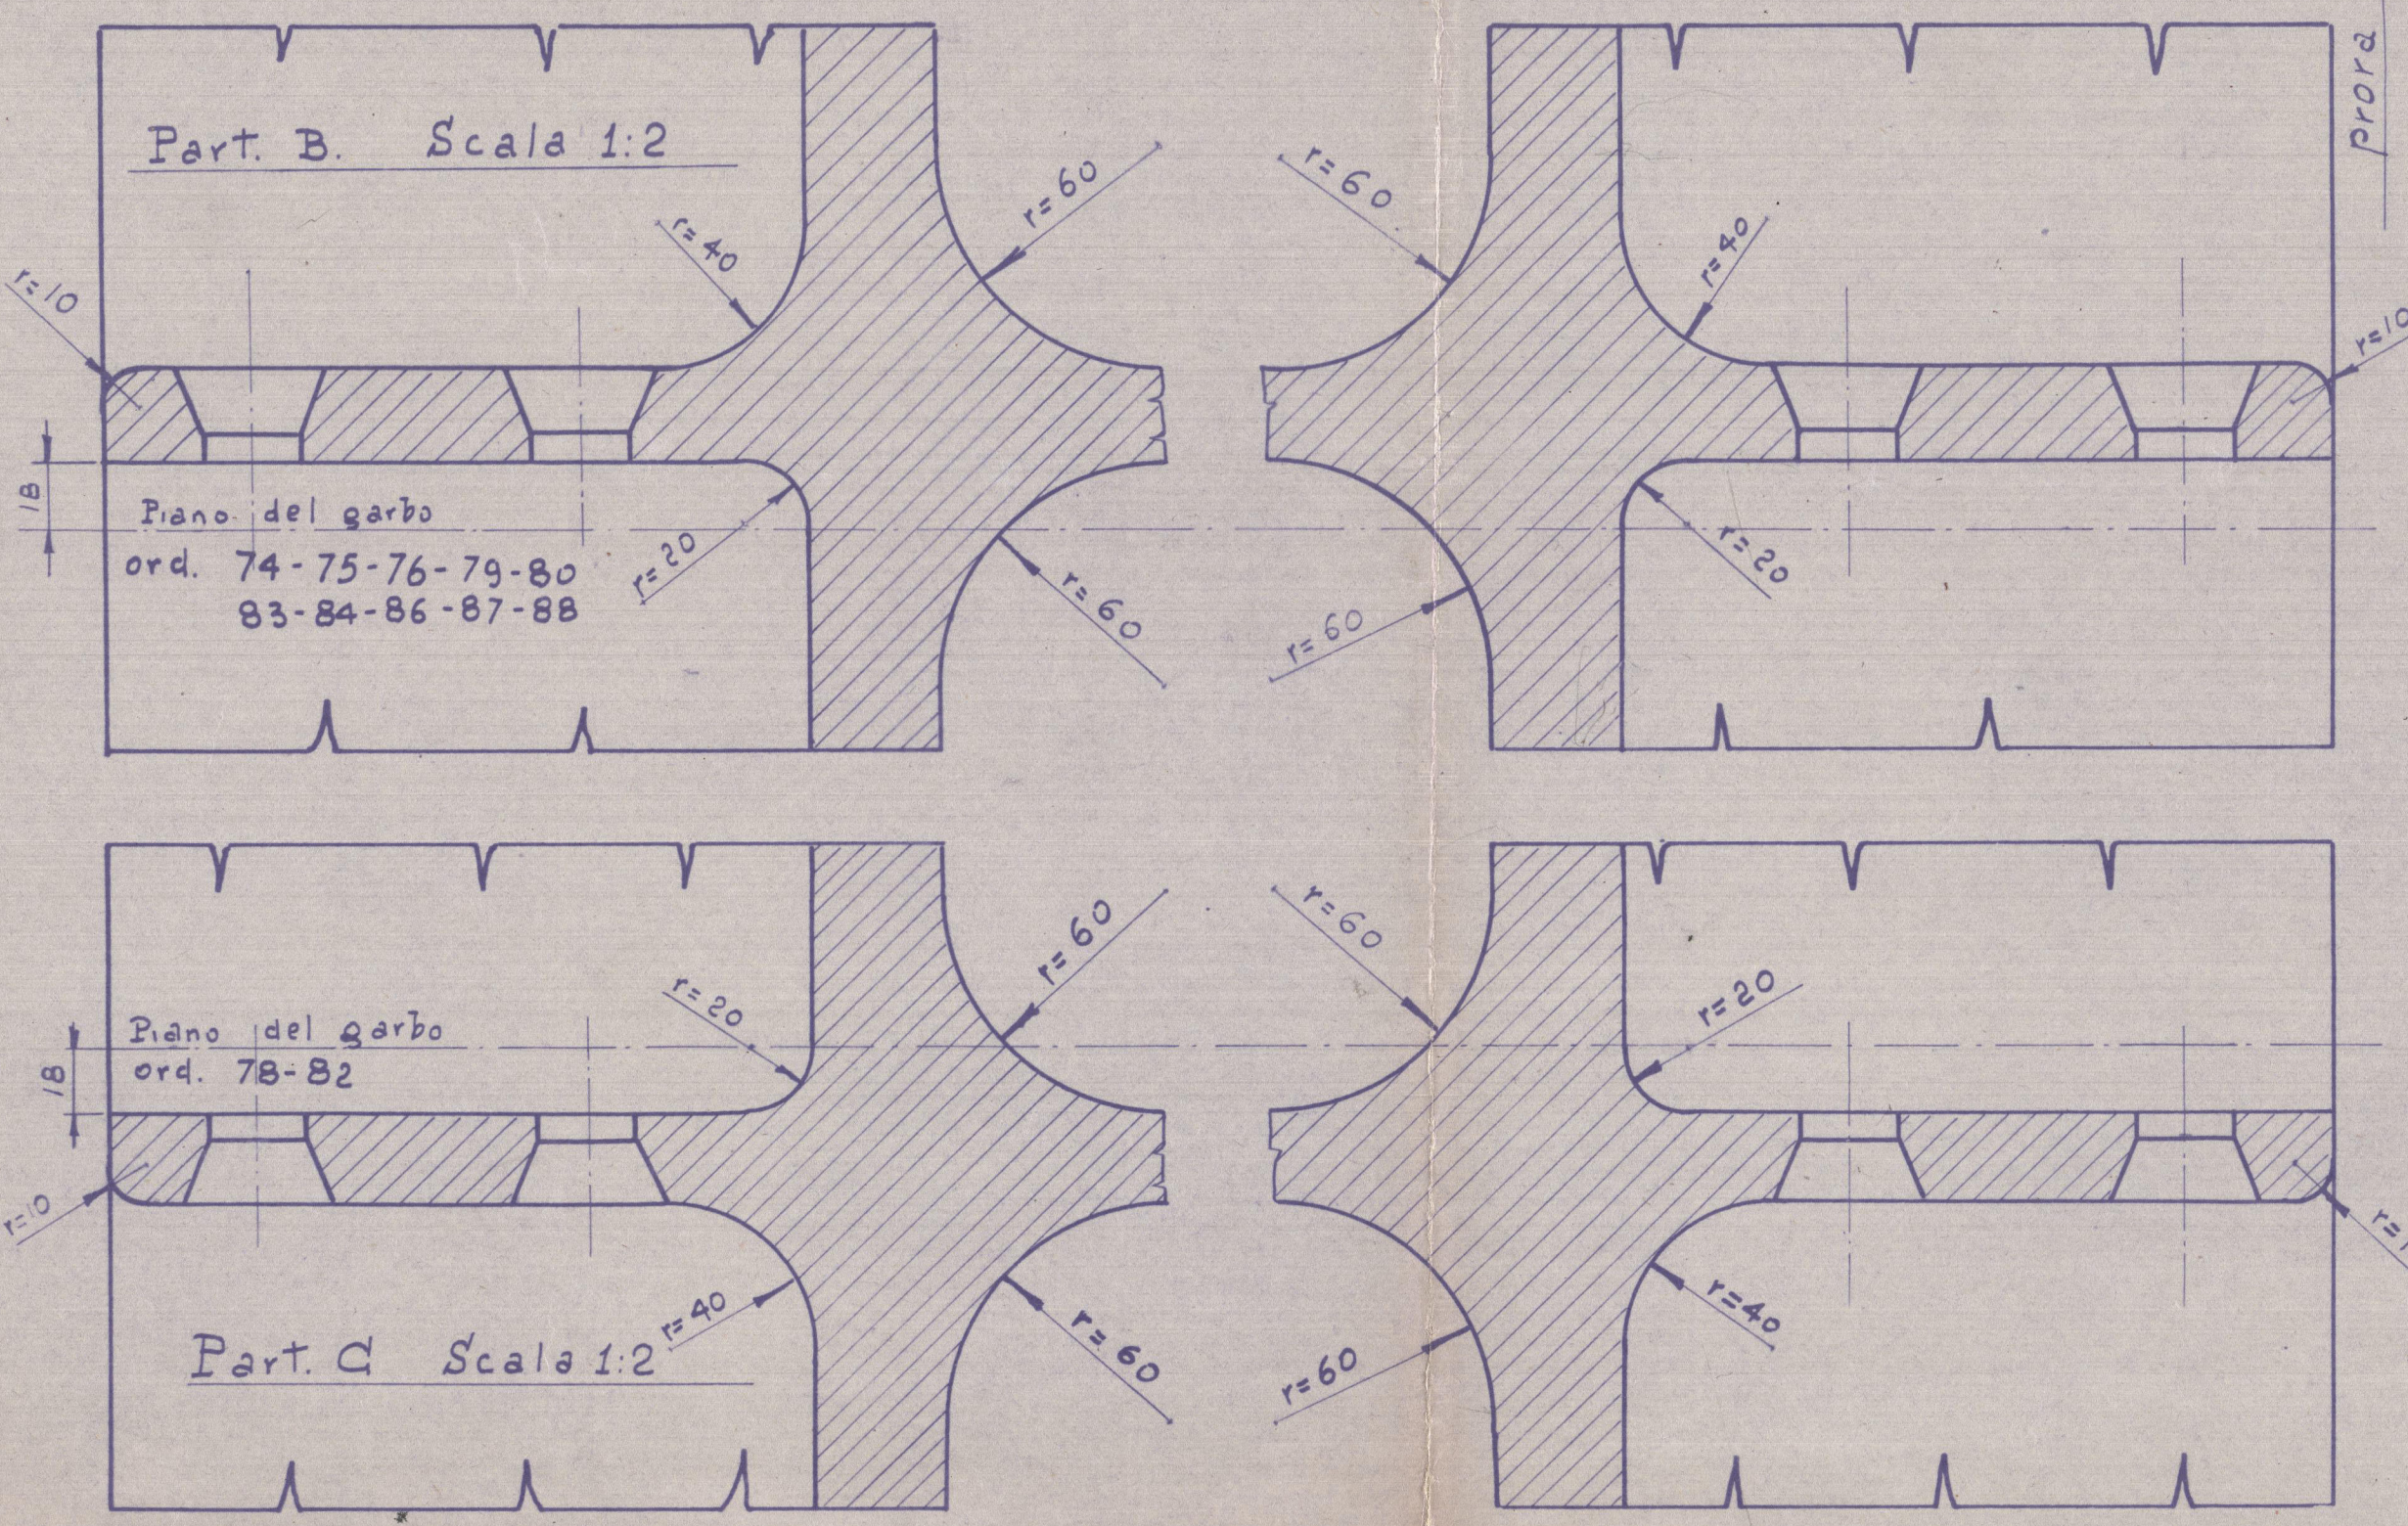


Pezzi per una costruzione

N°	N° pezzi	Materiale	Peso ton.	Osservazioni
1d	1	acciaio fuso	2.5	destro
1s	1	"	2.5	sinistro
2d	1	"	2.16	destro
2s	1	"	2.16	sinistro
3d	1	"	2.14	destro
3s	1	"	2.14	sinistro
4d	1	"	2.13	destro
4s	1	"	2.13	sinistro
Peso Totale			17.86	

Tutti i fori $\phi 26\text{mm}$
Svasatura come da particolare

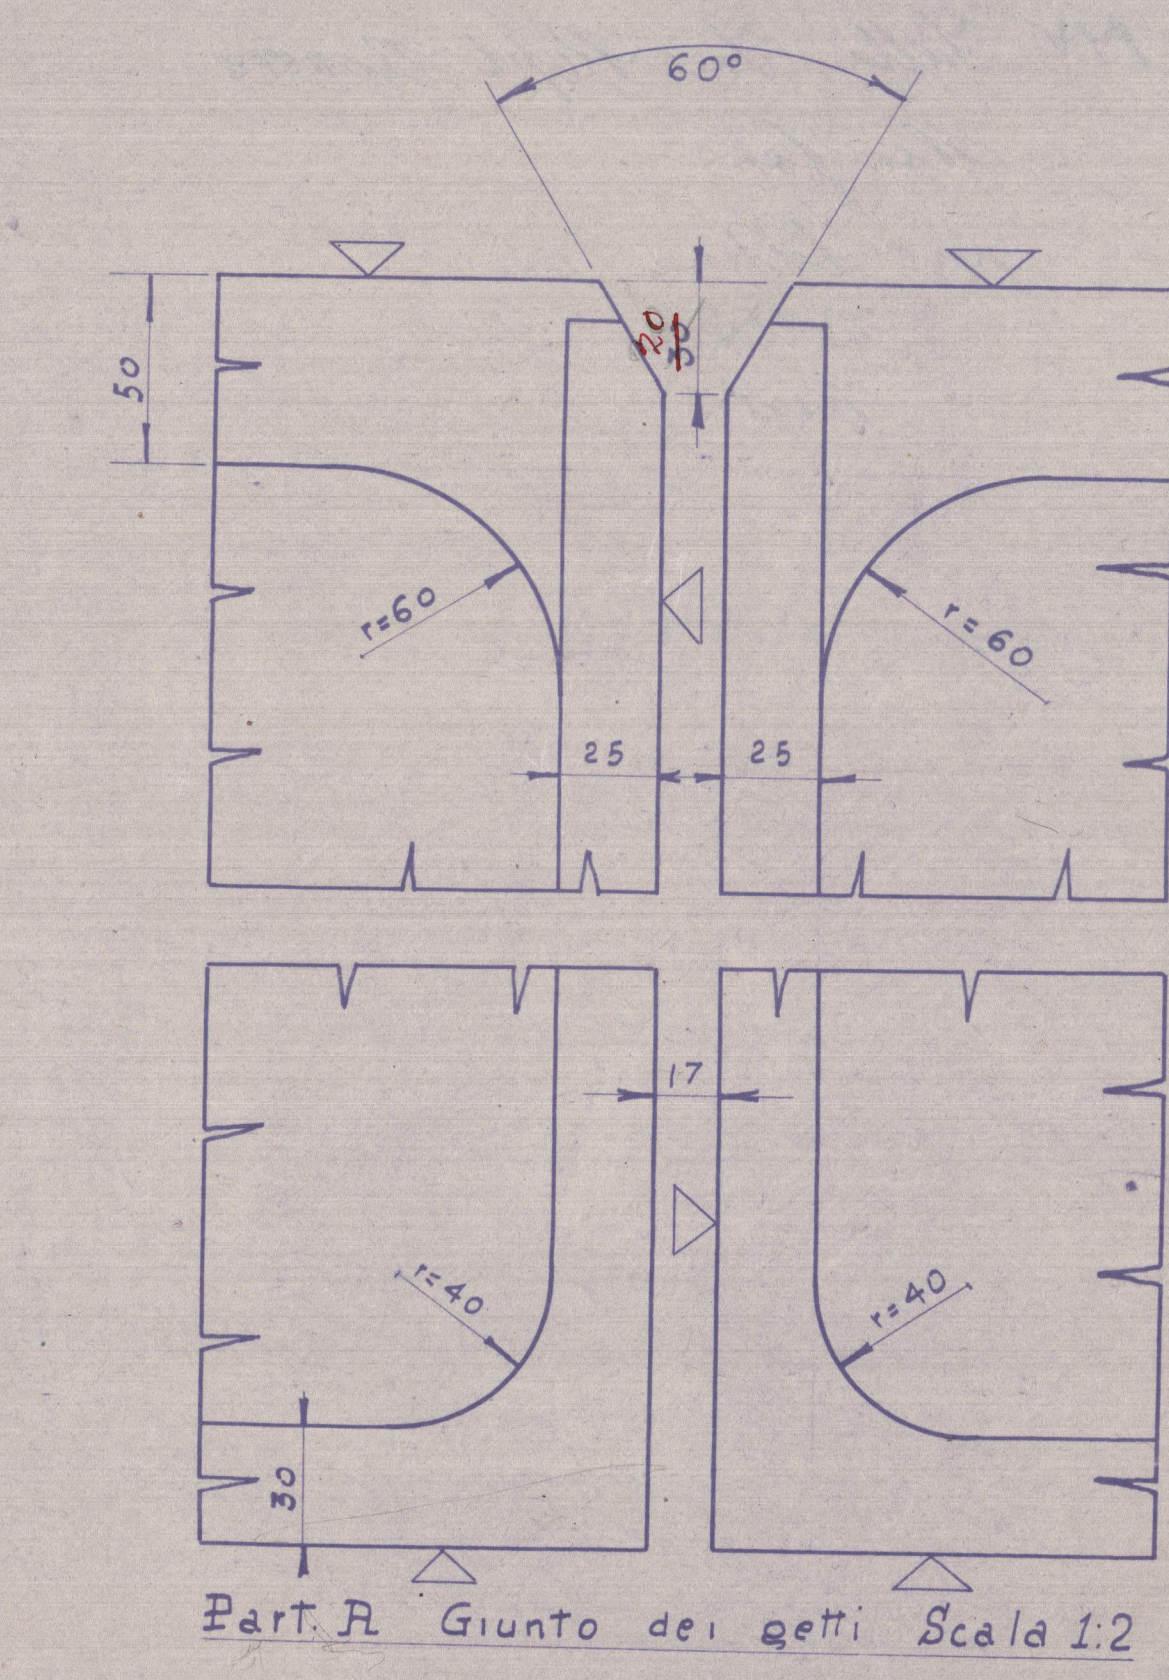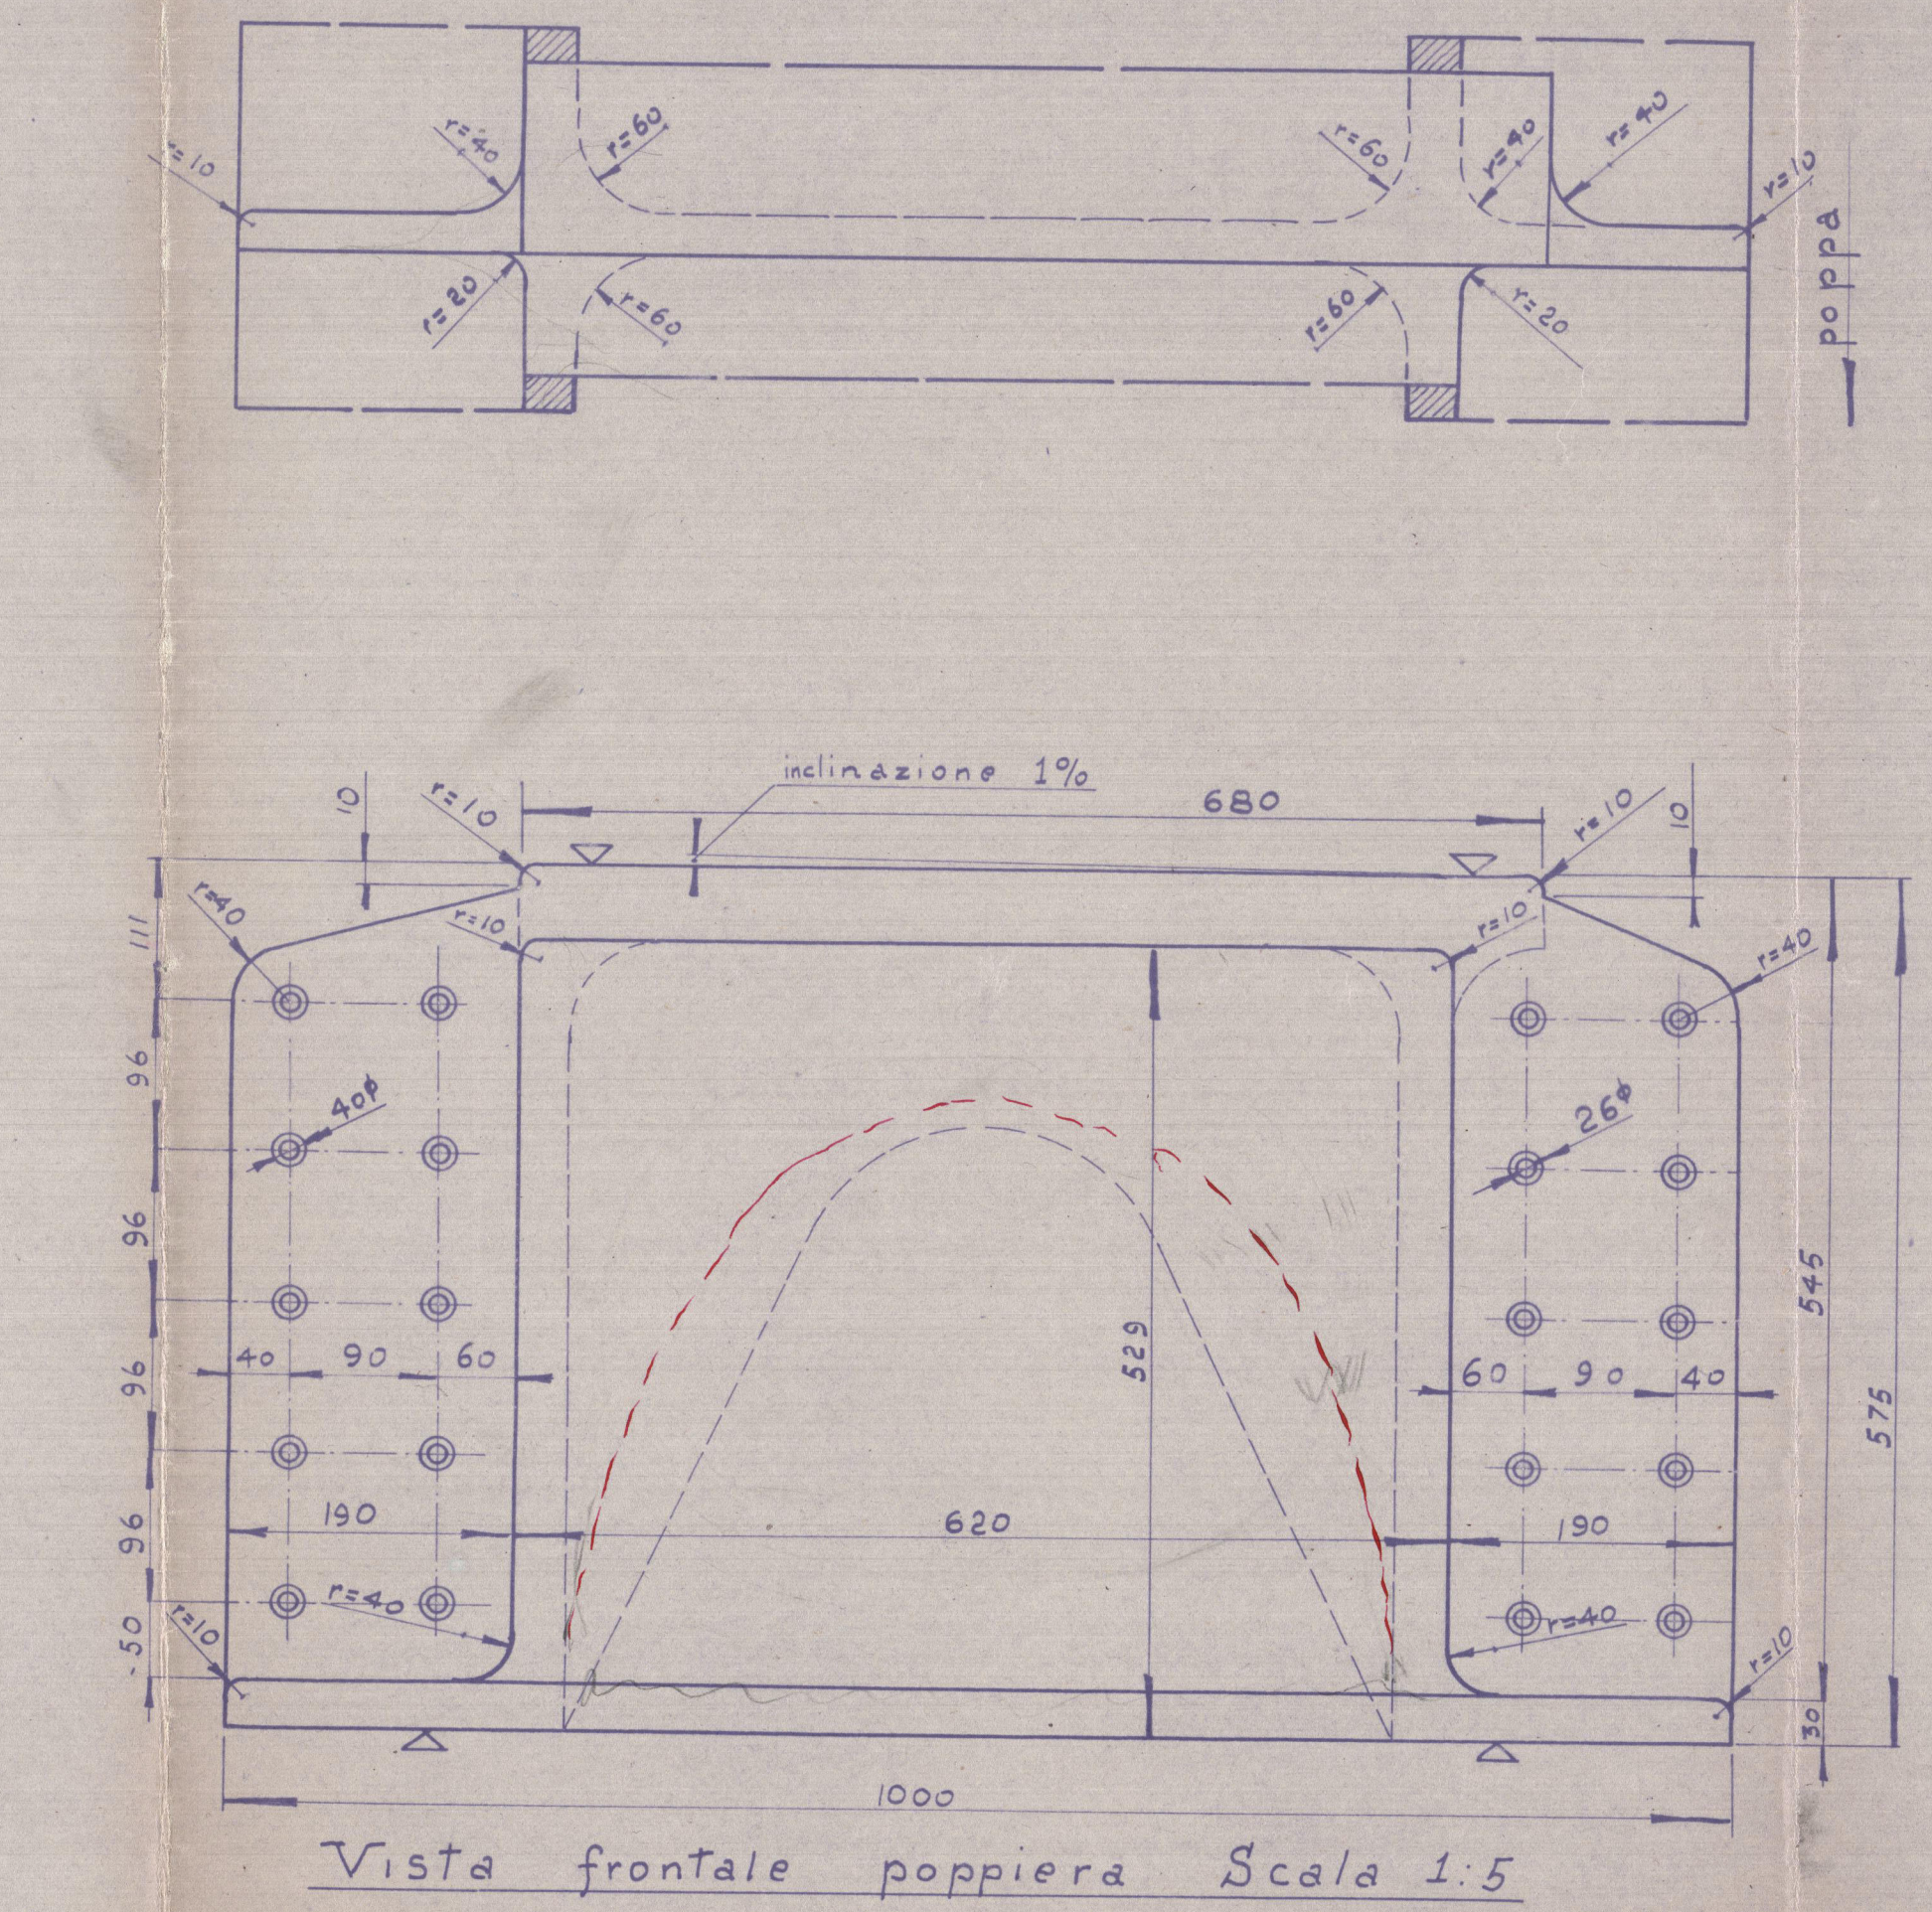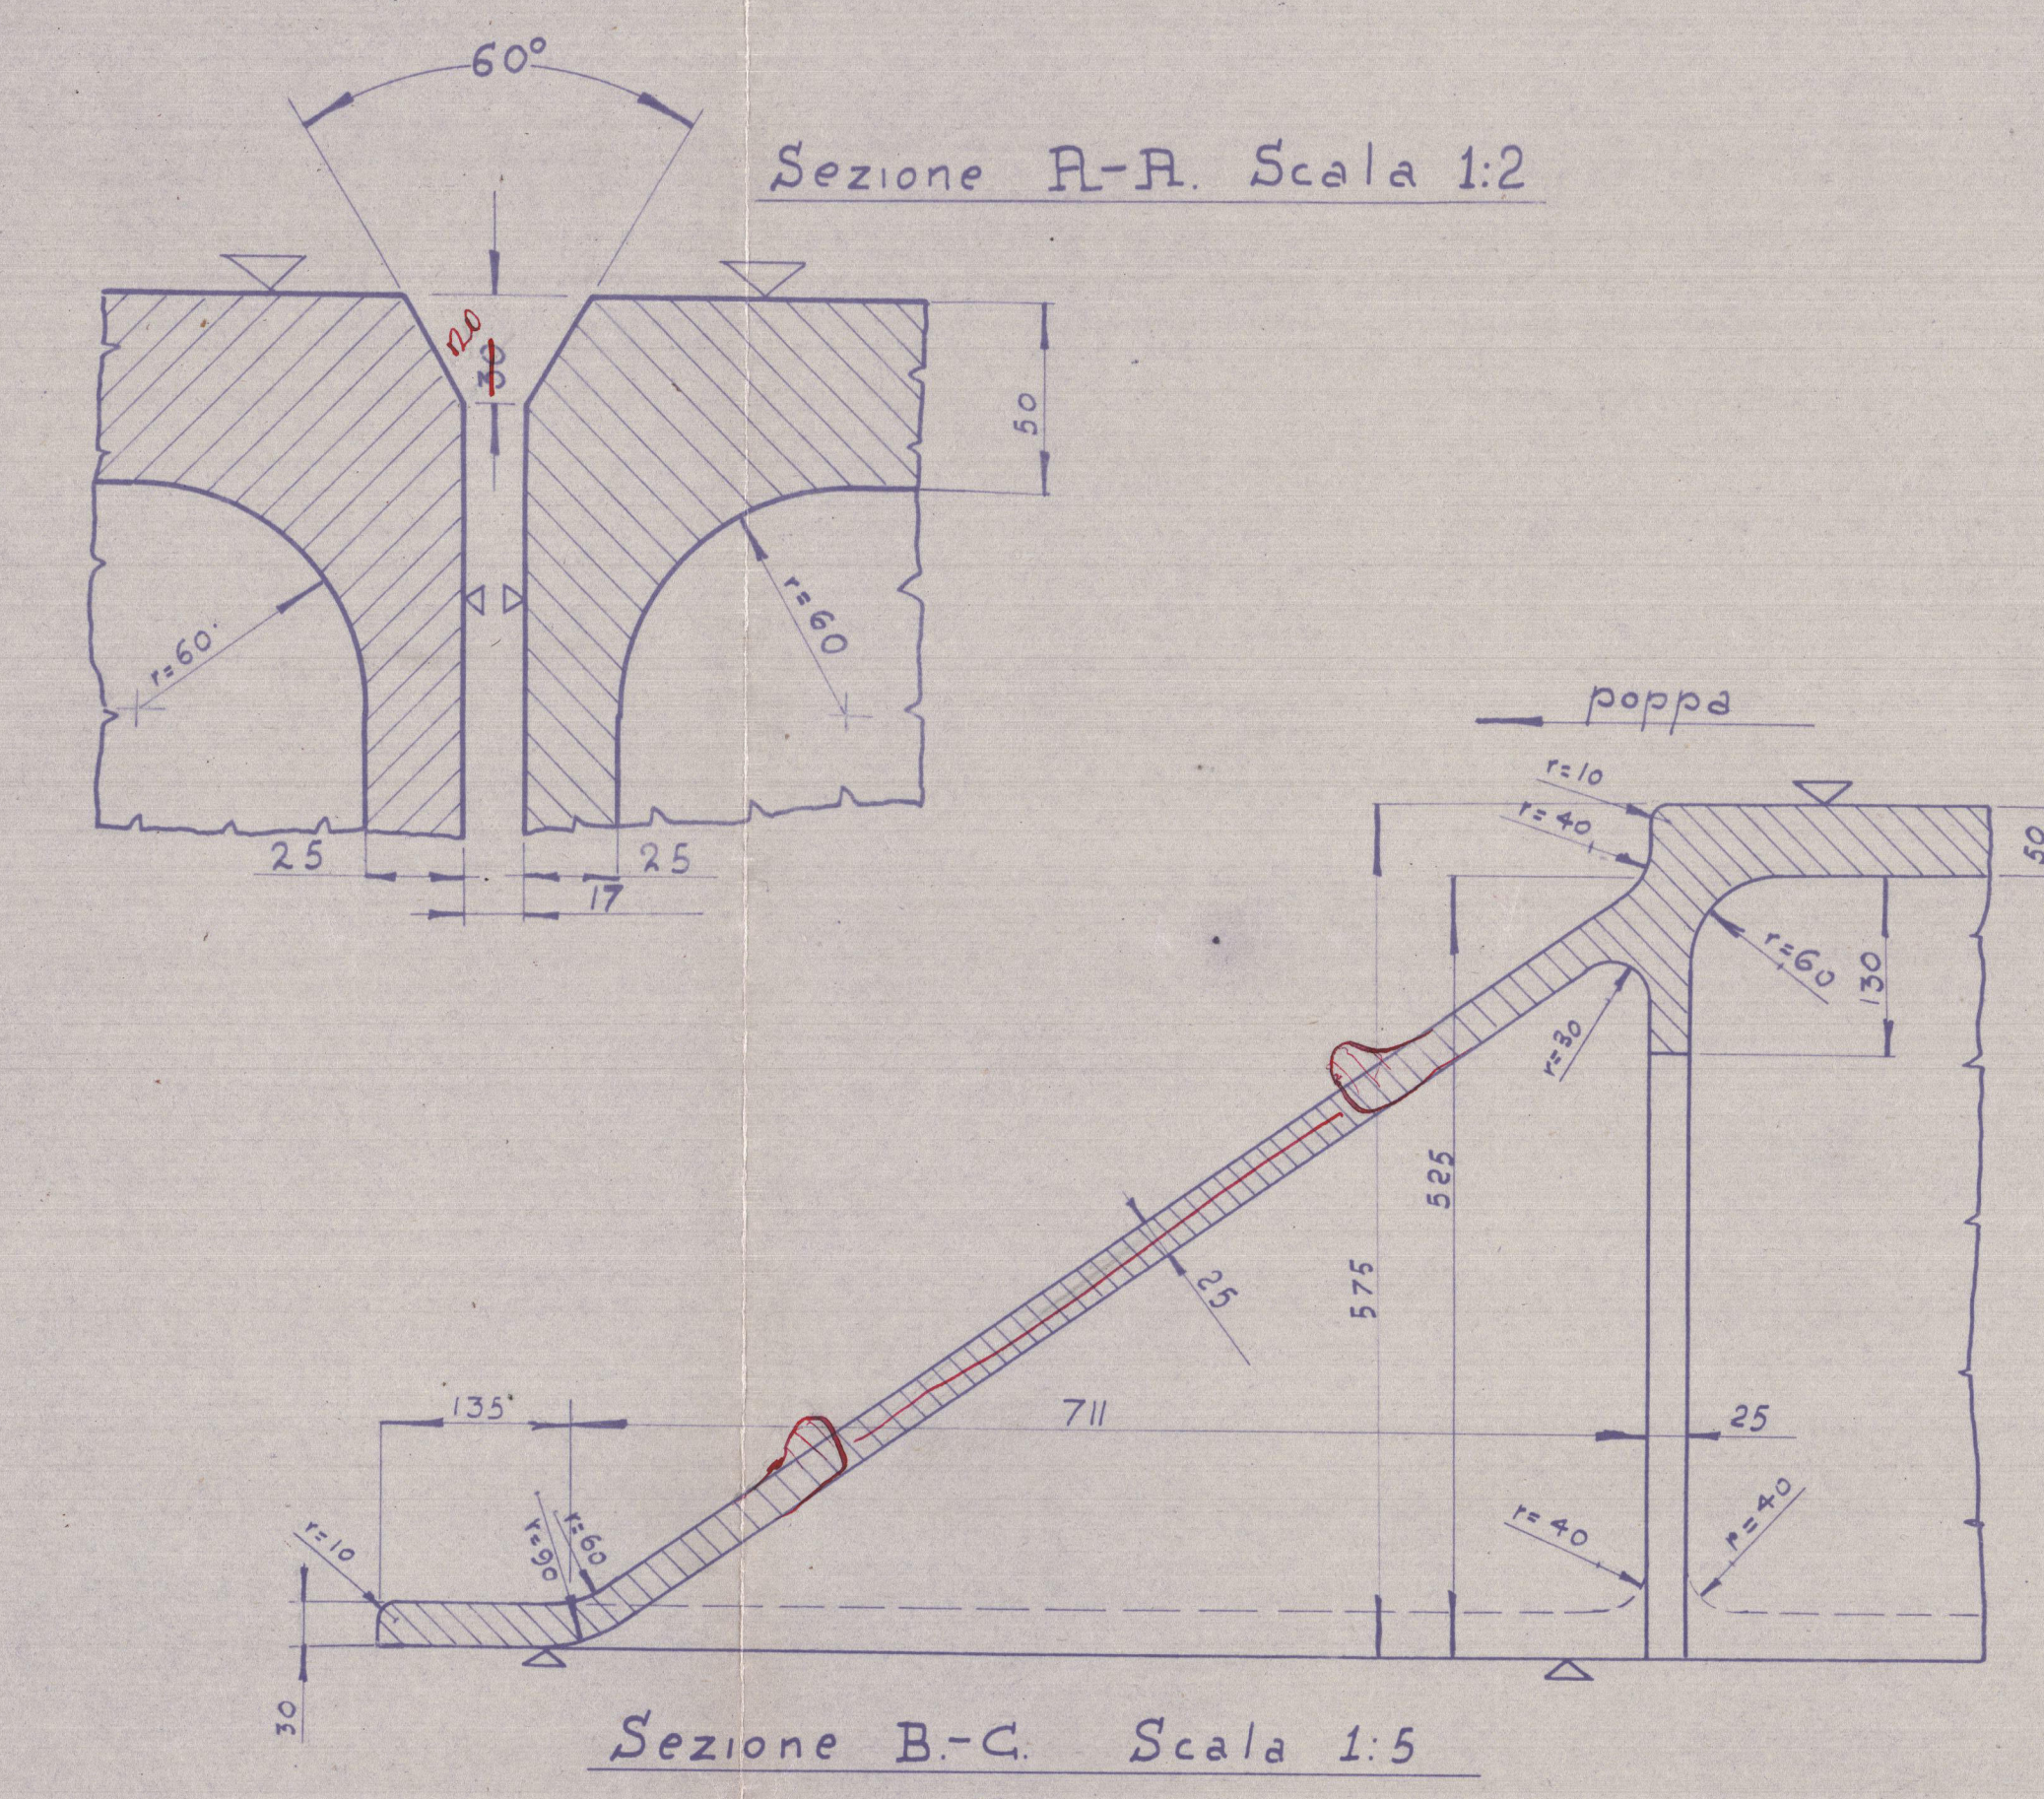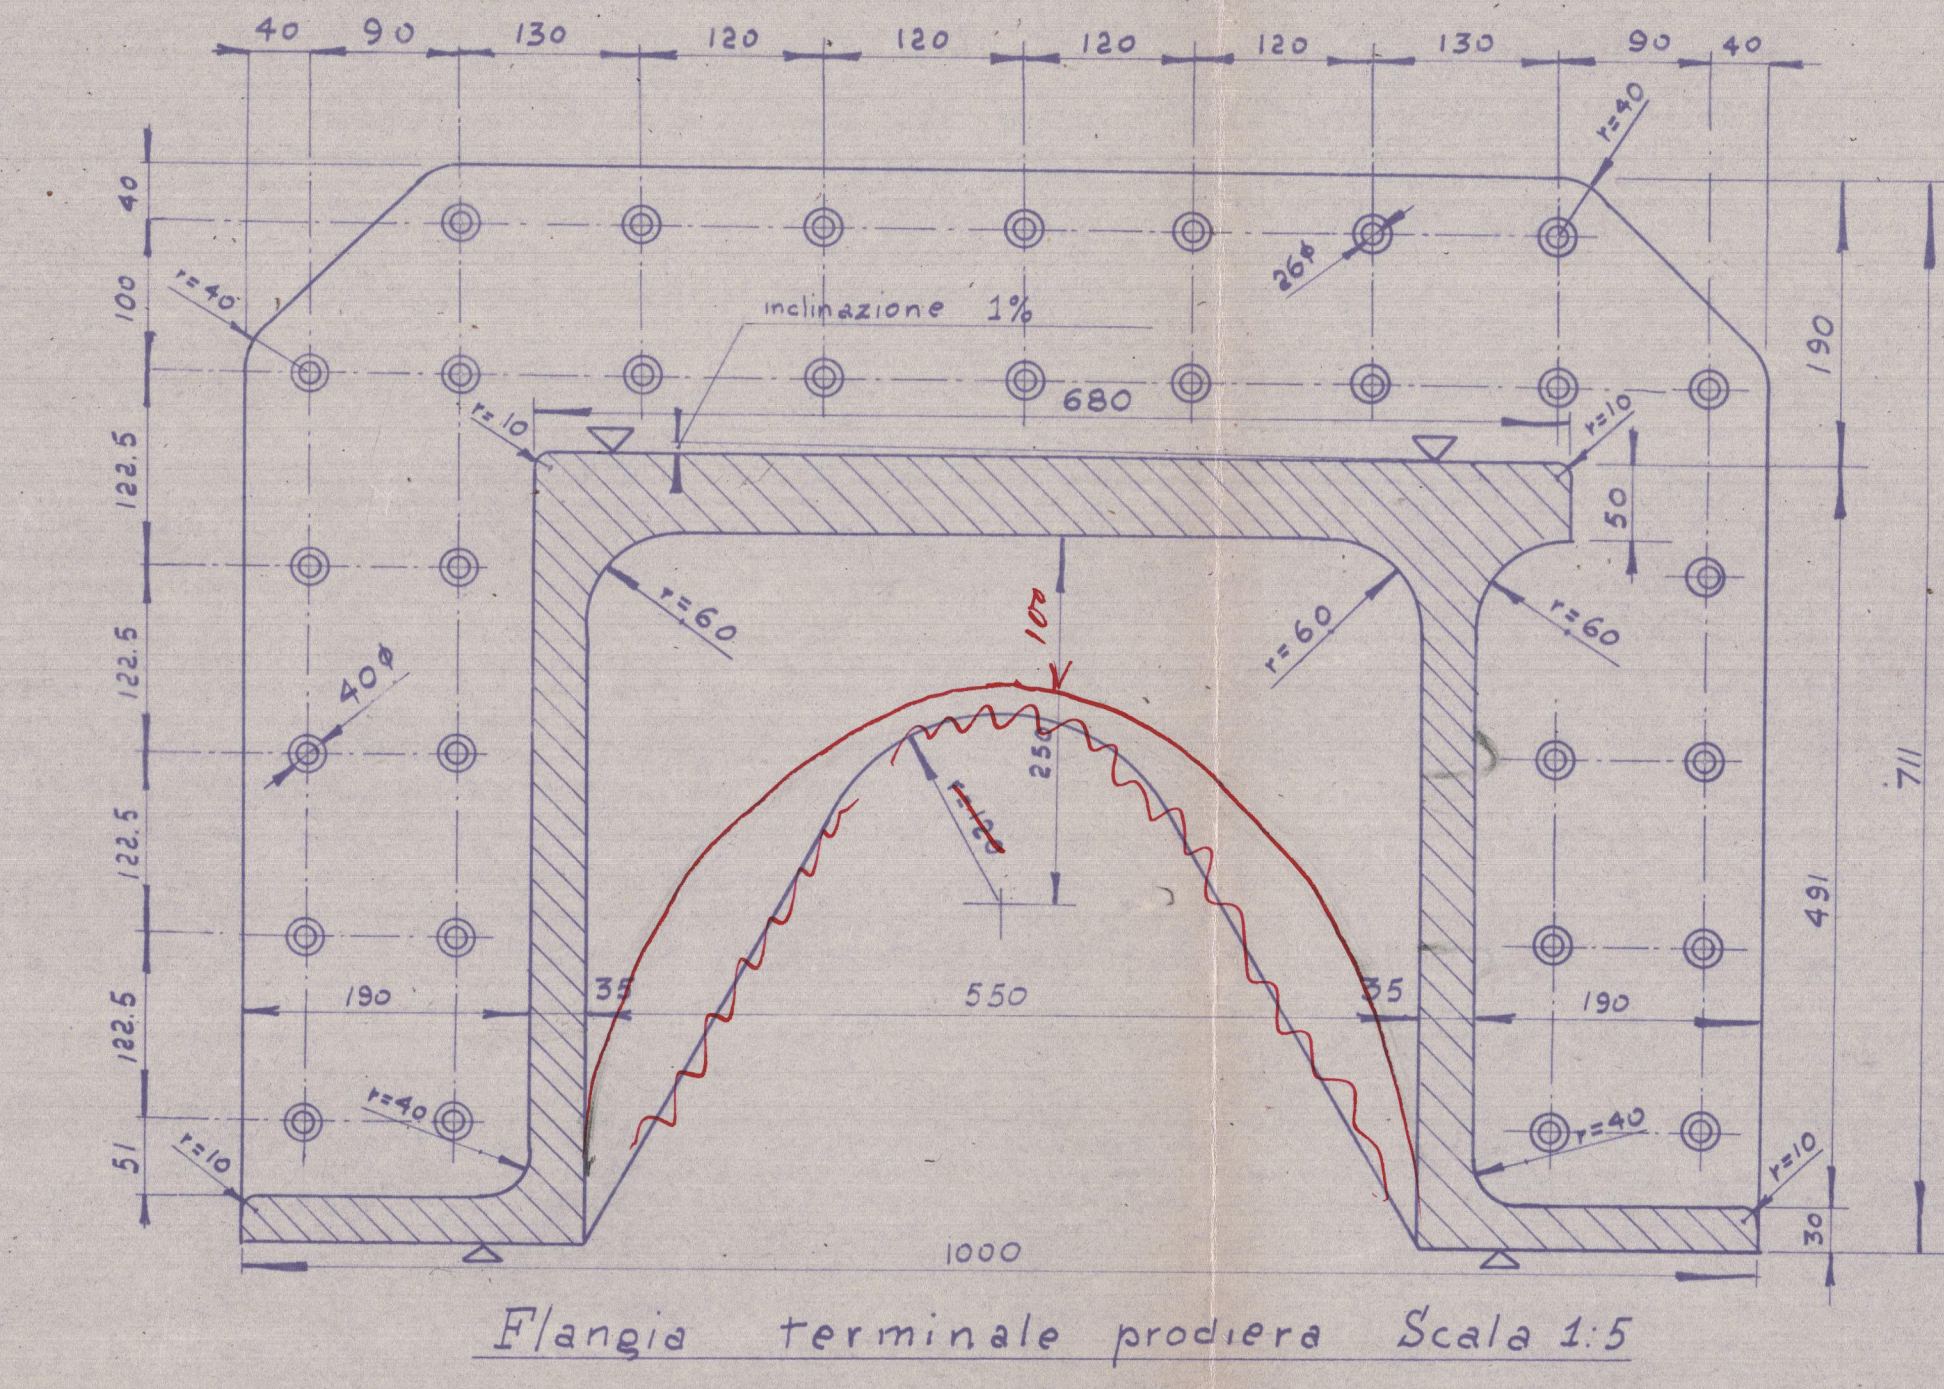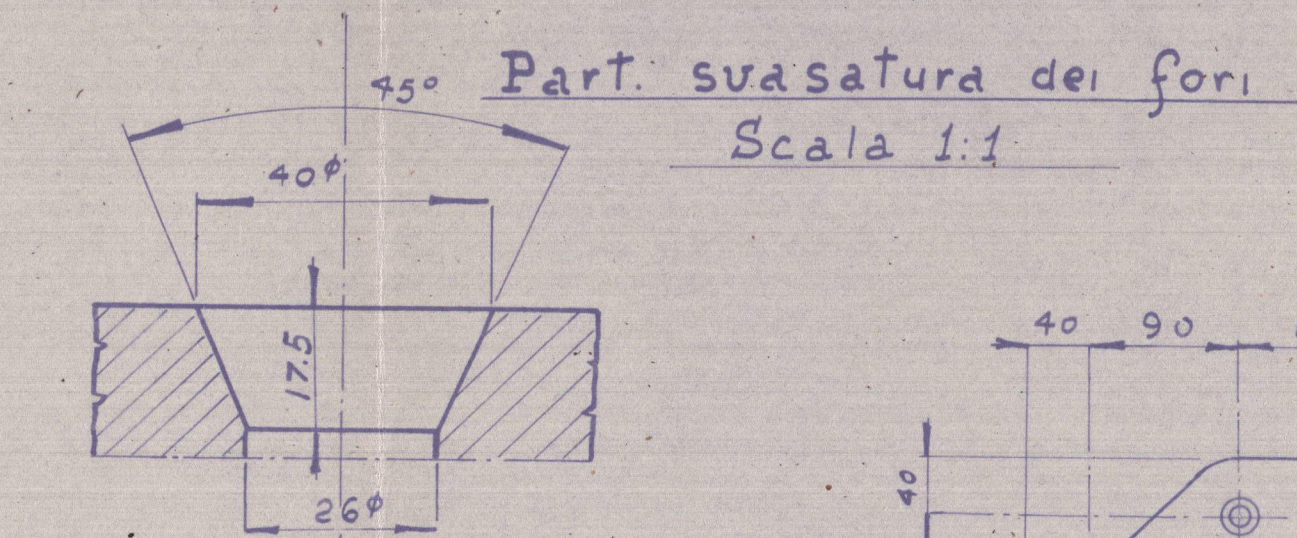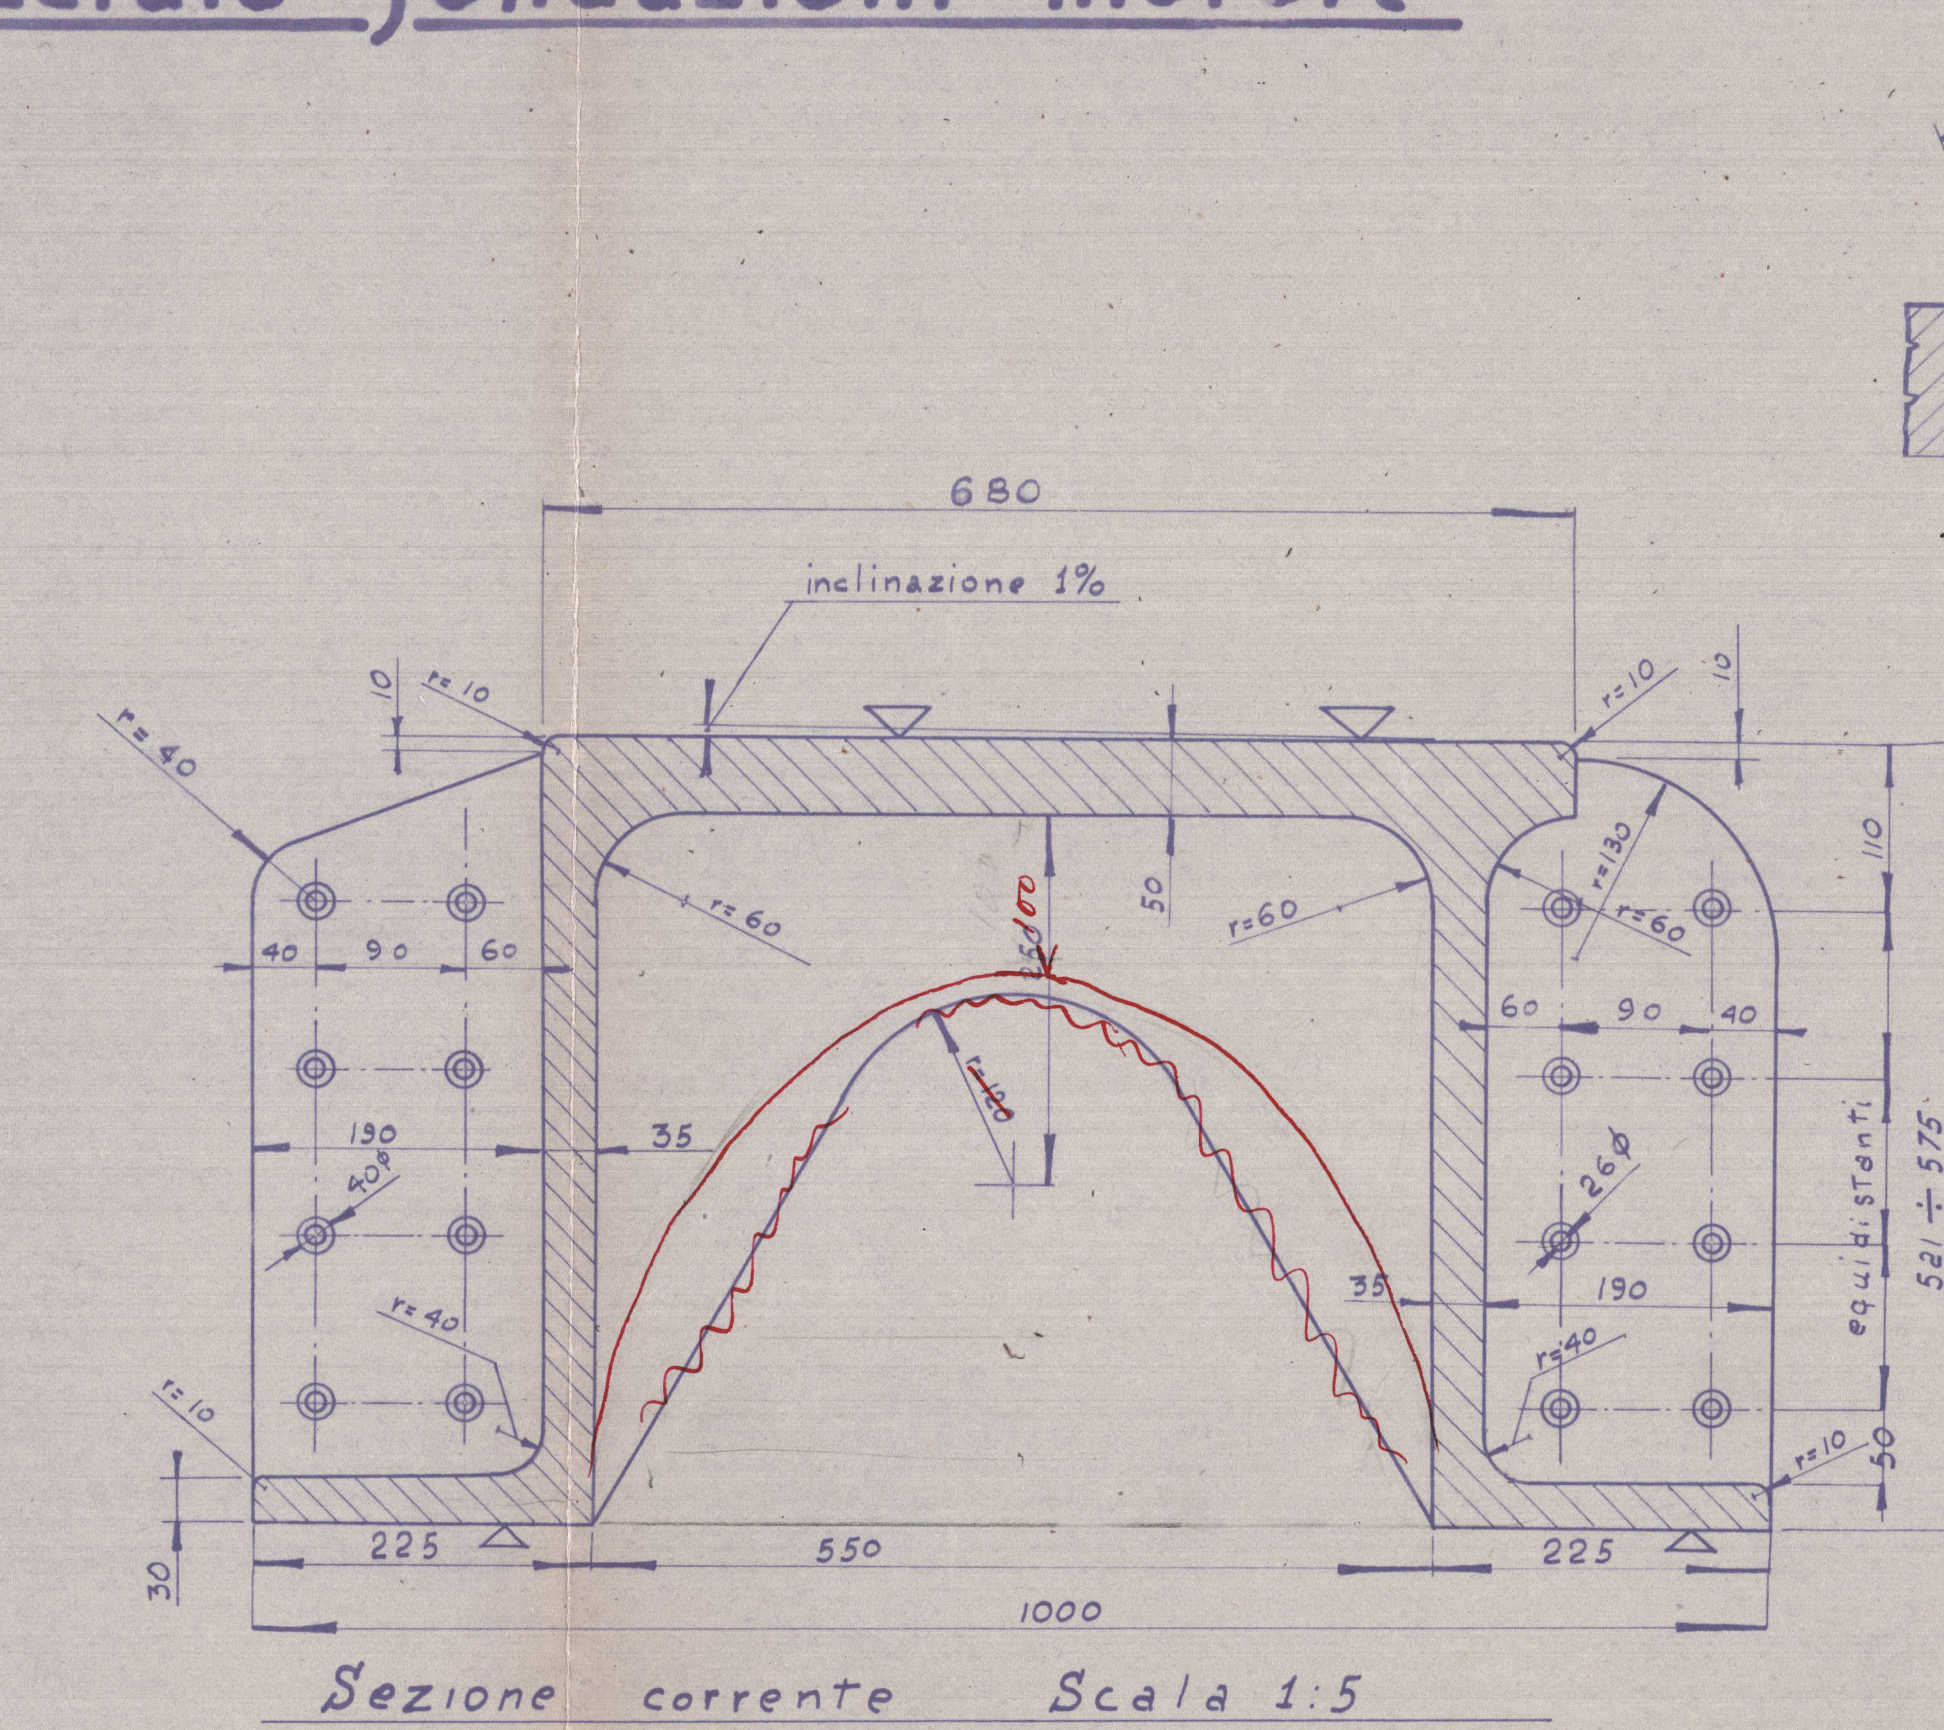

Disegnata la sinistra, la destra è simmetrica

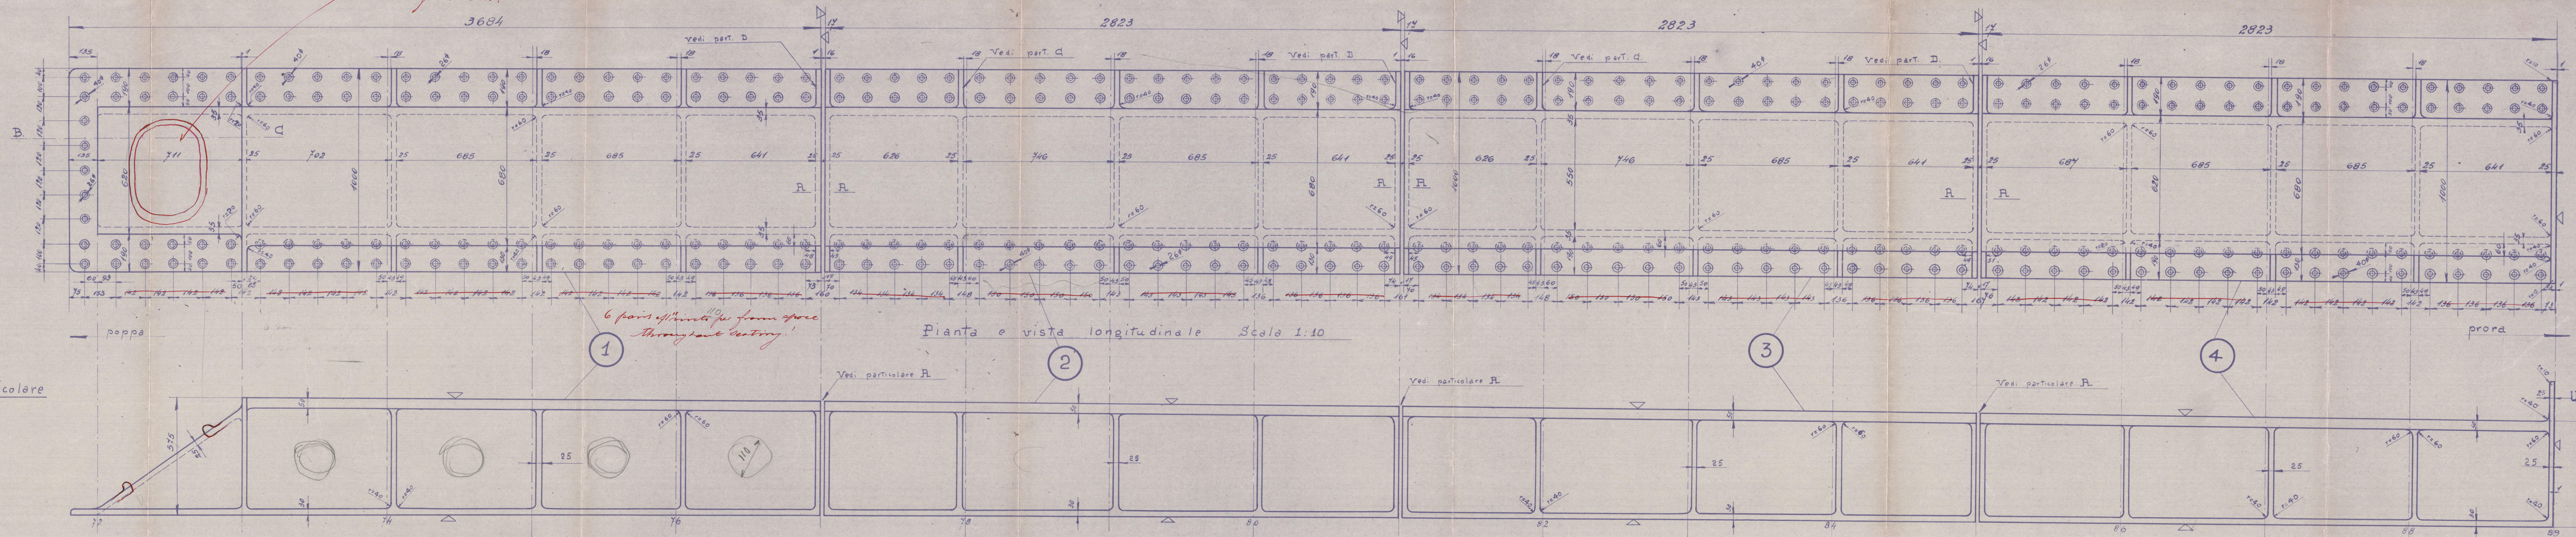

APPROVATO
18. 12. 1935
LLOYD'S REGISTER OF SHIPPING
TRIESTE

M.V. Feltre - Rialto

Castings for new motor seatings.

M.V. Zella Tri. Rept No 11818.

Also for.

M.V. bellina.

.. Feltre.

.. Rialto.

W36-0114



© 2020

Lloyd's Register
Foundation