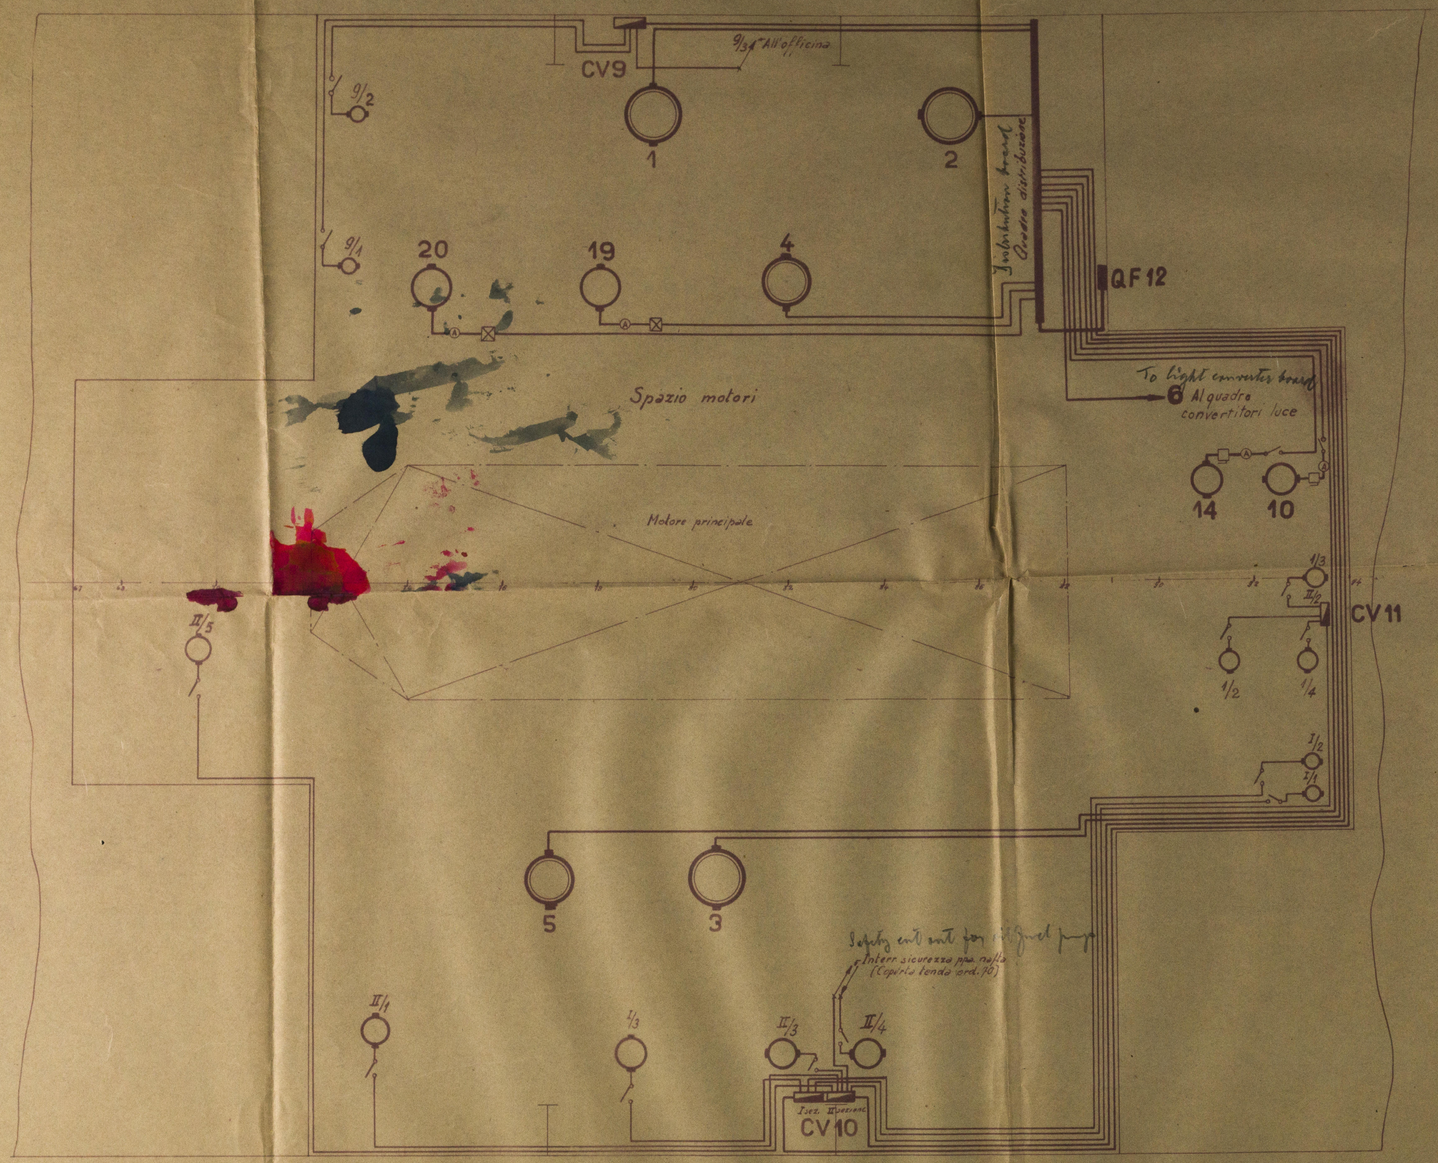

LEGGENDA

- Interruttore stagno
- Cassetta valvole
- Motore
- Dinamo
- Cassetta valvole a due sezioni
- Amperometro stagno
- Reostato
- Reostato automatico

M.V. Zella Tri. Rept No 4818
also for
M.V. Bellina.
" Zeltre.
" Realto.

N° Circuito	Servizio — Main conductors	Sigla	HP	Ampere	Intern. Aeserc.	Amp.re λ	Valvole A. fusibile	Sbarre m/m	Cavo isolato in gomma Sezione m/m²	Cavo isolato in gomma Lunghezza andata
1	Dinamo I 220V — Generator — Condutture principali	DI	66 KW	300	400 ×	40-0-400			324	30
	-"- equilibrio — equalizer			150					160.5	15
	Eccitazione — shunt								4.45	15
2	Dinamo II 220V — Condutture principali	DII	66 KW	300	400 ×	40-0-400			324	10
	-"- equilibrio			150					128	5
	Eccitazione								4.45	5
3	Dinamo III 220V — Condutture principali	DIII	66 KW	300	400 ×	40-0-400			324	60
	-"- equilibrio			150					181.6	30
	Eccitazione								4.45	30
1) 4	Dinamo IV 220V — Condutture principali	DIV	60 KW	273	400 ×	40-0-400		30x3	242.5	20
	-"- equilibrio			137				25x2	99.4	10
	Eccitazione								4.45	15
1) 5	Dinamo V 220V — Condutture principali	DV	60 KW	273	400 ×	40-0-400		30x3	242.5	70
	-"- equilibrio			137				25x2	99.4	35
	Eccitazione								4.45	40
1) 6	Entering water — Pompa acqua raffreddamento N°2		35	134.6	200	200		25×2	99.4	30
1) 19	Pompa olio lubrificante N°1		65	244.5	400 ×	300		25x3	242.5	40
2) 10	Acqua raffreddamento N°1		35	134.6	200	200		25x2	99.4	30
1) 14	Quadro convertitori luce — Light converter board			150	200		240	25x2	128	80
16	Cassetta valvole N°2	CV9		328			66		65.8	25
1)	Depuratore olio N°2	9/1	2.5	11.5	20		32	12x1	4.45	20
	-"- -"- N°1	9/2	2	9.2			27.6		2.5	20
	Officina	9/3					35		4.45	20
11	Cassetta valvole forza N°10: I sezione	CV10		111.9			183		93.4	70
1)	Pompa acqua dolce N°2	I/1	1	4.6	20		13.8	12x1	2.5	30
	Pompa acqua dolce N°1	I/2	2	9.2			27.6		2.5	30
	Pompa zavorra	I/3	25	98.1			163.1		51.1	25
12	Cassetta valvole forza N°10: II sezione	CV10		156.3			249.5		128	70
3)	Pompa sentina	II/1	5	21.3			47		4.45	30
1)	Cassetta valvole forza N°11	II/2		33.6			65		9.3	40
	Riserva	II/1								
1)	Depuratore nafta N°2	II/2	3.2	16	20		39	12x1	4.45	20
	Pompa nafta depurata	II/3	1	4.6			13.8		2.5	20
	Depuratore nafta N°1	II/4	2.8	13			45		2.5	20
	Pompa sentina-incendio	III/3	10	42.5			78.7		14.07	20
	Pompa travaso nafta	III/4	15	58.9			103.5		25.2	60
2)	Viratore	III/5	12	47.2	60		85		14.07	40

× Interruttore automatico sul quadro
1) Servizi nuovi
2) Potenza aumentata da 9 HP a 12 HP
3) Posizione modificata

Copy for London Office

1937/XV
14-3 O. Sergo
Listini
Ing. Schiano

1:50 MODIFICA SCHEMA IMPIANTO MOTORI AUSILIARI

M/N "CELLINA"
NLT/1

IX/36-0112

© 2020 Lloyd's Register Foundation