
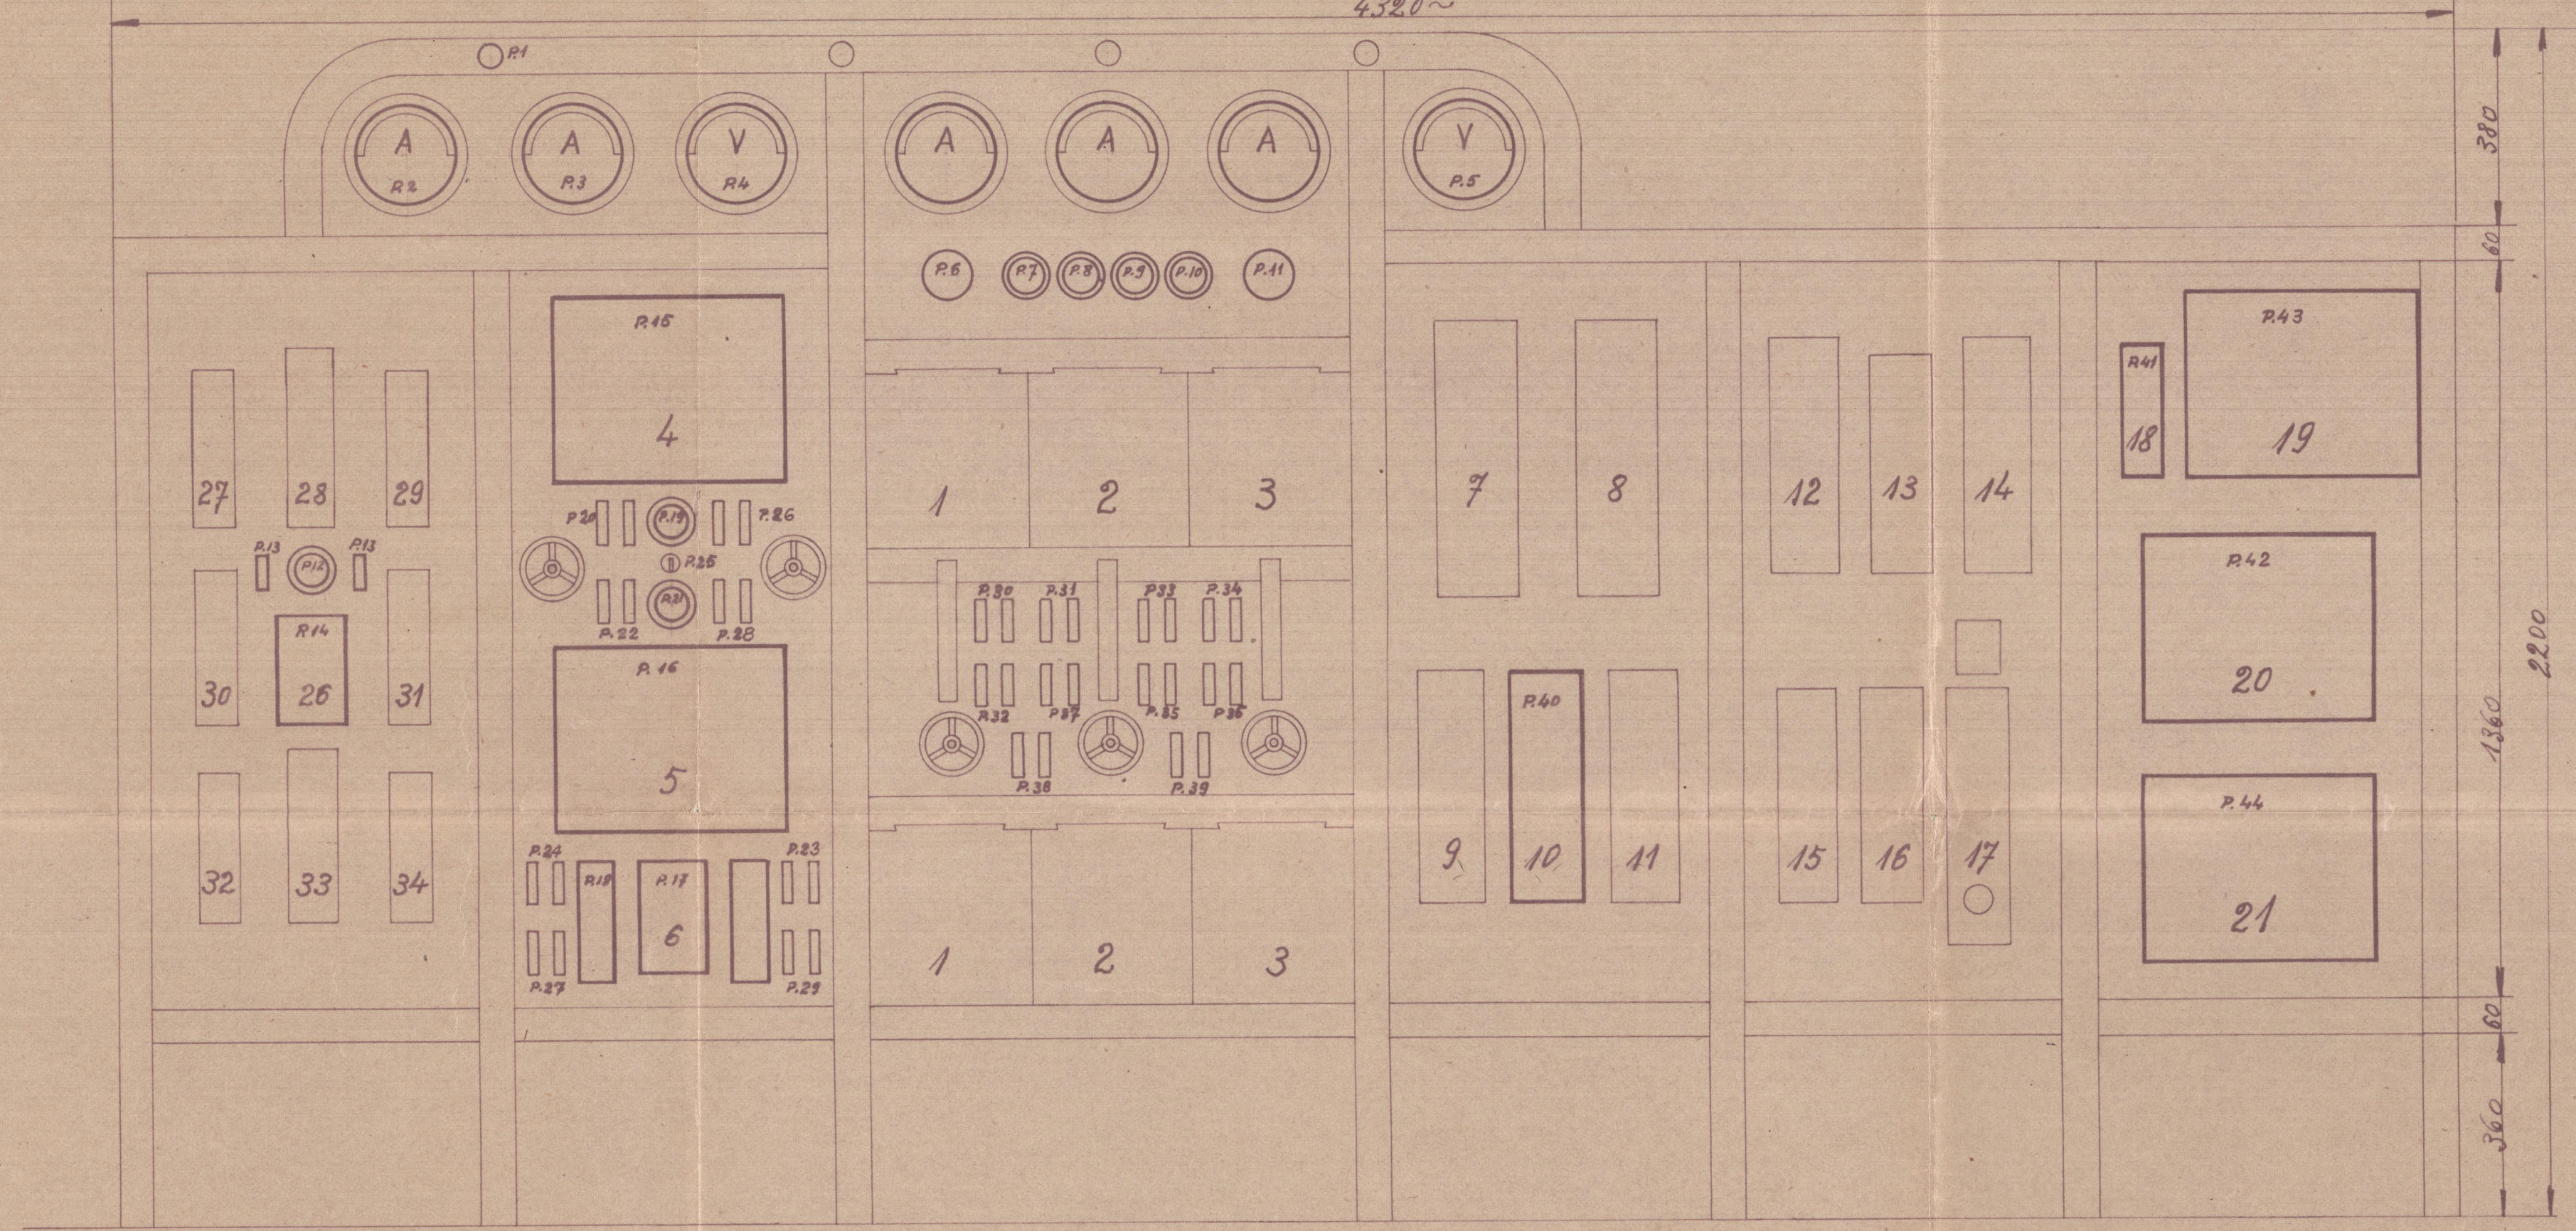
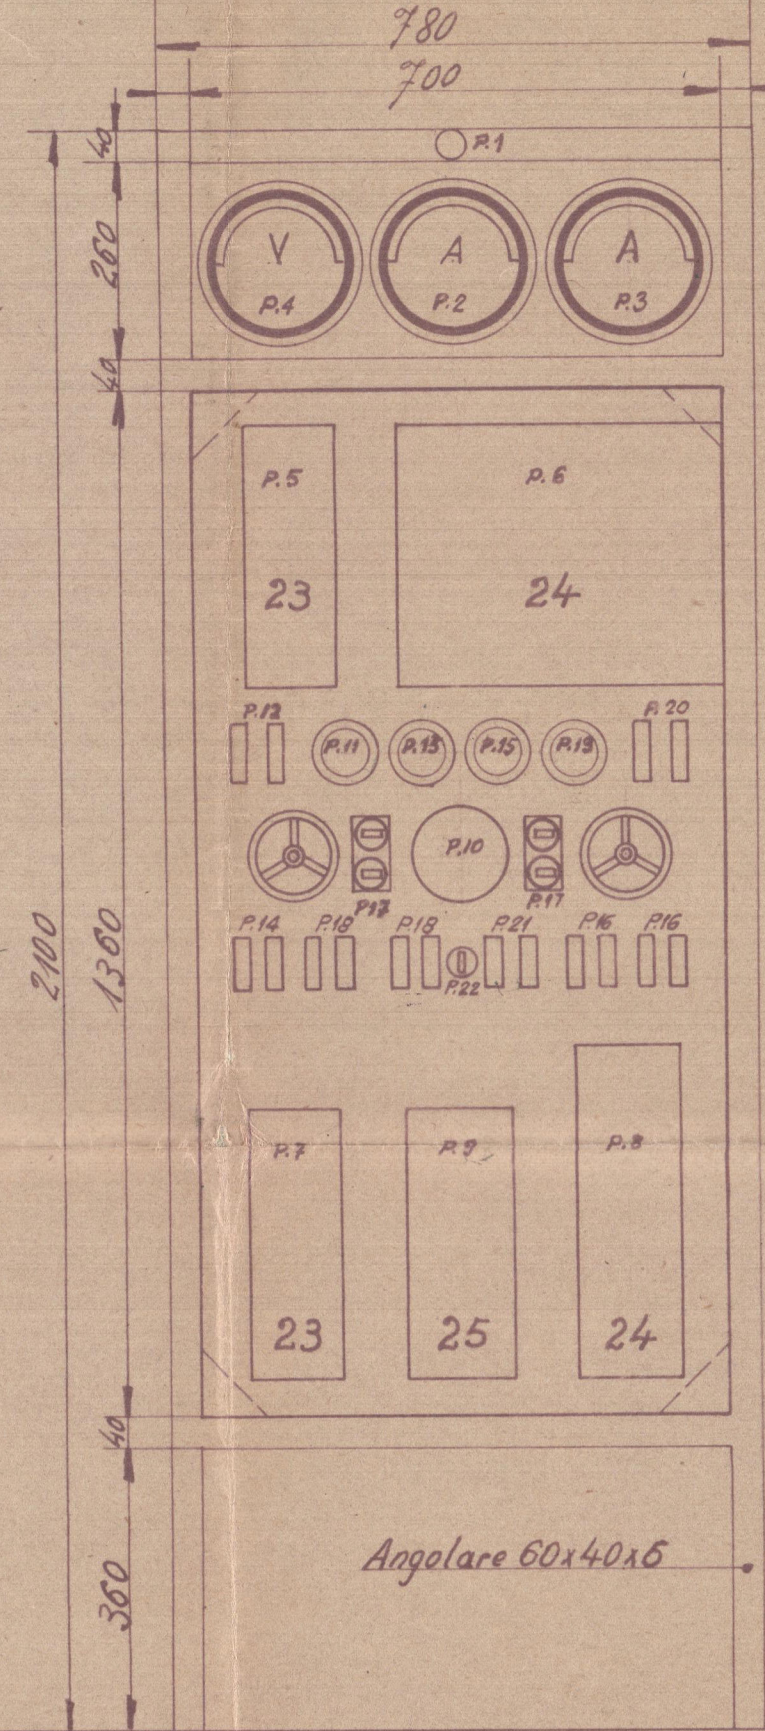


Quadro frigorifero

Quadro convertitori luce 220/110V

Quadro principale forza e luce

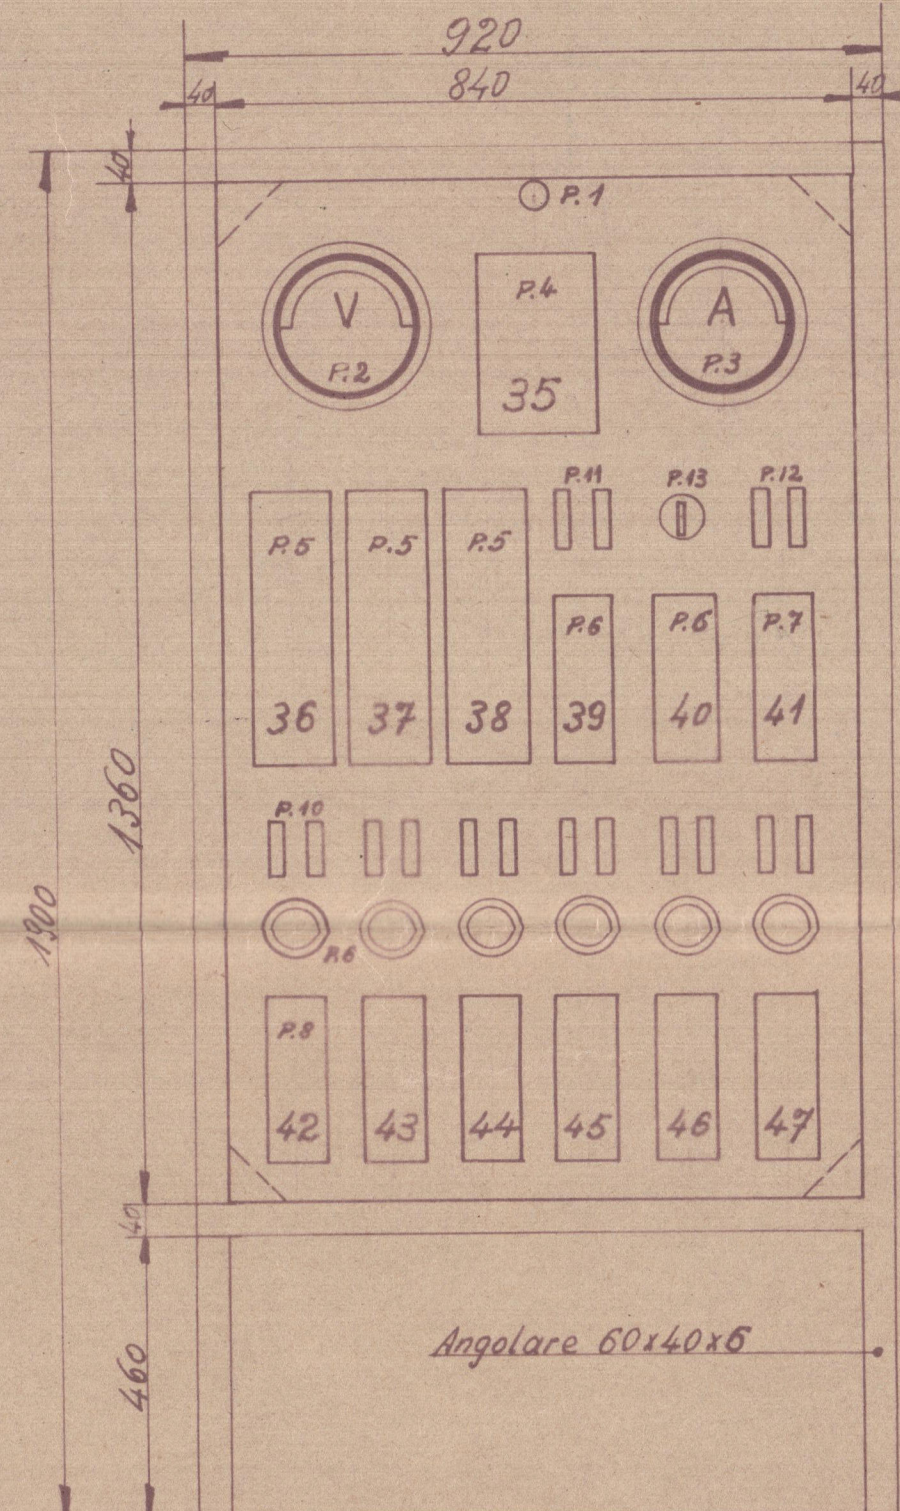

Sectional Areas of Cables to be in accordance with Section 4 and Tables 1 & 2.

Subdivision of Circuits to be in accordance with Section 7 Clause 1.

Control of Circuits to be in accordance with Section 7 Clause 2 (a).

Disposizione apparecchi

Posizione	Pezzi	Servizio
1	1	S.B. Light
2	1	Bracciale luce quadro
3	1	Voltmetro 0-300 V
4	1	Amperometro 0-300 A
5	3	Circ. breaker
6	2	Interruttore da 300A per alimento
7	1	Circ. breaker
8	6	Interr. da 100A, compressori
9	6	" " 20 A, pps. salamoia
10	12	" " 20 A, pps. acqua
11	2	" " 20 A, ventilatori
12	2	Test-Trip
13	1	Lampade spia tipo incassato
14	2	Fuses for same
15	2	Valvole da 10A per detto
16	2	" da 10A, voltmetro
17	2	" da 10A, luce quadro
18	1	Switch
19	1	Interruttore luce quadro

Disposizione apparecchi

Pos.	Pezzi	Servizio
1	1	S.B. Light
2	1	Bracciale luce quadro
3	1	Amperometro 0-150A, dinamo 15 KW
4	1	" " 0-300A, " 25 KW
5	1	Voltmetro da 0-150V, comune dinamo
6	1	Circuit breaker
7	1	Interruttore da 100A, dinamo 15 KW
8	1	" " aut. 400A, " 25 KW
9	1	" " da 100A, motore 20 HP
10	1	" " da 200A, " 39 HP
11	1	Double throw switch
12	1	Commutatore da 200 A
13	1	Commutatore voltmetrico bipolare
14	1	Test-Trip Lamp
15	1	Lampada spia tensione dinamo 15 KW
16	2	Fuse for same
17	2	Valvole da 10A per detto
18	1	Test-Trip for heart
19	1	Lampada spia di terra
