

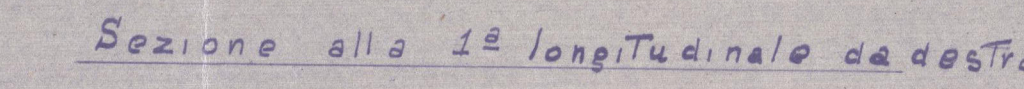
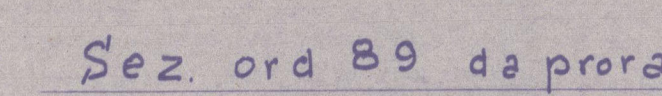
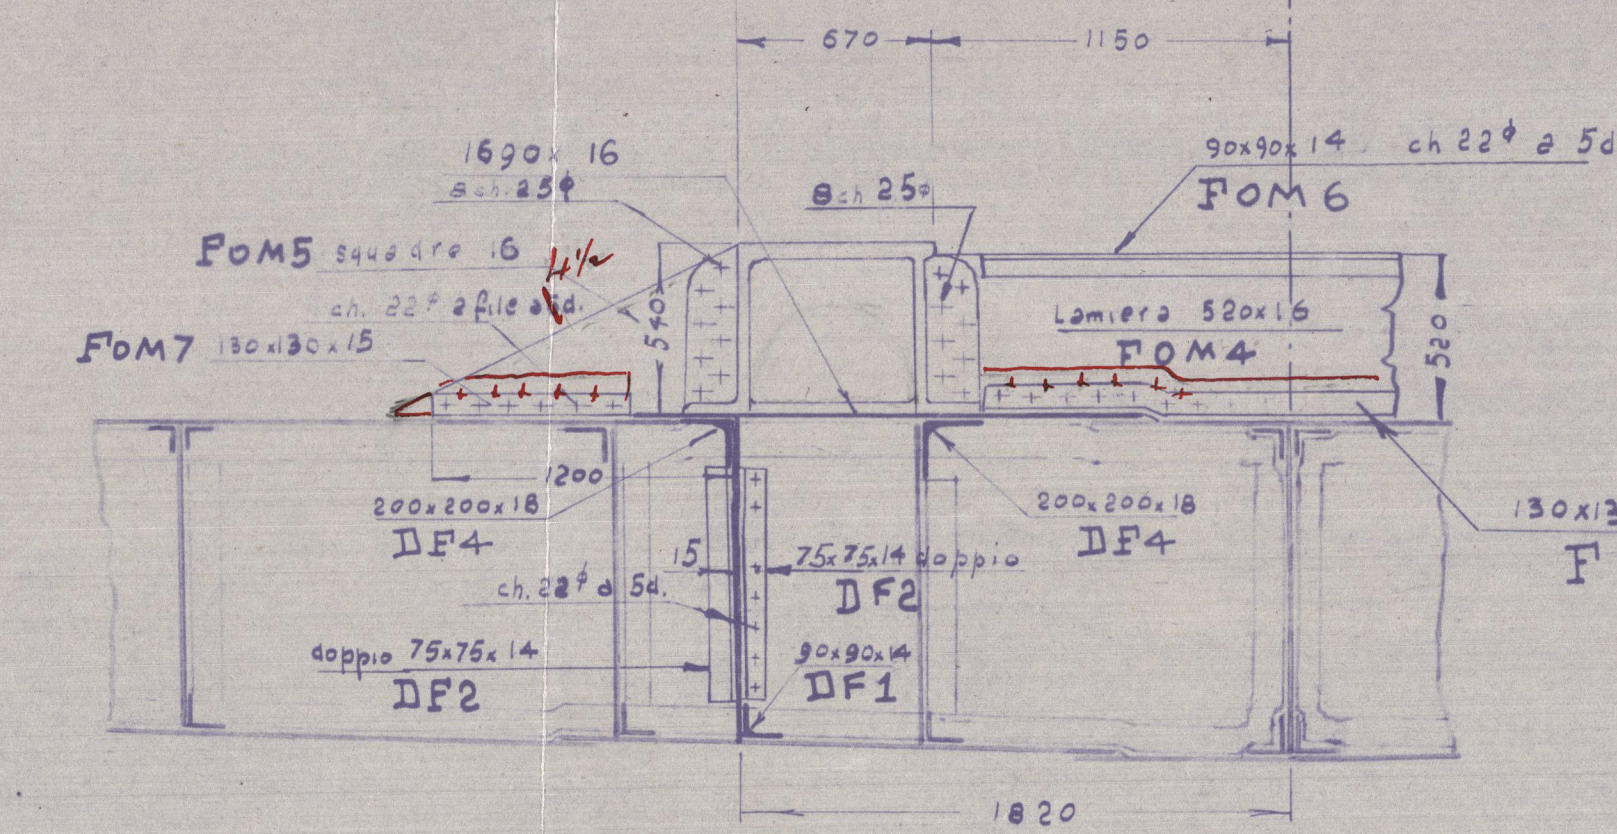





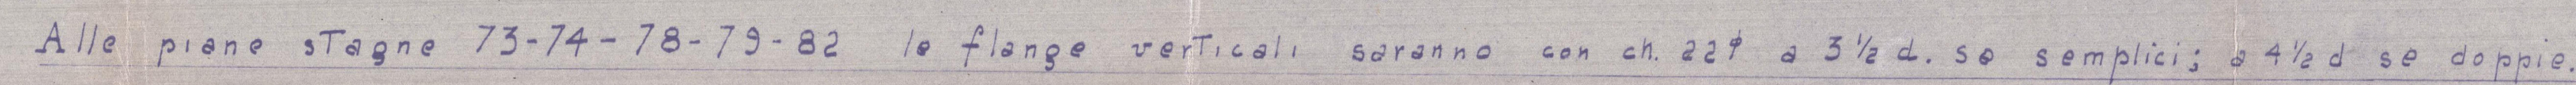


Vedi dis. getta

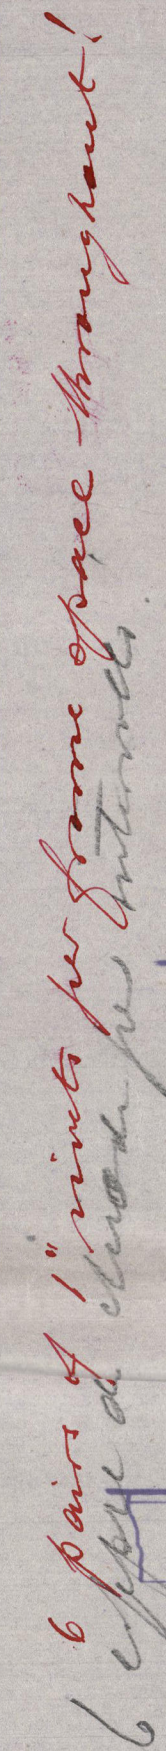

Tutte le flangie di attacco al d.f. saranno con ch. 22" in 2 file a scacchi a 4 1/2".

Flange dei getti in acciaio fuso ch. 25<sup>+</sup> disposizione come da particolare.

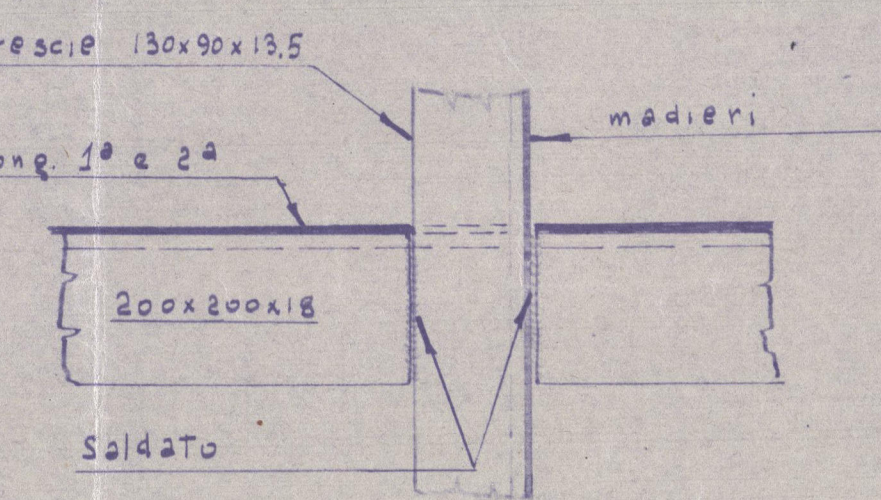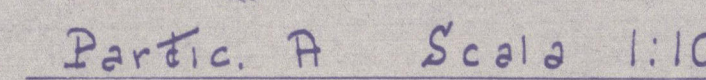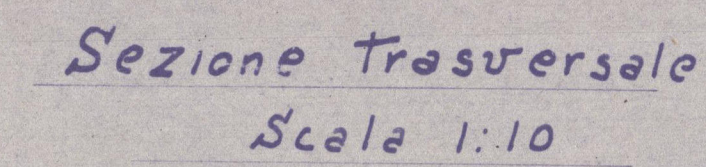

APPROVATO

18. 12. 1935

LOYD'S REGISTER OF SHIPPING  
TRIESTE

TRISTE







436-0124

