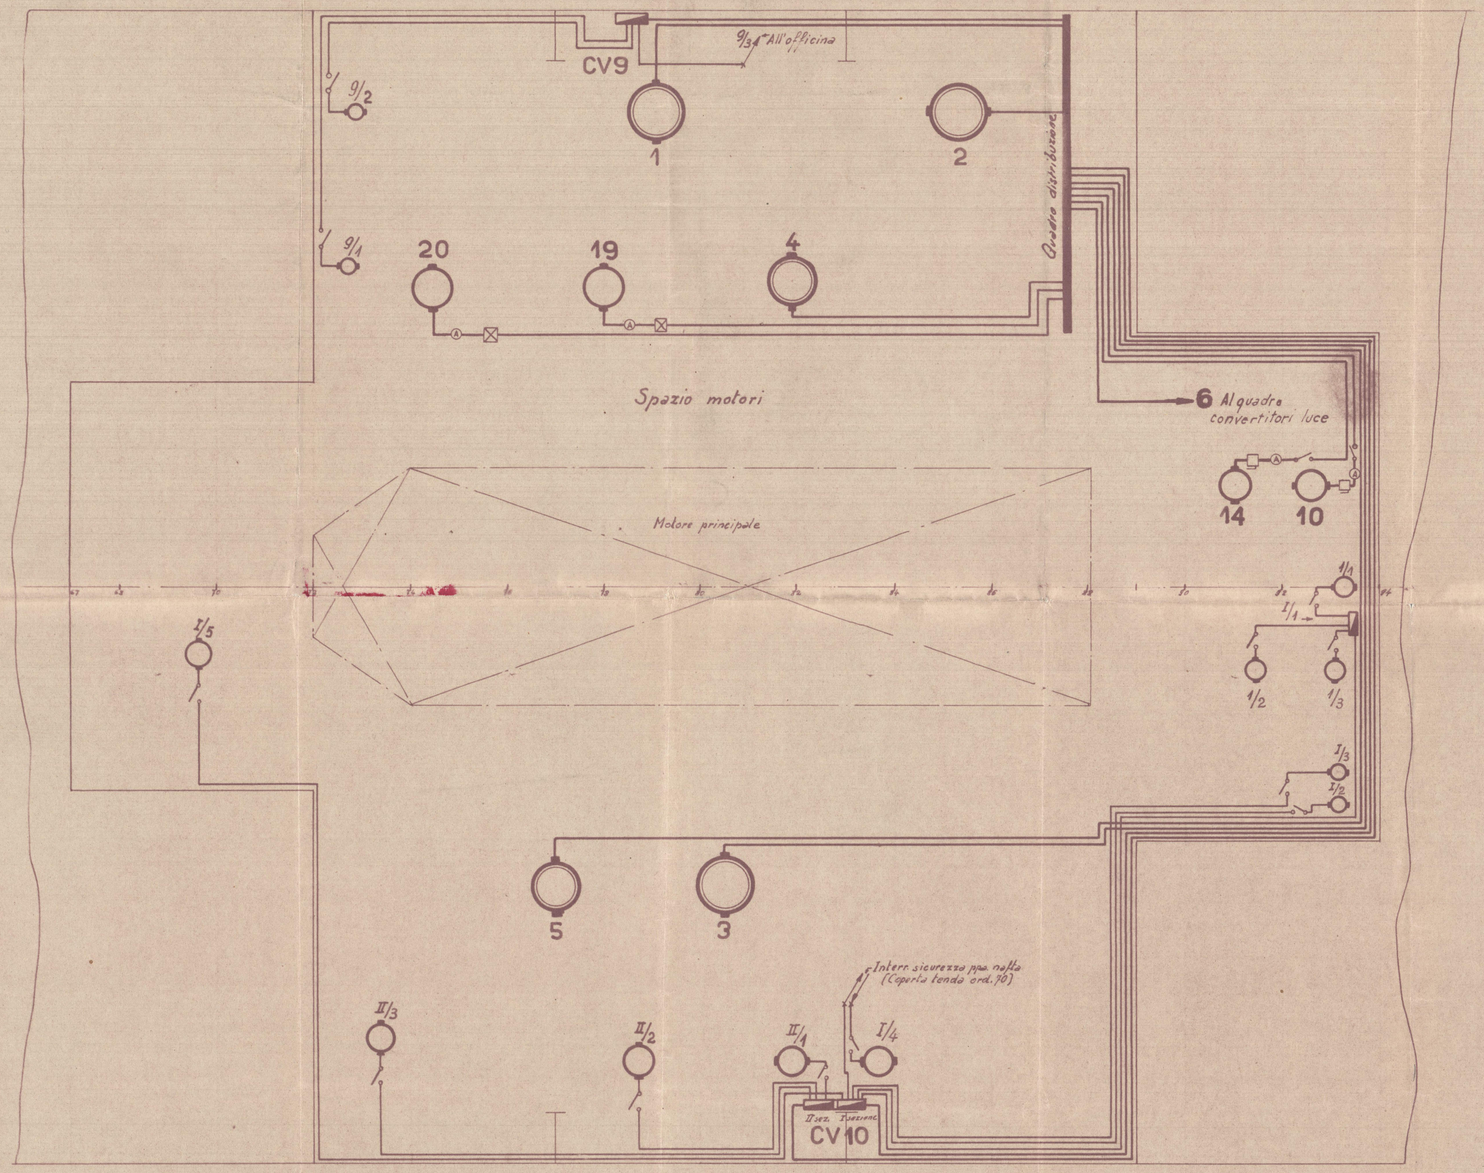


LEGGENDA

- Water tight Switch — Interruttore stagno
- Fuse Boxes — Cassette valvole
- Motor — Motore
- Generator — Dinamo
- Double Section Fuse Box — Cassetta valvole a due sezioni
- Volt Amperometer — Amperometro stagno
- Starter — Reostato
- Automatic Starter — Reostato automatico

| N° Circuito | | Servizio | Sigla | HP | Ampere | Interr. Aeserc. | Amp tra A | Valvole A fusione | Sbarre m/m | Cavo isolato in gomma Sezione m/m² | Lunghezza andata+rit. |
|---|---|---|---|---|---|---|---|---|---|---|---|
| 1 | Dinamo I 220V | Main Lines Condutture principali | DI | 66 KW | 300 | 400 × | 40-0-400 | | | 324 | 30 |
| | | -"- Equalizer Equilibrio | | | 150 | | | | | 128 | 15 |
| | | Eccitazione | | | | | | | | 4·45 | 15 |
| 2 | Dinamo II 220V | Condutture principali | DII | 66KW | 300 | 400 × | 40-0-400 | | | 324 | 10 |
| | | -"- equilibrio | | | 150 | | | | | 99·4 | 5 |
| | | Eccitazione | | | | | | | | 4·45 | 5 |
| 3 | Dinamo III 220V | Condutture principali | DIII | 66KW | 300 | 400 × | 40-0-400 | | | 324 | 60 |
| | | -"- equilibrio | | | 150 | | | | | 324 | 30 |
| | | Eccitazione | | | | | | | | 4·45 | 30 |
| 4 | Dinamo IV 220V | Condutture principali | DIV | 60 KW | 273 | 400 × | 40-0-400 | | 30x3 | 242·5 | 20 |
| 1) | | -"- equilibrio | | | 137 | | | | 25x2 | 99·4 | 10 |
| | | Eccitazione | | | | | | | | 4·45 | 15 |
| 5 | Dinamo V 220V | Condutture principali | DV | 60KW | 273 | 400 × | 40-0-400 | | 30x3 | 242·5 | 70 |
| 1) | | -"- equilibrio | | | 137 | | | | 25x2 | 99·4 | 35 |
| | | Eccitazione | | | | | | | | 4·45 | 40 |
| 1) 6 | | ~~Transformer~~ S.B. Quadro convertitori luce | | | 150 | 200 | | 240 | 25×2 | 128 | 80 |
| 1) 19 | | ~~Lubricating oil Pump~~ Pompa olio lubrificante N°1 | | 65 | 244·5 | 400 × | 300 | | 25x3 | 242·5 | 40 |
| 1) 20 | | -"- -"- -"- N°2 | | 65 | 244·5 | 400 × | 300 | | 25x3 | 242·5 | 35 |
| 1) 10 | | ~~Cooling Water Pump~~ Acqua di raffreddamento N°1 | | 35 | 134·6 | 200 | 200 | | 25x2 | 99·4 | 30 |
| 1) 14 | | -"- -"- -"- N°2 | | 35 | 134·6 | 200 | 200 | | 25x2 | 99·4 | 30 |
| 16 | | ~~Fuse Box N°9 Power~~ Cassetta valvole forza N°9 | CV9 | | 39·1 | | | | | 65·8 | 25 |
| 1) | | Oil Purifier Depuratore olio N°2 | 9/1 | 2·5 | 11·5 | 20 | | 32 | 12x1 | 4·45 | 20 |
| | | -"- -"- N°1 | 9/2 | 2 | 9·2 | | | | | 2·5 | 20 |
| | | Officina Shop | 9/3 | | 18·4 | | | | | 4·45 | 20 |
| 11 | | Fuse box N°10 I Section Main Cassetta valvole forza N°10: I sezione | CV10 | | 153·5 | | | 245 | | 99·4 | 70 |
| 1) | | Fuse box for O.F. Purifier Cassetta valvole forza dep. nafta | I/1 | | 33·6 | | | 65 | | 9·3 | 40 |
| | | Pump for Purified O.F. Pompa nafta depurata | I/1 | 1 | 4·6 | | | | | 2·5 | 20 |
| 1) | | O.F. Purifier Depuratore nafta N°2 | I/2 | 3·2 | 16 | 20 | | 39 | 12x1 | 4·45 | 20 |
| | | -"- -"- N°1 | I/3 | 2·8 | 13 | | | | | 2·5 | 20 |
| | | | | | 184 | | | | | | |
| 1) | | FW Pump Pompa acqua dolce N°2 | I/2 | 1 | 4·6 | 20 | | 138 | 12x1 | 2·5 | 30 |
| | | -"- -"- N°1 | I/3 | 2 | 9·2 | | | | | 2·5 | 30 |
| | | O.F. Transfer Pump Travaso nafta | I/4 | 15 | 58·9 | | | | | 25·2 | 60 |
| 2) | | Virator Turning Engine | I/5 | 12 | 47·2 | 60 | | 85 | | 14·07 | 40 |
| 12 | | Fuse Box N°10 II Section Power Cassetta valvole forza N°10: II sezione | CV10 | | 161·9 | | | 256 | | 128 | 70 |
| | | Bilge & Fire Pump Pompa sentina-incendio | II/1 | 10 | 42·5 | | | | | 14·07 | 20 |
| | | Ballast Pump Zavorra | II/2 | 25 | 98·1 | | | | | 51·1 | 25 |
| 3) | | Bilge Pump Sentina | II/3 | 5 | 21·3 | | | | | 4·45 | 30 |

× Automatic Switch on S.B. Interruttore automatico sul quadro

1) New Services Servizi nuovi

2) Powe increased Potenza aumentata da 9HP a 12HP

3) Position modified Posizione modificata

LONDON COPY. 19.7.37

Copy for London Office

W36-0130

1937/XV

| | | | |
|---|---|---|---|
| Disegnato | 14-3 | O. Sergo | |
| Controllato | | Litini | |
| Visto Uff. | | Ing. Schiavi | |

CANTIERI DELL'ADRIATICO — Officine Meccaniche — Direttore Tecnico M. FALCONE

Scala: 1:50

Gruppo:

Progetto:

MODIFICA SCHEMA IMPIANTO MOTORI AUSILIARI

N° Archivio

M/N "FELLA"

N.L.T./1

M/N Felle Nr. Rotterdam 1818

Lloyd's Register Foundation