

MV. Zella Tri Rept No 11818.

also for.

MV. Bellina.

" Feltre.

" Rialto.


W36-0139



© 2020

Lloyd's Register  
Foundation



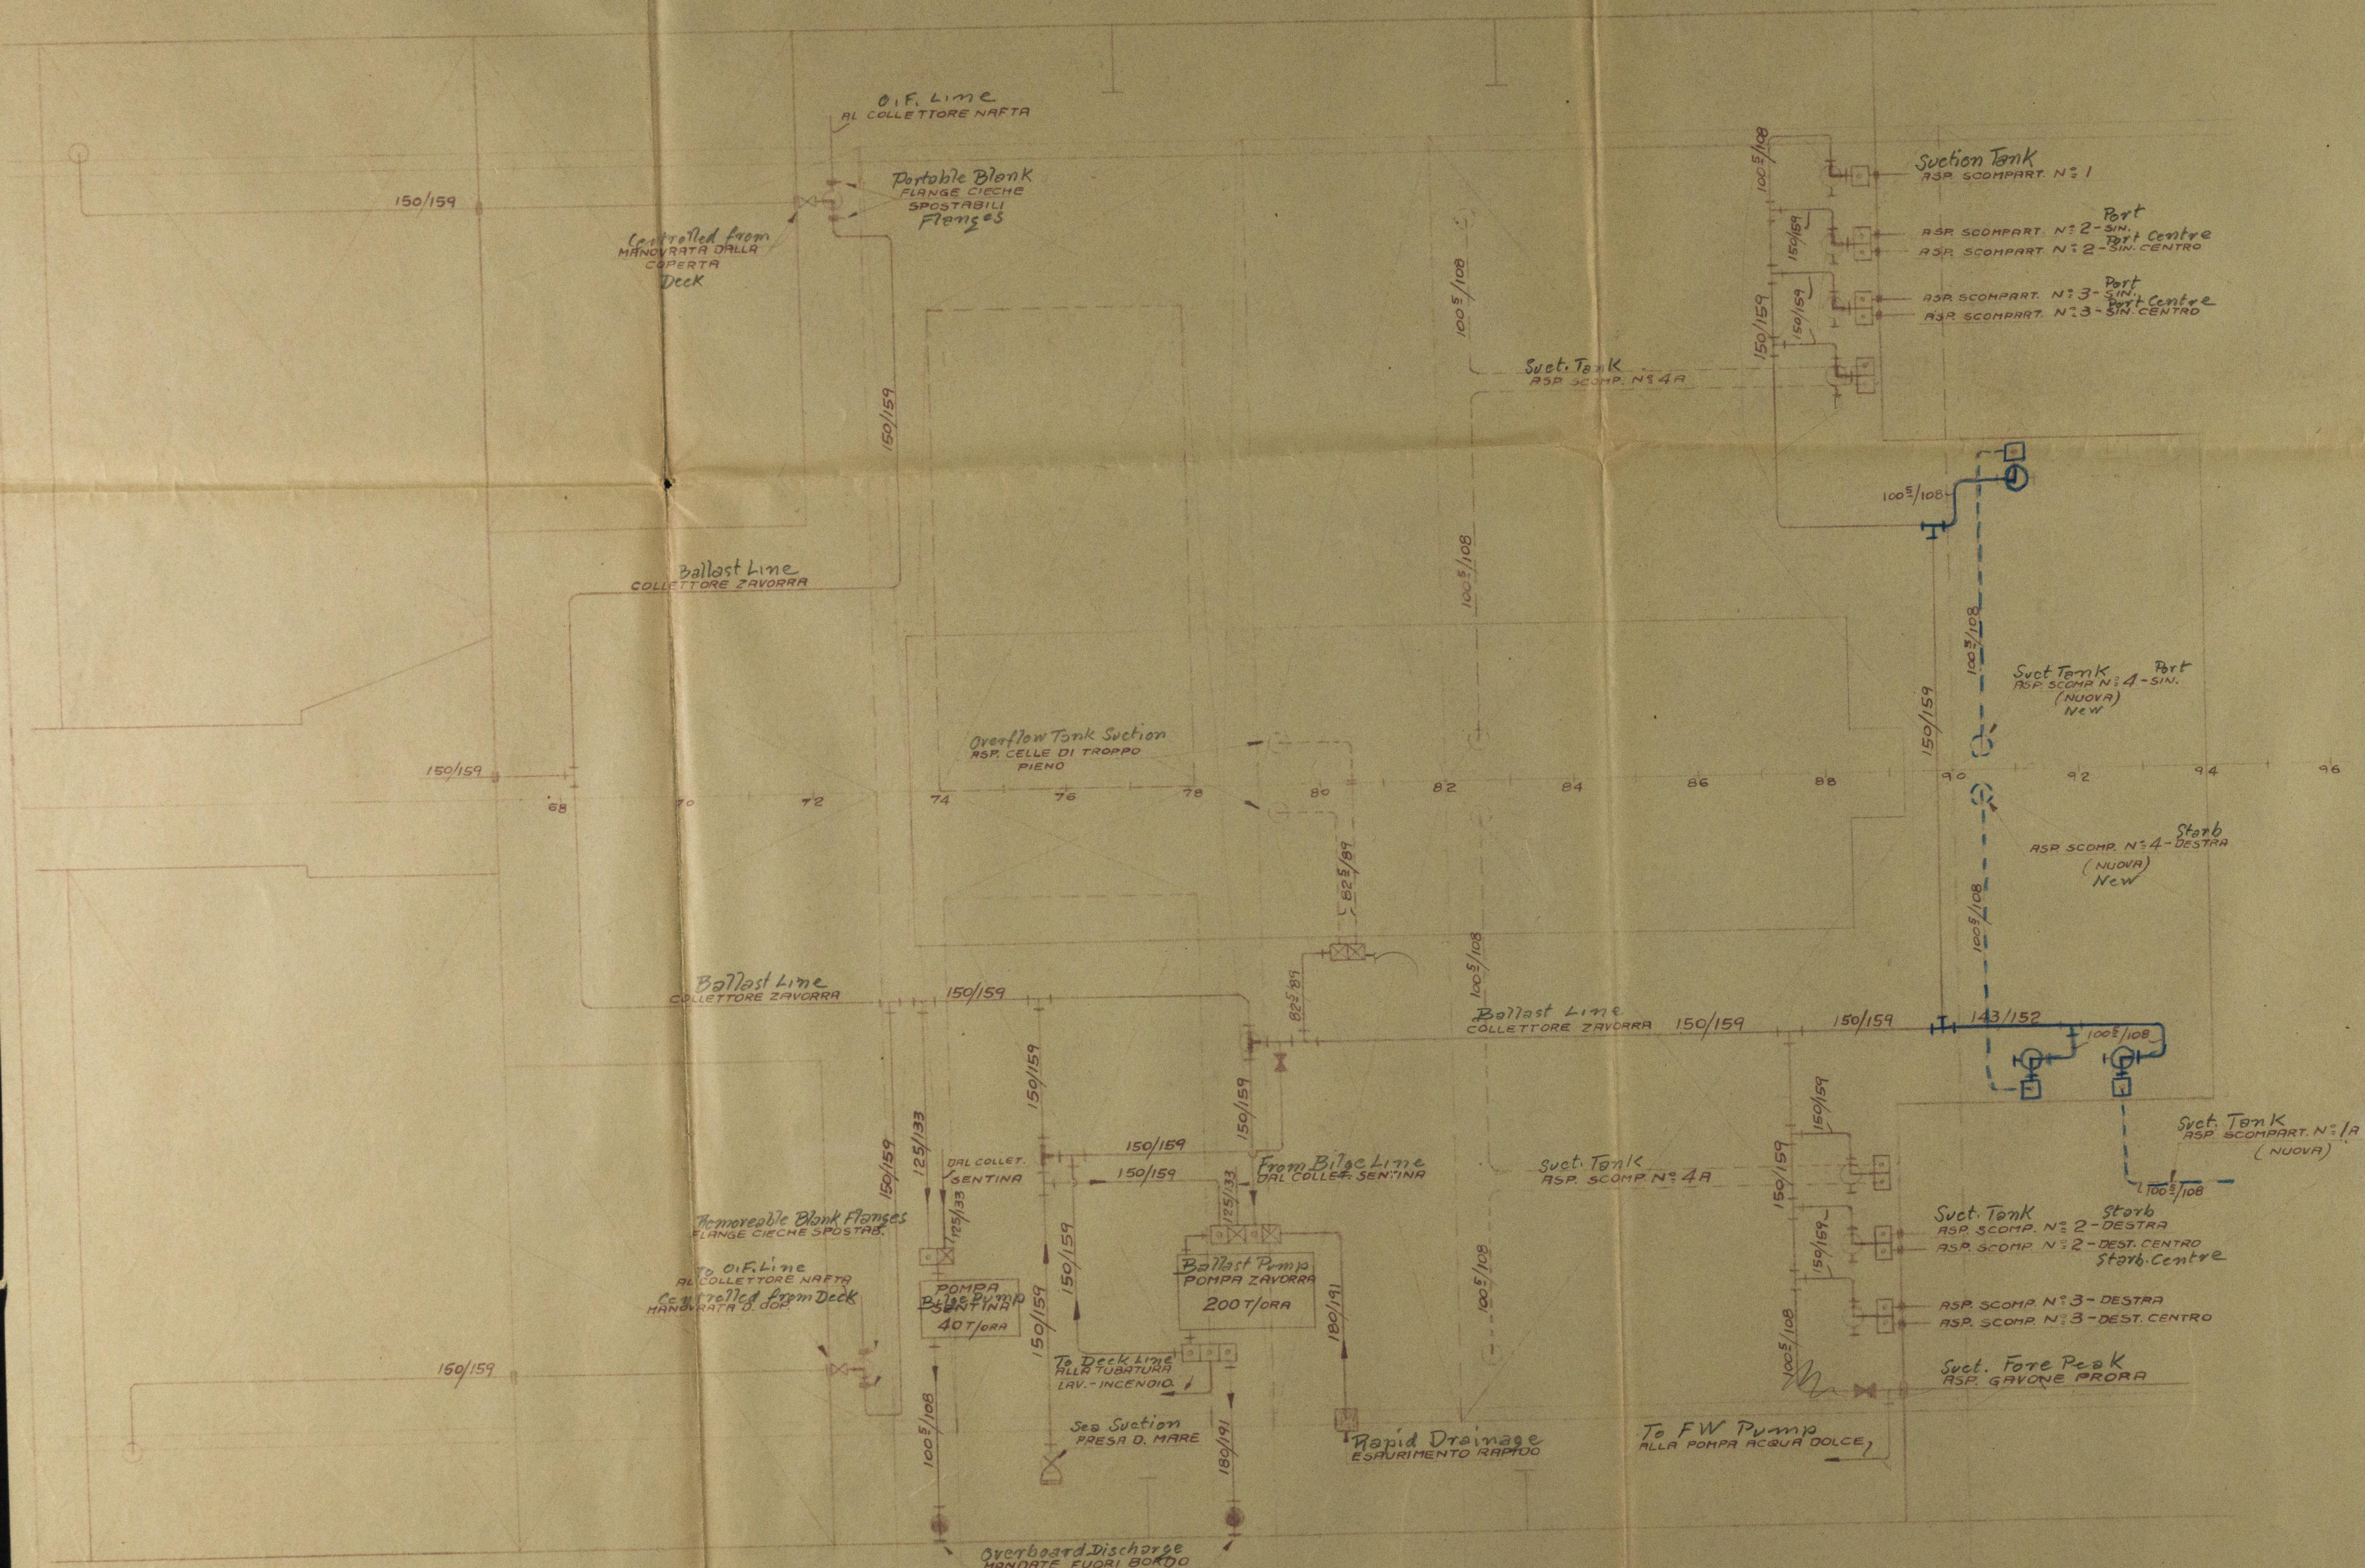

- ✓ Screw Lift Valves  
VALVOLE COMANDATE
- ✓ Non Return Valves  
VALVOLE AUTOMATICHE
- ✓ 3 way Cock with 2 way Plug  
ROBINETTI A 3 VIE CON MASCHIO A 2 VIE
- ✓ 3 way Cock with 3 way Plug  
ROBINETTI A 3 VIE CON MASCHIO A 3 VIE
- ✓ Overboard discharge Valve  
VALVOLE DI SCARICO FUORI BORDO

**MATERIALI**  
 Pipe & flanges of Galvanized Steel  
 TUBI E FLANGE IN ACCIAIO ZINCATO  
 Valves & Valve casings of Cast Iron and Brass  
 VALVOLE E CASSE VALVOLE IN GHISA E BRONZO  
 Necks of Cast Iron  
 RACCORDI IN GHISA

**Ballast Pump**  
 POMPA ZAVORRA: 200 T/ORA  
 Suction From Sea From Bilge Line From Ballast Line  
 ASPIRA: DAL MARE - DAL COLLETT. SENTINA - DAL COLLETT. ZAVORRA  
 Delivery Into Ballast Line Overboard To Deck washing  
 MANDA: NEL COLLETTORE ZAVORRA - FUORI BORDO - ALLA TUBATURA  
 & Fire Line  
 LAVAGGIO INCENDIO

**Bilge Pump**  
 POMPA SENTINA: 40 T/ORA  
 Suction From Ballast Line From Bilge Line  
 ASPIRA: DAL COLLETTORE ZAVORRA - DAL COLLETT. SENTINA  
 Delivery Overboard  
 MANDA: FUORI BORDO

The remaining requirements of section 34  
 of the rules 1936 to be complied with so  
 far as they are applicable.

*J. M. C.*  
 12/6/36

Copy for London Office

Deep Tank O.F. Ballast or O.F. Bunker  
 CISTERNE NAFTA-ZAVORRA O CISTERNE NAFTA  
 CARICO

DB Tank O.F. or Ballast  
 SCOMPART. U NAFTA O ZAVORRA N° 6

Off. Lubr. Oil Tank  
 SCOMP. OLIO LUBRIF. INTERCAR

Overflow Tanks  
 CELLE DI TROPPO PIENO

DB Tank O.F. or Ballast  
 SCOMPART. NAFTA O ZAVORRA N° 4A

DB Tank O.F. or Ballast  
 SCOMPART. NAFTA O ZAV. N° 4

Part. Dr. N° 5  
 (SIN. OLIO DI SERVIZIO)  
 DEST. OLIO RISERVA  
 Starb spare

CANTIERE NONFALCONE SEZIONE MARINA MERCANTILE UFFICIO TECNICO - GRUPPO MECCANICO		
Il Direttore Tecnico:		
Disegnato: 14-4-36 FRANGIAUCCI	Verificato: Z. ANI	Contr. 2541-2544
Repertorio:		DIS. N°
1:50 MN. FELLA-CELLINA-FELTRE-RIALTO Ballast Piping Arrangement SCHEMA TUBATURE ZAVORRA		N.L.T./51
Firma Architetto:		© 2020