

MV. Zella Tri Rept No 1188

also for

MV. bellina

" Zeltre

" Rialto

W36-0140

CISTERNE NAFT

☒ Screw Lift Valves
VALVOLE COMANDATE

☒ Non Return Valve
VALVOLE AUTOMATICHE

☒ Bilge Suction with strainer and straight tail pipe
ASP. SENTINA CON FILTRO E TUBO DIRETTO

☒ Overboard discharge Valve
VALVOLE DI SCARICO FUORI BORDO

MATERIALI


Pipes & Flanges of galvanized steel
TUBI E FLANGE IN ACCIAIO ZINCATO

Valves & valve casings of cast iron & Brass
VALVOLE E CASSE VALVOLE IN GHISA E BRONZO

Necks of cast iron
RACCORDI IN GHISA

© 2020

Lloyd's Register
Foundation

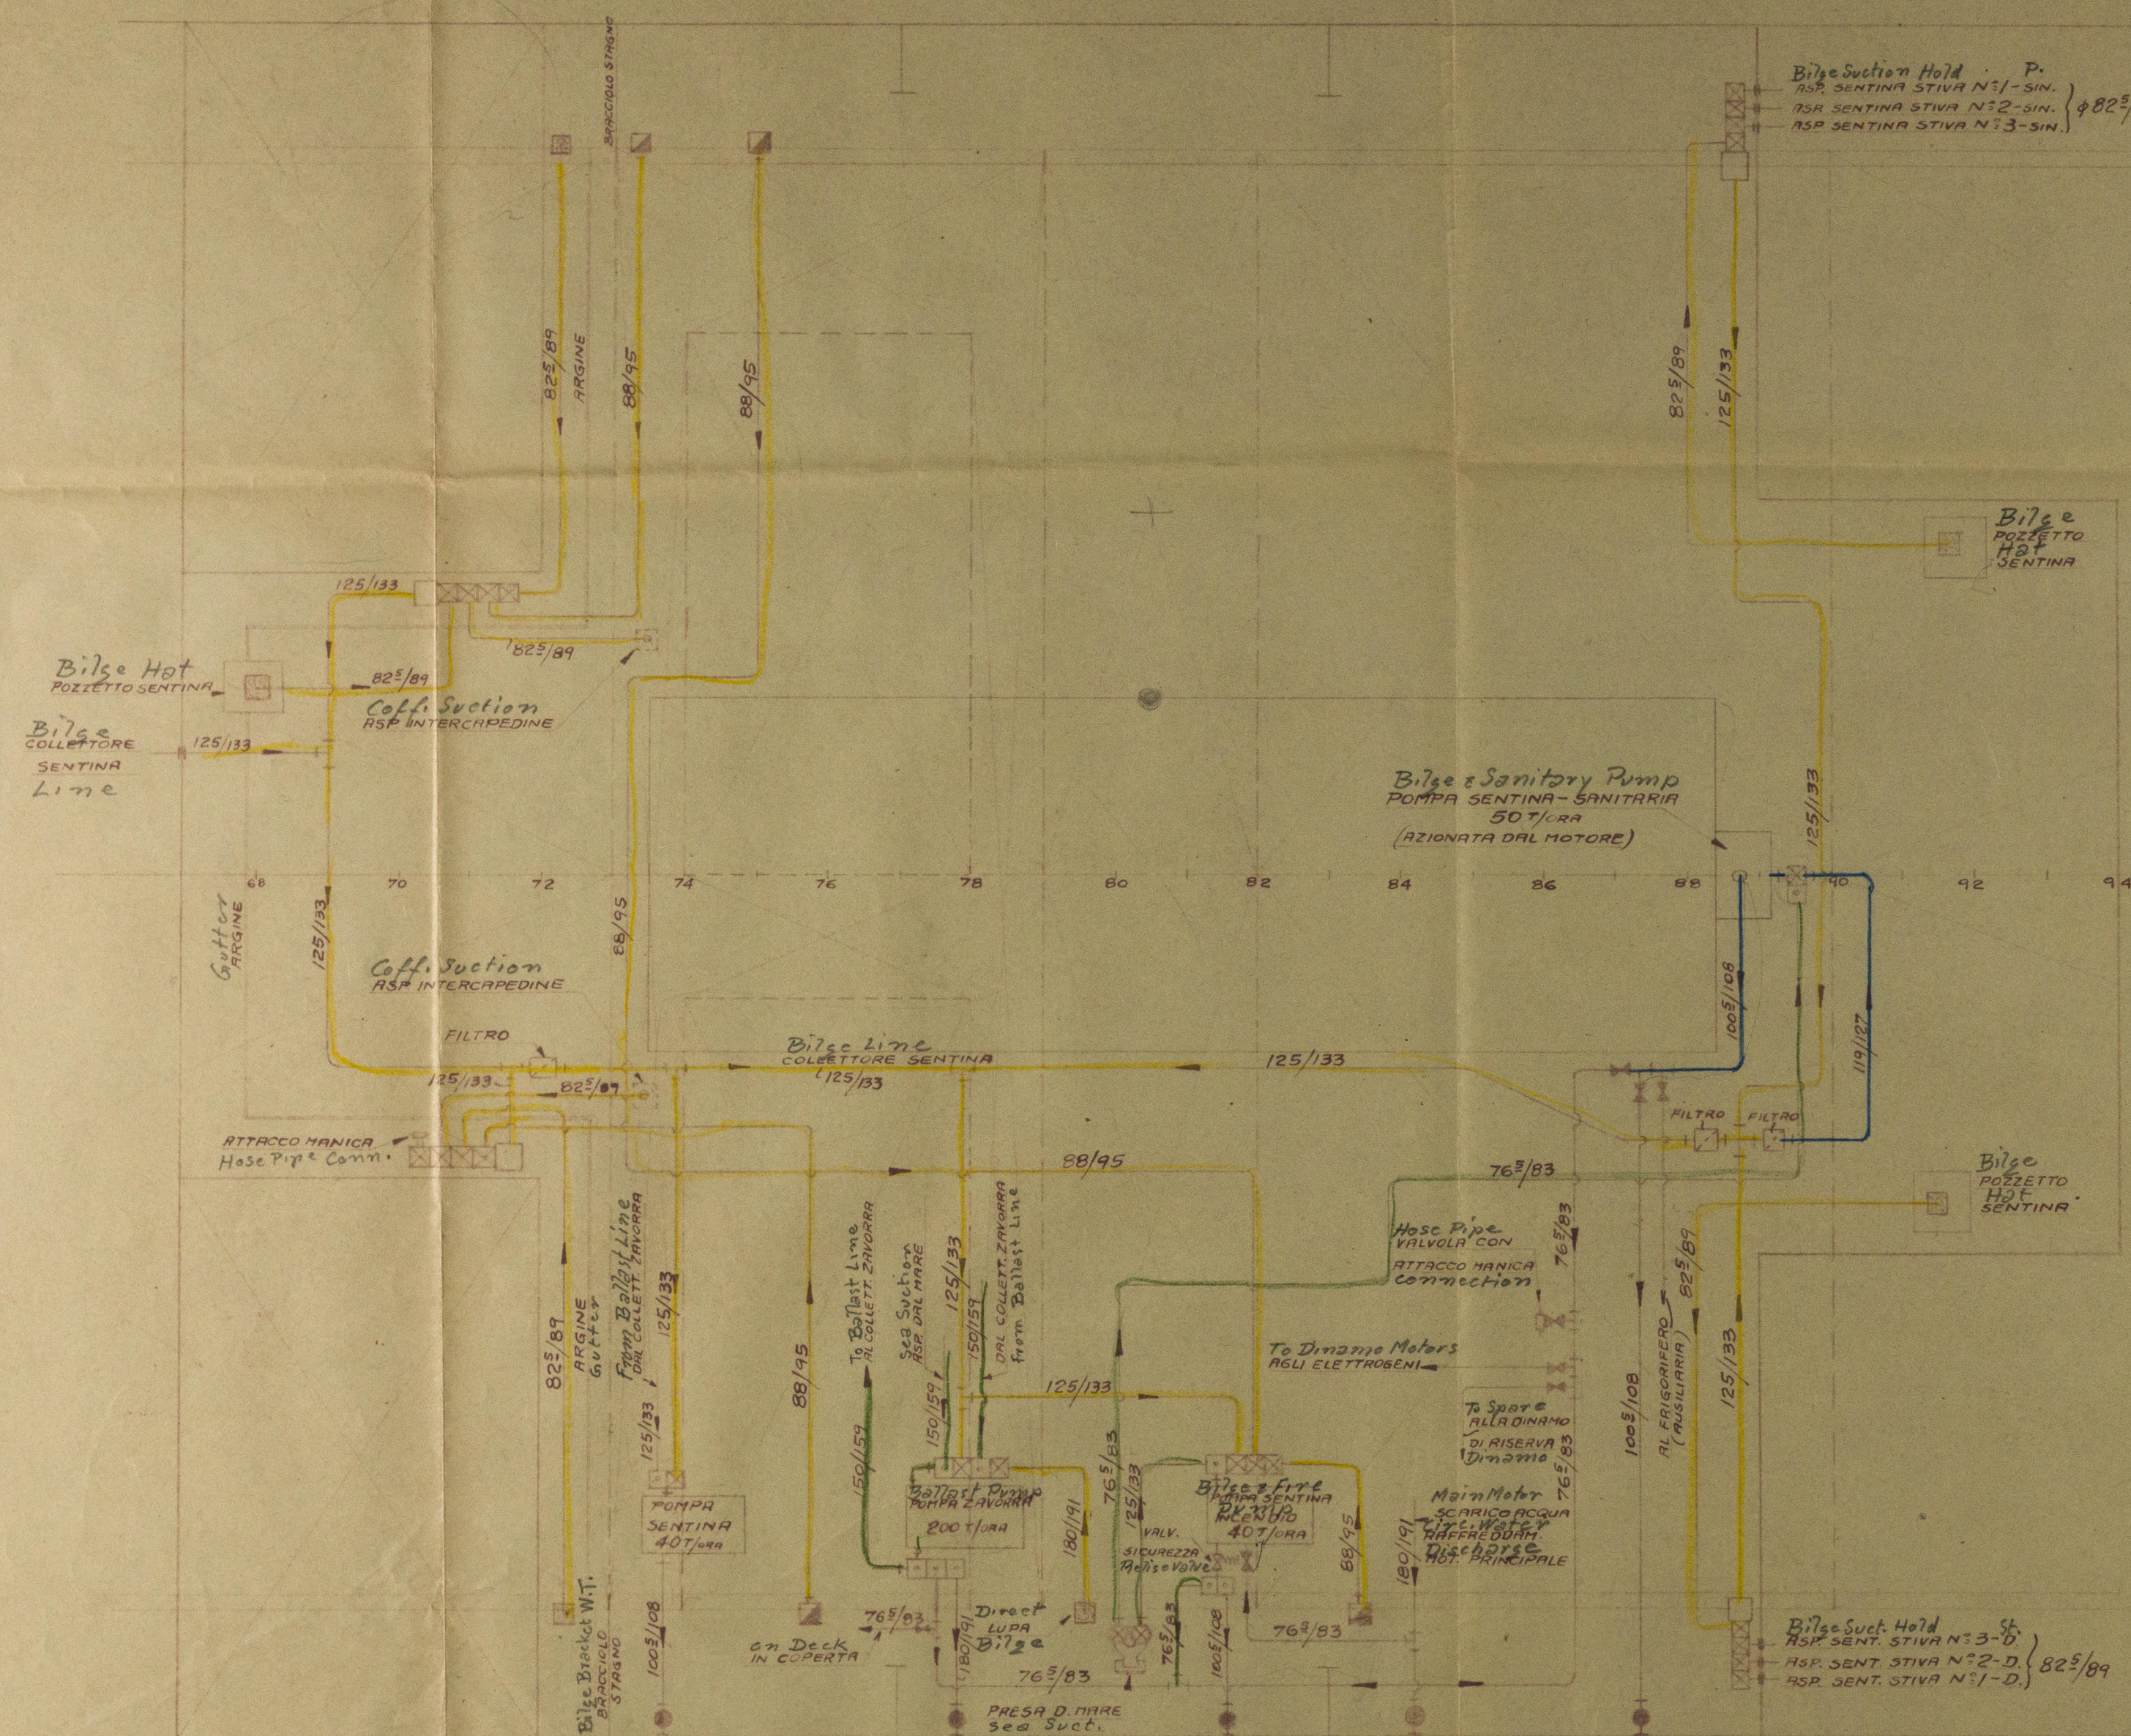

- Screw Lift Valves
VALVOLE COMANDATE
- Non Return Valve
VALVOLE AUTOMATICHE
- Bilge Suction with strainer and straight tail pipe
ASP SENTINA CON FILTRO E TUBO DIRETTO
- Overboard discharge Valve
VALVOLE DI SCARICO FUORI BORDO

MATERIALI

Pipes & Flanges of galvanized steel
TUBI E FLANGE IN ACCIAIO ZINCATO
Valves & valve casings of cast iron & Brass
VALVOLE E CASSE VALVOLE IN GHISA E BRONZO
Necks of cast iron
RACCORDI IN GHISA

Bilge Pump POMPA SENTINA - 40 T/ORA

Suction From Bilge Line From Ballast Line
ASPIRA: DAL COLLETTORE SENTINA - DAL COLLETTORE ZAVORRA
Delivery Overboard
MANDA: FUORI BORDO

Bilge & Fire Pump POMPA SENTINA-INCENDIO - 40 T/ORA

Suction From Bilge Line From Bilge Port & Starb. Direct
ASPIRA: DAL COLLETTORE SENTINA - DALLA SENTINA DESTRA E SIN. (DIRETTE) -
From Sea From Cooling water discharge overboard
DAL MARE - DALLO SCARICO F.B. ACQUA RAFFR. MOT. PRINCIPALE. -

Delivery Overboard On Deck Harbor Services
MANDA: FUORI BORDO - IN COPERTA - SERVIZI AUSILIARI IN PORTO
Bilge & Sanitary Pump
POMPA SENTINA-SANITARIA - 50 T/ORA (AZIONATA DAL MOTORE)

Suction From Sea From Bilge Line
ASPIRA: DAL MARE - DAL COLLETTORE SENTINA

Delivery Overboard On Deck To Refriger. Eng. Spare
MANDA: FUORI BORDO - IN COPERTA - AL FRIGORIFERO (AUSIL.) -

Ballast Pump POMPA ZAVORRA - 200 T/ORA

Suction From Sea From Bilge Line From Ballast Line
ASPIRA: DAL MARE - DAL COLLETTORE SENTINA - DAL COLLETTORE
Line From Bilge Direct
ZAVORRA - DALLA SENTINA (LUPA) -

Delivery Overboard On Deck In to Ballast Line
MANDA: FUORI BORDO - IN COPERTA - NEL COLLETT. ZAVORRA

The remaining requirements of section 34
of the rules 1936 to be complied with so
far as they are applicable.

J. Inca
12/6/36
J.R.B.

Copy for London Office

Disegno	14-4-36	FRAGGIACOM	 CANTIERI MONFALCONE PORTO TOLIO TRIESTE
Costruttore			
Contr. e scelti			
Approvato		ZANI	
Scala:	1:50	M.N. "FELLA-CELLINA-FELTRE-RIALTO"	
No. Archivio		Bilge, Fire & Sanitary Piping SCHEMA TUBATURE SENTINA- INCENDIO E SANITARIA	
Comm. 2541-2544		DIS. N° 150	
		Lloyd's Register Foundation	

W36-0140