

Amended plan of Scrus Photo

S.T.T. Mrs. Mrs 745 & 746

M. V. "Fella"

S.T.T. 745

Prima Rpt 7074


W36-0185

Tepli 2286/4

4/3

al Lloyd's Reg.

© 2020

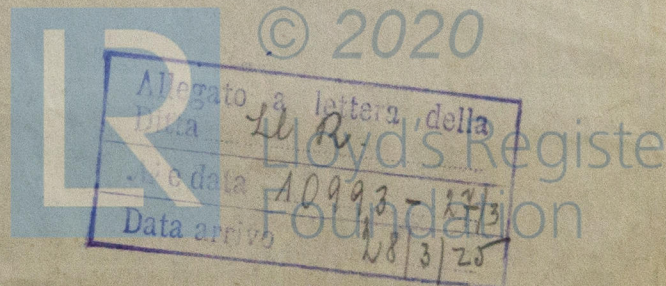




Scala 1:10 e 1:2


2 pezzi completi per montaggio  
2 pezzi completi di rispetto

Filetto Whitworth, 4 denti per 1",  
passo sinistro

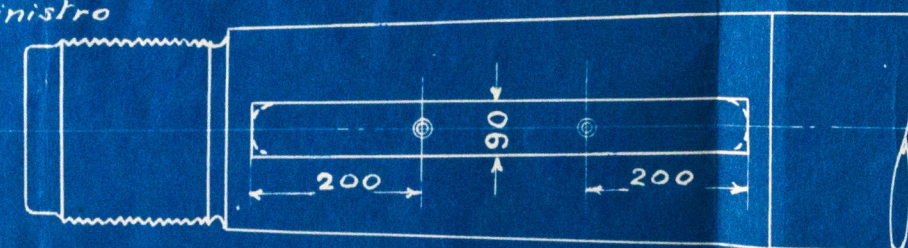

Materiale: Acciaio <sup>long</sup> Martin-Siemens

$R = 44 - 50 \text{ chg/mm}^2$  {  $A = 29 - 25\%$  on the normal test piece B.L.R.  
su barrette normali del B.L.R.  
 $A = 20 - 25\%$  su barrette L = 4 d. del R.I.  
" on the test piece length = 4 dia of the R.I.

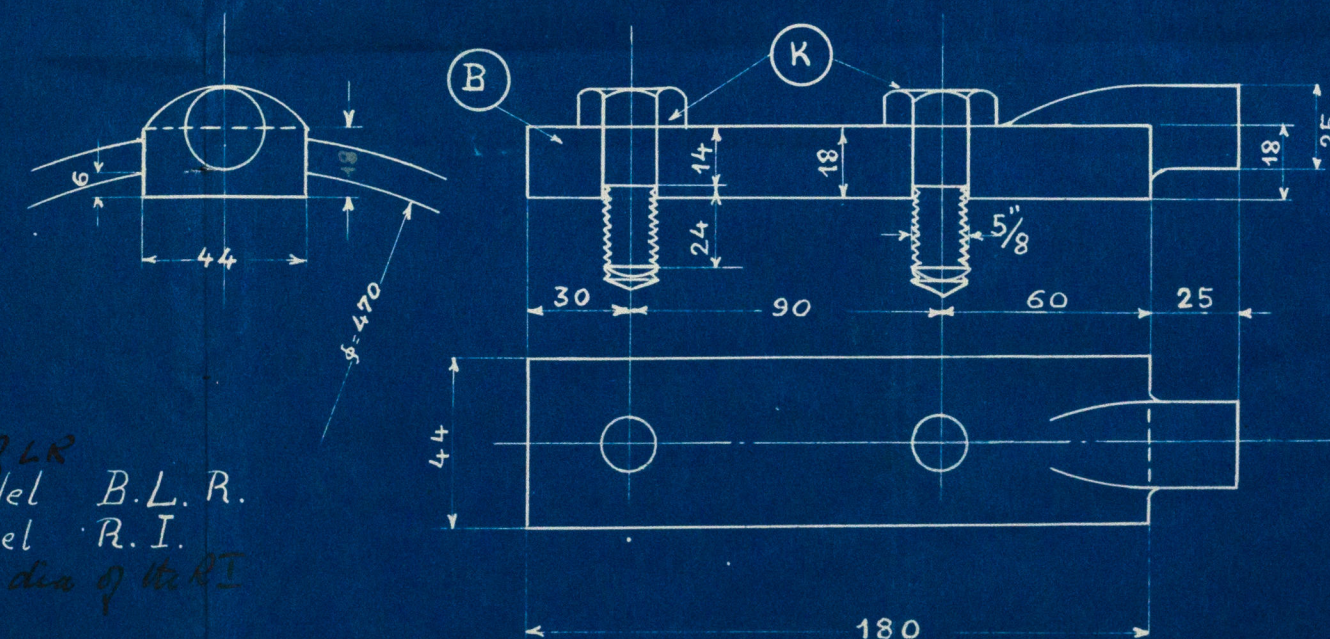

Chiavetta d'arresto per dado elic. - Scala 1:2

*Fornitura totale*

Marca	Pezzi	Oggetto	Mat.	Annot.
I	4	Alberi porta elica	acc.	
A	4	Dadi per detti	"	
B	4	Chiavette per dadi	"	
C	4	Chiavette sul cono	"	
K	8	Viti con testa 5/8	"	
H	4	Bussole	branzo	

Pro domo:	N° 1	albero	porta	elica	per	montaggio	} per motore N° 745 - Costr. N° 5001
	N° 1	"	"	"	di	rispetto	
	N° 1	"	"	"	per	montaggio	
	N° 1	"	"	"	di	rispetto	
							} per motore N° 746 - Costr. N° 5019