




Sezione lungo la linea AB

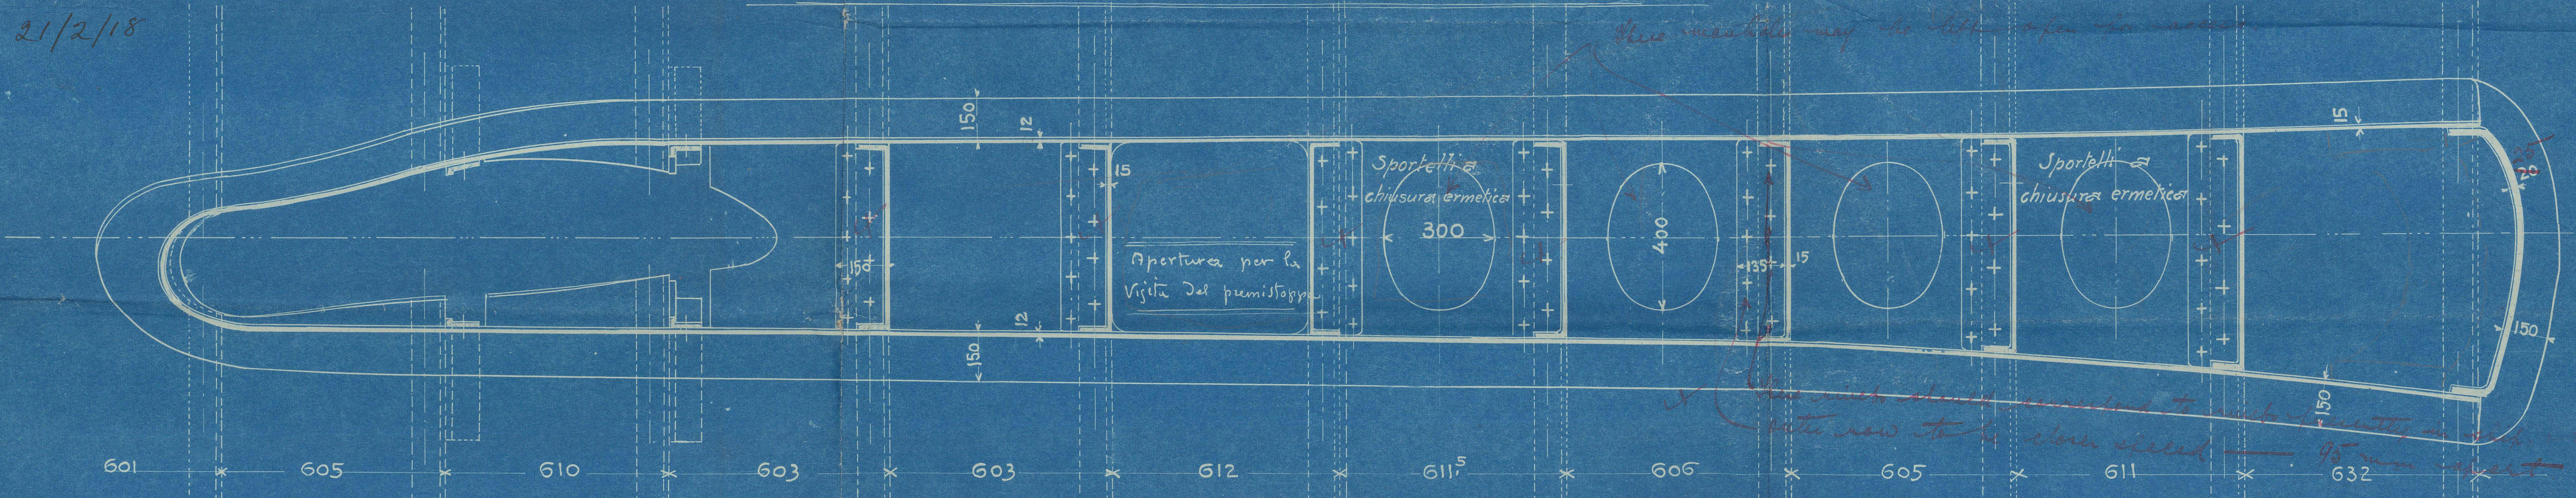


Sezione longitudinale CD

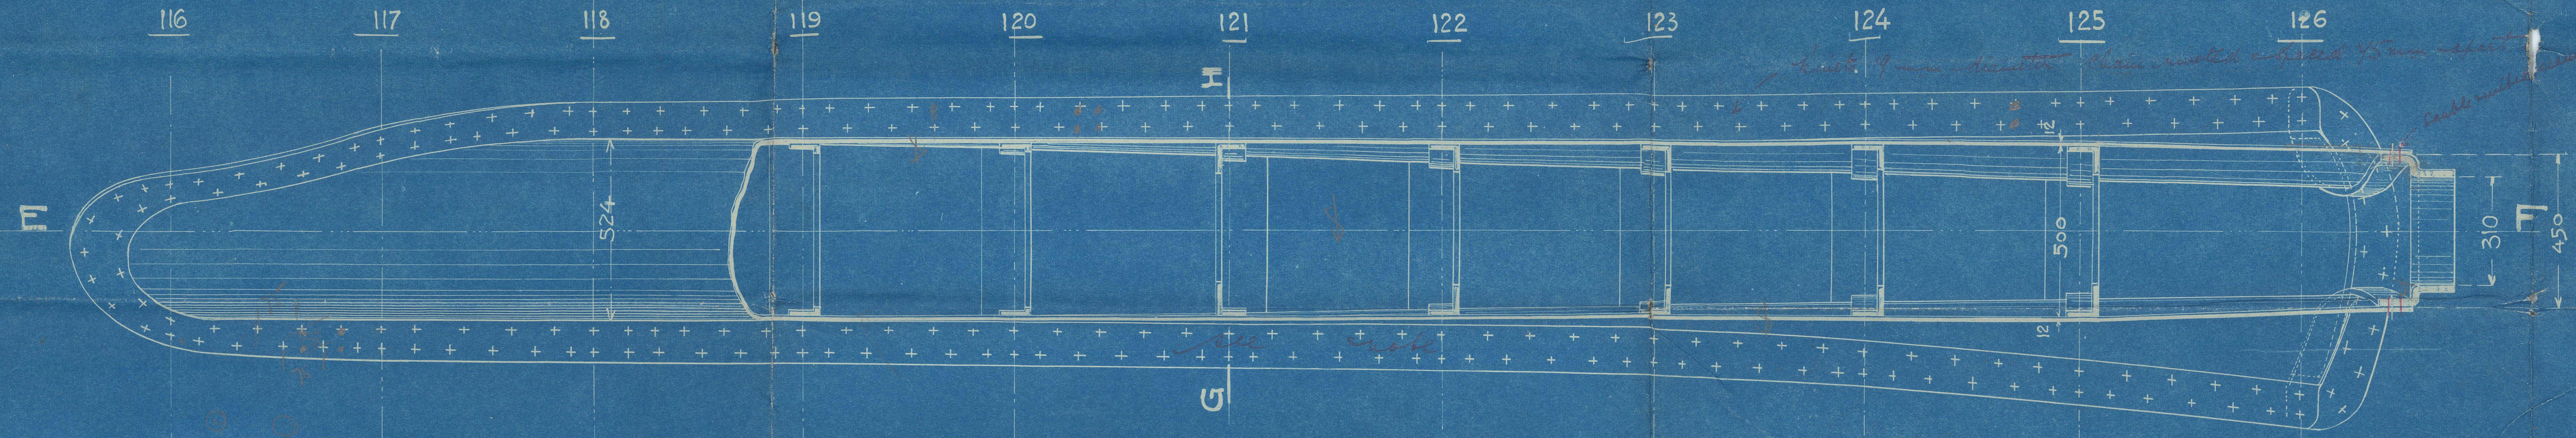


Sezione orizzontale EF

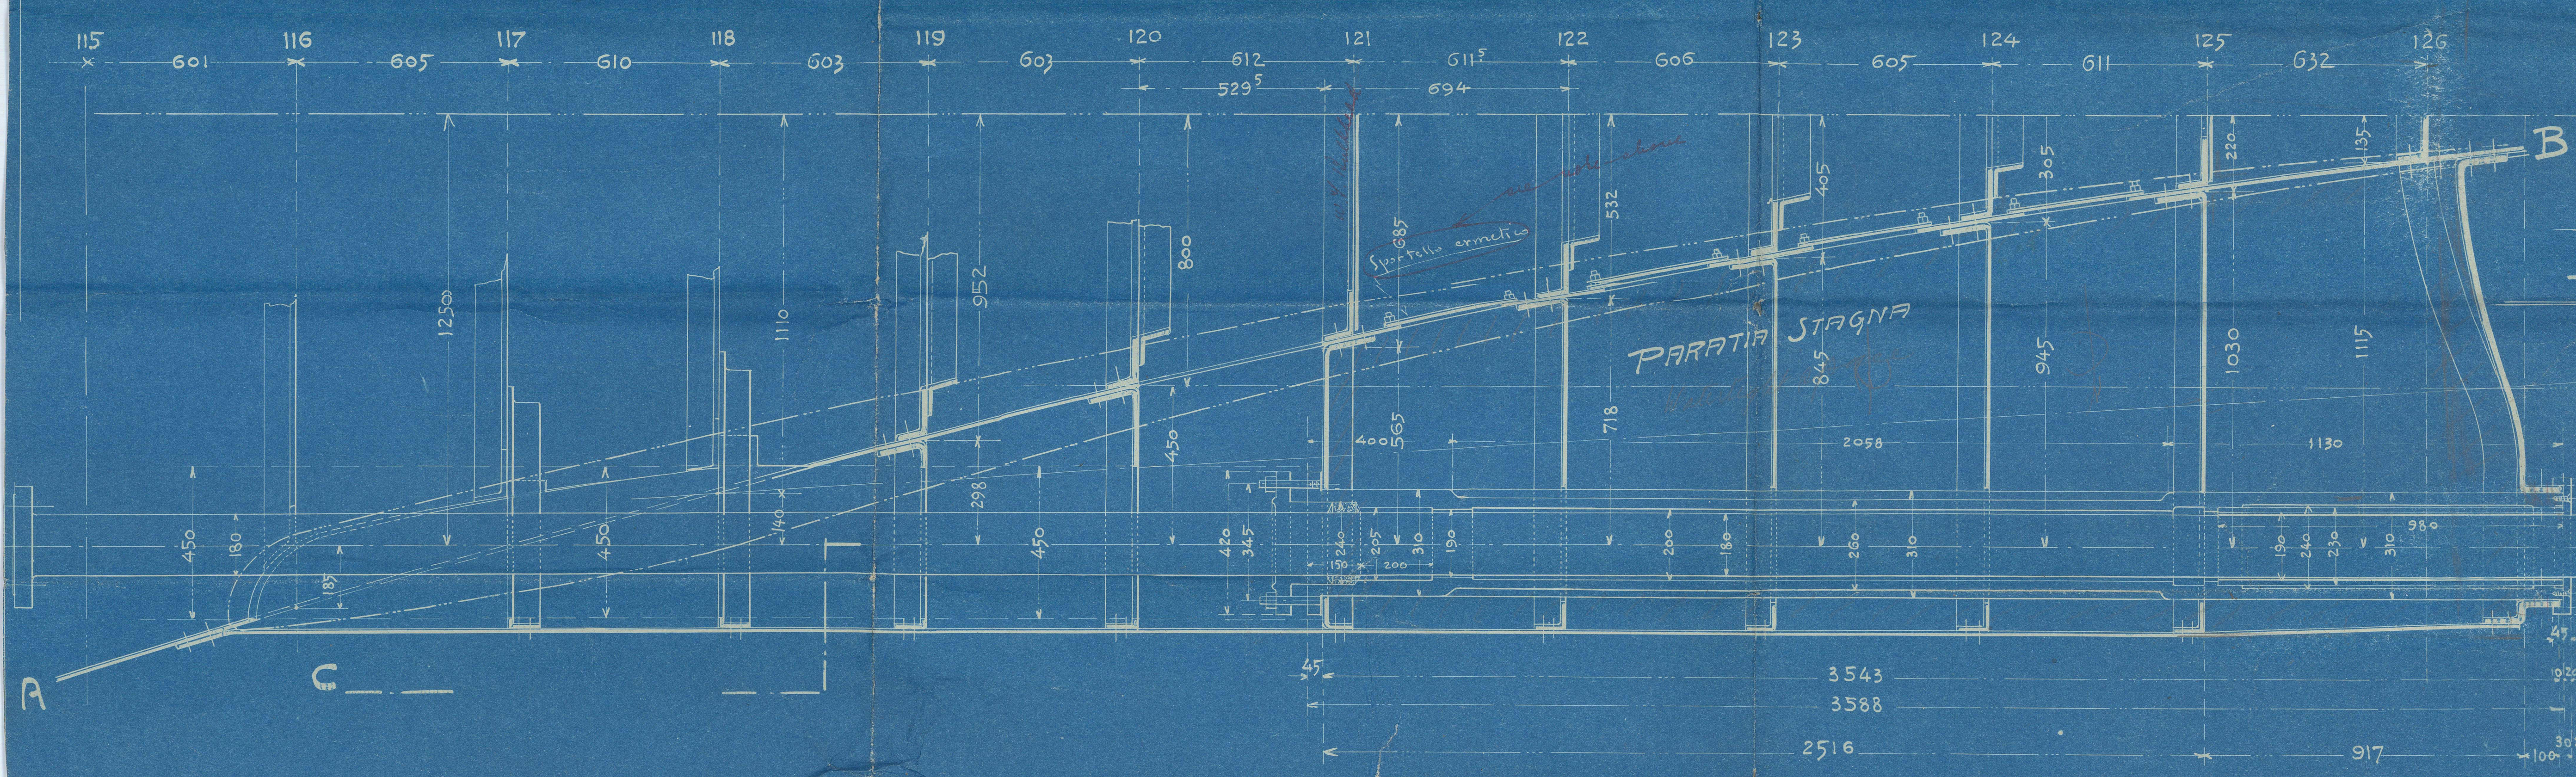

Sostegno d'estremità

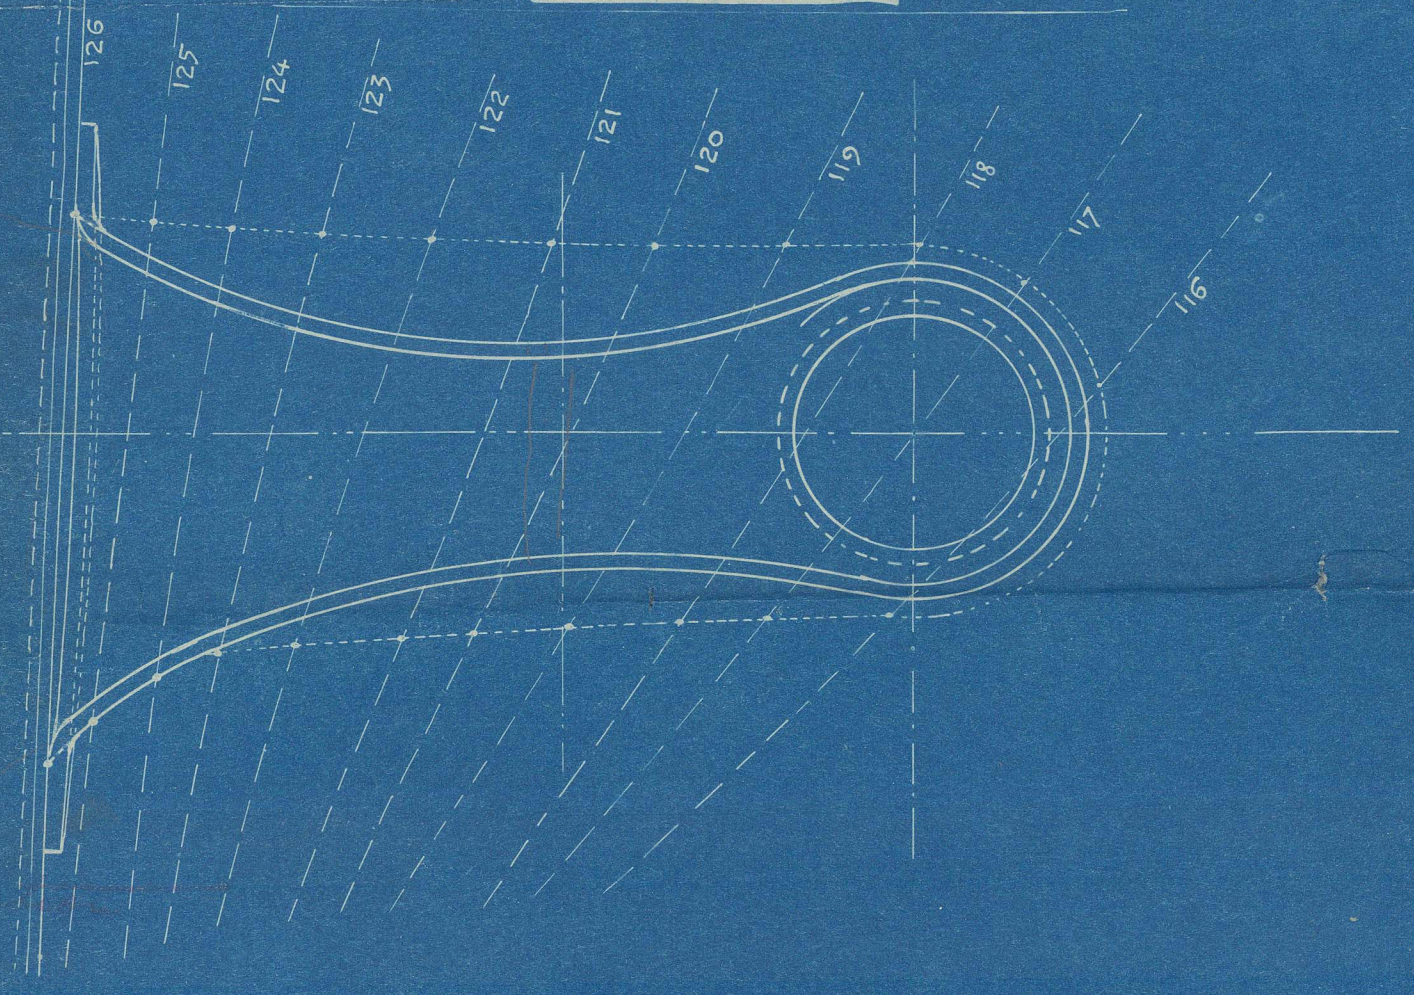

Sezione GH

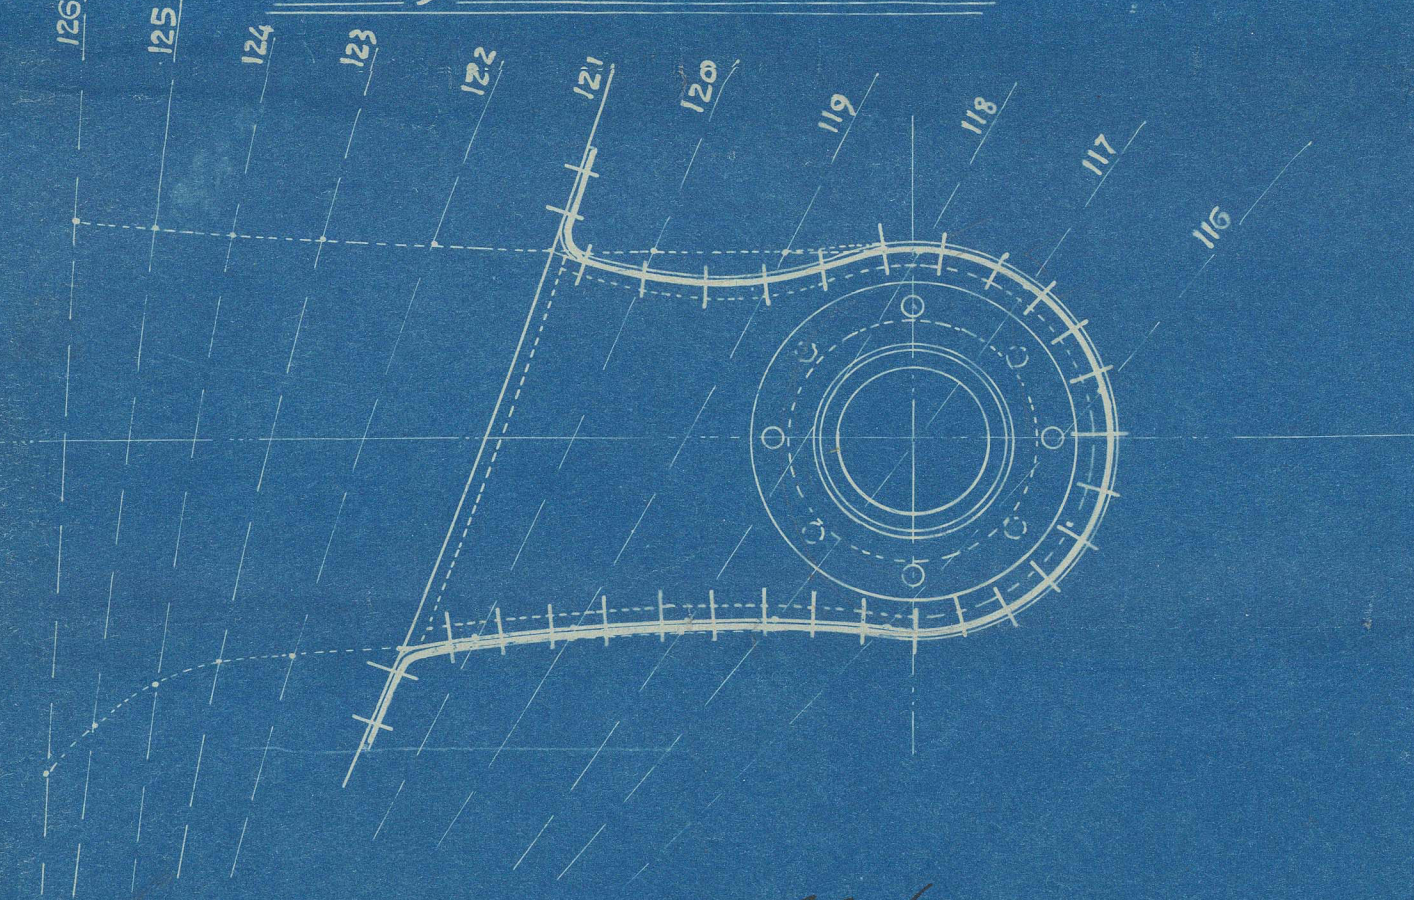

66/19.1.18

NAVE A TRE ALBERI LOCK GARWE.

TUNNELS DI RICOVERO DEGLI ALBERI DELLE ELICHE.

PARTICOLARI

Scala 1:10

PROPELLER BOSSING

BK "LOCI GARVE"



W366K-003

1815

Gen 7793

Edward Bock
Bxg



0003



© 2021

Lloyd's Register
Foundation