

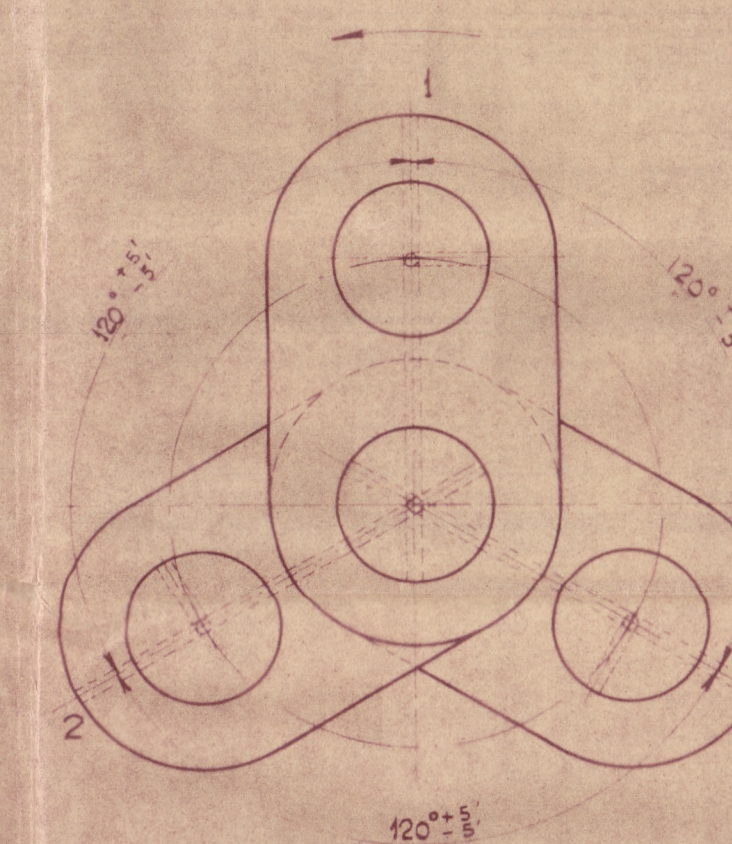
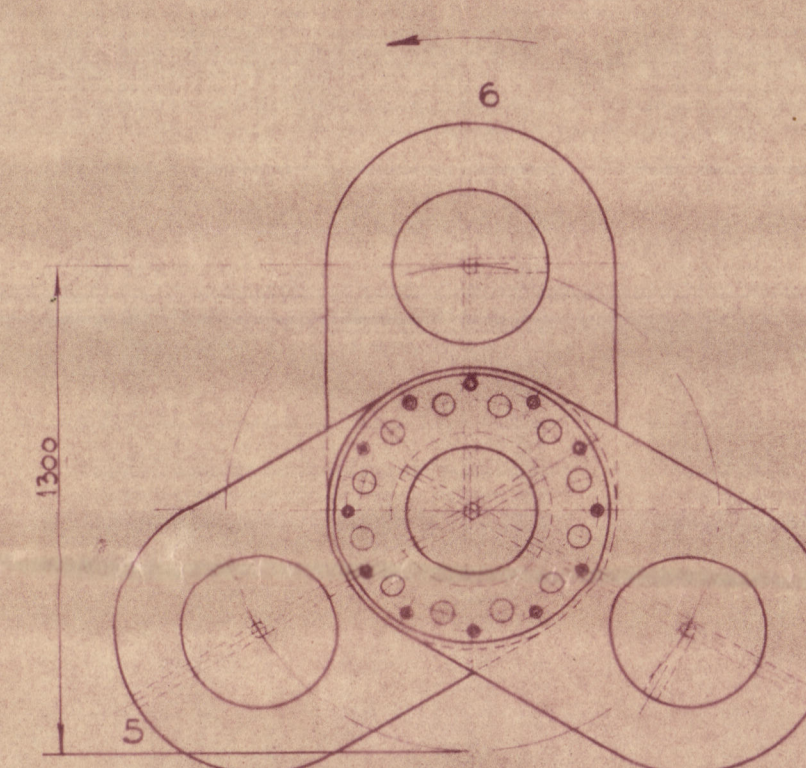
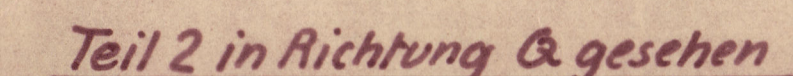
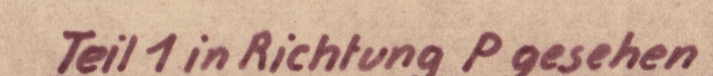
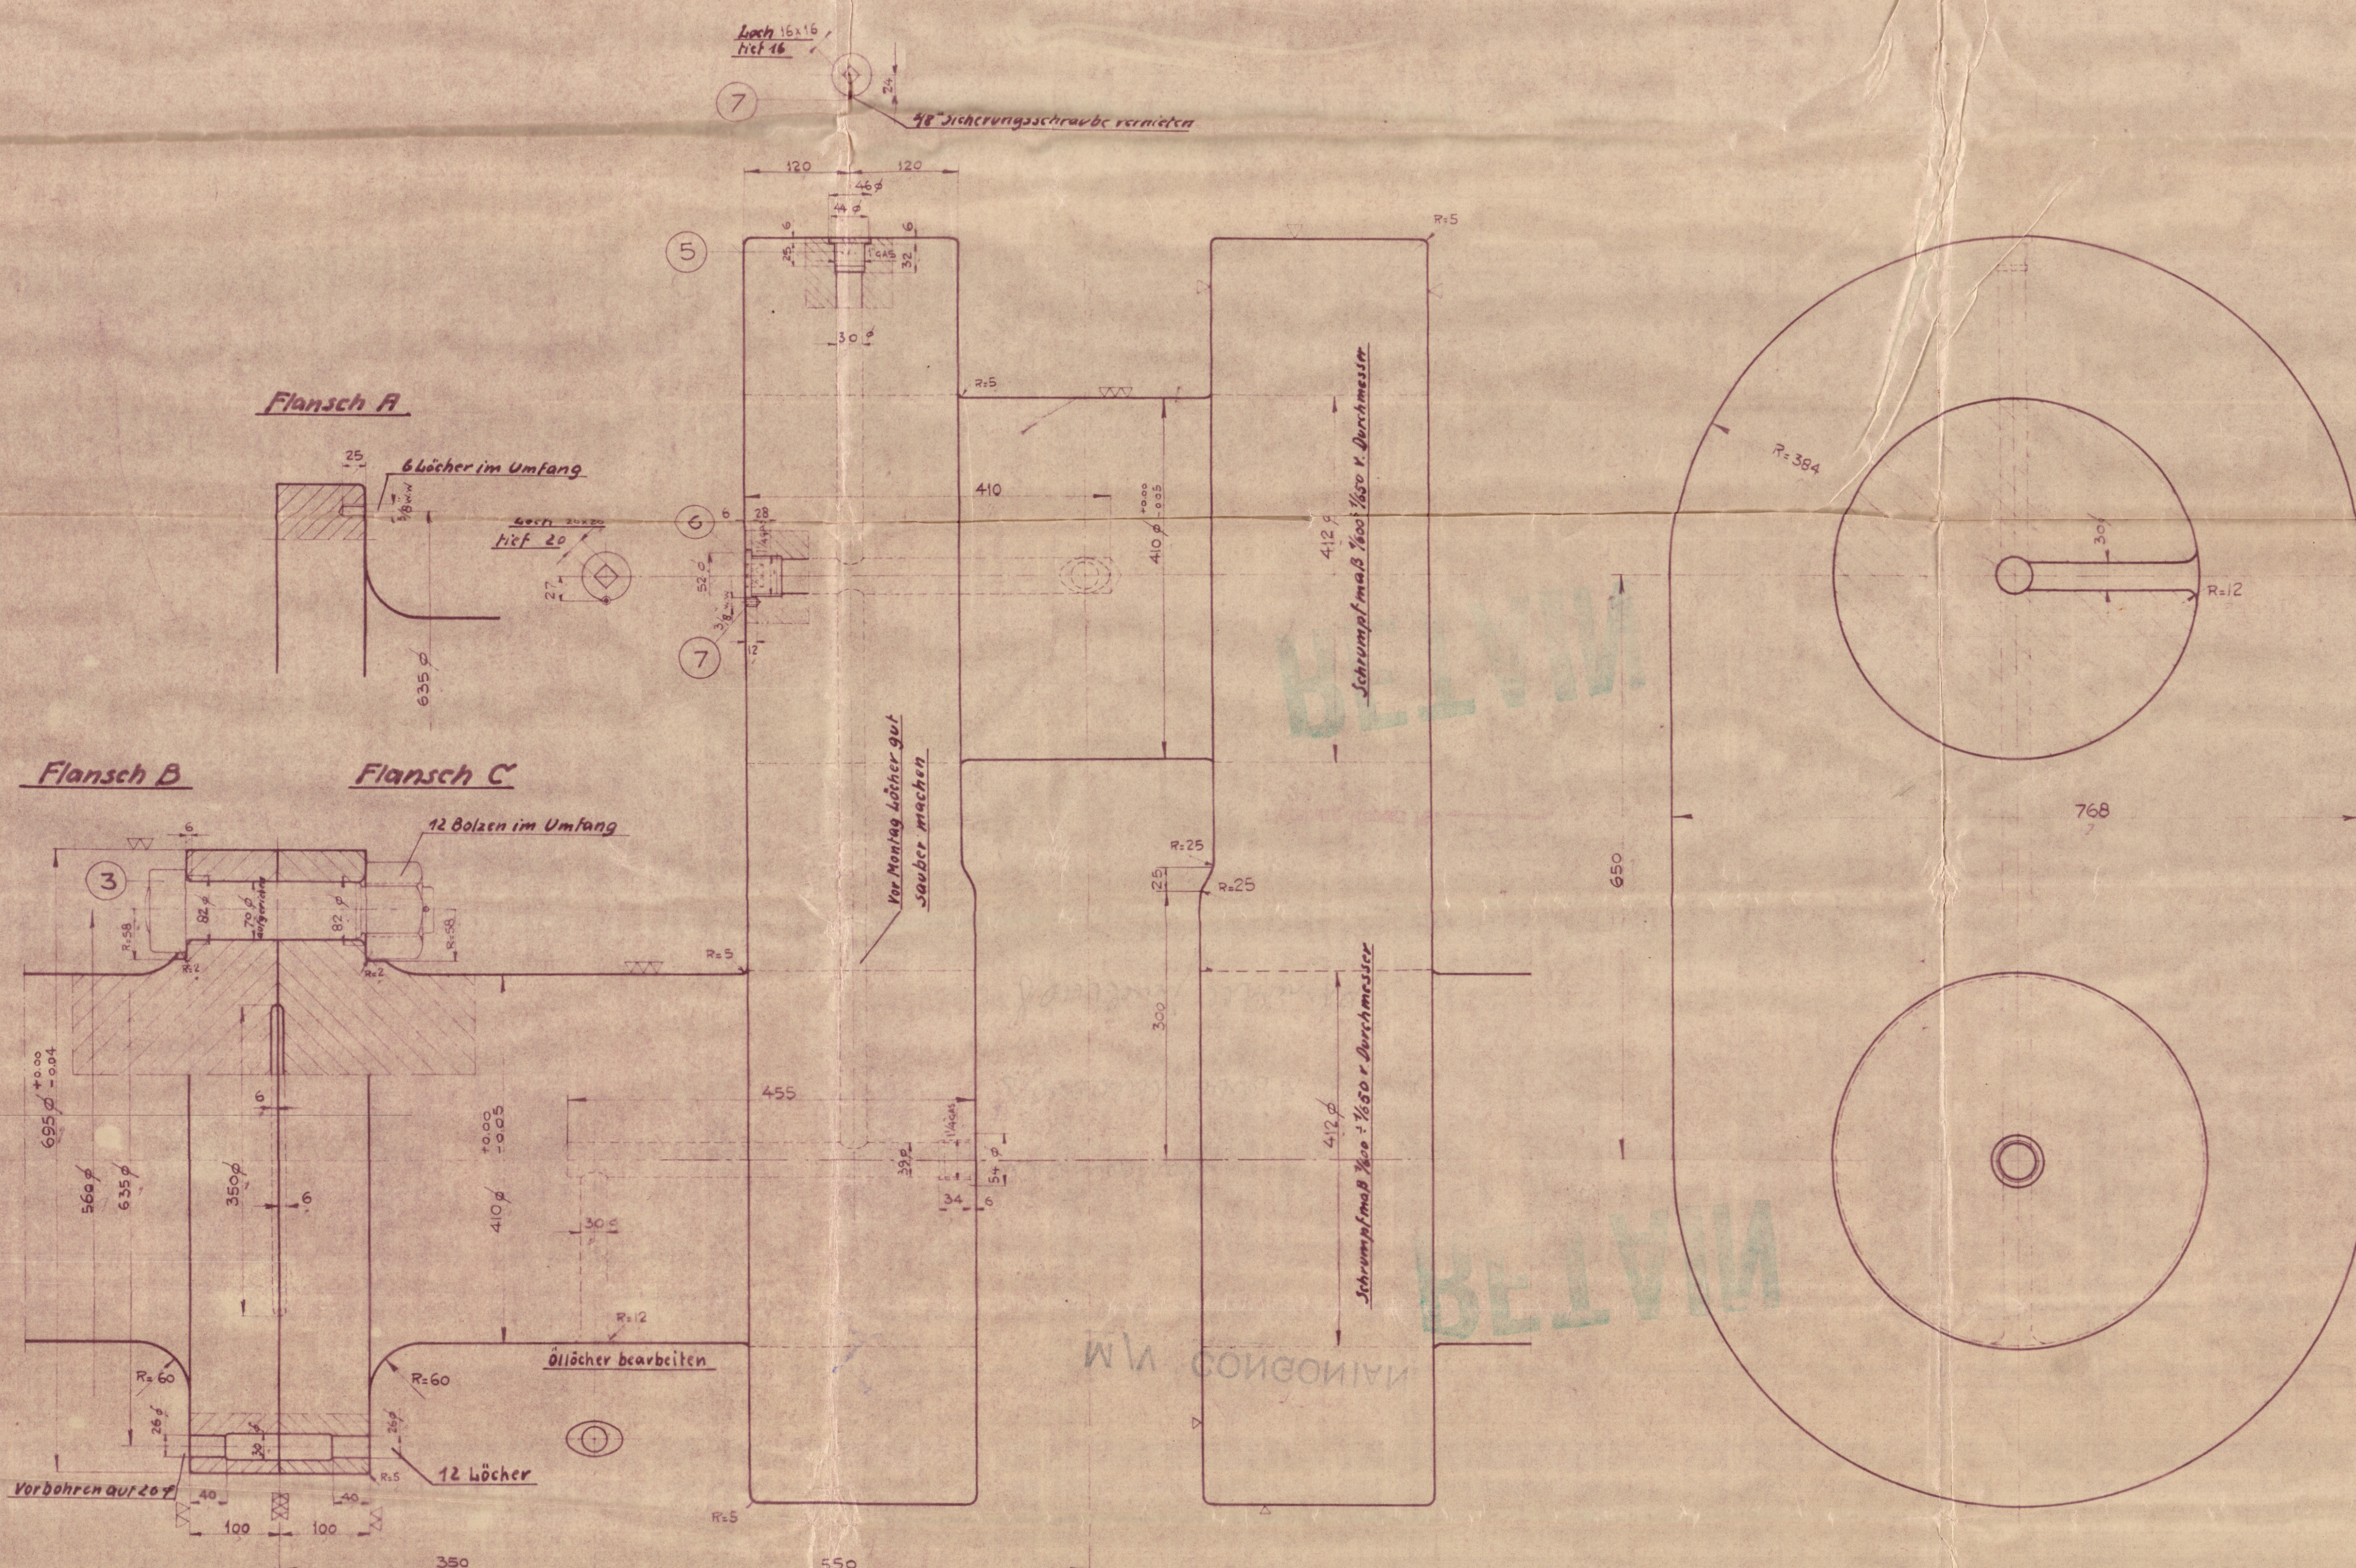


Flansch A.  
in Richtung A gesehen

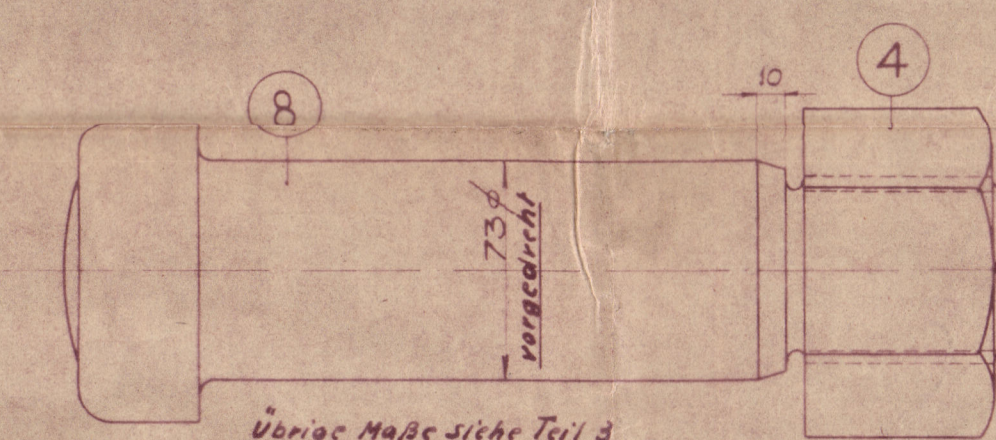

Drehrichtung VORAUSS. Reihenfolge der Zündungen

1	3	5	6	4	2
1	4	2	6	3	5

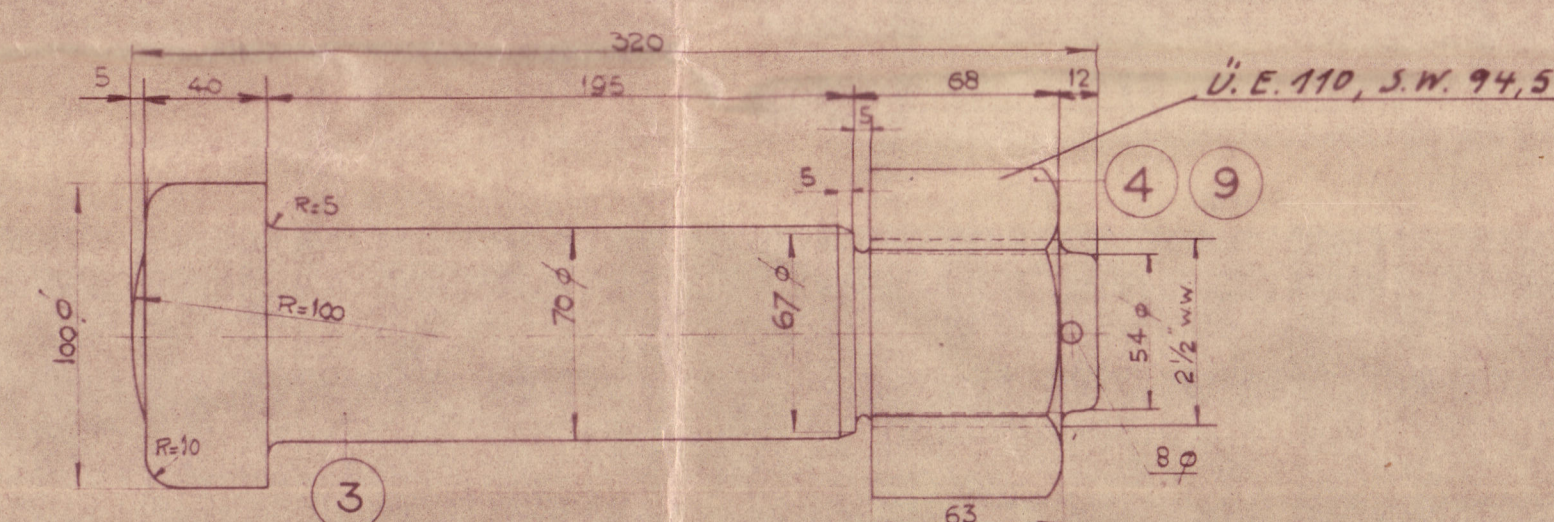

See Letter re Yield Point of steel.

Material: SM Stahl  
Zugfestigkeit 45 ÷ 50 kg/mm<sup>2</sup>  
Dehnung 30 ÷ 25 %

mat. best.  
IV 7.

[illegible]

EZ 210.

$$\begin{array}{r} 384 \\ 206 \\ \hline 178 \end{array}$$

Maßstab	1:2,5 1:5 1:20
---------	----------------------

## Kurbellwelle

740128

W378-0085



M/V CONGONIAN

RETAIN





Hamburg letter 19/8. 35



© 2019

Lloyd's Register  
Foundation



Hamburg Report Nr. 22066

RETAIN

W378-0085



© 2019

Lloyd's Register  
Foundation