

Jb 22

COMMISSIE TOT VASTSTELLING VAN DE UITWATERING. SCHEMA TOT PLAATSING DER MERKEN.

Aan Lloyd's Register
Rotterdam

Volgens internationaal certificaat N^o. 1482 dd.
bestemd voor het motor schip "Eminent"
het uitwateringsmerk worden aangebracht aan beide zijden van het schip, overeenkomstig
hieronder aangegeven diagram.


Bedoeld certificaat kan door U aan de betrokken reederij overhandigd worden, nadat het
correct behoorlijk is aangebracht, waarvan bericht bij ons wordt ingewacht.

Amsterdam, 1 November 1939.

De bovenkant der meetlijn ligt even hoog als
de bovenkant van het stalen
hoogte half dek in de zijde.

De Secretaris.
Plv.-Secretaris.

W. H. van der Meer

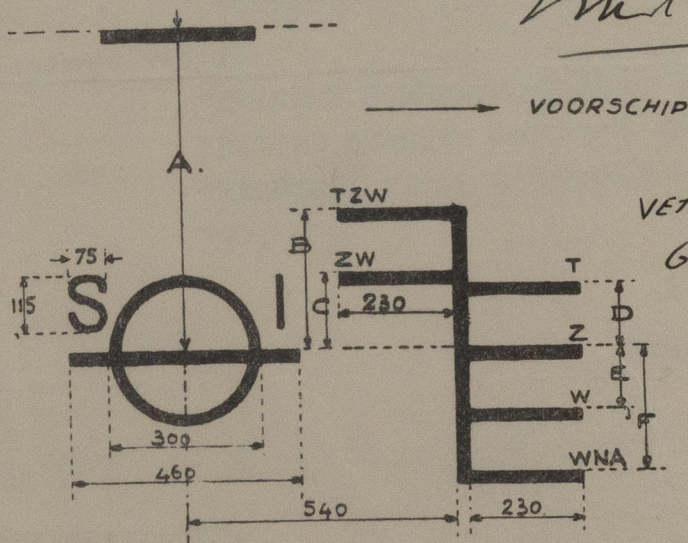

VERIFIED & FOUND CORRECT.
GRONINGEN 14-11-39.

W. O. 2.

De afstand A bedraagt 117 cm.

"	"	B	"	<u>—</u>	"
"	"	C	"	<u>8</u>	"
"	"	D	"	<u>—</u>	"
"	"	E	"	<u>4</u>	"
"	"	F	"	<u>—</u>	"

Alle lijnen moeten eene dikte hebben van 25 mm, zij moeten in houten schepen worden uitgestoken
in stalen schepen worden ingecenterd.

De uitwateringslijnen worden aan SB en BB vóór den cirkel geplaatst.

Bij geklasseerde schepen worden de letters SI vervangen door de gebruikelijke aanvangsletters
het bureau, waarbij het schip geklasseerd is.

SCHEMA TOT PLAATSIING DER MERKEN.
COMMISSIE TOT VASTSTELLING VAN DE UITWATERING.

Er wordt sterk op aangedrongen, het oppervlak der waterloospoorte vergrooten tot $117,4 \text{ dm}^2$ aan elk boord.

R.



© 2019

Lloyd's Register
Foundation