

Commissie tot vaststelling der minimum uitwatering.

Aan den heer Principal
Surveyor to Lloyd's Register
R'dam.

Volgens nevensgaand certificaat N^o. 4519 d.d. 13 Dec. 1926 bestemd
voor *het S. S. Emma plein*
oet het uitwateringsmerk worden aangebracht aan beide zijden van het schip,
ereenkomstig het hieronder aangegeven diagram.

Bedoeld certificaat kan door U aan den betrokken persoon overhandigd
orden nadat het uitwateringsmerk behoorlijk is aangebracht, waarvan bericht
ons wordt ingewacht.

GRAVENHAGE, 13 December 1926


De Secretaris.

Maandriek

De Voorzitter.
De Ondervoorzitter.

RETAIN

De bovenkant der meetlijn
ligt *vier m* boven den bovenkant van *het*
stalen opperdek / d zijde

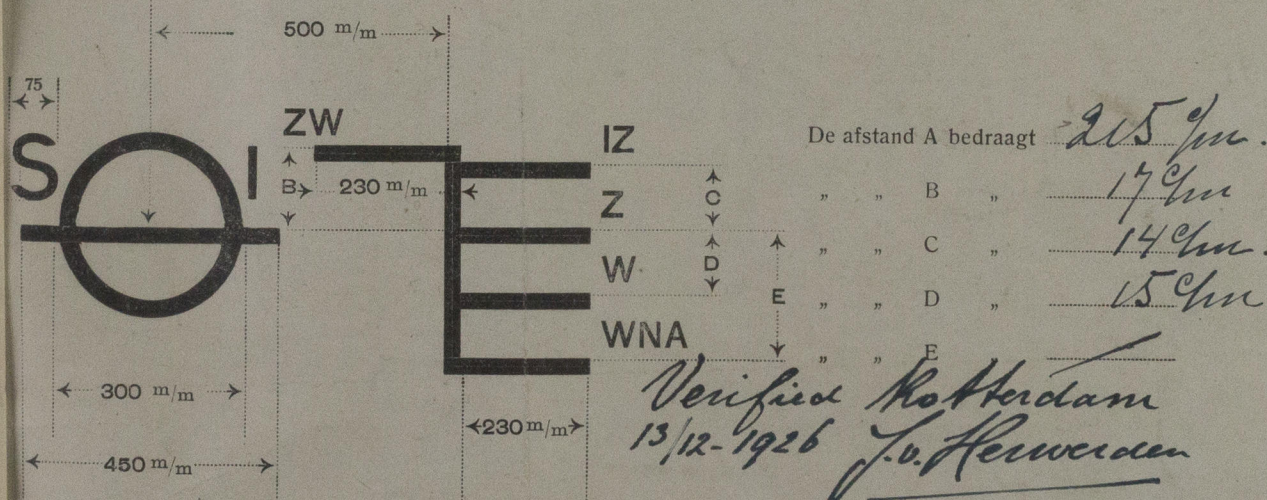

Verifiee Rotterdam
13/12-1926
J. v. Herwerden

Alle lijnen moeten eene dikte hebben van 25 m/m, in houten schepen worden uitgestoken en in
stalen platen door ingeslagen putjes worden aangegeven.

Alle metingen geschieden van den bovenkant der lijnen, en het middelpunt van den
cirkel is gelegen in den bovenkant der betreffende lijn.

De letters S.I. worden slechts dan geplaatst als het uitwateringsmerk wordt
gebracht door de Scheepvaart Inspectie. Deze letters worden vervangen door:

- L. R. indien het merk door Lloyd's Register wordt geplaatst.
- B. V. " " " " Bureau Veritas " "
- G. L. " " " " Germanischer Lloyd, " "
- B. C. " " " " British Corporation, " "

hield
17.12.26

© 2019
Lloyd's Register
Foundation